


PRENTAD: 22. mars 2016 19:45:55

Samþykkt þann  
18 APR 2016  
Byggingarfulltrúinn í Hafnarfjörð  
F.h. Sigurður Steinar Jónsson

### LOFTRÆSTING 2. HÆÐAR

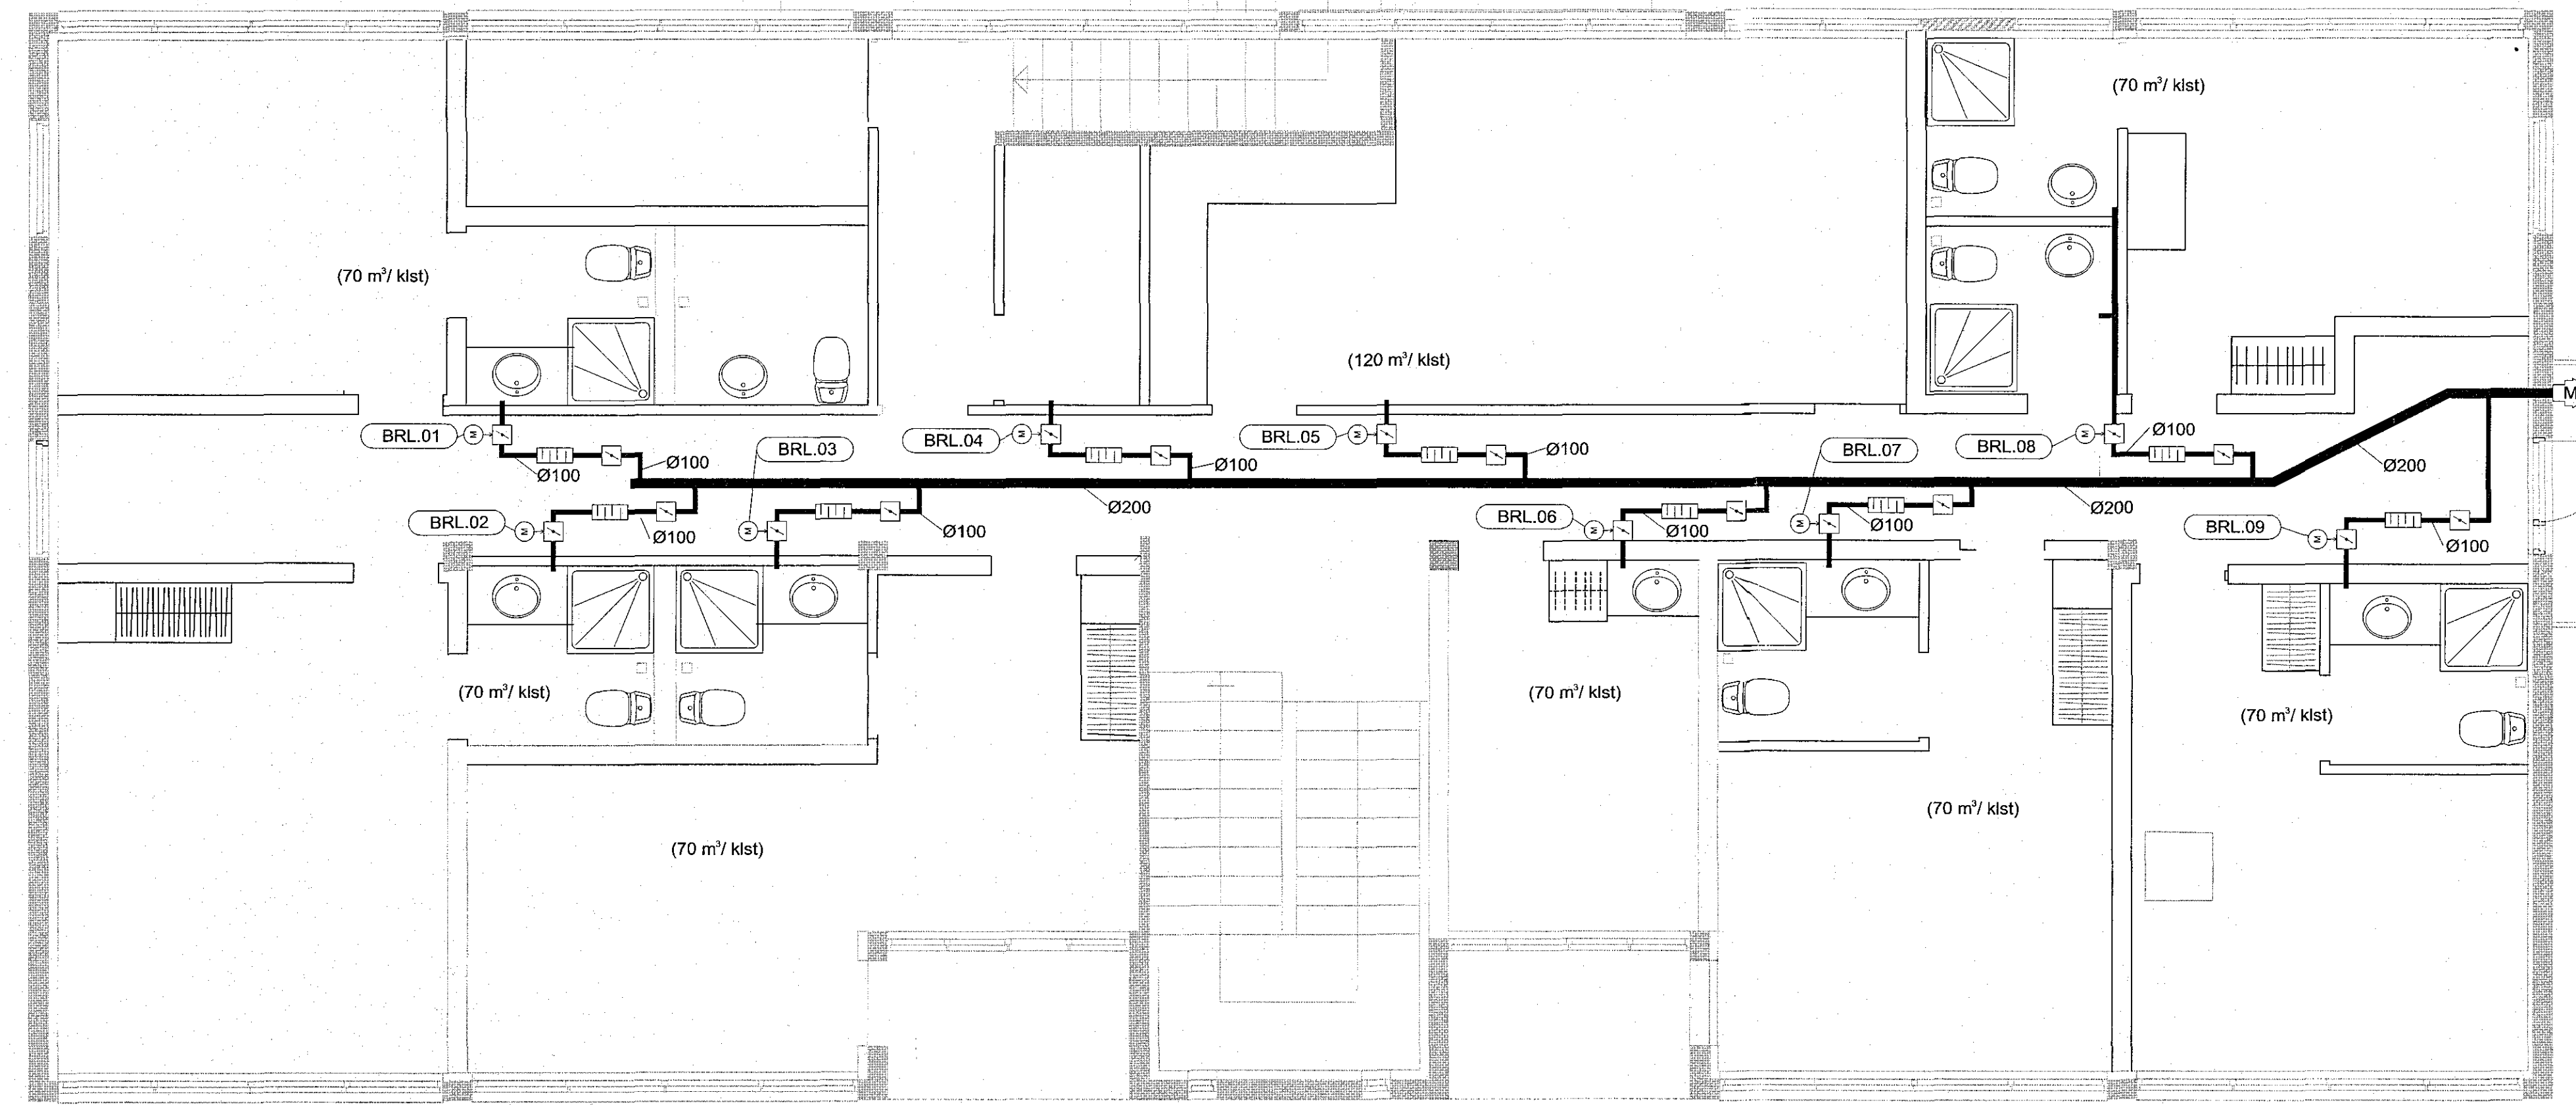

### ALMENNAR SKÝRINGAR

- BRL.01 III BRL.09
- BRUNALOKA
- STADSETNING: ÚT ÚR HVERJU HERBERGI
- KROFUR: SPJALDLOKA MEÐ SPJALDLOKUMÓTOR. MÓTOR SKAL VERA TVÍSTODUMÓTOR GERÐUR FYRIR ALLT AÐ 16 Nm KRAFTVÆGI OG LOKAST VÍÐ STRAUMLEYSI. OPNANLEGT FAG SKAL VERA Í ÖLLUM RÝMUM TIL AÐ TRYGGJA LOFTFLÆÐI
- SPÍRALRÖR Ø100 mm
- SPÍRALRÖR Ø200 mm
- STILLISPJALD
- HLJÓÐGILÐRA
- ÚTSOGSBLÁSARI

### EFNISVAL LOFTSTOKKA

STÆRÐIR LOFTSTOKKA OG GERÐ TENGISTYKKJA SKULU VERA SKV. EN 1505 OG EN1506. LOFTSTOKKAR SKULU SMÍÐADIR ÚR SÍVOLUM SPÍRALRÖRUM. LOFTSTOKKA KERFI SKAL STANDAÐ ÁKVÆÐNAR KROFUR UM ÞÉTTLEIKA SKV. DS 447 / EN 1507, ÞAÐ ER ÞÉTTLEIKAFLOKKUR B FYRIR SÍVALA STOKKA

### BRUNALOKUR, KRÖFUR

SPJALDLOKUR SKULU VERA MEÐ GEGNUMGANGANDI ÖXLI ÞÉTT TIL ENDANNA. LEGUR ÚR EIR EDA PLASTI, SEM ÞOLIR 80°C. FERKANTABAR LOKUR SKULU VERA FJÖLBLADA LOKUR MEÐ MÓTLOKANDI BLOÐUM. Á SPJALDLOKUM SKAL VERA KVARÐAÐUR SKALI SEM SÝNIR HVORT ÞÆR ERU OPNAR EDA LOKAÐAR, EDA Á EINHVERN ANNAN MÁTA ÞANNIG AÐ AUGLJÓST ER Í HVADA STÖÐU VIÐKOMANDI SPJALDLOKA ER Í. LOKUR SKULU VERA MEÐ LÆSANLEGRI STILLING. LOKUNARBUNAÐUR S.S. TANNHJÖL, ARMAR EDA MÓTORAR, SKULU EKKI VERA Í LOFTSTRAUMINUM. REYK OG BRUNALOKUR SKULU VERA ÞÉTTAR SPJALDLOKUR MEÐ GÖRILESTUDUM MÓTOR, SEM LOKAR LOKU VÍÐ STRAUMLEYSI. LOKURNAR SKULU VERA VIÐURKENNAR AF MANNVIRKJASTOFNUN. ÞÉTTLEIKINN SKAL VERA Í ÞÉTTLEIKAFLOKKI 3 SAMKVÆMT DS 447. Á REYKLOKUM SKAL VERA KVARÐAÐUR SKALI SEM SÝNIR HVORT ÞÆR ERU OPNAR EDA LOKAÐAR, EDA Á EINHVERN ANNAN MÁTA ÞANNIG AÐ AUGLJÓST ER Í HVADA STÖÐU VIÐKOMANDI REYKLOKA ER Í. LOKUNARBUNAÐUR S.S. TANNHJÖL, ARMAR EDA MÓTORAR, SKULU EKKI VERA Í LOFTSTRAUMINUM.

ÚTGÁFUFERILL			
NR.	DAGS.	SKÝRINGAR	HA. YF. SD.
B1	21.03.2016	REYNDARTEIKNING	GÖS PB

DAGS. UNDRSKRIFTAR: NAFN OG KT. SAMRÆMINGARHÖNDLUNAR: 30.3.2016. Ragnir Þórisson 04051-4109



GRENSÁSVEGI 1, 108 REYKJAVÍK, SÍMI: 422 3000, FAX: 422 3001  
VEFFANG: www.mannvit.is NETFANG: mannvit@mannvit.is


HEITI VERKS: **Route 1 Guesthouse**  
BÆJARHRAUN 24  
220, HAFNARFJÖRÐUR

HEITI TEIKNINGAR: **LOFTRÆSTING HÆÐ 2.**  
LAGNIR ÚT ÚR HERBERGJUM 2. HÆÐAR

DAGS:	12.02.2016	HANND / TEIKNAD:	GÖS	TEIKNINGANUMER:	V101
MKV.:	1:50	YFIRFARI:	A1	VERKNUMER:	3.151.286
SAMBYRKT / KT:				ÚTGÁFA:	B1

MANNVIT H. Sigurður Steinar Jónsson  
Kl. 22597-4039

### LYKILMYND

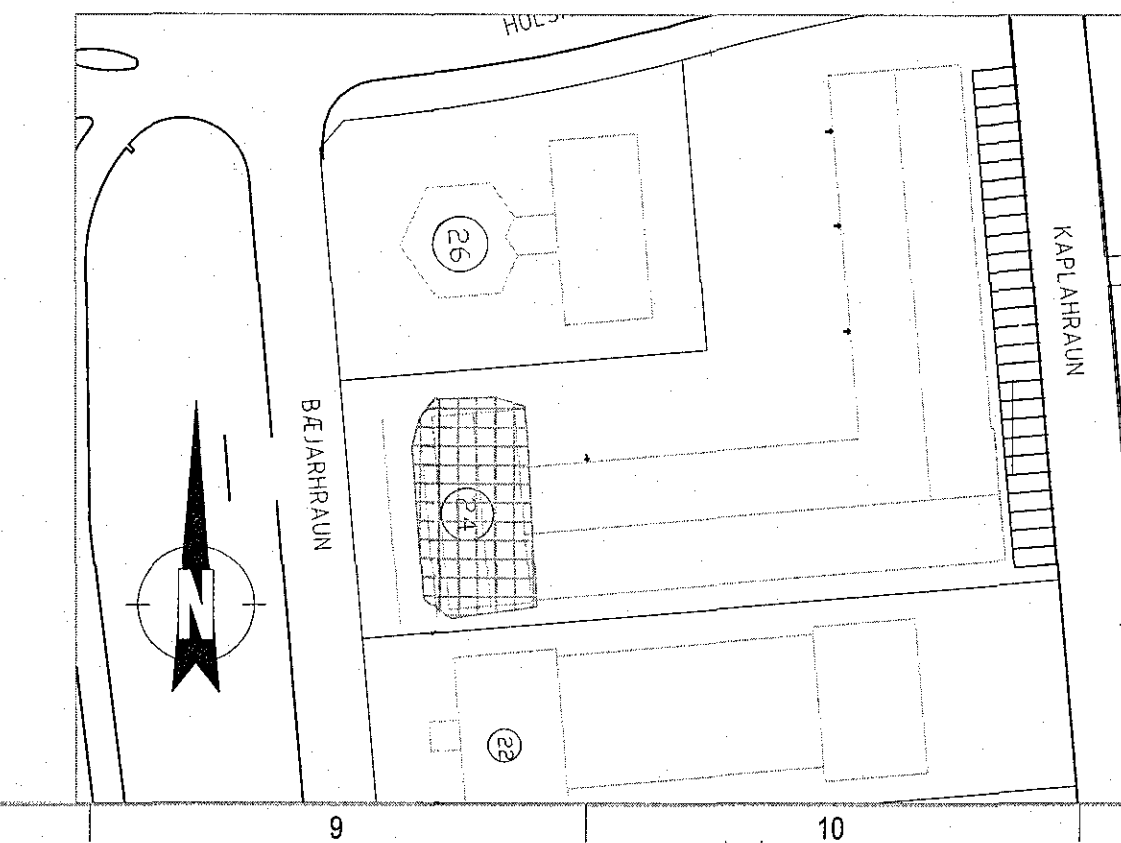

