



PRENTAD: 22. mars 2016 19:49:43

Samþykkt þann
18 APR 2016
Byggingarfulltrúinn í Hafnarfjarðar
F.h. Sigurður Steinar Jónsson

GRUNNMYND
1:100

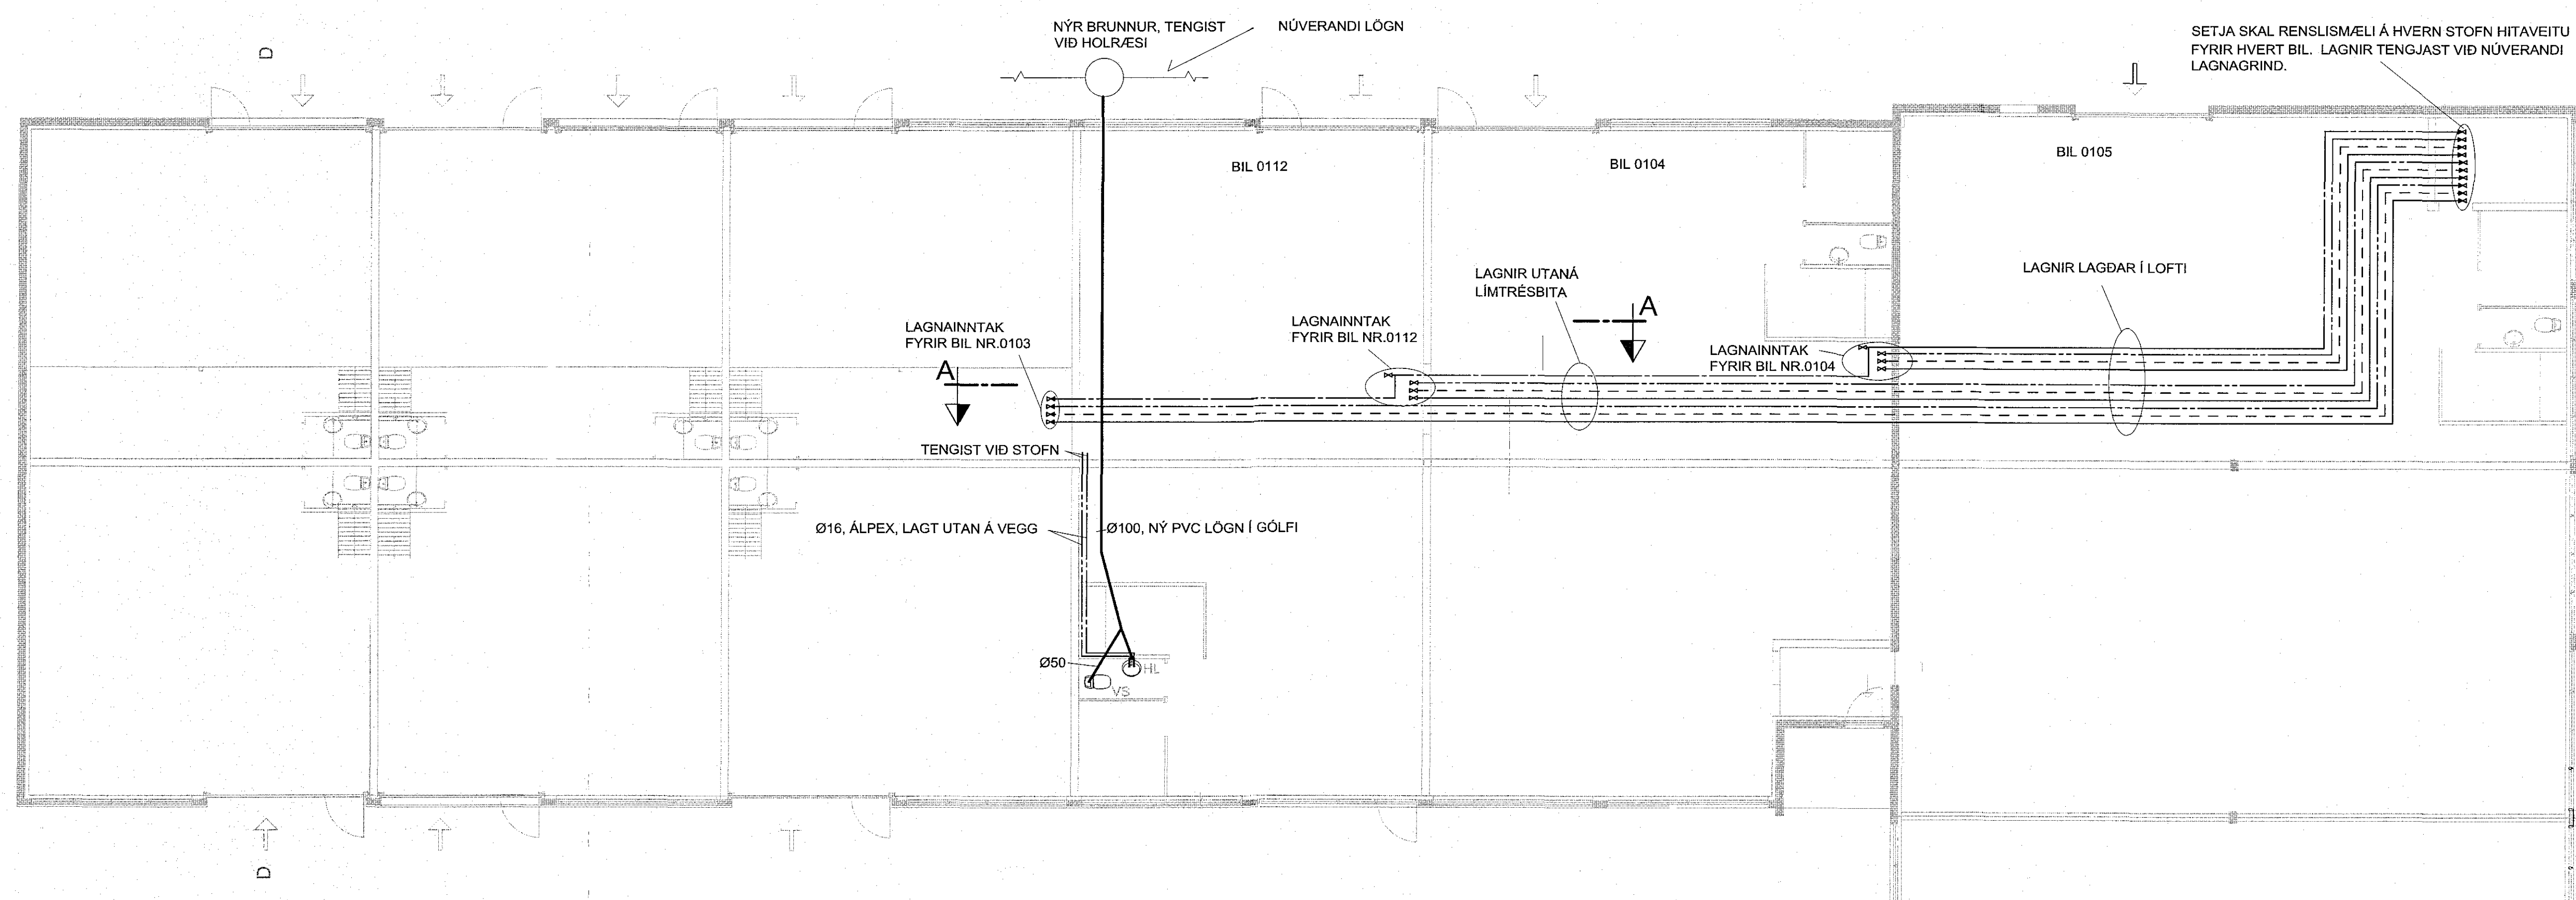

SNID A-A
1:20

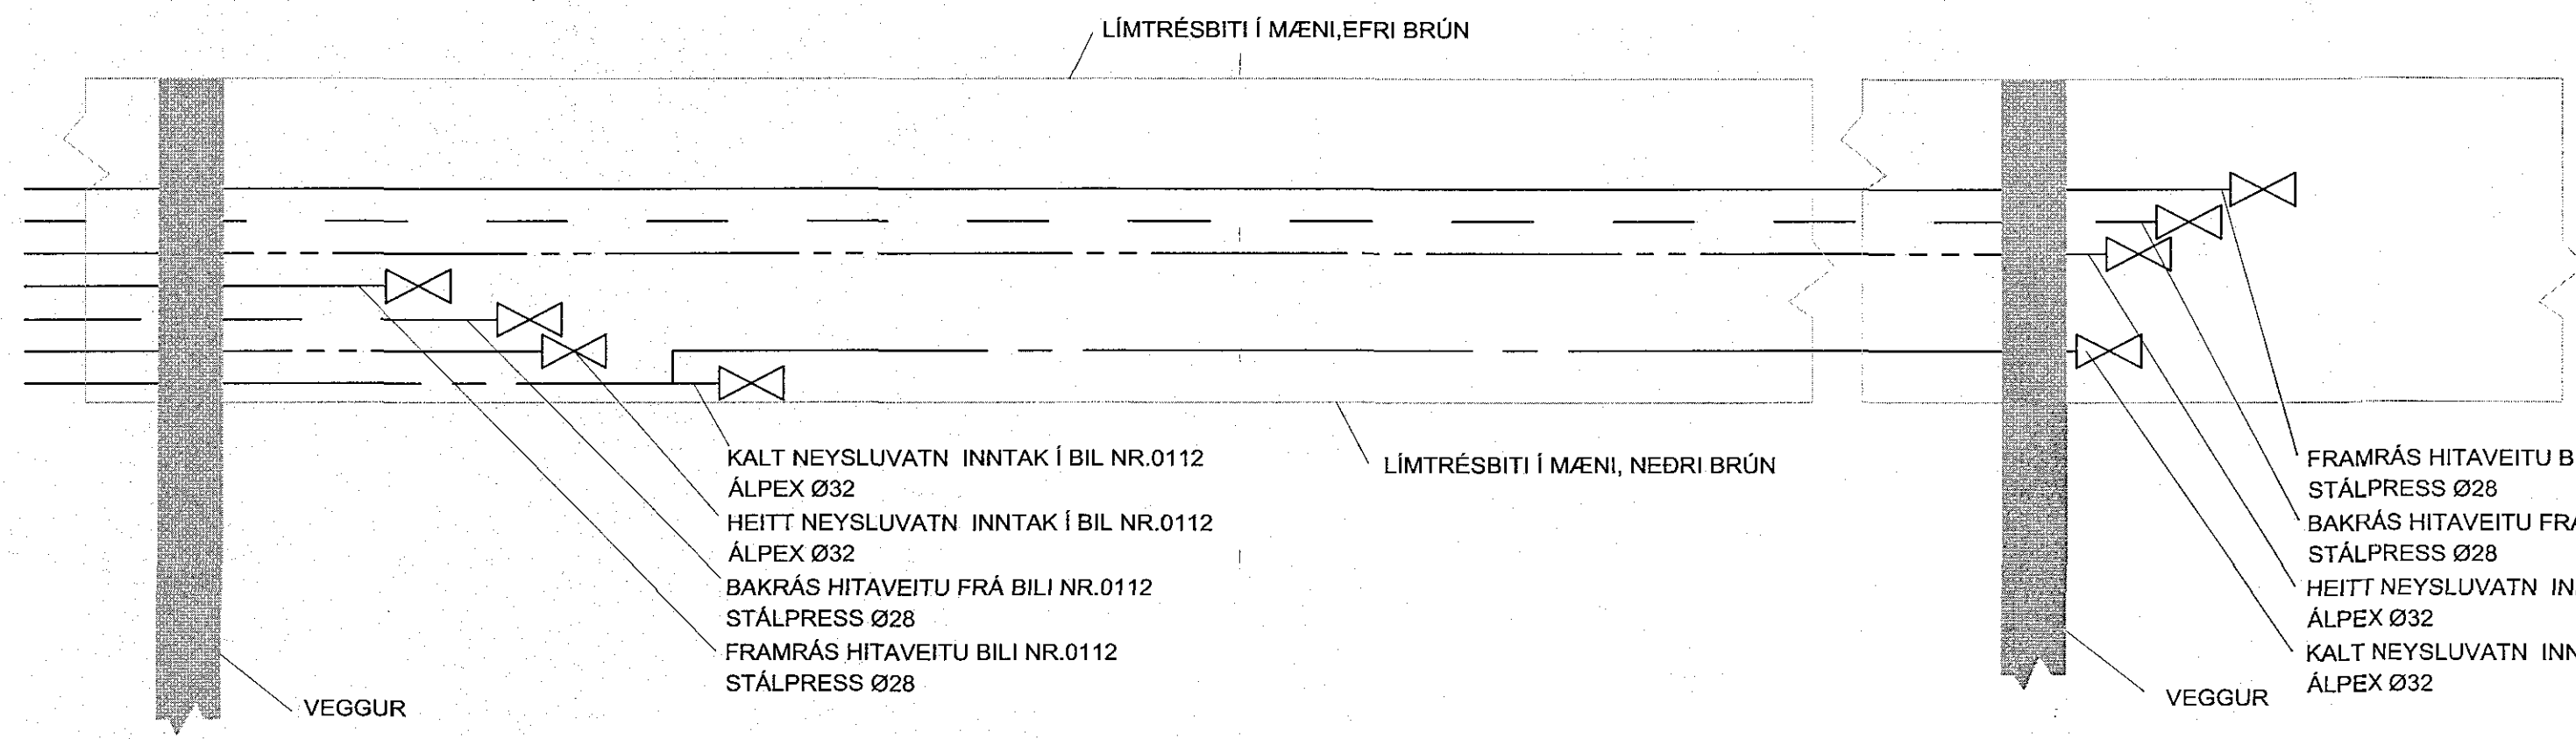


SKÝRINGAR Á MERKINGUM

- FRÆRENSLI
- NEYSLUVATN, KALT
- NEYSLUVATN, HEITT
- HITAVEITA FRAMRÁS
- HITAVEITA BAKRÁS
- HL: HANDLAUG
- VS: SALERNI
- ◀ KÚLULOKI

LOKAR

STOPPLOKAR SKULU VERA KÚLU- EÐA RENNILOKAR GERÐIR FYRIR KALT OG 80°C HEITT NEYSLUVATN, GERÐA FYRIR RINNANIÐSULAGNIR MEÐ 1MPA ÞRÝSTIÐOL VIB 80°C, SÖMUL KRÖFUR ERU GERÐAR TIL TÆMILOKA OG EINSTREYMISLOKA OG ANNARA LOKA SEM KOMA Á NEYSLUVATNSKERFID. STILLILOKAR SKULU VERA MEÐ TENGINGU FYRIR RENNISMÆLI. ÞEIR SKULU VERA MEÐ KVARÐA OG HÆGT SKAL VERA AÐ FASTSTILLA HÁMARKSSTILLINGU, EINNIG SKAL VERA HÆGT AÐ NOTA ÞÁ SEM STOPPLOKA.

LYKILMYND

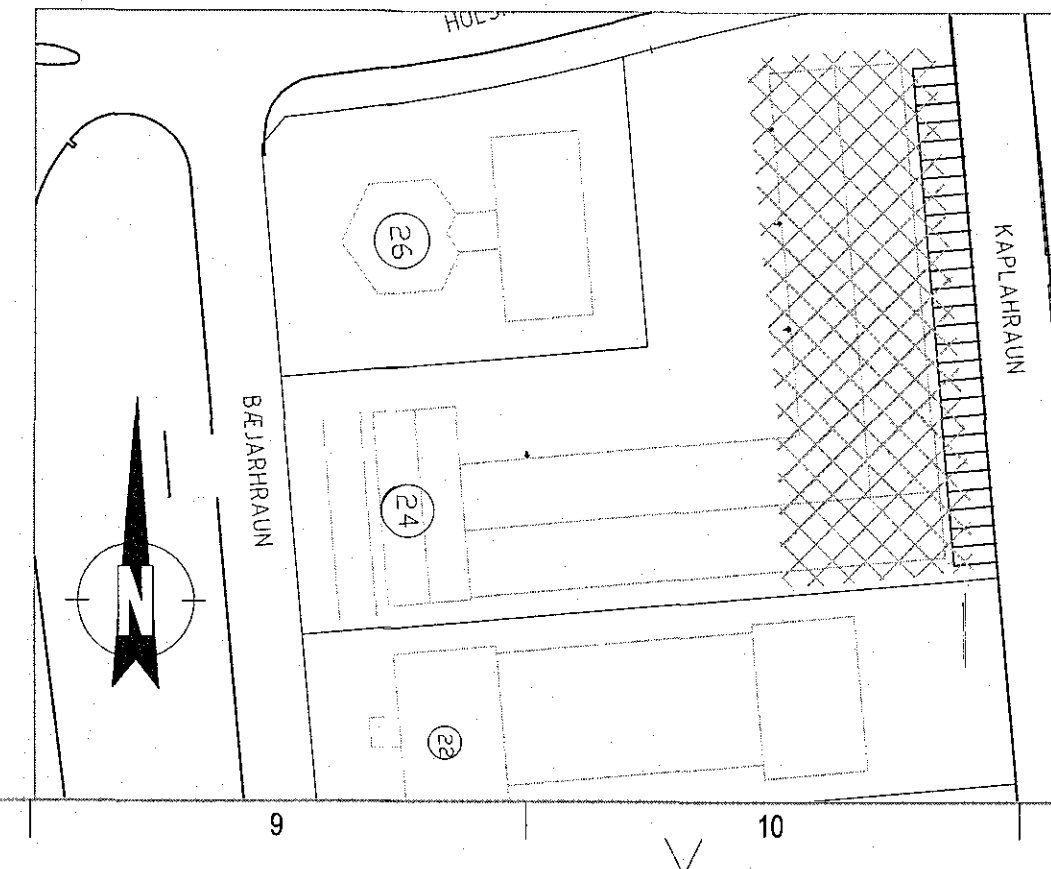

LAGNAEFNI FRÆRENNSLIS

ALLT LAGNAEFNI FRÆRENNSLIS SKAL VERA AF GERÐinni RAUPIANO PLUS HLJÓÐEINANGRANDI SETTAR SAMAN Í MÚFFUM MEÐ GÜMMI HRINGJUM. FRÆRENNSLI, STOFNLAGNIR ERU 100 mm. FRÆRENNSLI, FRÁ SALERNI ERU 100 mm. FRÆRENNSLI, HANDLUG ERU 50 mm. FRÆRENNSLISLAGNIR SKULU HÁFA EINHALLA AÐ LÁGMARKI 20 %.

ÚTGÁFUERILL			
NR.	DAGS:	SKÝRINGAR:	HA: YF: SP:
B1	21.03.2016	REYNDARTEIKNING	GÖS PB

DAGS. UNDRISKRIFTAR: NAFN OG KT. SAMRÆMI. SAMRÖNNUNAR:

MANNVIT
VERKFRÆÐISTOFA

GRENASÁVEGI 1, 108 REYKJAVÍK, SÍMI: 422 3000, FAX: 422 3001
VEFFANG: www.mannvit.is NETFANG: mannvit@mannvit.is

HEITI VERKS: **Route 1 Guesthouse**
BÆJARHRAUN 24
220, HAFNARFJÖRÐUR

HEITI TEIKNINGAR: **NÝ FÆÐING Á NEYSLUVATNI OG HITAVEITU**
BIL NR.0104, BIL NR.0112 OG BIL NR.0103

DAGS:	HANNAÐ/TERNAÐ:	TEIKNINGUNUMER:
12.02.2016	GÖS	V102
MKV:	YFRIFAR:	VERKUNUMER:
1:100	PB	3.151.286
SAMÞYKKT / KT:		ÚTGÁFA:
		B1

TOLUSKÝR: S:\3\sv115-1-Hafnarfjörður\286-Hafnarfjörður\100-TIL-V102.dwg
