


9.051127LagnA-109

Samþykkt þann
18 APR 2016
Byggingarfulltrúinn í Hafnarfirði
F.h. Sigurður Steinar Jónsson

ARSTJAN SAMRÆMINGARFÖRUNDAR

[Handwritten signature]

1., 2. og 3 hæð - 1 af 3

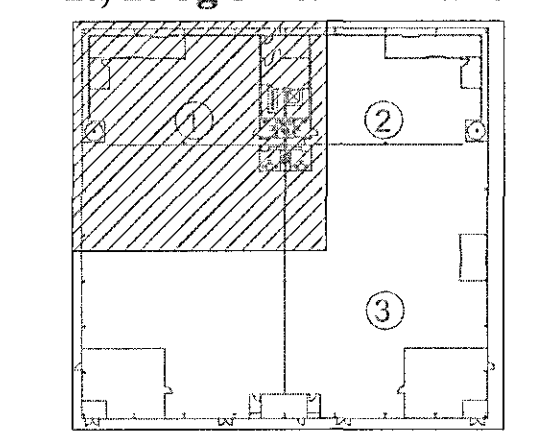

Lykillmynd

TILVÍSANIR:
ALMENNAR SKÝRINGAR SJÁ BL. NR. L-001
KERFISMYND SJÁ BL. NR. L-114
HITABLÁSAFARAR SJÁ BL. NR. L-109

05.04.2016 Lögum sýnt ni.11 breytingar gæmmandar. SMS SMS/HR
A 12.01.2016 Nýtt reynisskjal. JB JB
BR. DAGS. BIREYING. REKON. TEKNI.

TJARNARVELLIR 11

ÞRIFA- OG HITAKERFI
1. 2. og 3. hæð

Rúmmynd

MKV.: 1:50
DAGS: 11.01.2008

HANNAÐATEKNI: GADI

VEIRKNI: 0612 - 10-10

YRFARND: JB
SAMHYKKT: *[Signature]*
KENNITALA: 13007-4029
TEKNI NR: L-112

Conis
VERKFRÉÐIÐAGGJÖF
Kornubá 600105-1400
Háskólabíla 11, 201 Háskólagarður
Sími: 517-3062
Vefbúg: www.conis.is

BR: B