
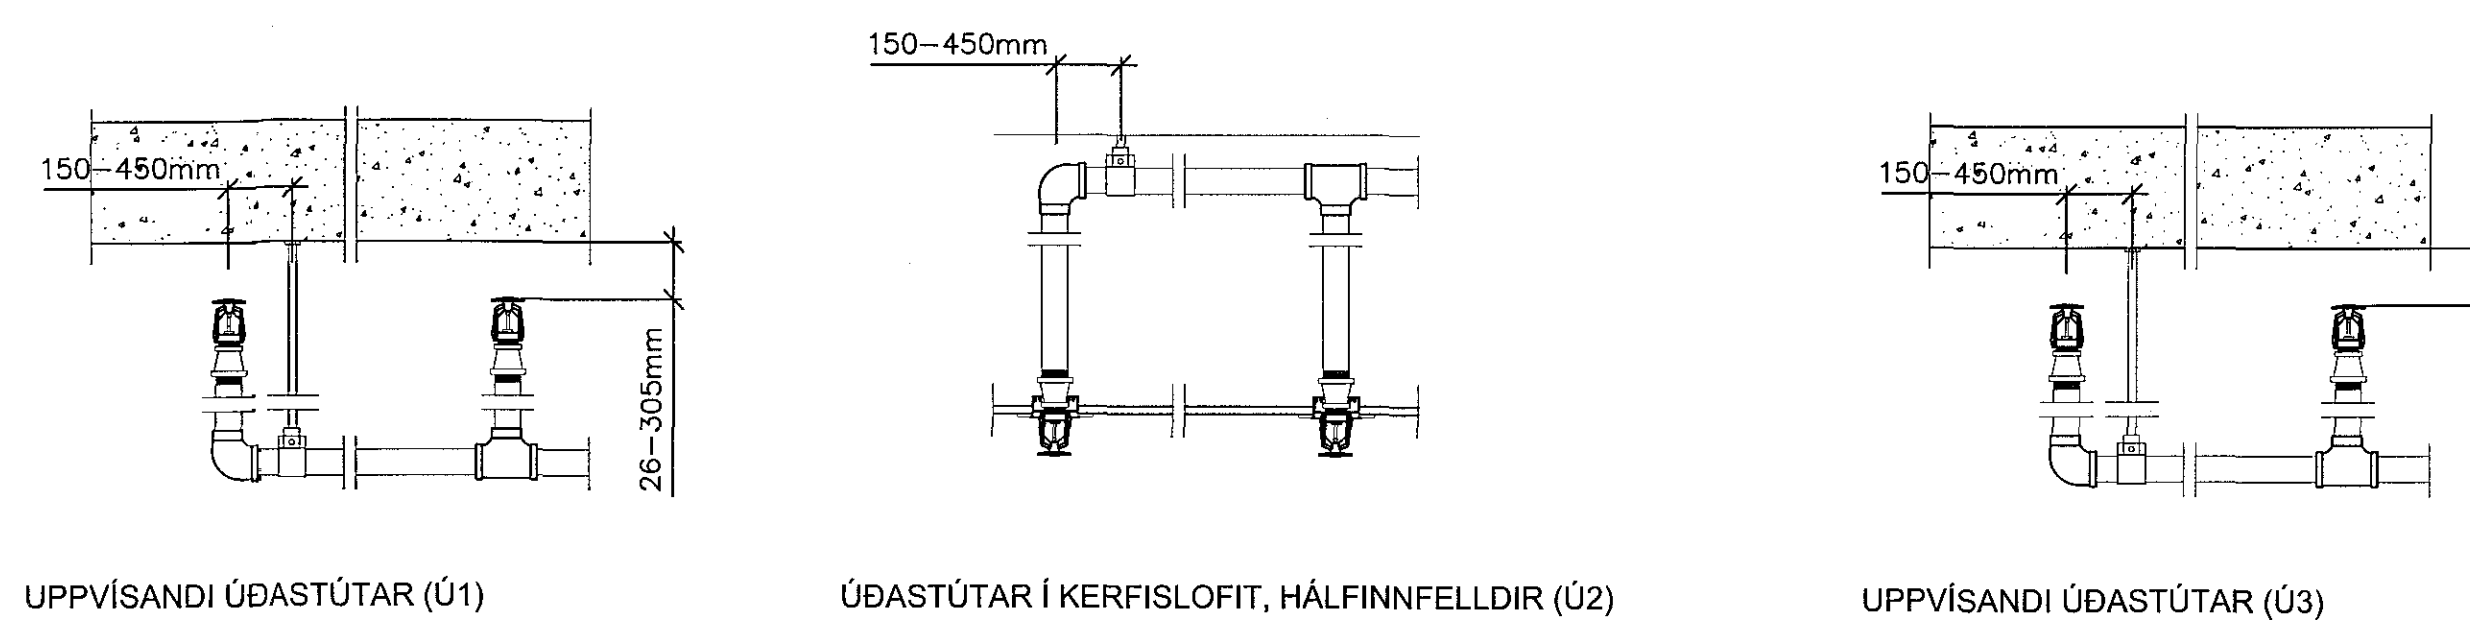
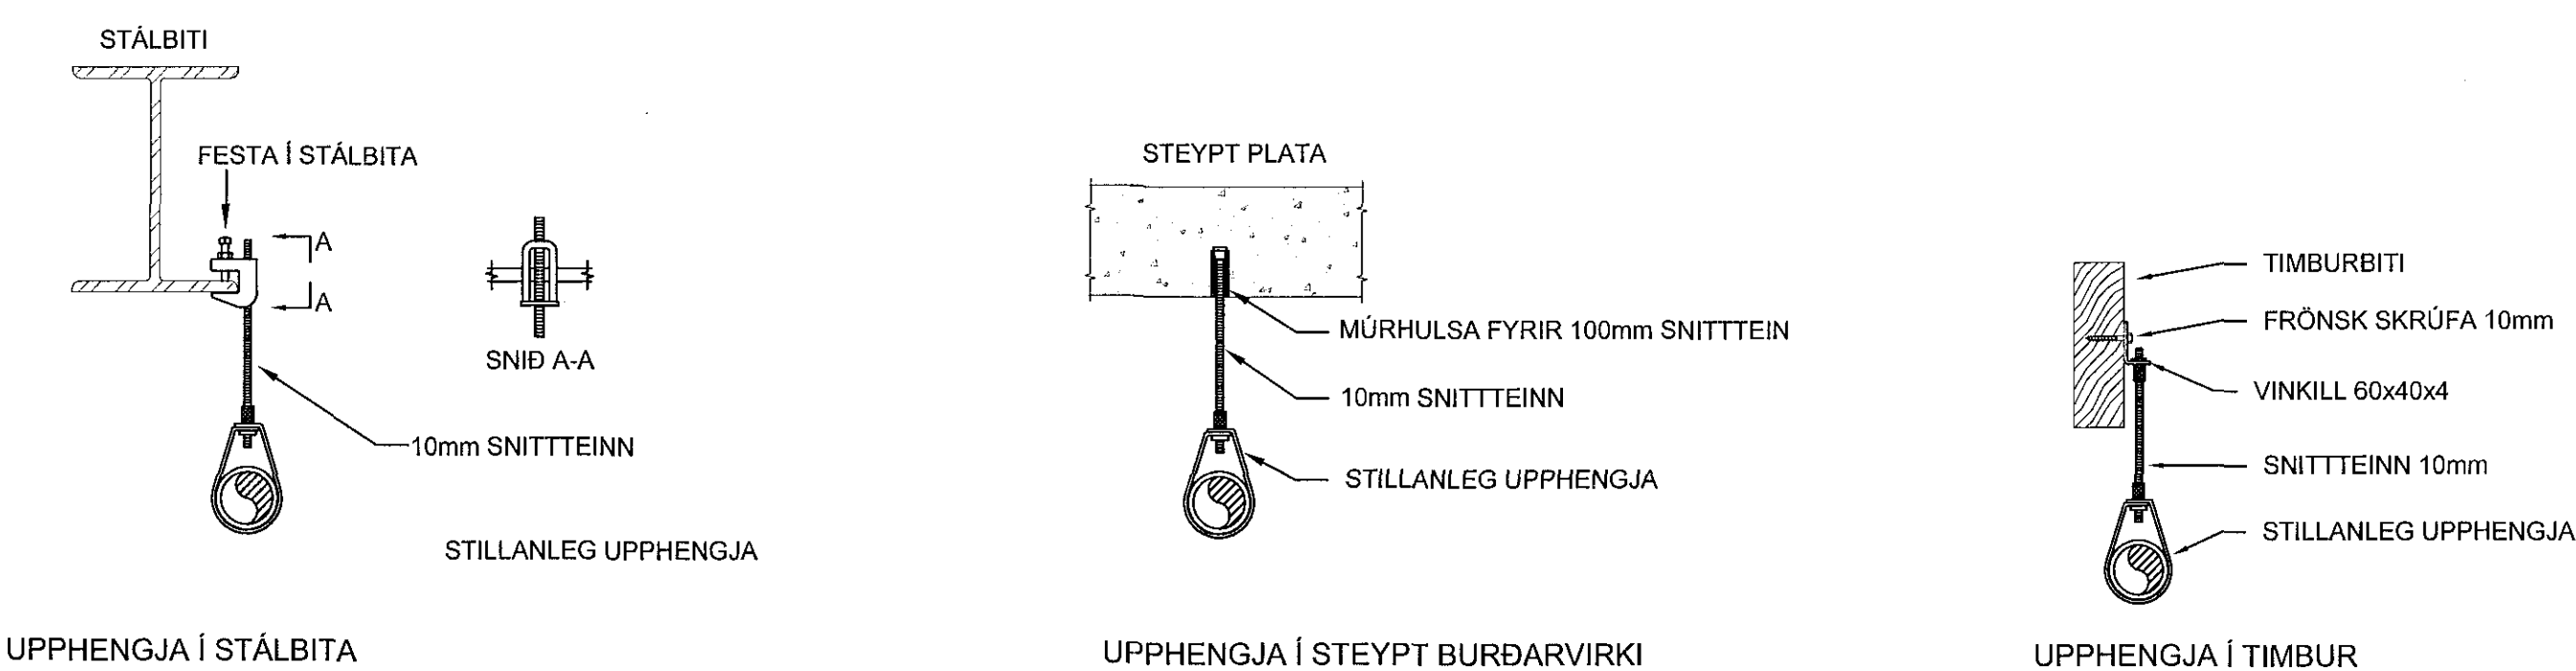


GRUNNMYND TENGKLEFA, 1:20

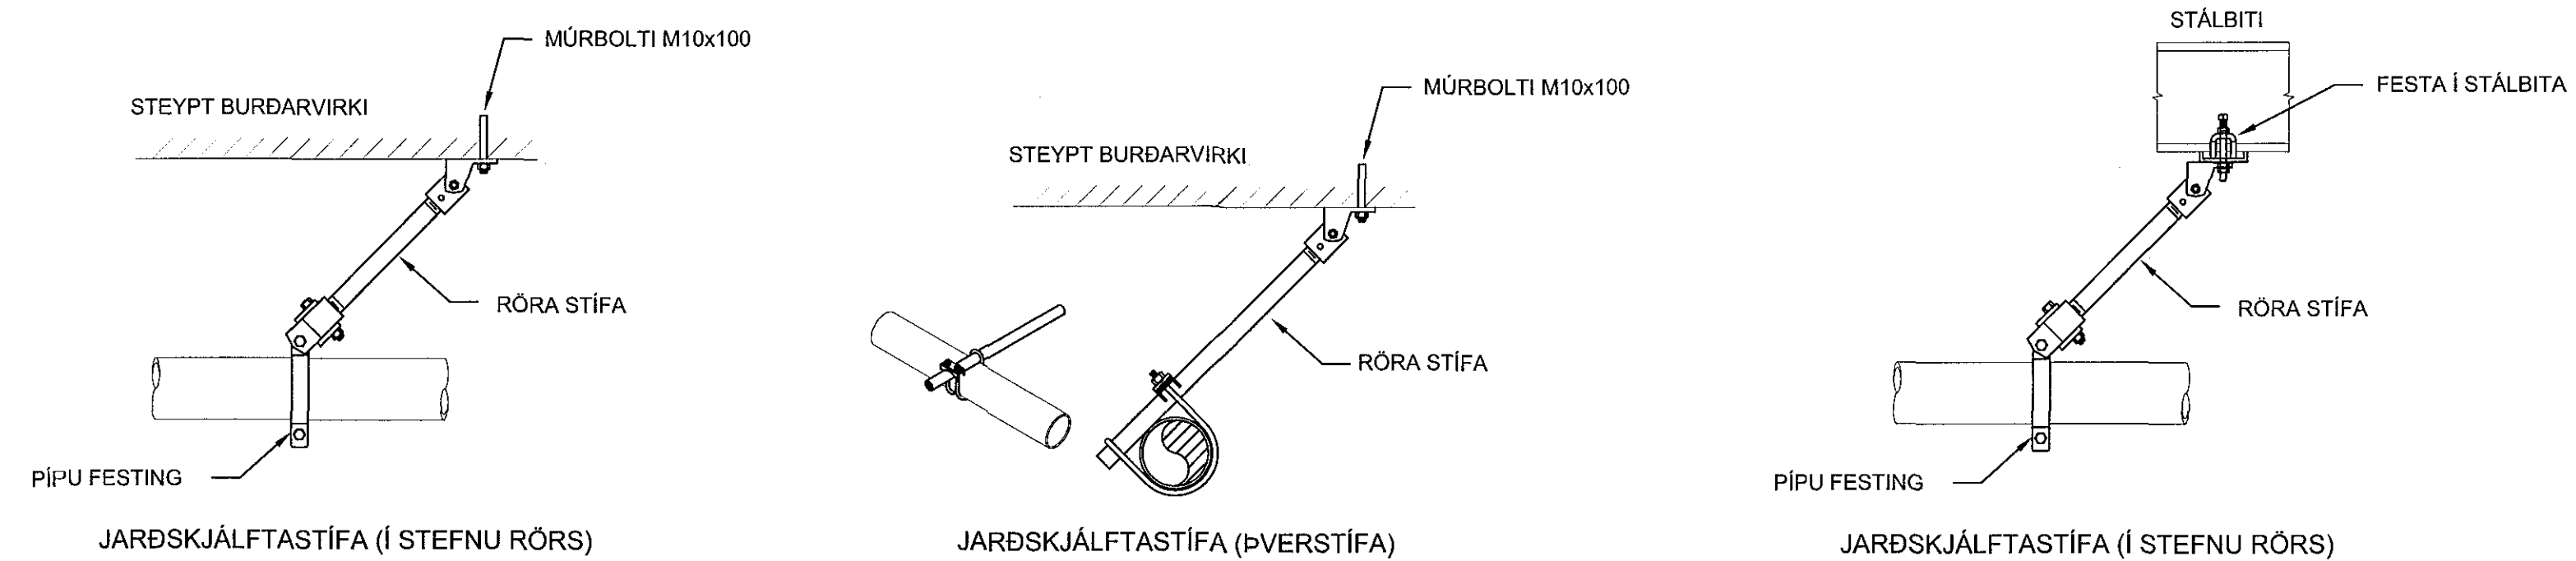

TILVÍSANIR:  
ALMENNAR SKÝRINGAR . . . . . SJÁ BL. NR. V-101

A 02 04 2016 ÚLAUTLOKA SKIPT ÚT FYRIR KURULOKA GERMYNDIR GI GI

BR. DAGS. BREYTING

TJARNARVELLIR 11

VATNSÚÐAKERFI

TÆKJAKLEFI, GRUNNMYND, SNID OG SERMYNDIR

MKV.: 1:20

DAGS: 11.01.2008

HANNAÐEYKIL: GKSS

VERNR.: 0612

**Conis**  
VERKFRÆÐI RÁÐGJAF

VERFAR: JB

SAMBYKK: *Sigurður Steinar Jónsson*

KENNTALA: 130657-4430

TEKNI NR: V-104

UR: A