



Samþykkt þann
12. MAJ 2016
Byggingarfulltrúinn í Hafnarfjörð
F.h. Sigurður Steinar Jónsson

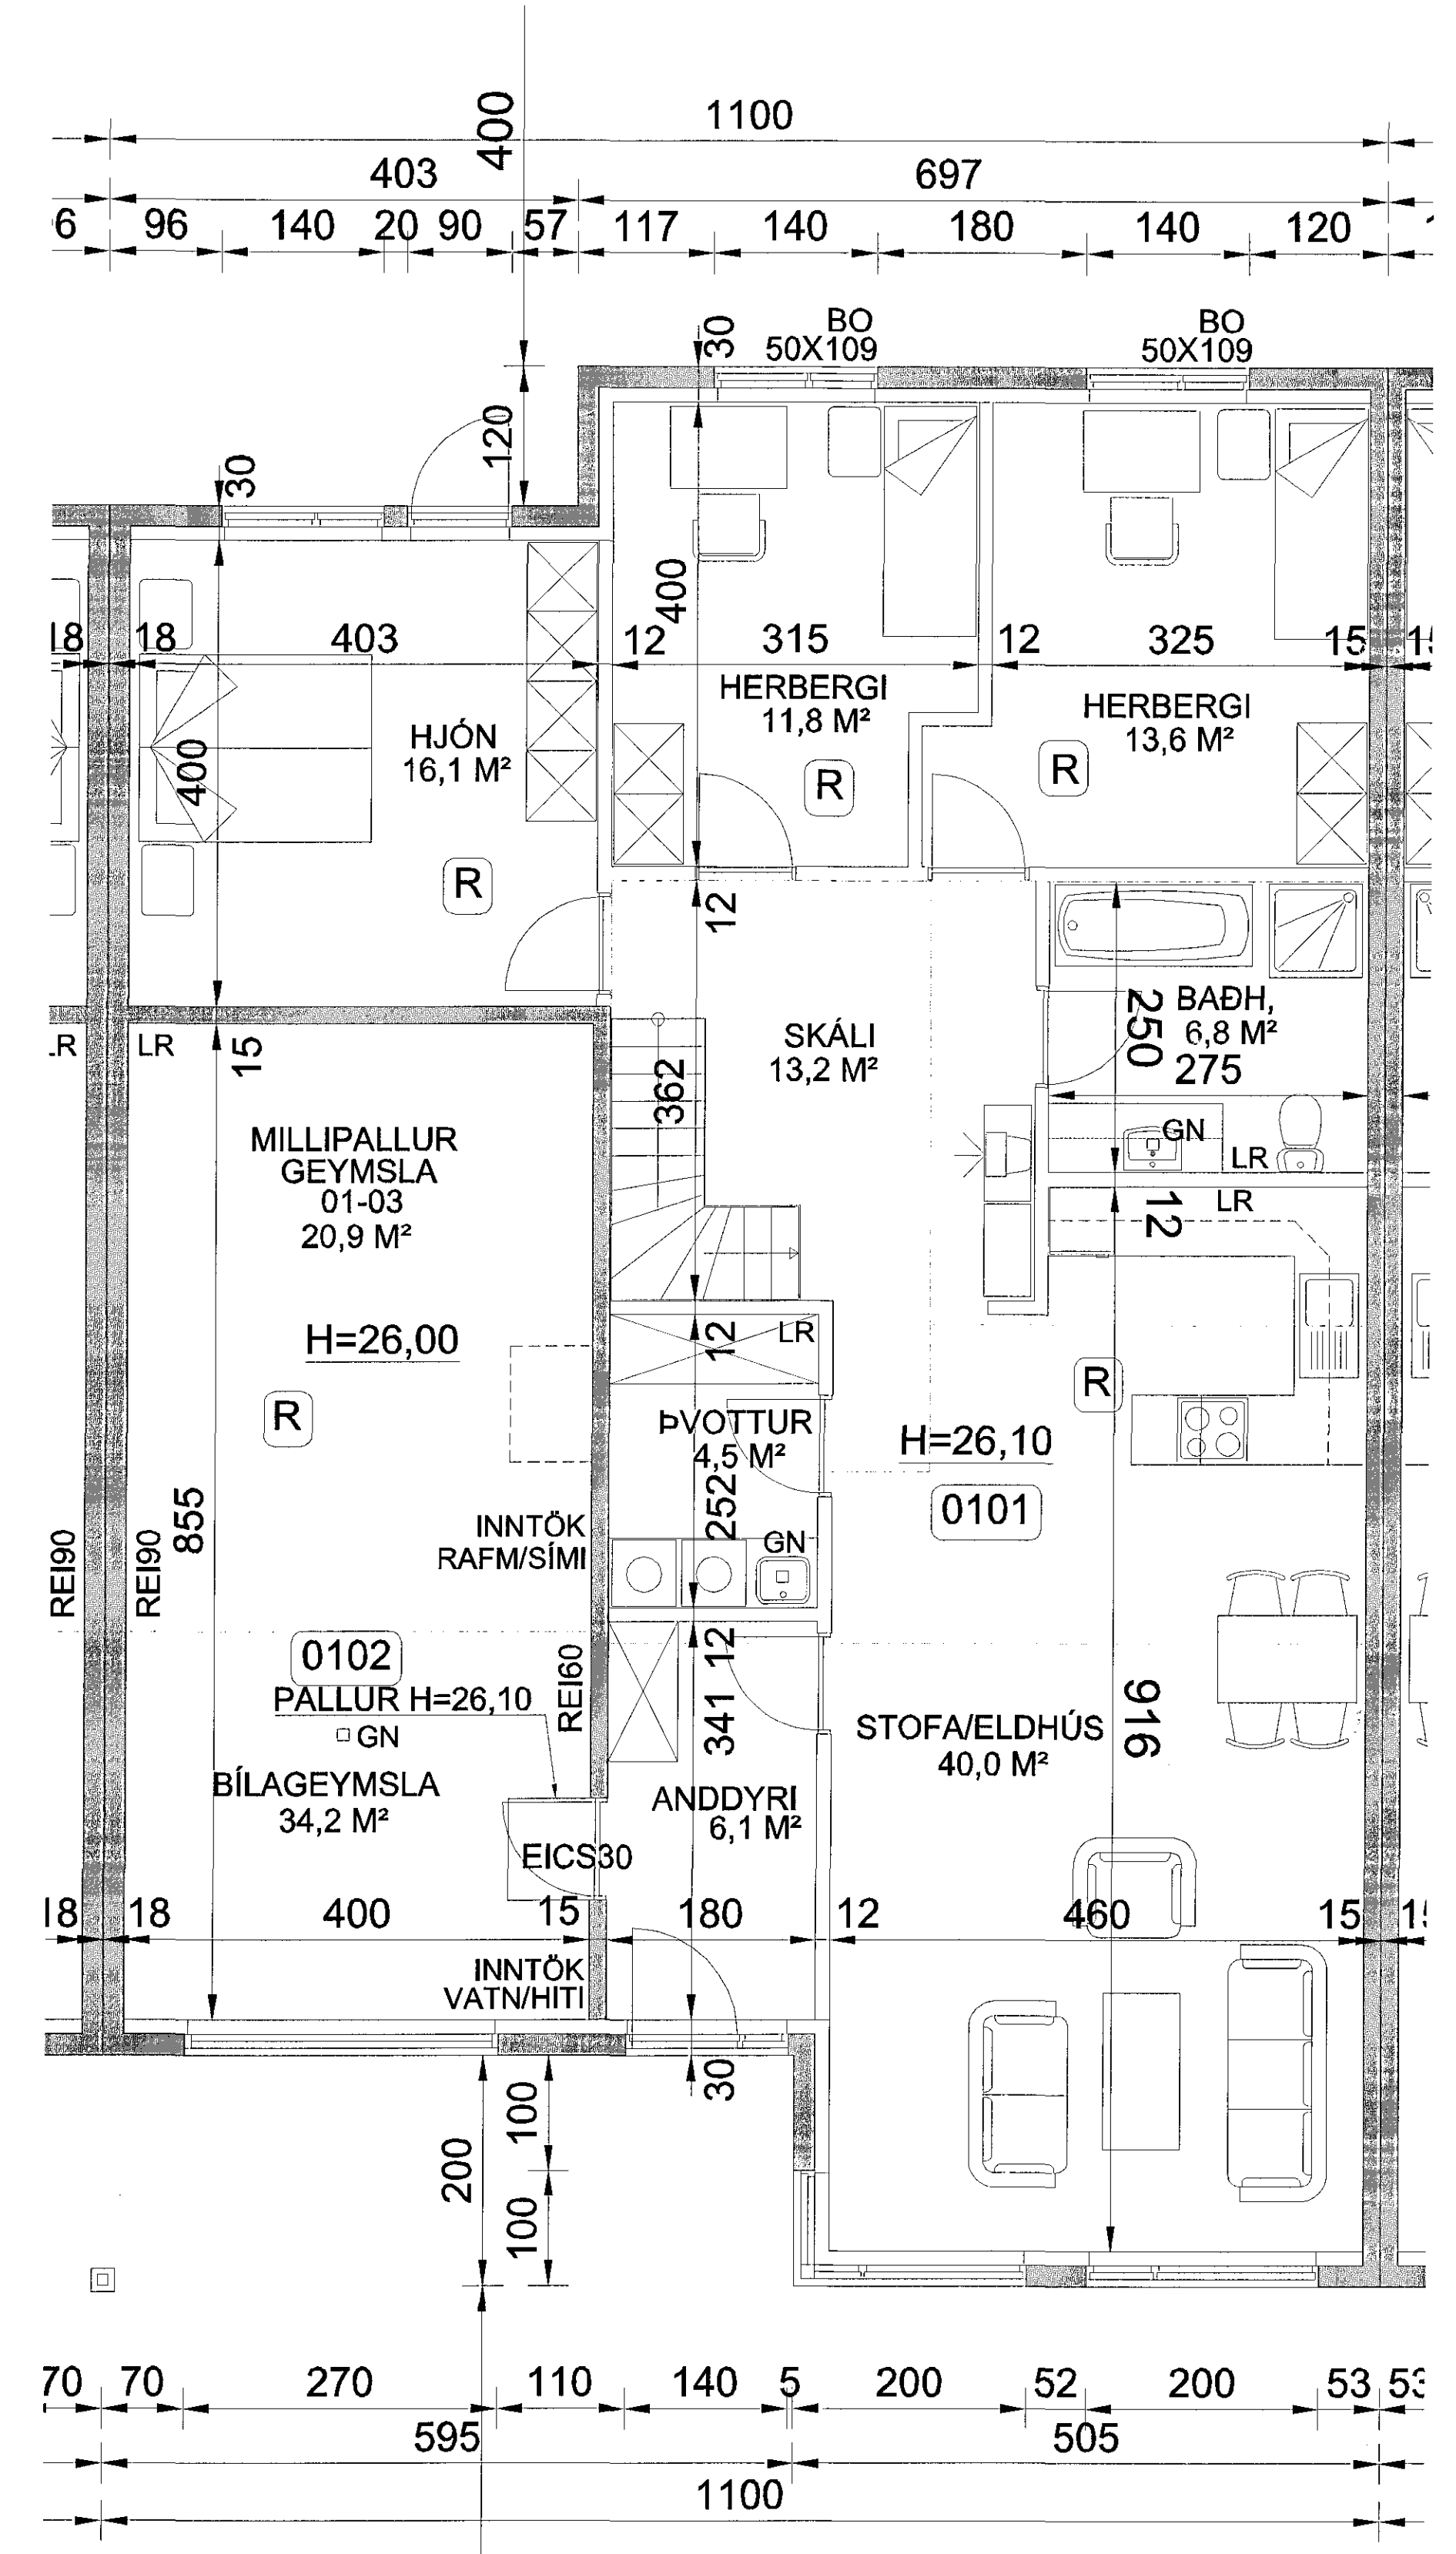

GRUNNMYND
HÚS 27
1:50

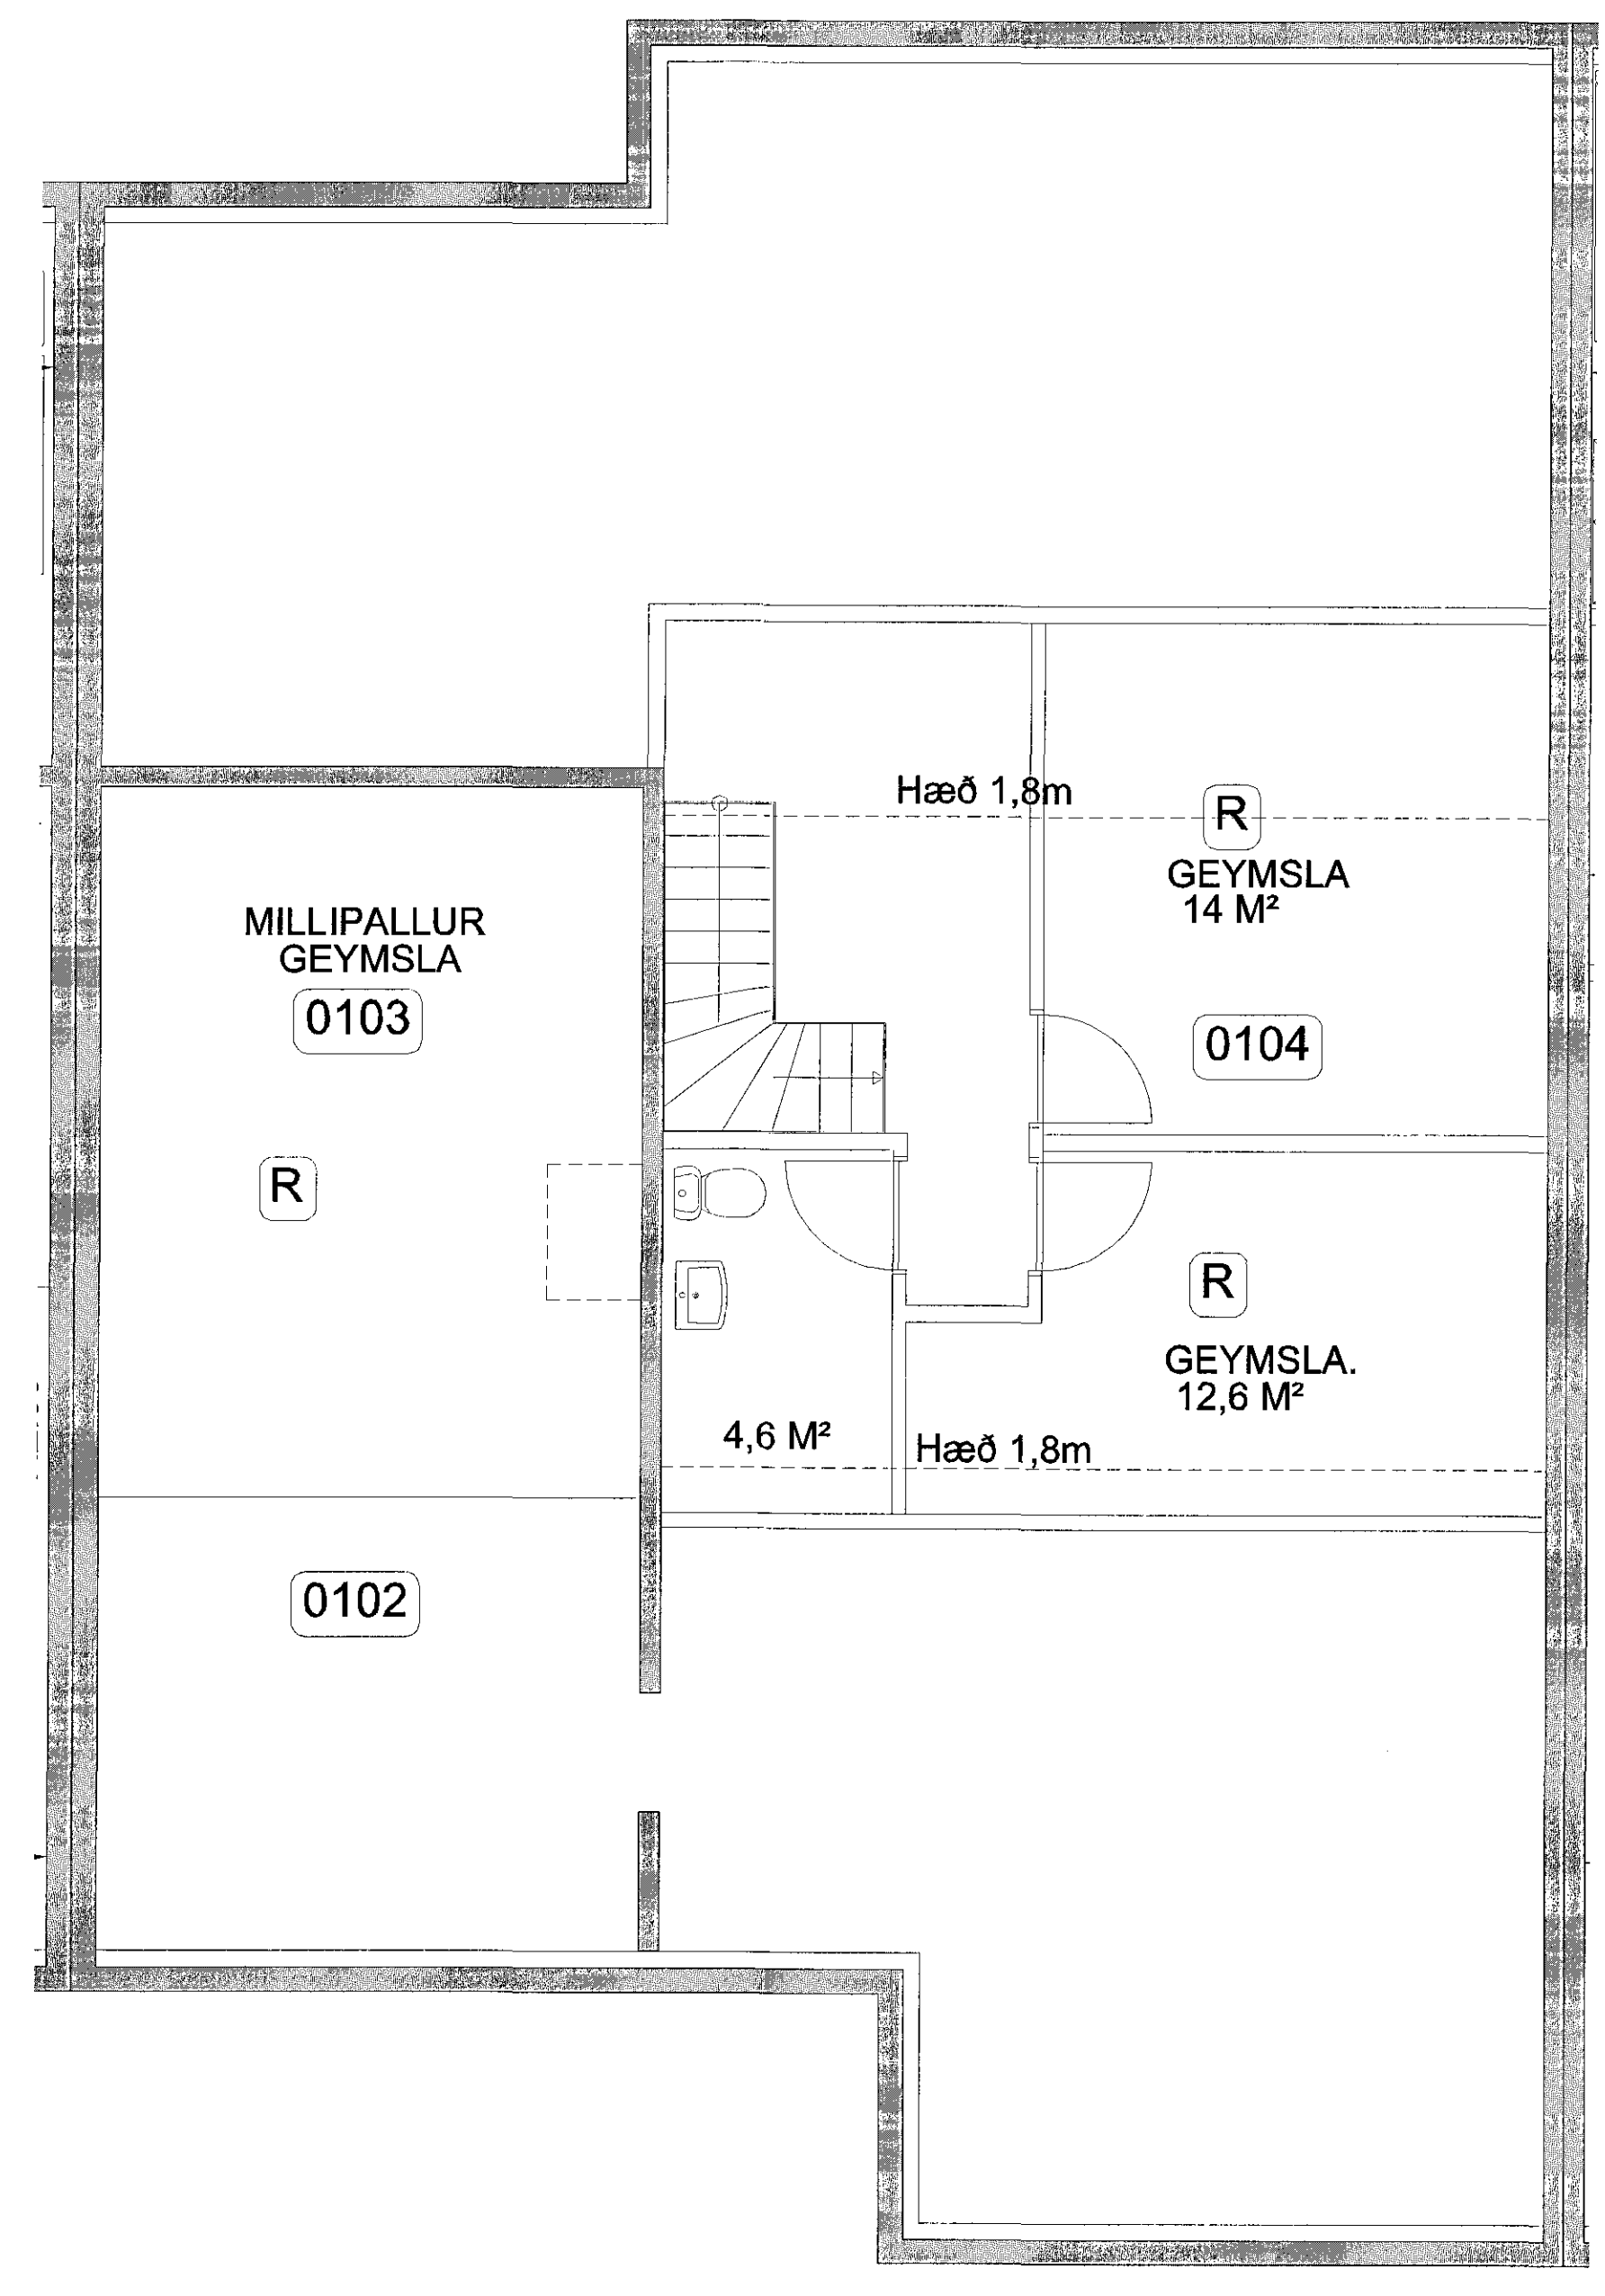

GRUNNMYND
HÚS 27, MILLILOFT
1:50

Breyting				
Hönnuður Erlendur Árni Hjálmarsson, Byggingafræðingur, Kt.: 100355-5239 netfang: eall@hafnarfordur.is				
Hannaf EÁH	Teknad. RG	Samþ. af - dags. EÁH	Daga 3.11.2015	Kvaði 1:50
HNOÐRAVELLIR 27 HAFNARFJÖRDUR		RAUNTEIKNING, GRUNNMYND OG MILLILOFT		
Verknr. 15-3		Teikn.nr. A31	Breyt.nr.	