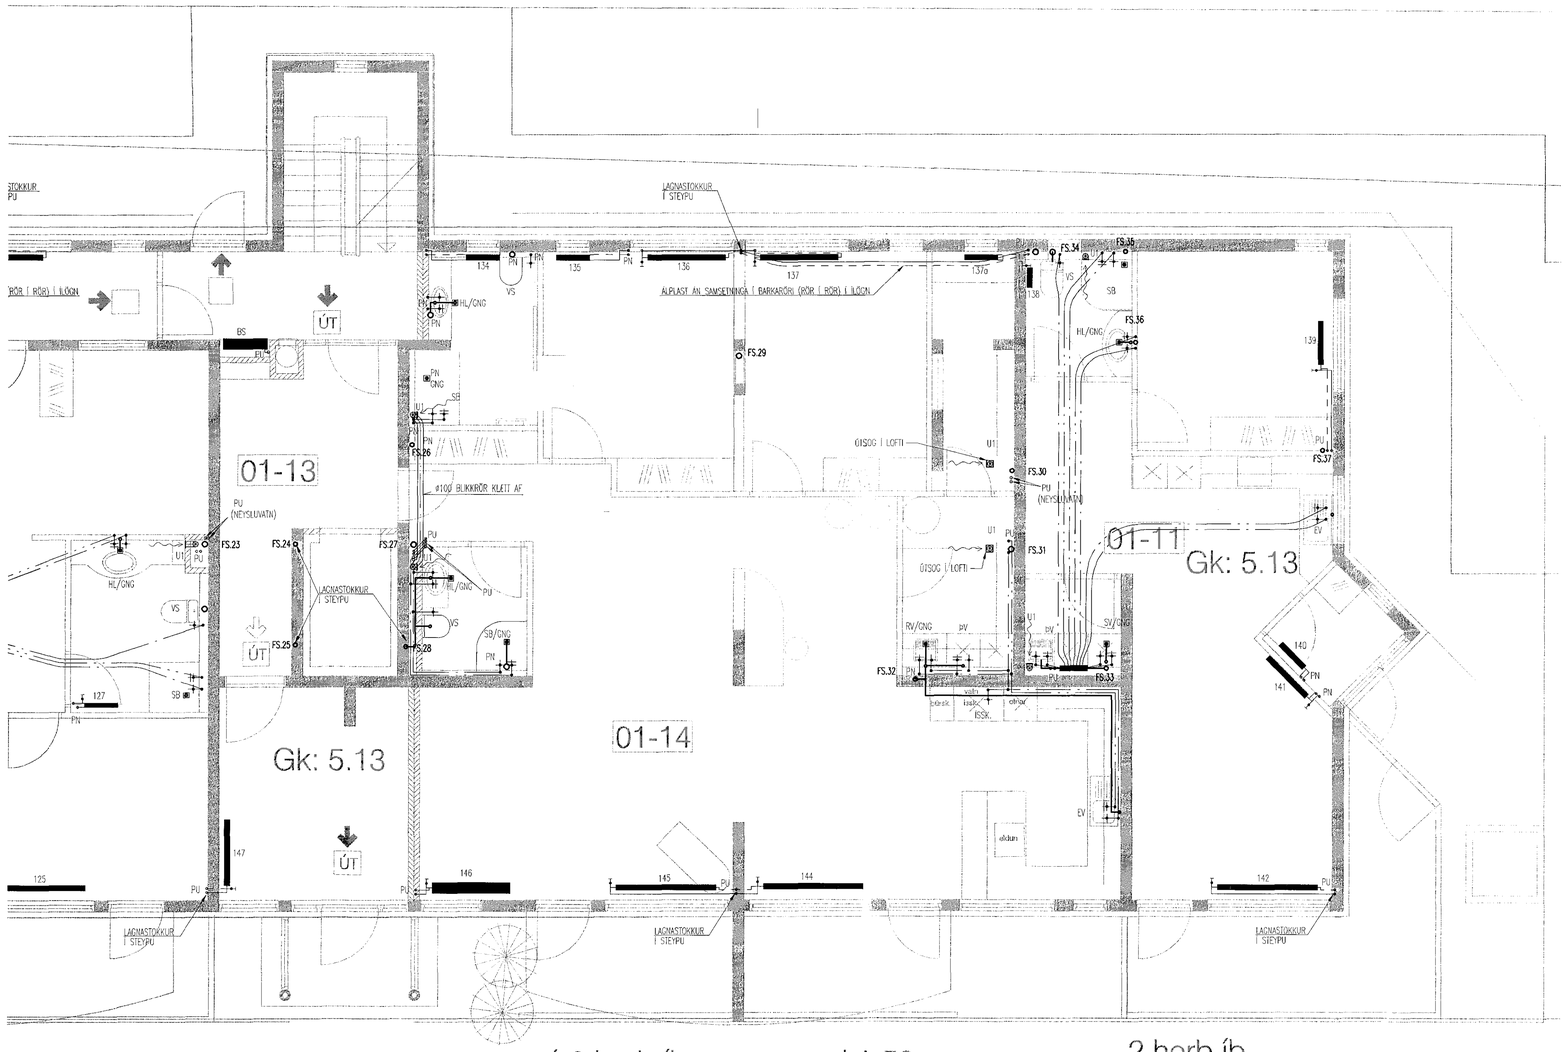

ný 3.herb.íb.grunnmynd 1:50

2.herb.íb.

Breytingar á ofnatöflu eldri teikningar 04758 - P15

NR.	Nauðsynleg afköst (W)	Gerð / hæð (mm)	Lengd (mm)	Afköst við dT=40°C (W)	Stúta staðs. 100mm	Stillitala ofnloka
137a		HANDKL /800	600	363	EF	0
143	**Tekin niður**					

Samþykkt þann
26 MAY 2016
Byggingarfulltrúinn í Hafnarfirði
F.h. Sigurður Steinar Jónsson

Áritun hönnunarstjóra
Dagsetning aðaluppdráttar

SKÝRINGAR

Almennar skýringar sjá teikningu P0 000 og P0 001

TILVÍSUN :

BREYTING Á ELDRI TEIKNINGU . . . . . 04758 - P15

Útg.	Dags.	Skýring	Hannað/Yfirfarið

VSB VERKFRÆÐISTOFA
Bæjarhrauni 20 / 220 Hafnarfjörður
Kennitala 710796-2899
Sími 580 9600
vsb@vsb.is / www.vsb.is

Áritun sérhönnuðar
Sveinn Áki Sverrisson
Kt: 230855 5609 · aki@vsb.is

Verkheiti
HERJÓLFSGATA 36-40

Verkhluti
Lagnir
Hita-, hreinlætis- og loftræsilagnir
Grunnmynd 1. hæð - Hús nr. 38

Hannað	Teiknað	Yfirfarið	Kvarði		Stöð
SAS	GG	SAS	1:50	/ A1	-
Dags.		Verkefnr.	Teikning		Útgáfa
12.05.2016		16154	P2 01		-

V:\2016\16154 Herjólfsgata breytingar lagnir\T-Teikningar\T2-Project_Navigator\16154 Herjólfsgata 34-36\Sheets\Lat\16154-P2 01 - .dwg