
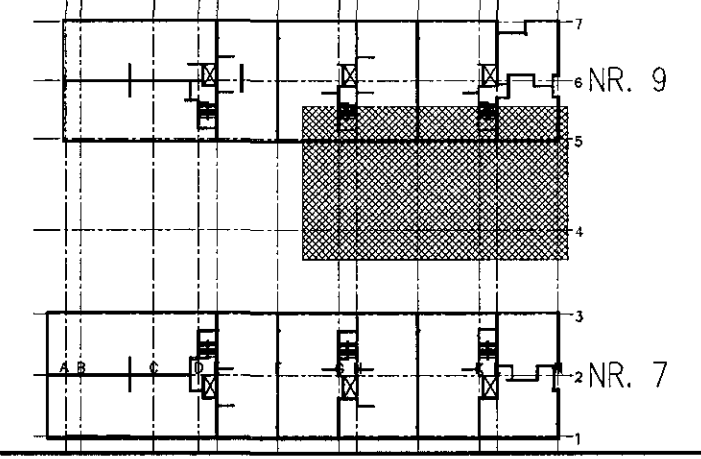


Samþykkt þann  
26. MAJ 2016  
Byggingartillittrúnn í Hafnarförl  
F.h. Sigurður Steinar Jónsson

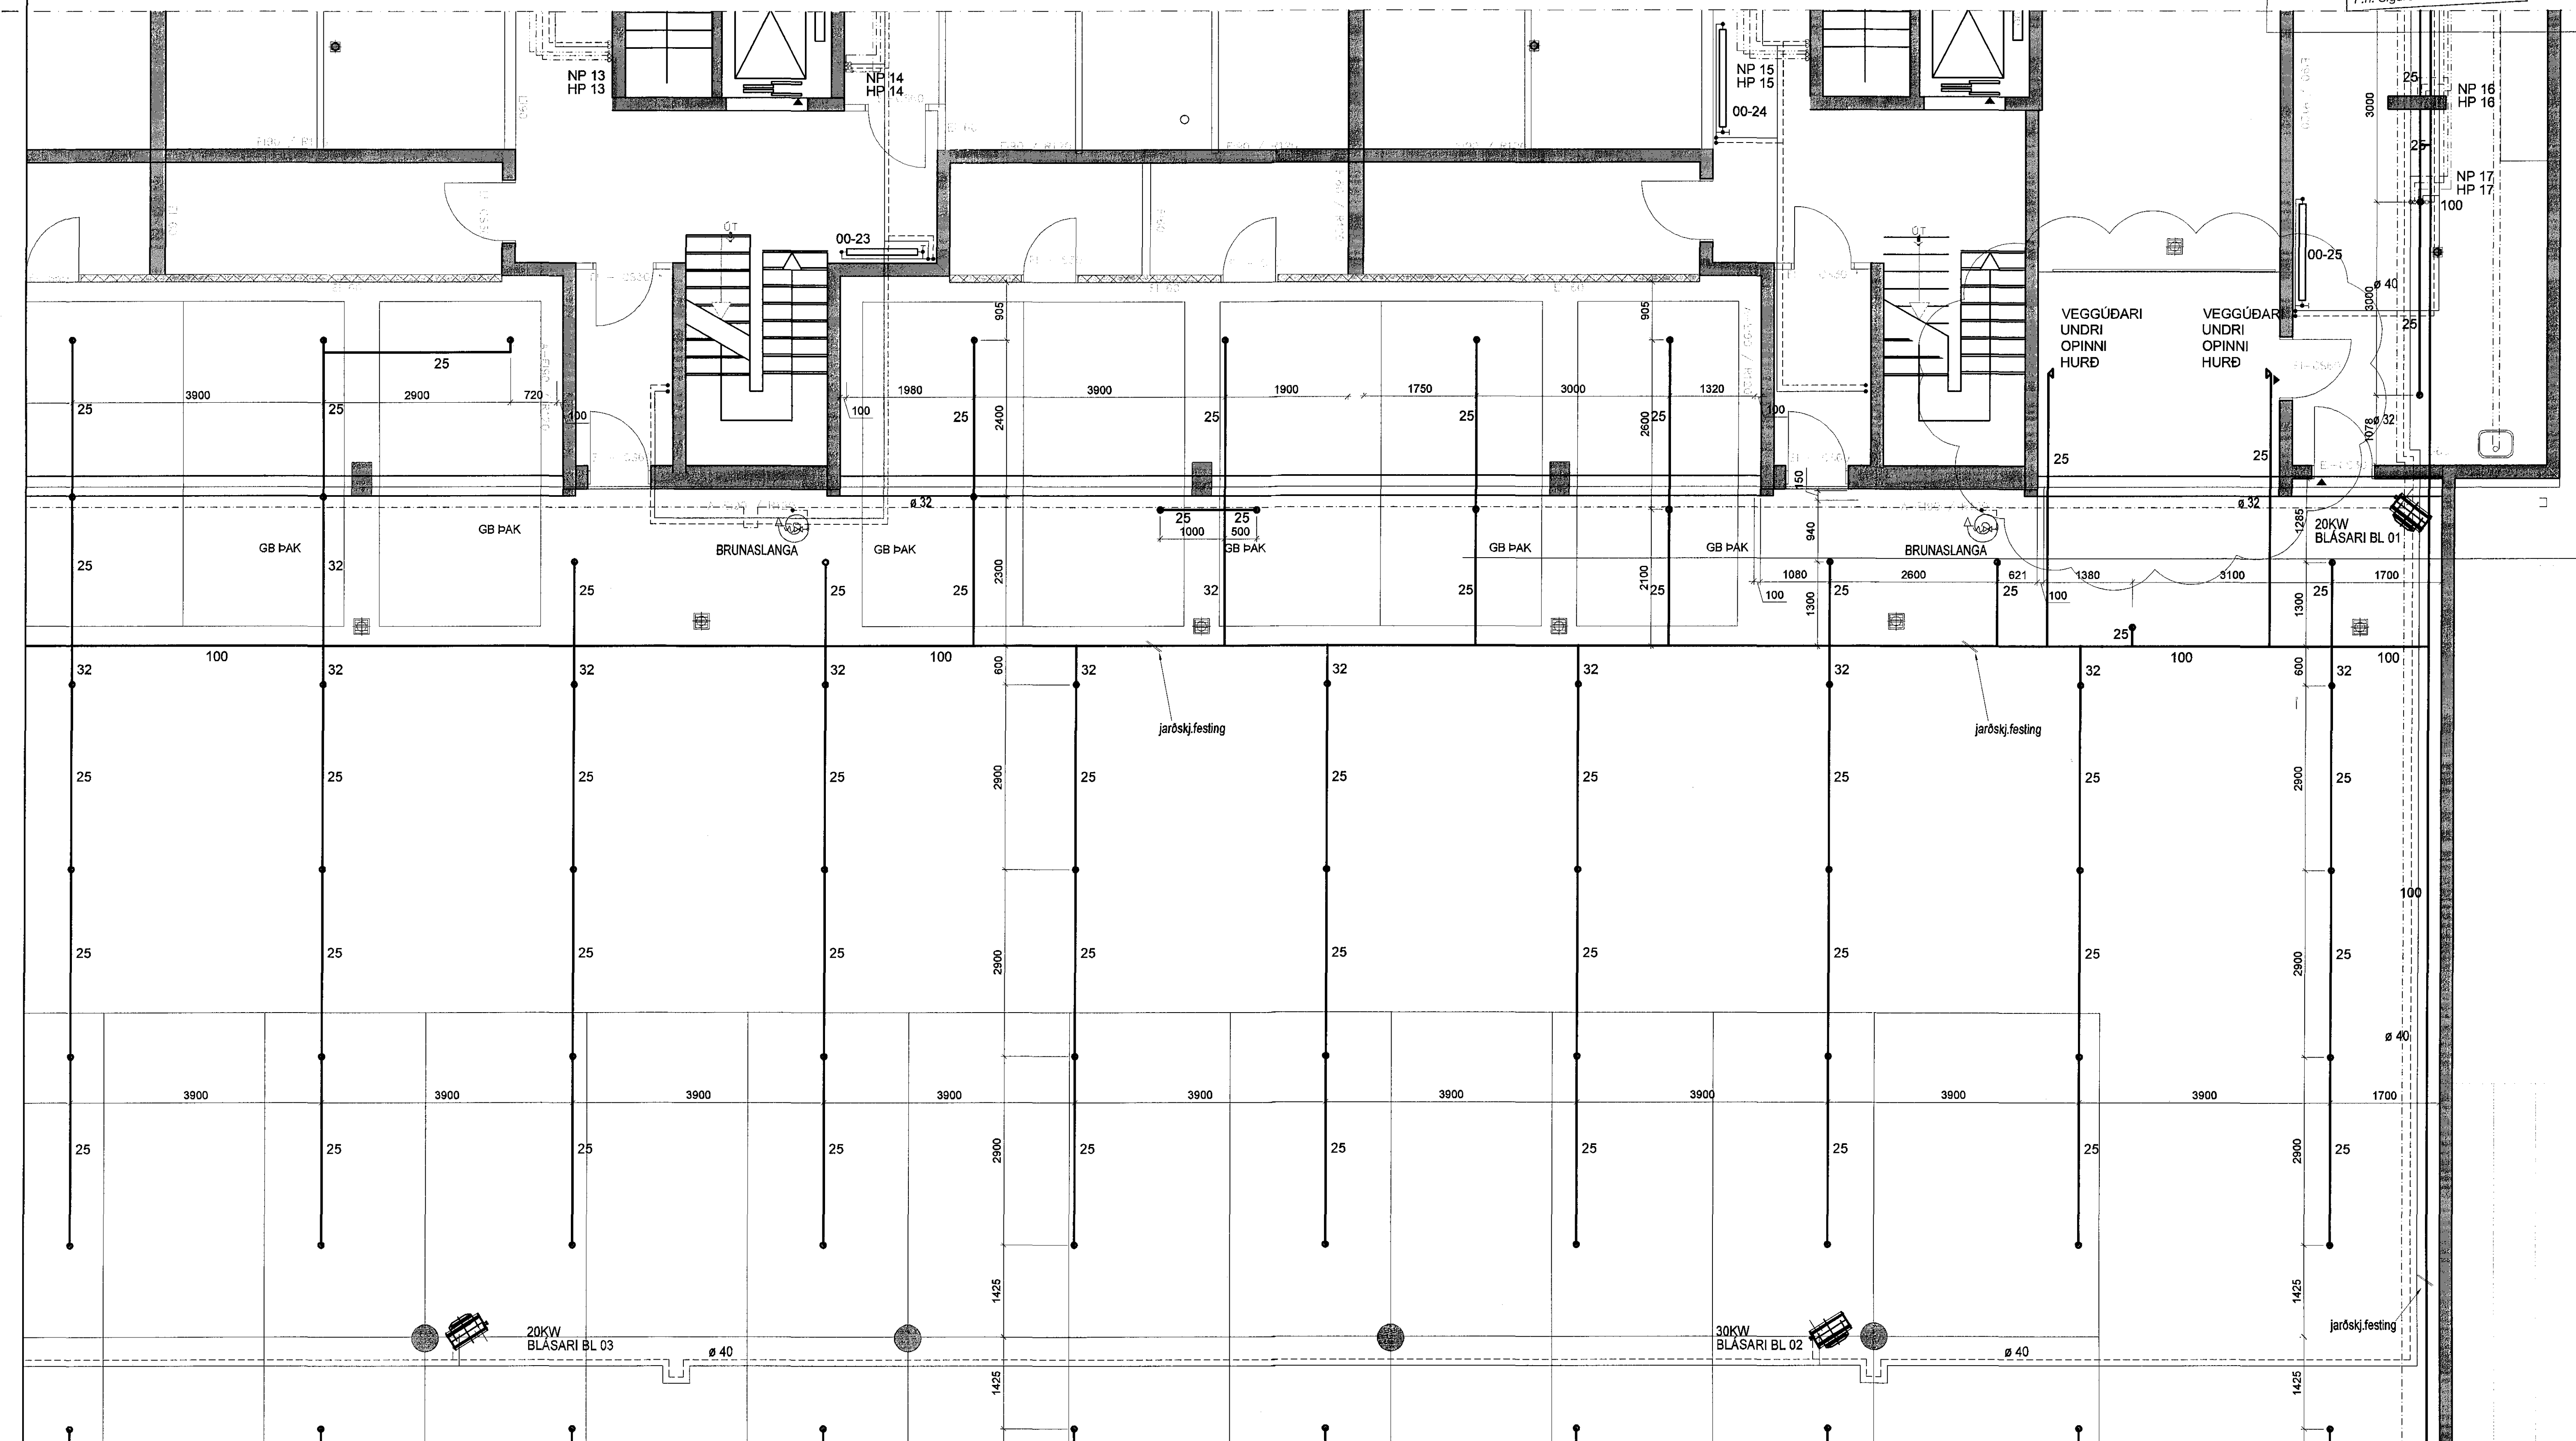

PÁL MAR KRISTMUNDSSON ARKITEKT  
Kl. 060455-8289

Norðurbakki 7-9  
Vatnsúðakerfi / Sprinkler  
Grunnmynd Bilgeymslu

**VÍÐSJA**  
VERKFRÆÐISTOFA FRV  
TRYGGVAGATA 11, 101 REYKJAVÍK  
SÍMI: 561 9040, NETFANG: vidsja@vidsja.is  
www.vidsja.is

A	Innkeyrsluhurð færð og bætt við veggstútum	08.02.2016	SG	HANNAÐ	ÁB	TEIKNAD	MOV.	1:50	VERKFR.	V13-002
UTGÁFA		DAGS.	NAFN	TEIKNAD	ÁB	TEIKNAD	DAGS	27.03.2013	TEIKN. NR.	P03-2
				TEIKNAD	ÁB	TEIKNAD				