
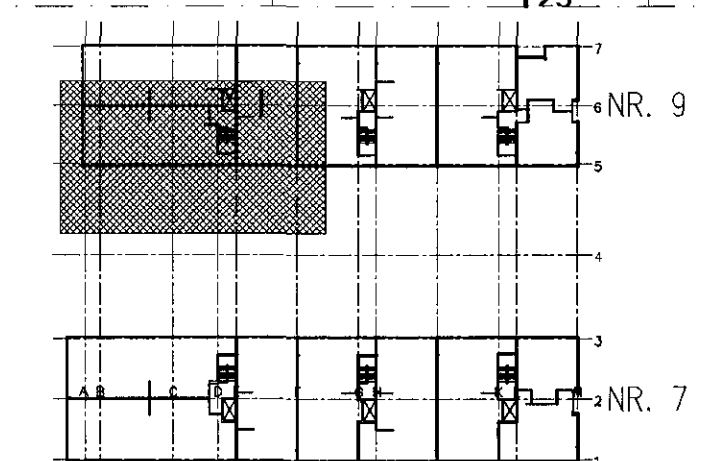


Samþykkt bann
26 MAJ 2016
Byggingarfulltrúinn í Hafnarfélagi
F.h. Sigurður Steinar Jónsson

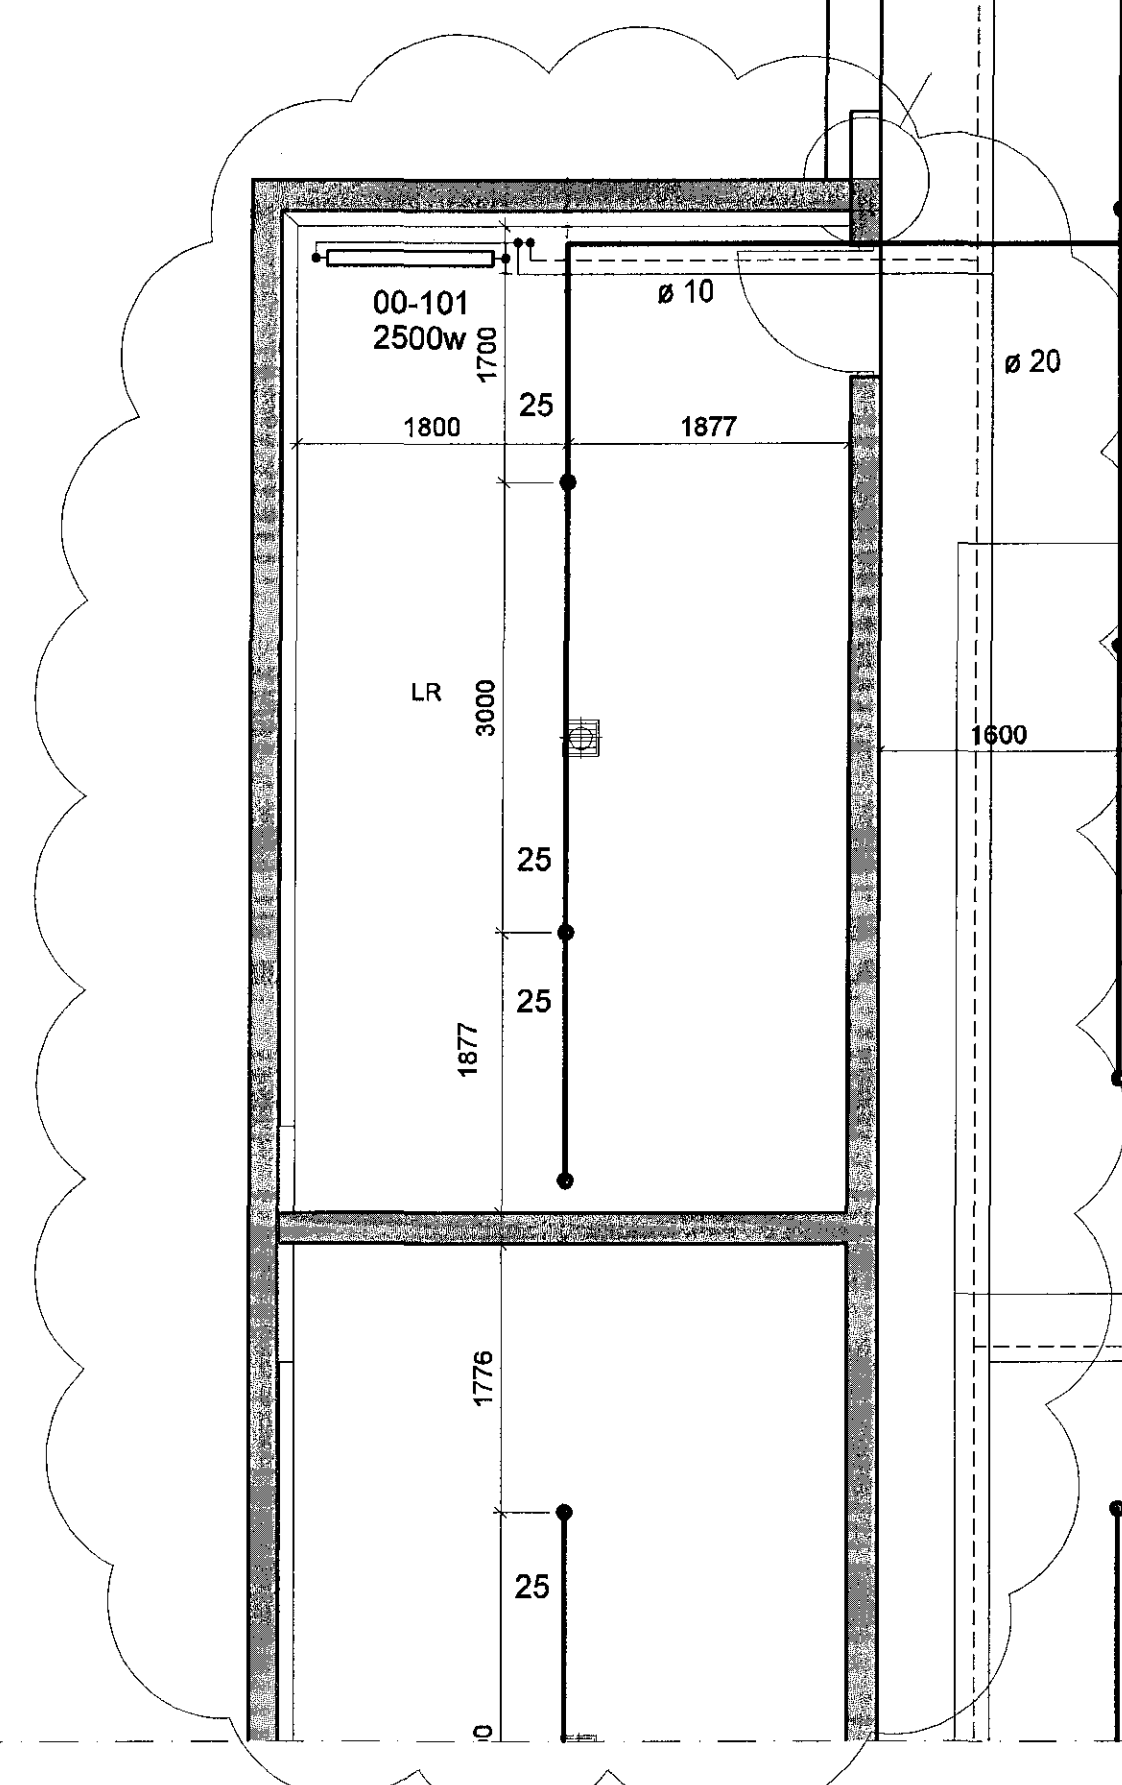

PÁLMAR KRISTMUNDSSON ARKITEKT
Kt. 060436-5269

Norðurbakki 7-9
Vatnsúðakerfi / Sprinkler
Grunnmynd Bilgeymslu

VÍÐSJA
VERKFRÆÐISTOFA FRV
TRYGGVAGATA 11, 101 REYKJAVÍK
SÍMI: 561 9040, NETFANGI: vidsja@vidsja.is
www.vidsja.is

A	Bætt við stúrum í hjólagæmslu	08.02.2016	SG	HAHANAD	AB	TEKNIAD	MRV:	1:50	VERNRK:	V13-002
ÚTGÁFA		ÞAGS:	NAFN:	SKR:	AB		SÍRA:		TEKNI NR:	
				SKRITT:	Agnet Björnsson		ÞAGS:	27.03.2013		P 03-4