


KAPLAKRIKI ÍÞRÓTTASVÆÐI FH HAFNARFIRÐI.

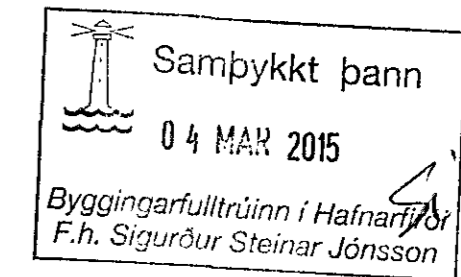

Skráningartafla: Kaplakriki		Skrásetjari: Sigurður Þorvarðarson															
Landnúmer: 121342		Kennitala: 141250-4189															
Matshlutanúmer: 02		Útgáfa: 4.01b Dags.: 24.11.2014															
Uppskipting og lýsing		Stærðir															
D0 Lokun	D1 Rými hæð-röð	D2 Notkun texti	D3 Höfuð- flokkun	D4 Eignar- hald	D5 Botnflötur m²	D5M Milliflötur m²	D6 Stigar m²	D7 Op m²	D8 Brúttóflötur m²	D9 Brúttóflötur sh < 1,8	D10a Salarhæð min	D10b Salarhæð max	D11 Brúttó rúmmál m³	D12 Nettóflötur m²	D16 Birt flatarmál m²	Reiknitala skiptarúmmáls	D17 Skipta- rúmmál m³
		Matshluti			295,2	0,0	0,0	0,0	295,2	0,0			1.240,6	280,9	295,2		1.123,600
		Botn											59,0				
	01	1. hæð			295,2	0,0	0,0	0,0	295,2	0,0			1.181,6	280,9	295,2		
A	0101	Tækjageymsla	N	0101	295,2				295,2		3,07	4,94	1.181,6	280,9	295,2	4,00	1.123,600
Athugasemdir																	
Sameignir sumra																	
Eignarhald																	
	Eignar- hald	Notkun texti	Birt flatarmál m²	Skiptarúmmál													
				Séreign m²	Séreign og sameign m²												
	0101	Tækjageymsla	295,2	1.123,600	1.123,600												
		Alls	295,2	1.123,600	1.123,600												

KAPLAKRIKI ÍÞRÓTTASVÆÐI FH HAFNARFIRÐI.

Sigurður Þorvarðarson byggingafræðingur bfi.
Teiknistofan Strandgötu 11 220 Hafnarfirði.
STH. teiknistofan ehf. kt. 510298-2769. Kt. aðalhönnuðar: 141250-4189.
Sími 5651510 Netfang teiknistofan@simnet.is

Skýringar:	Aðaluppdráttur.
Teikning:	Skráningartafla.
Mælikvarði:	
Undirskrift:	<i>lsh</i>
Blað nr: 3 af 3.	Dagsetning: 3 maí 2000.
Breytt: Reyndarteikning gerð 25. nóvember 2014.	