




KAPLAKRIKI ÍÞRÓTTASVÆÐI FH HAFNARFIRÐI.

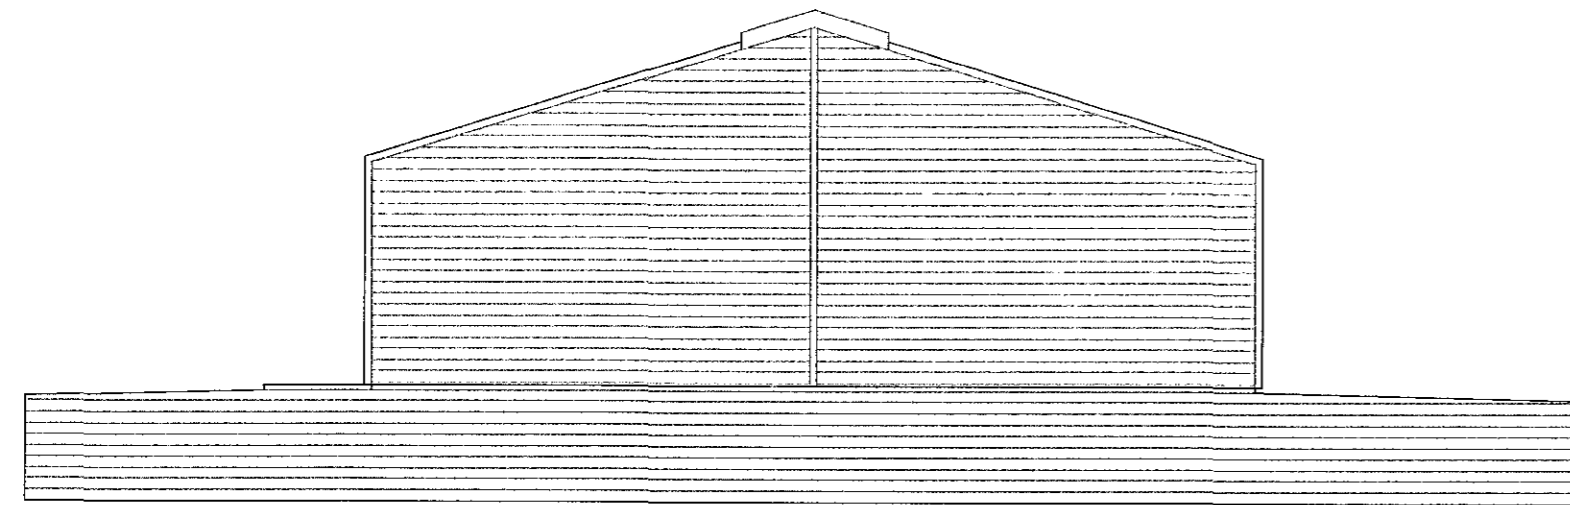


ÚTLIT VESTUR MKV. 1:100.

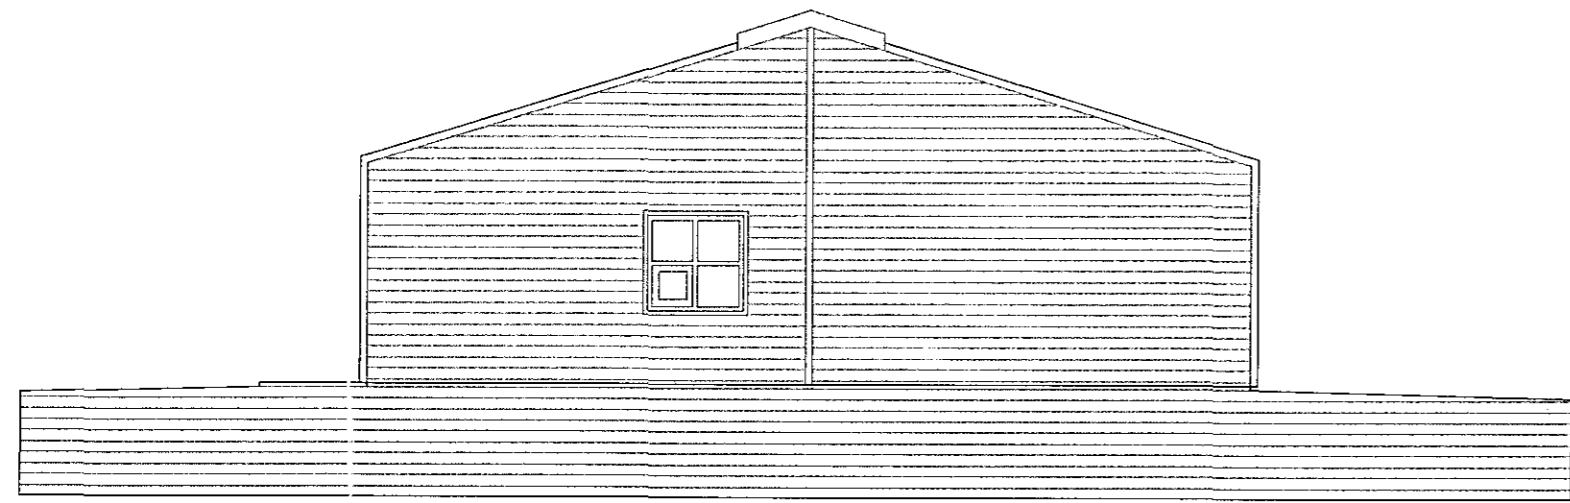


ÚTLIT AUSTUR MKV. 1:100.

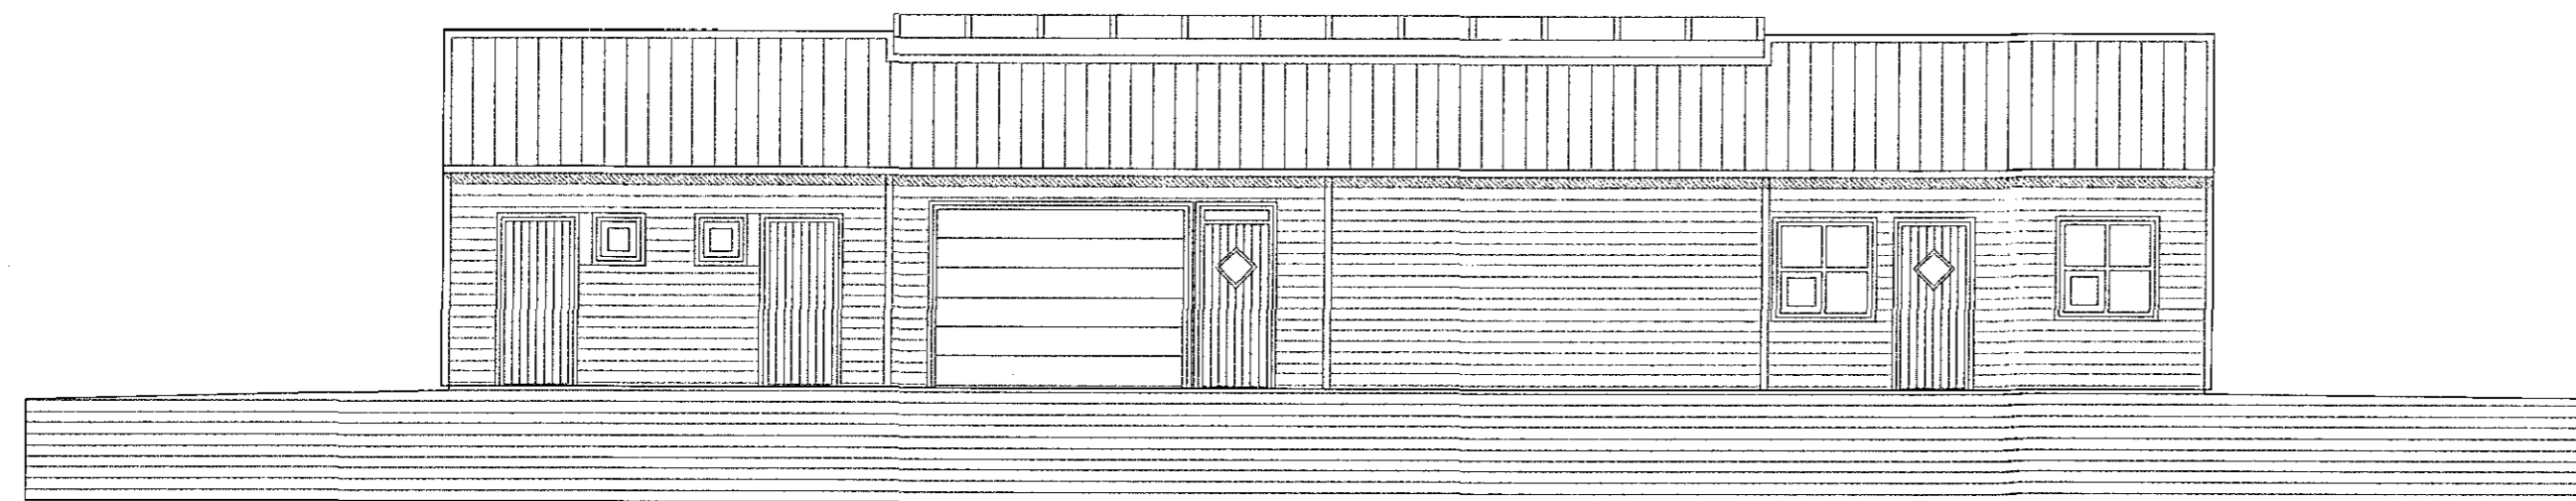

ÚTLIT SUÐUR MKV. 1:100.

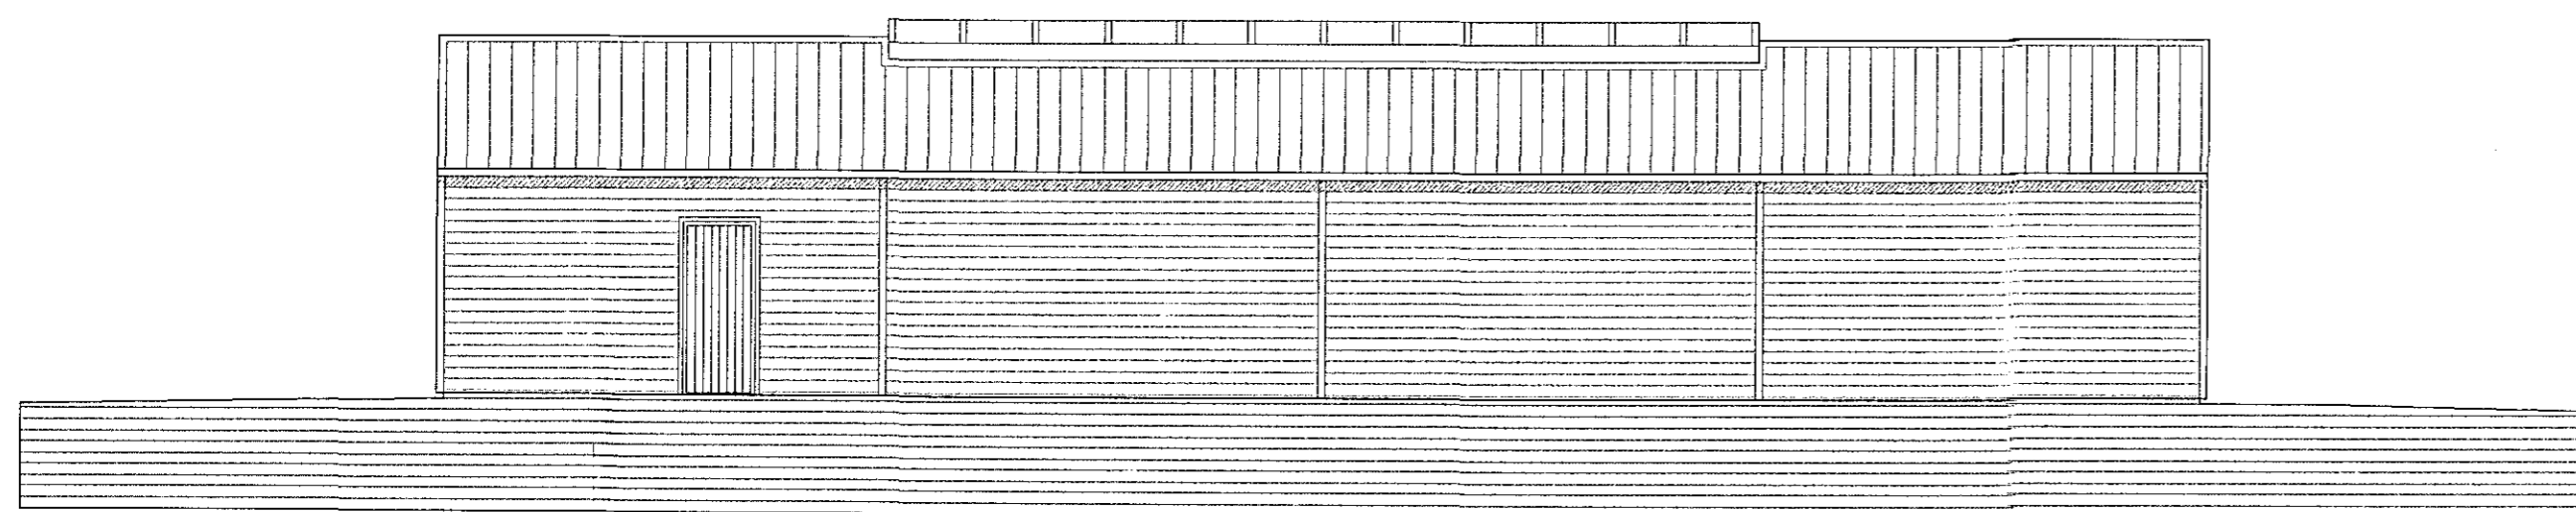

ÚTLIT NORÐUR MKV. 1:100.

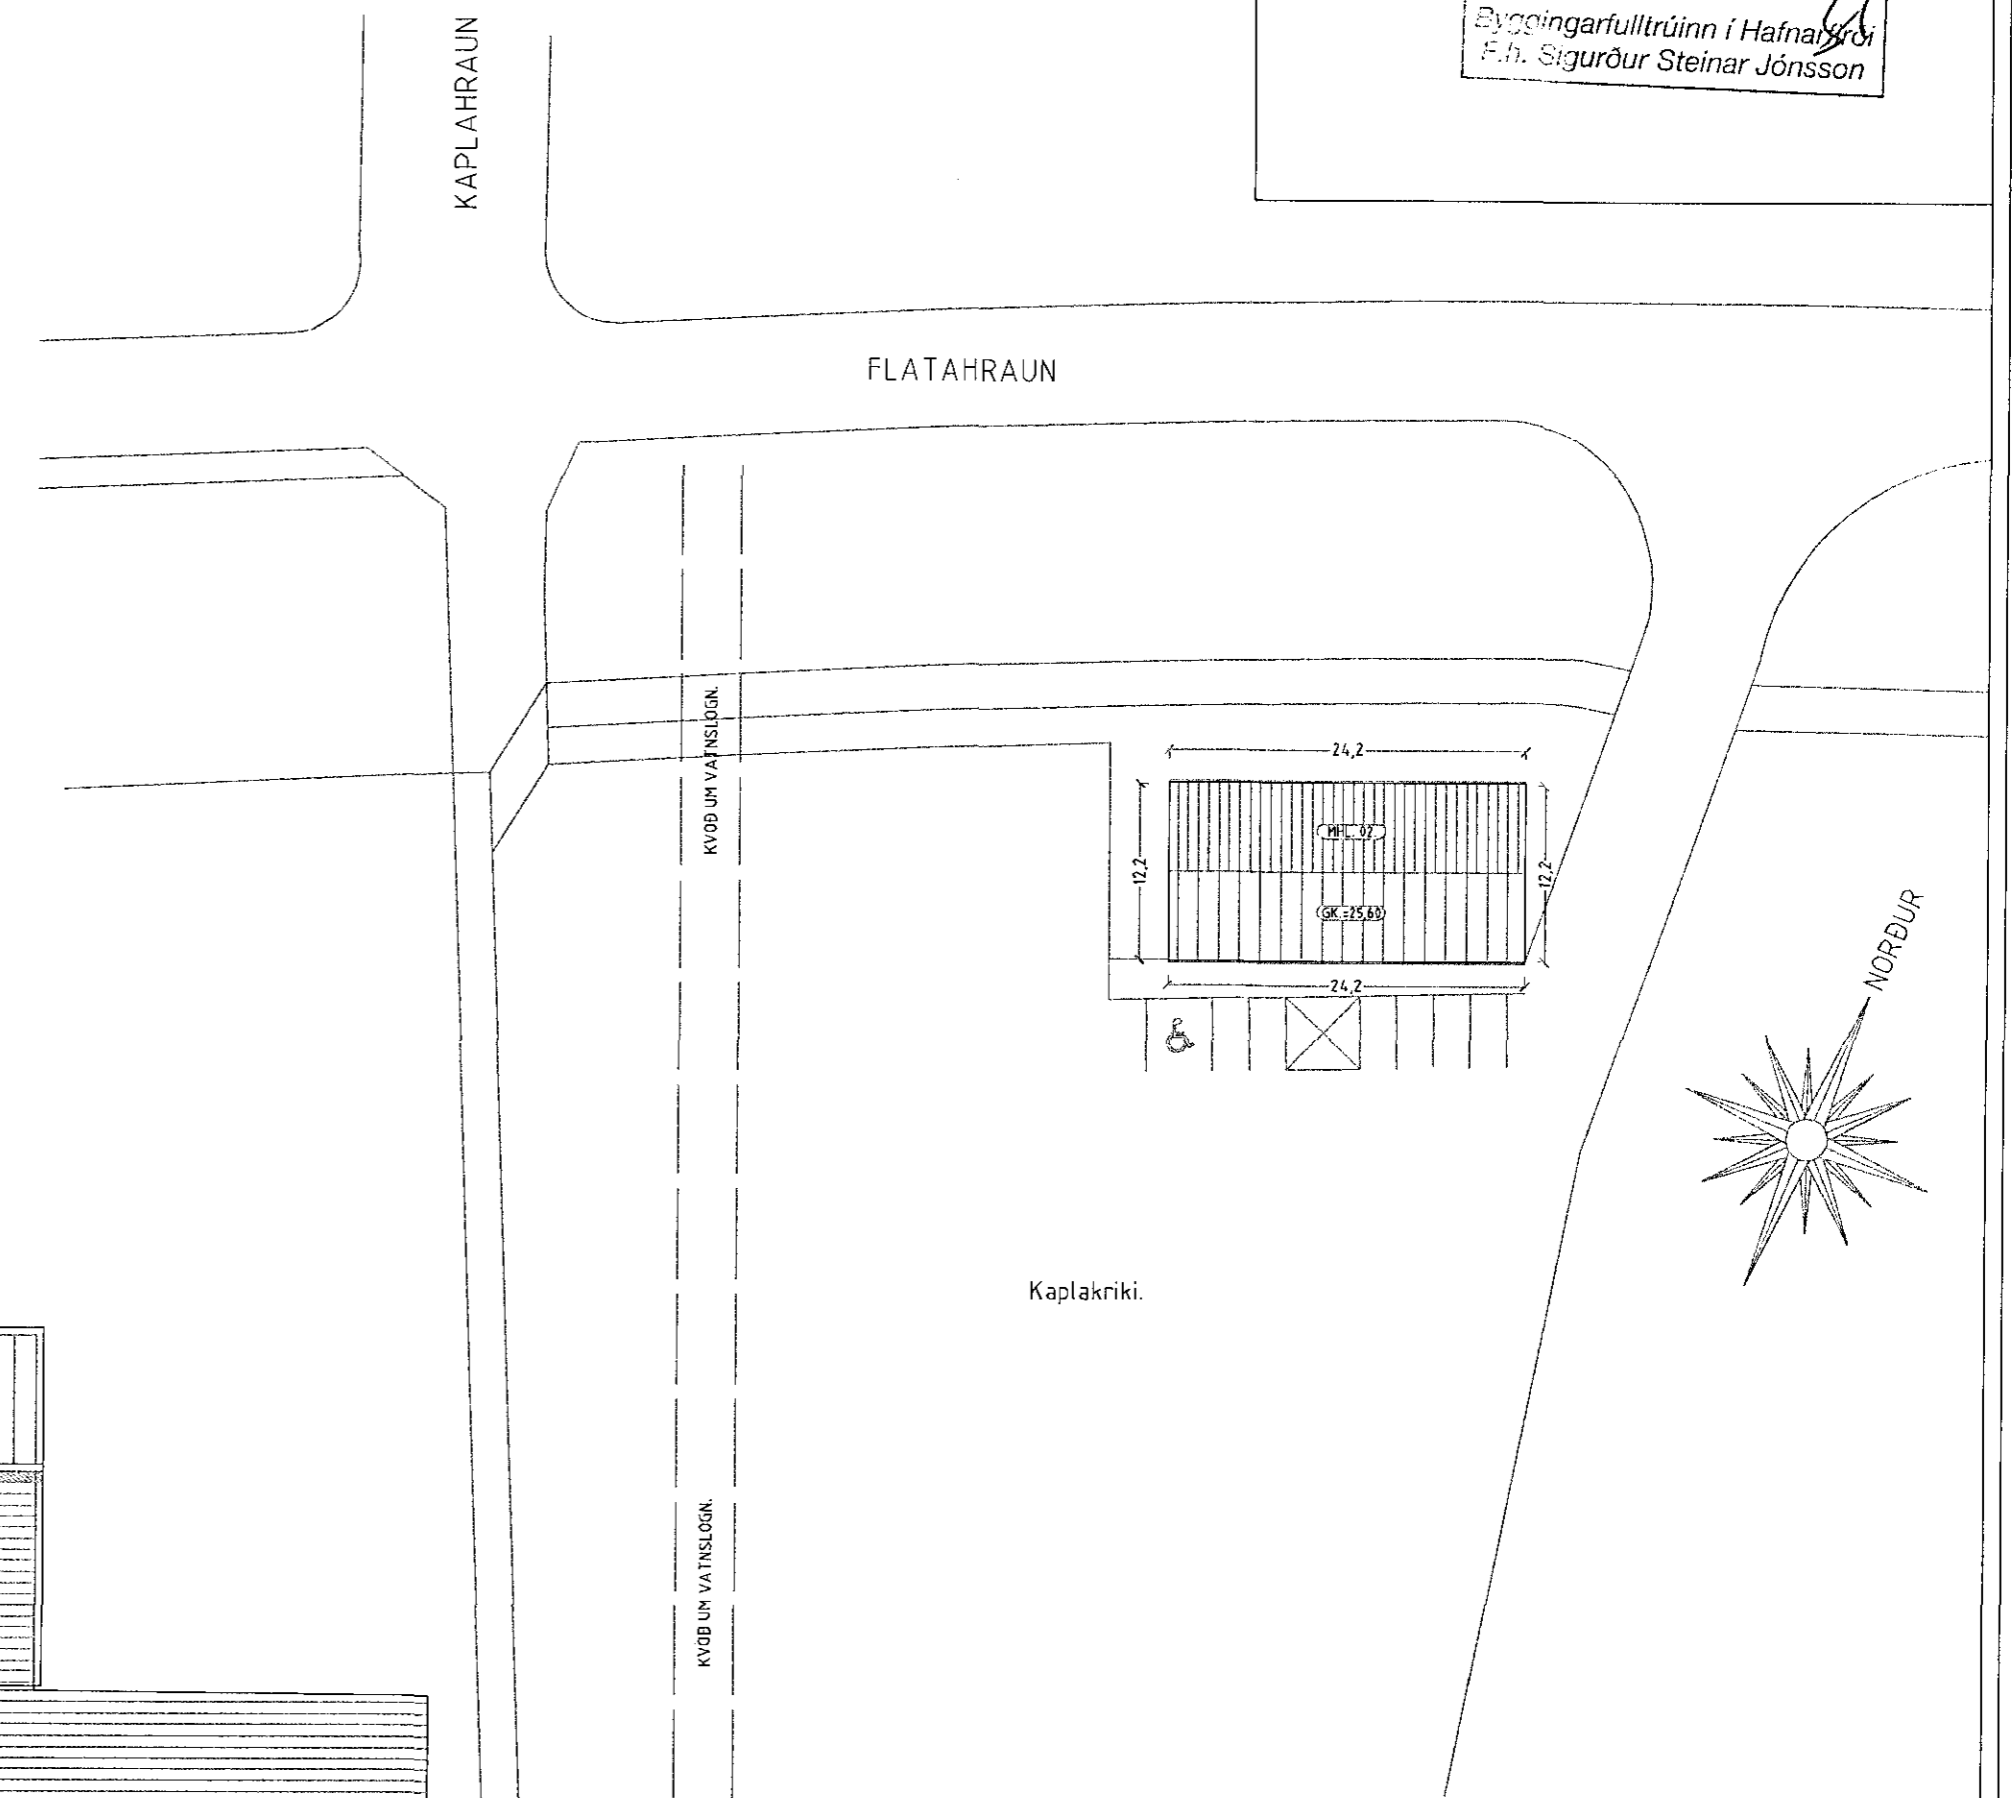

AFSTÖÐUMYND MKV. 1:500.

Samþykkt þann
04 MAR 2015
Byggingarfulltrúinn í Hafnarfirði
F.h. Sigurður Steinar Jónsson

KAPLAKRIKI ÍÞRÓTTASVÆÐI FH HAFNARFIRÐI.

Sigurður Þorvarðarson byggingafræðingur bfl.
Teiknistofan Strandgötu 11 220 Hafnarfirði.
STH teiknistofan ehf. kt. 510298-2769. Kl. aðalhönnuðar: 141250-4189.
Sími: 5651510. Netfang teiknistofan@simnet.is

Skýringar:	Aðaluppdráttur.
Teikning:	Útlitsmyndir & afstöðumynd
Mælikvarði:	1:100. / 1:500.
Undirskrift:	
Blað nr: 2 af 3.	Dagsetning: 3 maí 2000.
Breytt: Reyndarteikning gerð 25. nóvember 2014.	