


V053a M1:50
V053b

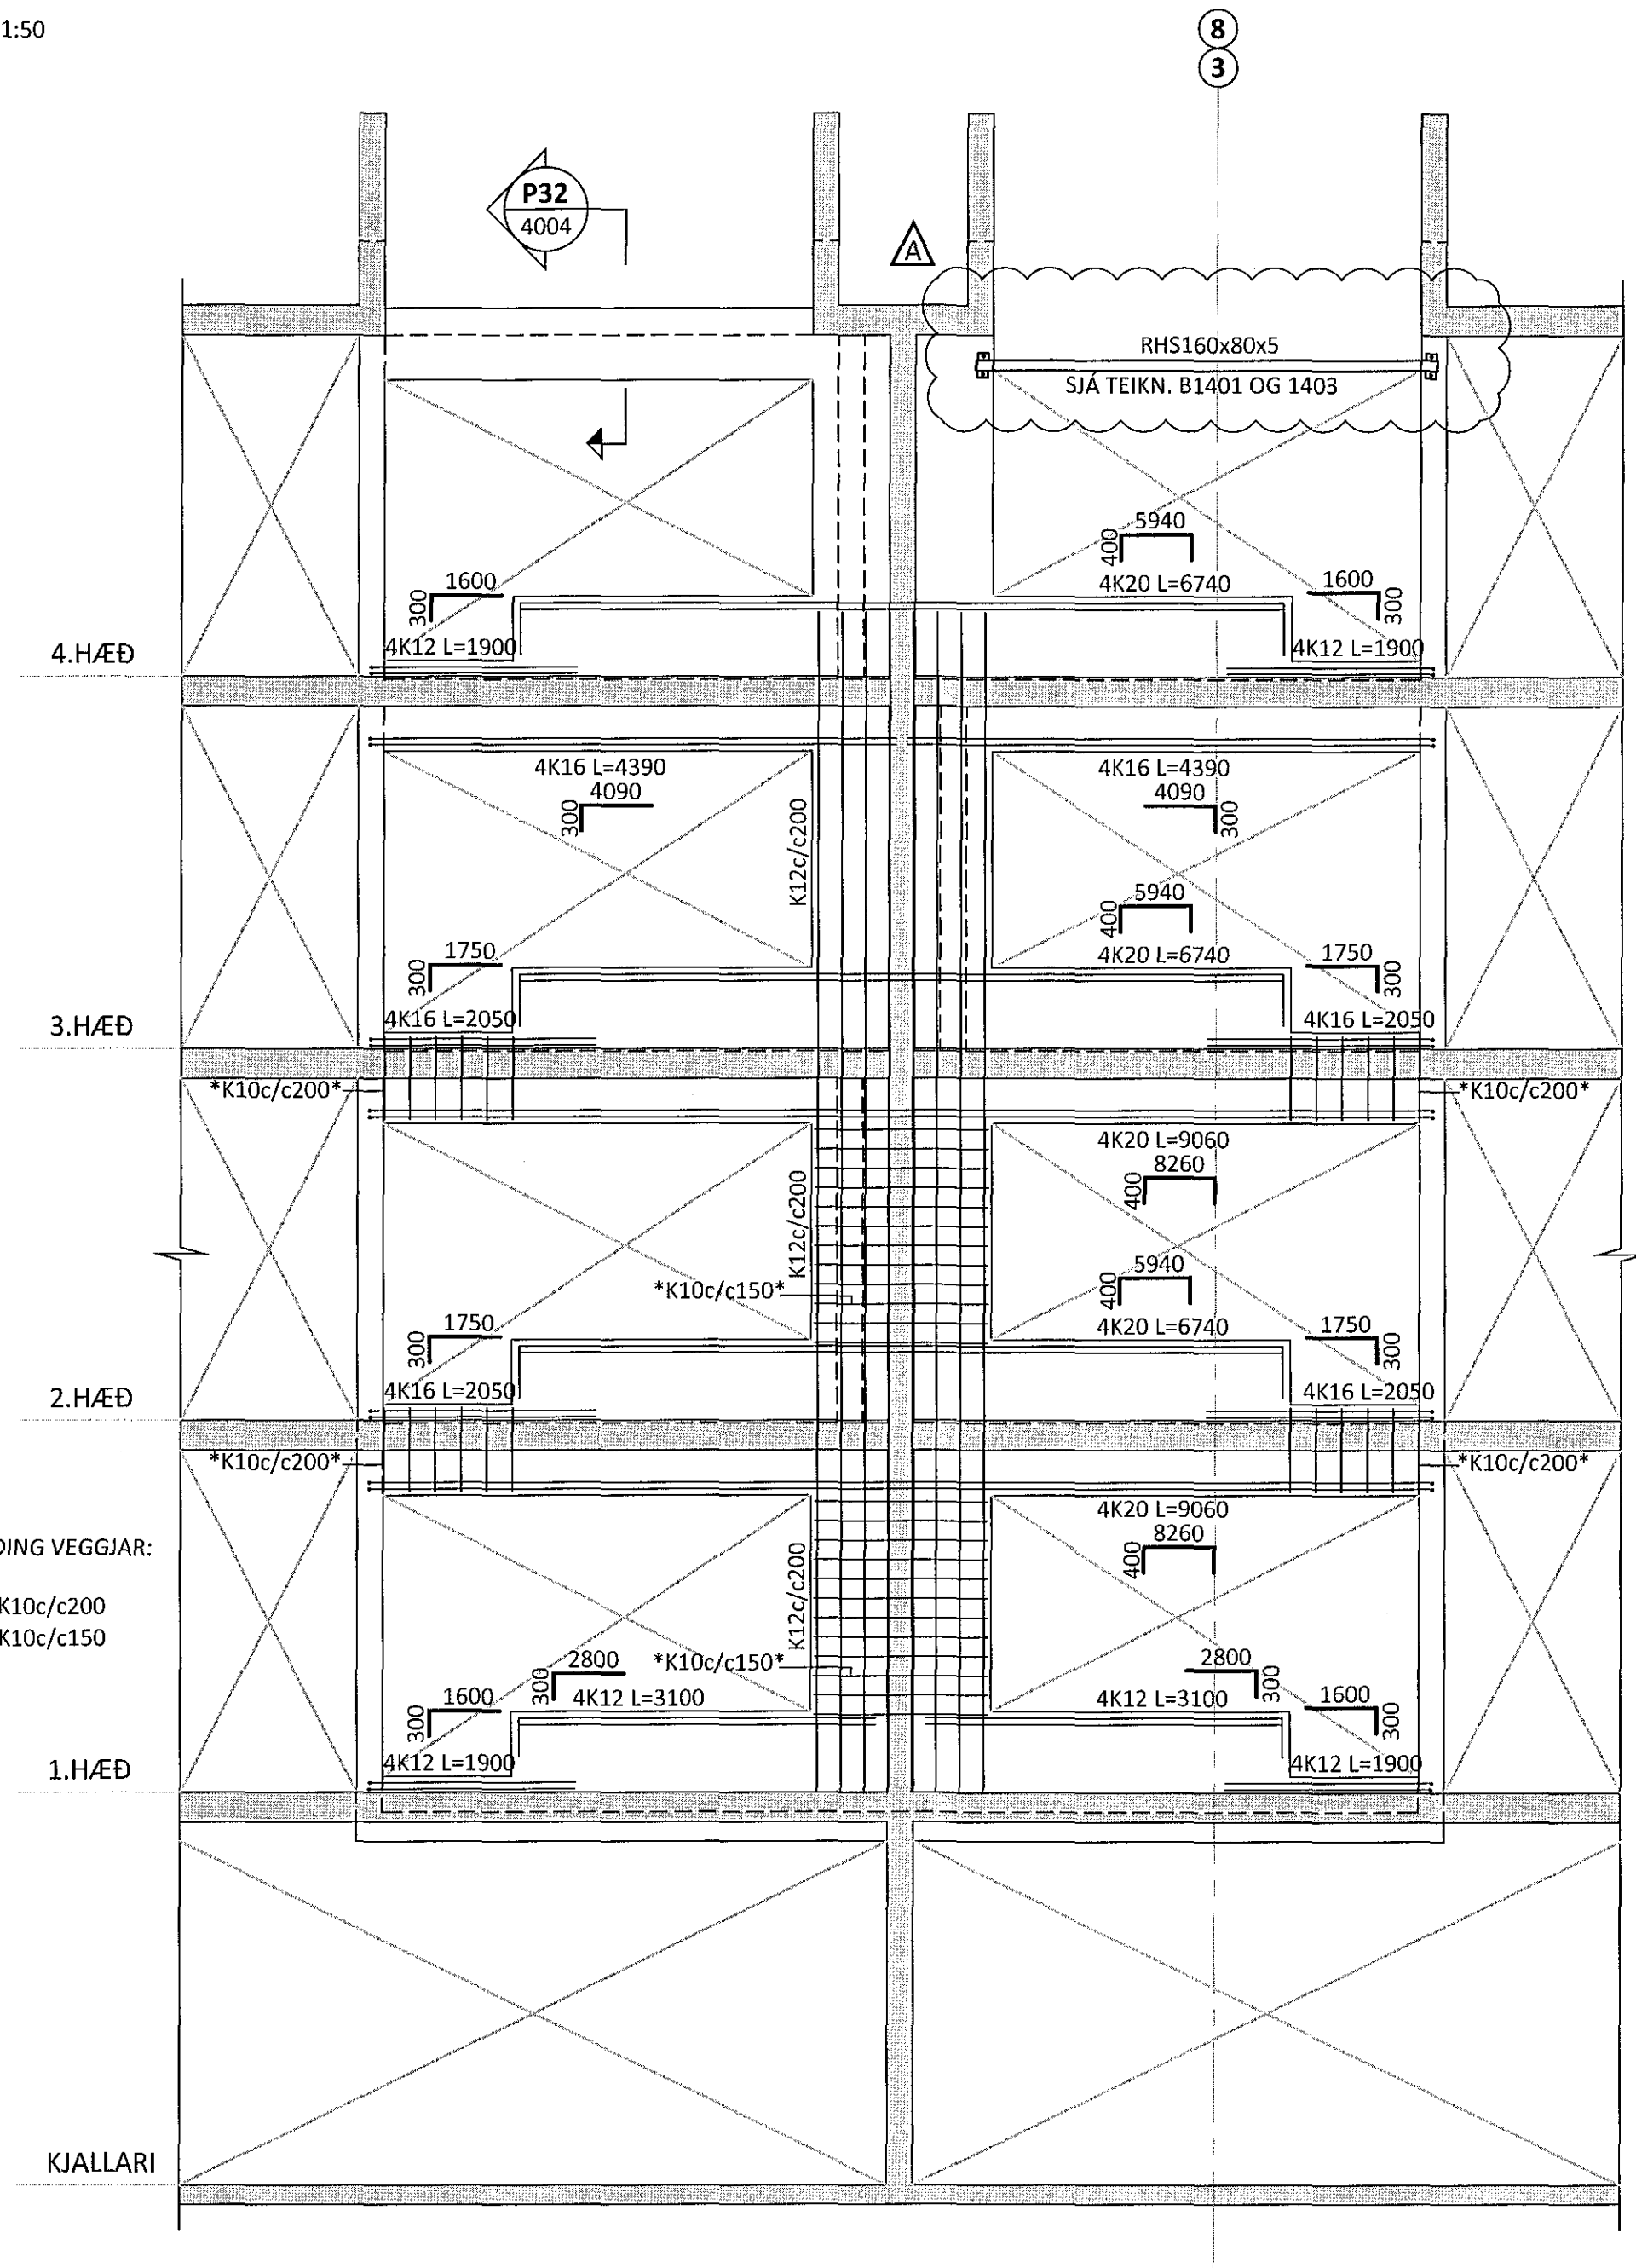

GRUNNBENDING VEGGJAR:
LÓÐRÉTT: K10c/c200
LÁRÉTT: K10c/c150

ÁRITUN BYGGINGARFULLTRÚA

Samþykkt þann
14. júní 2016
Byggingafulltrúinn *H. Þ. Þ.*

- SKÝRINGAR:
- SJÁ TEIKNINGU B 000 FYRIR ALMENNAR SKÝRINGAR
 - SJÁ TEIKNINGU B 4050 FYRIR ALMENN SNÍÐ Í VEGGI OG SKÝRINGAR FYRIR HLIDARMYNDIR VEGGJA
 - ÖLL MÁL ERU Í MILLIMETRUM OG ALLIR KÓTAR ERU Í METRUM
 - VEGGIR ERU 200mm ÞYKKIR NEMA ANNAD SÉ TEKID Sérstaklega fram
 - SJÁ GATAPLÖN FRÁ FERLI FYRIR STÆRD OG STAÐSETNINGU GATA Í VEGGI

TÁKN:
 TÁKNAR 22mm ÞYNNINGU Í VEGGI

- GRUNNBENDING VEGGJA:
- GILDIR ÞAR SEM EKKI ER SKILGREIND SÉRSTÖK GRUNNBENDING Á HLIDARMYNDUM
- 150mm ÞYKKIR VEGGIR
LÓÐRÉTT BENDING: K10c/c150
LÁRÉTT BENDING: K10c/c150
- 180mm ÞYKKIR VEGGIR
LÓÐRÉTT BENDING: K10c/c200
LÁRÉTT BENDING: K10c/c200
- 200mm ÞYKKIR VEGGIR:
LÓÐRÉTT BENDING: K10c/c250
LÁRÉTT BENDING: K10c/c200
- BENDING VEGGJA ER ALMENNT ALLTAF Í TVÖFALDRI GRIND, NEMA Í 150mm ÞYKKUM VEGGJUM ÞAR SEM GRIND ER EINFÖLD

ÁRITUN AÐALHÖNNUNÐAR: *H.* KT.

A 22.05.15 STÁLBITA OG SNÍÐI P32 BÆTT VIÐ			
BR.	DAGS.	BREYTING	
ferill VERKFRÆÐISTOFA			
HERJÓLFSGATA 32-34 HAFNARFJÖRDUR FJÖLBÝLISHÚS			
BURÐARVIRKI VEGGIR - V053a OG V053b HLIDARMYND			
SAMÞYKKT: <i>H. Þ. Þ.</i> KT.			
HÖNNUNÐUR	FERILLNÚM	DAGS. STG.	DAGS. BRETT.
AK	HE	31.03.15	22.05.15
MKV.	VERKNR.	TEKNI. NR.	BREYTI.
1:50	14103	B 3008	