


GRUNNMYND 2. hæðar 2 AF 2 1:50

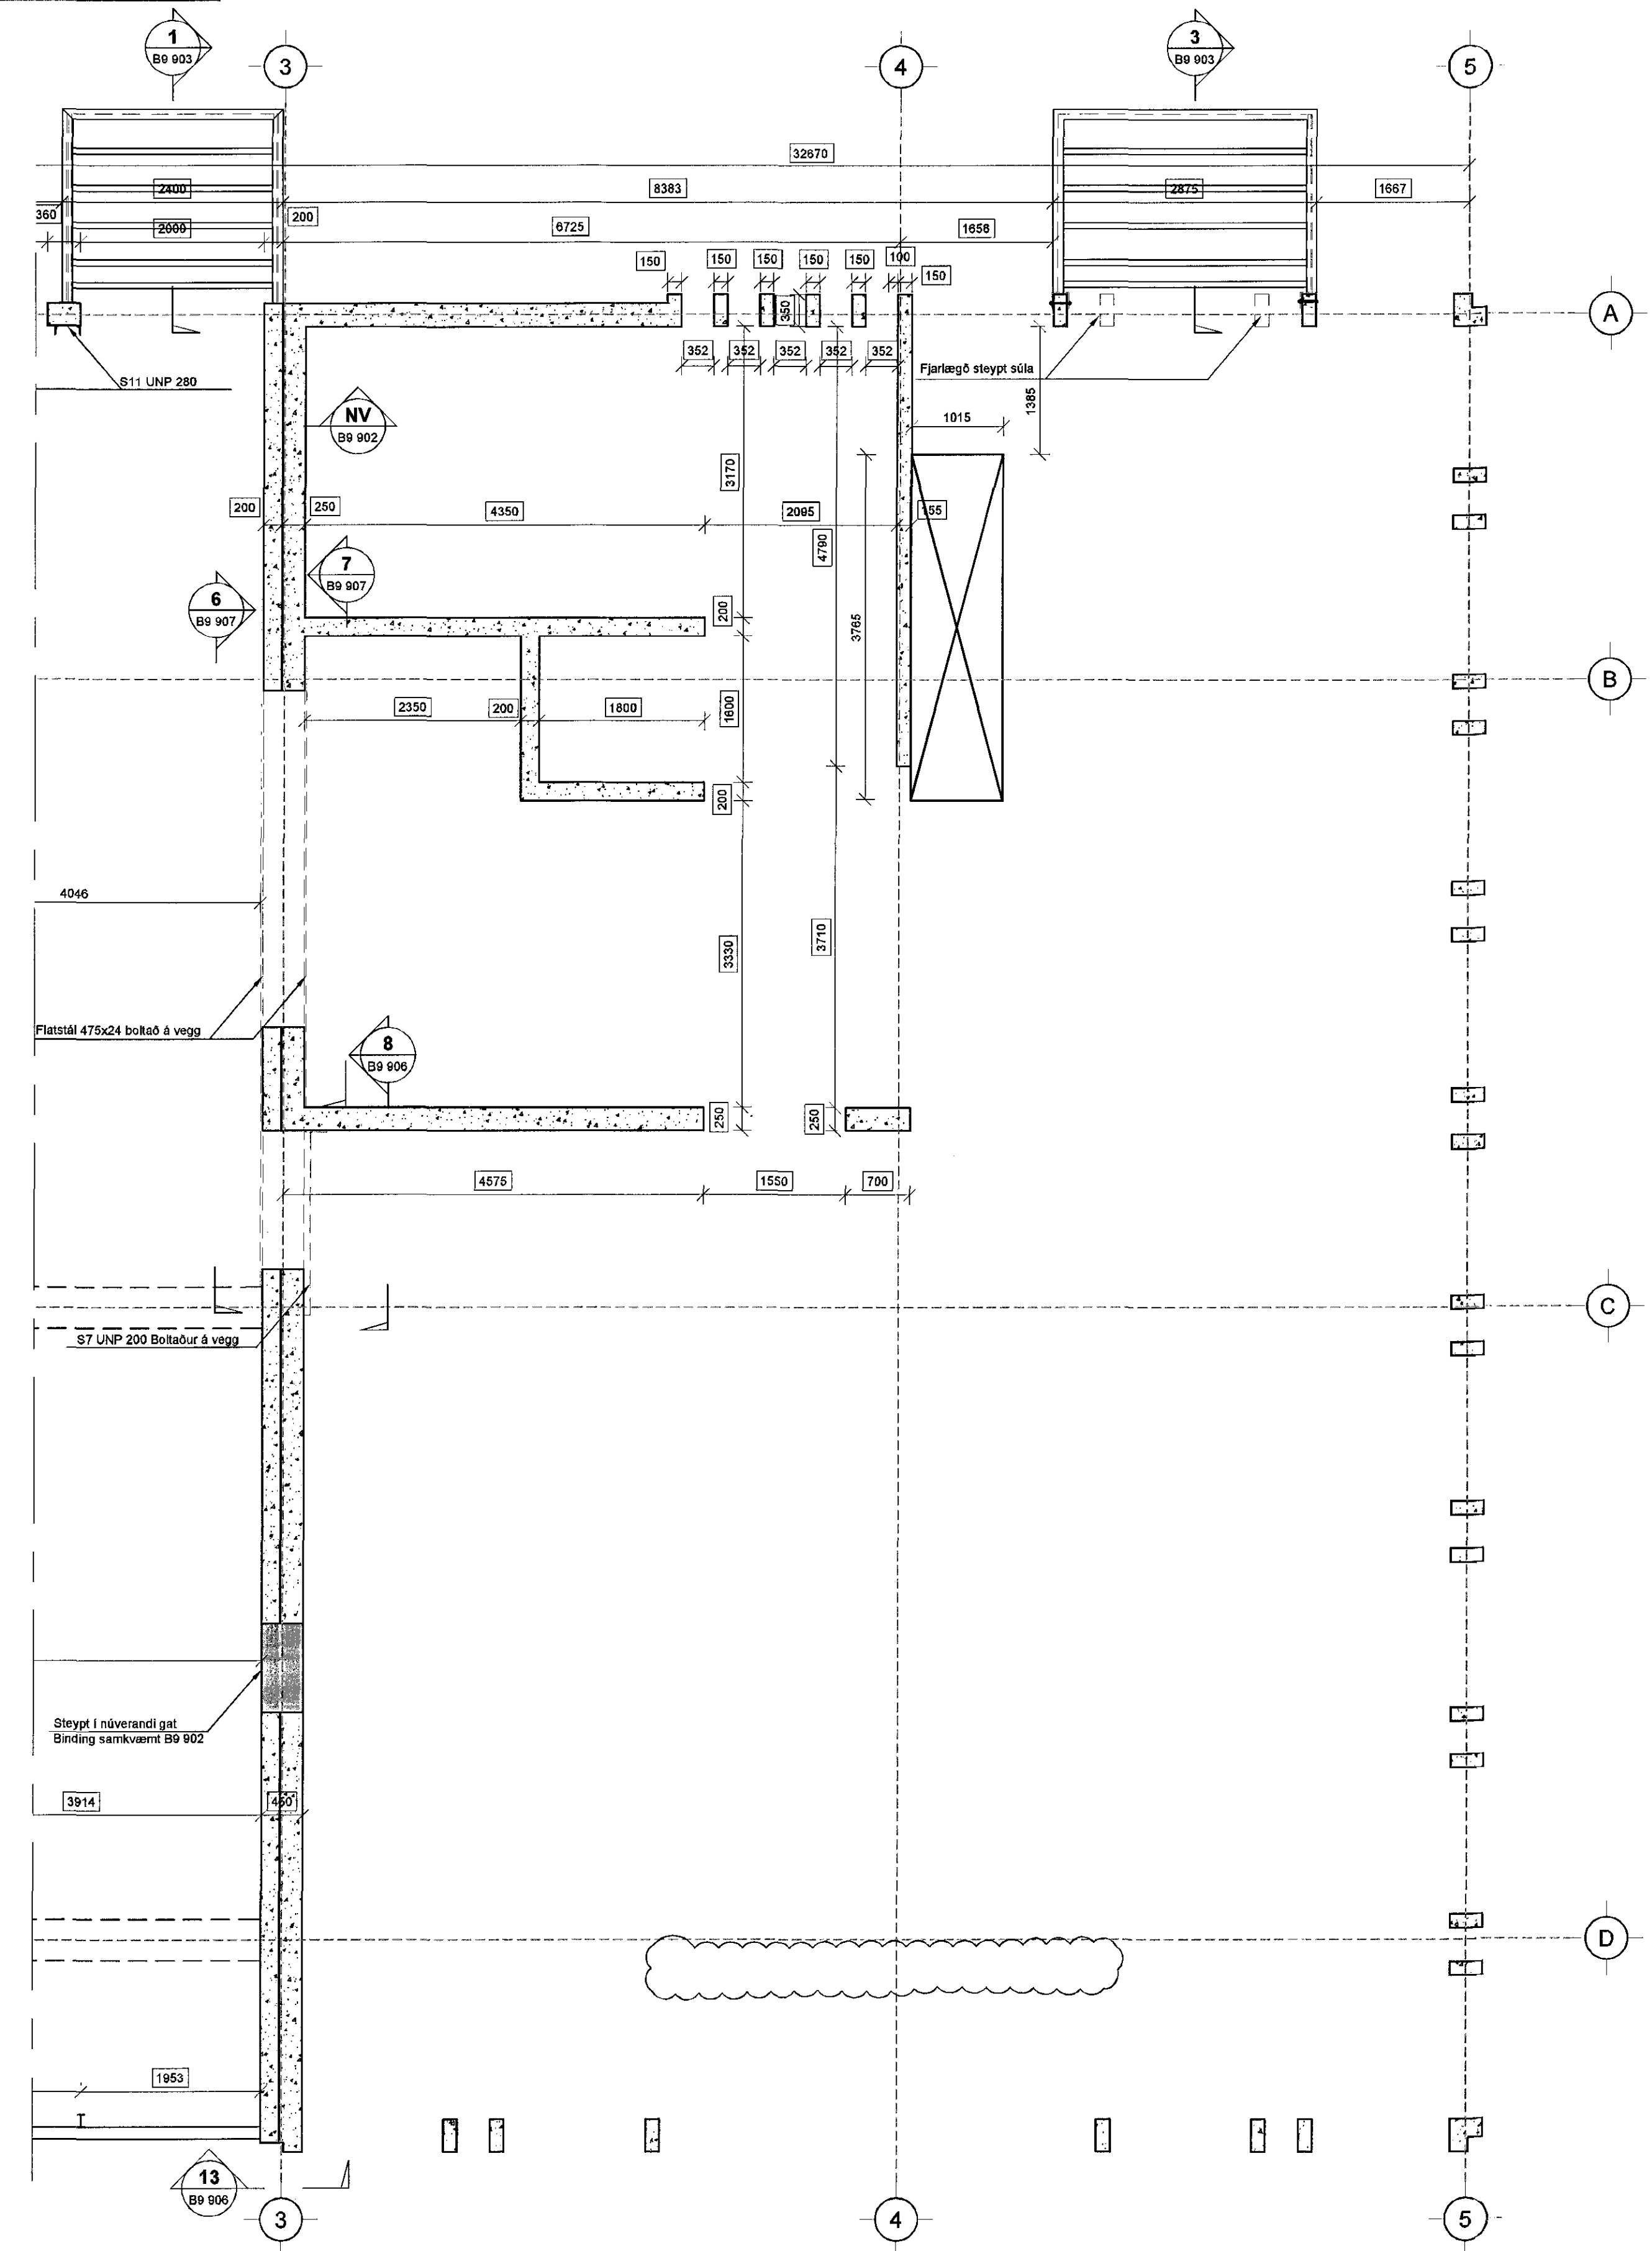

Samþykkt þann
24. júní 2016
Byggingaálftréunir í Hafnarfirði

Arkun: *[Signature]*
Dagsetning aðalþröðrættar: 17.12.14, 29.03.15, 13.10.15

Skýringar:
Skyggð svæði og heilar línur tákna veggir fyrir ofan plötu.
Punktalína táknar Bita í lofti.
Linan sýnir mörk á efribendingu. Jám skal alltaf ná hálfra skeytilengd út fyrir mörk efrri bendingar. Sjá nánar á jármateikningu.

Bending:
Útveggir og milliveggir, 200-250mm, með tvöfaldrni bendingu K10 c/c 250 í báðar áttir.
Tengjám upp í nýja veggj standa minnst 500 mm upp úr vegg/plötu limist í núverandi burðarvirki L=150mm í alla veggenda og kringum Öll op komi 2 K12 bundinn í lykjur nema annað sé tekið fram.
Lykjur K10 c/c 250

Ekki má skeyta saman fleiri en, 4. hvert járn í þversniði. Ekki má skeyta efrirbrúna jánum saman yfir veggjum, súlum, bitum og ekki má skeyta neðirbrúna járn saman á meðju halli á milli áseta.

Steypumót:
Bita- og plötumót skulu hafa yfirhæð L/500 af fjarlægð milli fasta punkta.

Festingar:
Boltar, rær og skinnur skulu vera af gæðaflokki 8.8. Múrbotlar eru í gæðaflokki 5.8, boltar, skrútur og naglar séu heitsinkuðaðir.
Undir alla boltahaus og rær skal setja skifur með þvermál 3xd (d=þvermál bolta) og þykkt 0,3d eða að lágmarki 4mm.

Stálvirki:
Bitar og súlur skulu vera í styrkleikaflokki S235 JR h10 minnstá og í samræmi við EN 10027-1 og EN 10025. Allt stál innanús skal sandblást og grunnað. Stál utanús (fyrir utan einangrun byggingar) skal heitgalvanhóðað við tæringarflokk 3 sjá almenningar skýringar.
Öll mál skulu tekinn á staðnum fyrir smíði.

Tilvísanir:
Almenningar skýringar: sjá teikningu nr. 14238-B0 000
Göt í plötum og veggjum: sjá gatateikningu

Allar málsetningar og hæðarkóta skal sannreyna með tilliti til aðstæðna á staðnum og teikningar arkitekta, þó ber að láta hönnuð víta af misræmi.

MÁL málsetningar á eldra burðarvirki


Varðandi styrkingar sjá Dellisnó B9-901, B9 902

BROTÞOLSFLÖKKUR STEYPU:
SJÁ BL. NR. 14238-B0 000

B	15.06.16	Stálmínú breytt	HÖJ/JOE
A	23.05.15	Bætt við súlum við svalir	IHO/BO
Ög.	Dags.	Skýring	Hannað/Vitfarð

VSB. VERKFRÆÐISTOFA
Bæjarhvarfi 20 / 220 Hafnarfirði
Kensaltala 710766-2899
Sími 585 8500
vsb@vsb.is / www.vsb.is

Arkun sérhönnuðar			
Björn Guðstafsson			
X: 16550 4889 - bjorn@vsb.is			
Verkefni			
STRANDGATA 31-33			
220 HAFNARFIRÐI			
Verkefni			
Burðarvirki			
2. hæð			
Grunnmynd 2			
Hannað	Teiknað	Vitfarð	Kvarð
IHO	IHO	BO	1:50
Dags	Verkefni	Teikning	Útgáfa
29.04.2015	14238	B1 022	B

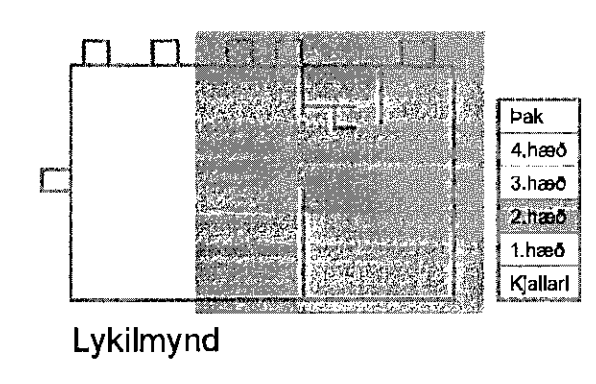

Lykilmynd

V:\2014\14238 Strandgata 31-33\17 Teikning\2-Projekt_Navigation\14238 - Strandgata 31-33\Shedab\14238-B1 021-022 - 499