


GRUNNMYND 3. hæðar 2 AF 2 1:50

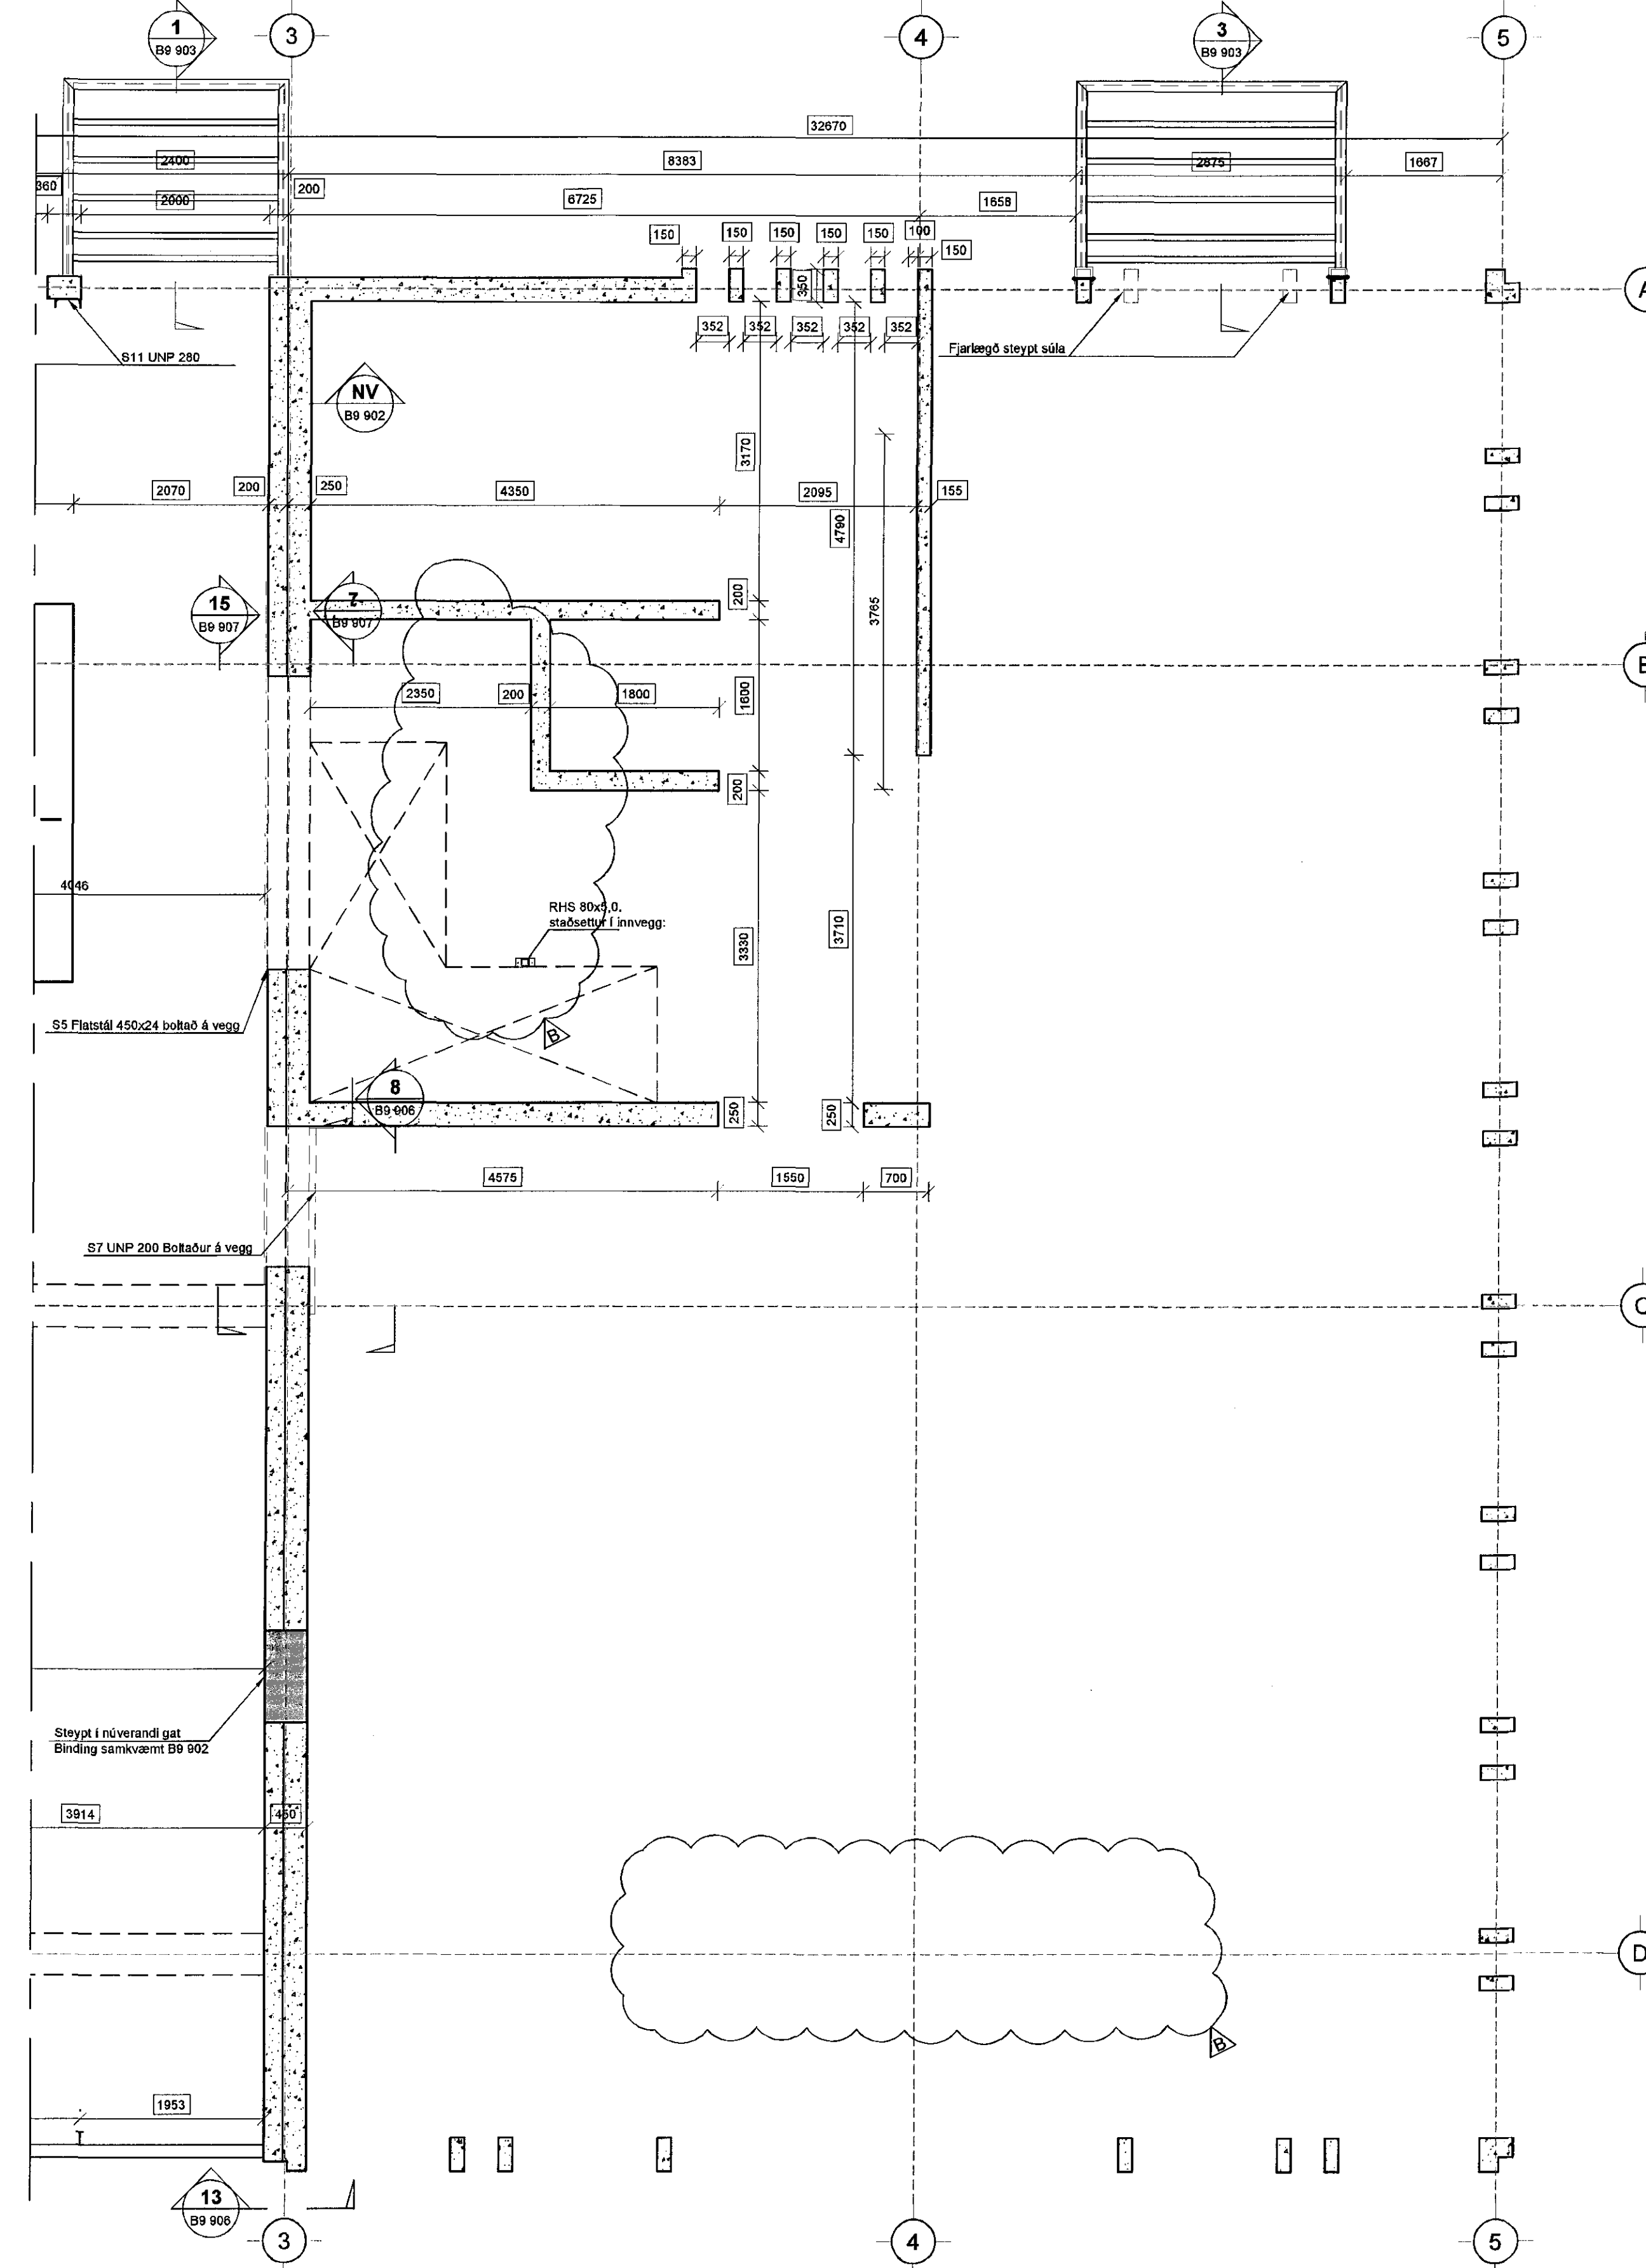

Sannþykkt þarna
 24. JUNI 2016
 Hönnunarteymið HANNA
 Hannar
 Arkitektúr
 Dagspönnun
 17.12.14, 27.03.15, 13.10.15

Skýringar:
 Skyggð svæði og hellar línur tákna veggir fyrir ofan plötu.
 Punktalína táknar Bta í lofti.
 Linan sýnir mörk á efribendingu. Jám skal alltaf ná hálfu skeytillengd út fyrir mörk efribendingar. Sjá nánar á járnteikningu.

Bending:
 Útveggir og milliveggir, 200-250mm, með tvöfaldrri bendingu K10 c/c 250 í báðar áttir.

Tengjárn upp í nýja vegg standa minnst 500 mm upp úr veggplötu límit í núverandi burðarvirki L=150mm. Í alla veggenda og kringum 8l og komi 2 K12 bundinn í lykklar K10 c/c 250.

Ekki má skeyta saman fleiri en 4. hvert járn í þversniði. Ekki má skeyta efribrúna járnnum saman yfir veggjum, súlum, bitum og ekki má skeyta neðribrúna járnnum saman á miðju hafi á milli áseta.

Steypumót:
 Bita- og plötmót skulu hafa yfirhæð L/500 af tjarlægð milli fasta punkta.

STEYPUKÓTAR - SJÁ TEIKNINGU ARKITEKTS

Festingar:
 Boltar, rær og skinnur skulu vera af gæðaflokki 8.8. Múrbotar eru í gæðaflokki 5.8, boltar, skrúfur og naglar séu heilsinkhúðaðir.
 Undir alla boltahaus og rær skal setja skifur með þvermál 3x3 (d=þvermál boltar) og þykkt 0,3d eða að lágmarki 4mm.

Stálvirki:
 Bitar og súlur skulu vera í styrkleikaflokki S235 JR hio minnsta og í samræmi við EN 10027-1 og EN 10025. Allt stál innanhúsa skal sandblásið og grunnað. Stál utanhúsa (fyrir utan einangrun byggingar) skal heilgávanhúða miðað við tæringartíð 3 sjá almennar skýringar. Öll mál skulu tekin á staðnum fyrir smíði.

Tilvisanir:
 Almennar skýringar: sjá teikningu nr. 14238-BO 000
 Göt í plötum og veggjum: sjá gatateikningu

Allar málsetningar og hæðarkóta skal sannreyna með tilliti til aðstæðna á staðnum og teikningar arkitekta, þó þer að fáta hönnuð vita af misræmi.

MÁL málsetningar á eldra burðarvirki

Varðandi styrkingar sjá Dellsnið B9-901.B9 902


BROTPÓLSFLOKKUR STEYPU:
 SJÁ BL. NR. 14238-BO 000

B	15.06.16	Stálvirki breytt	HÖ/VRG
A	22.06.15	Bætt við sékum tjá svöðum 33	IHÖ/VRG
Útg.	Dags.	Skýring	Hannað/Virfað

VSBS
 VERKFRÆÐISTOFA
 Bajarhrauni 20 / 220 Hafnarfirður
 Kennitala 710766-2899
 Sími 595 8900
 vsb@vsb.is / www.vsb.is

Árkun sérhönnuðar
 Björn Gústafsson
 Kf. 180550 4889 • bjorn@vsb.is
 Verkefni
 STRANDGATA 31-33
 220 HAFNAFIRÐI

Verkefni		Burðarvirki		3. hæð		Grunnmynd 2	
Hannað	Yfirfarið	Kvarði	1:50	/ A1	-	Síða	-
Dags:	Verkefni	Tekning	Utgáfa				
29.04.2015	14238	B1 032					

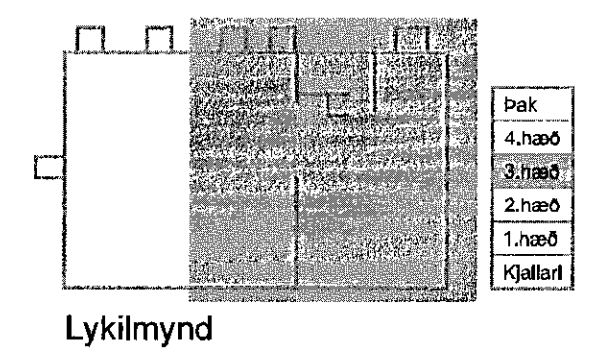

Lykilmynd

V:\2014\14238 Strandgata 31-33\14238-BO\14238-BO 000.dwg