


GRUNNMYND 4. hæðar 1 AF 2 1:50

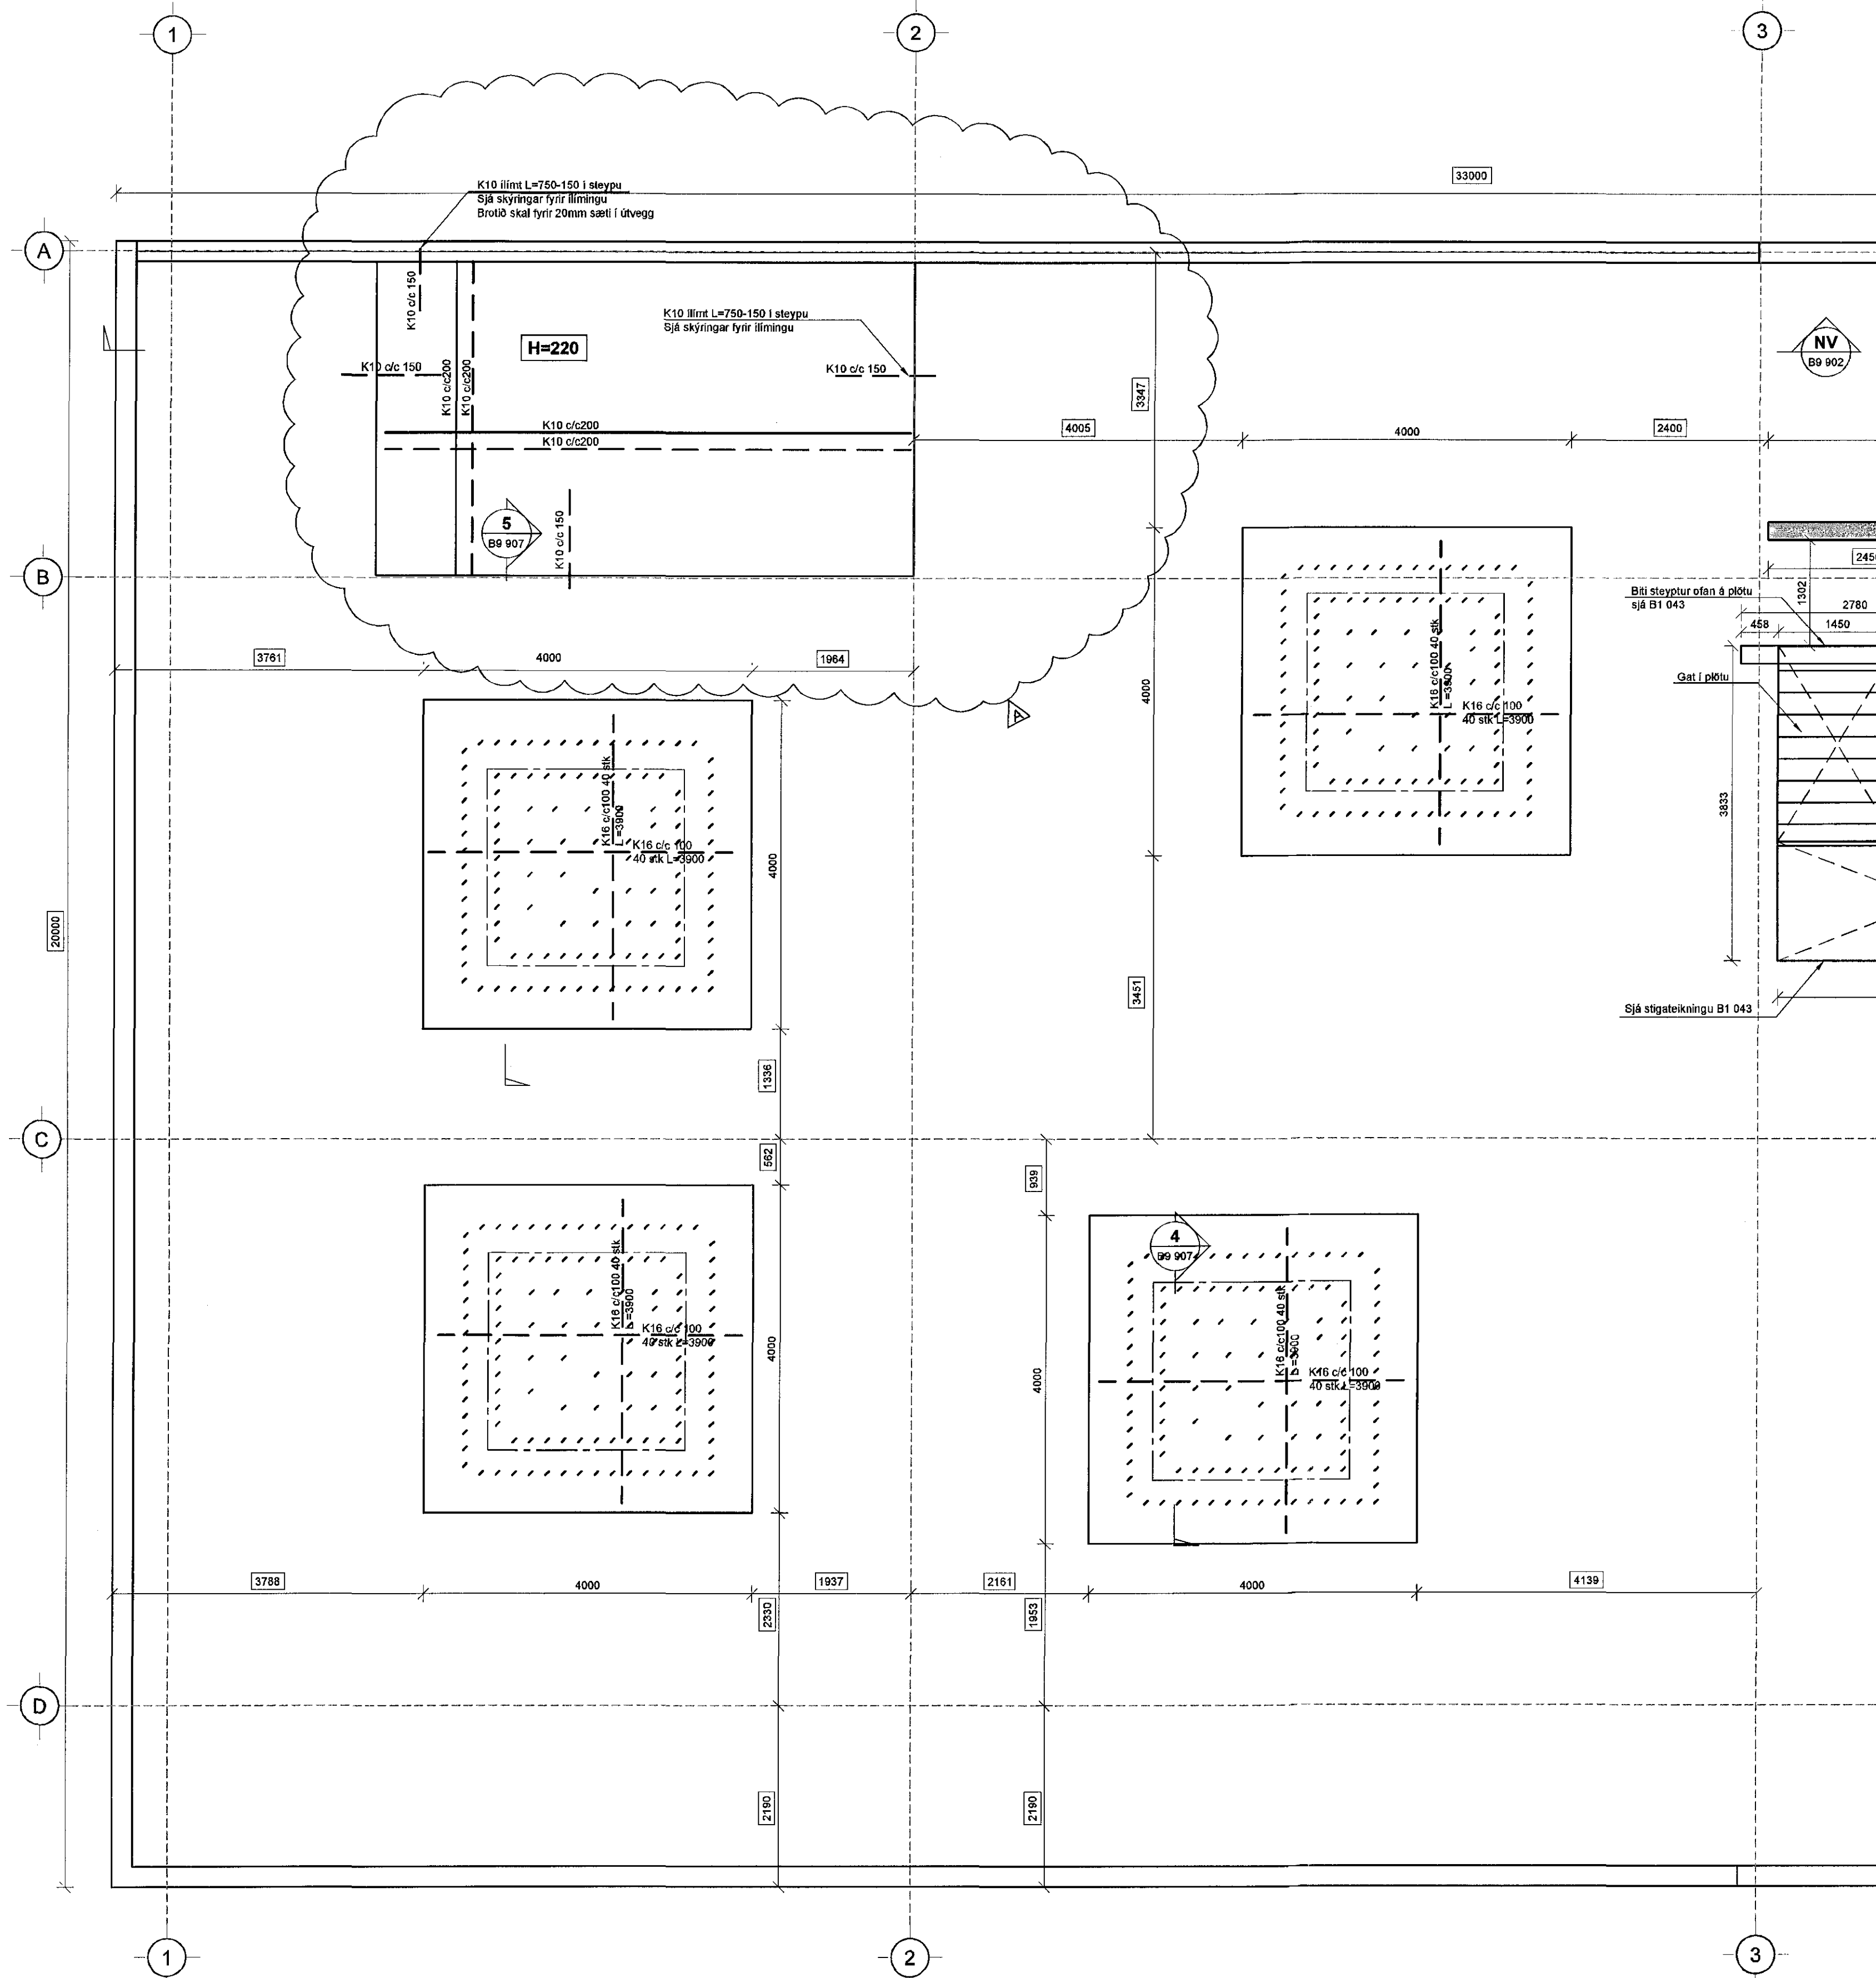

Samþykkt þann
24. júní 2016
Byggingaálfuráráðgjafi

Dagsetning aðalþráttar
17.12.14, 29.03.15, 13.10.15

Skýringar:
Skyggð svæði og heilar línur tákna veggi fyrir ofan plötu.
Punktalína táknar Bita í lofti.
Línan sýnir mörk á efribendingu. Járn skal altíð ná hálfra skeytilengd út fyrir mörk efribendingar. Sjá nánar á jámateikningu.

Bending:
Úrveggir og milliveggr, 200-250mm, með tvöfaldrni bendingu K10 c/c 250 í báðar áttir.

Tengjám upp í nýja vegg standa minnst 500 mm upp úr veggplötu límist í niðvandi burðarvirki L=150mm. Alla veggenda og kringum öll og komi 2 K12 bundinn í lykjur nema annað sé tekið fram. Lykjur K10 c/c 250.

Ekki má skeyta saman fleiri en, 4. hvert járn í þversniði. Ekki má skeyta efrirúna járnun saman yfir veggjum, súlum, bitum og ekki má skeyta neðrirúna járn saman á mótju hafi á milli áseta.

Steypumót:
Bita- og plötumót skulu hafa yfirhæð L/500 af fjantaðgö milli fasta punkta.
STEYPUKÖTAR - SJÁ TEIKNINGU ARKITEKTS

Festingar:
Boltar, rær og skinnur skulu vera af gæðaflokki S235 JR hio minnsta og í samræmi við EN 10027-1 og EN 10025. Mörboltar eru í gæðaflokki 5.8, boltar, skrúfur og naglar séu heilsinkhúðaðir.
Undir alla boltahaus og rær skal setja skifur með þvermál 3xd (d=þvermál bolta) og þykki 0,3d eða að lágmarki 4mm.

Stálvirki:
Bitar og súkur skulu vera í styrkleikaflokki S235 JR hio minnsta og í samræmi við EN 10027-1 og EN 10025. Allt stál innanhus skal sandblásið og grunnað. Stál utanhus (fyrir utan einangrun byggingar) skal heilgálarvinnuð miðað við tæringartíð 3 sjá almennar skýringar.
Öll mál skulu teknin á staðnum fyrir smíði.

Tilvísanir:
Almennar skýringar: sjá teikningu nr. 14238-B0 000
Göt í plötum og veggjum: sjá gatateikningu


Allar málsetningar og hæðarkóta skal sannreyna með tilliti til aðstæðna á staðnum og teikningar arkitekta, þó ber að láta hönnuð vita af misræmi.

MÁL málsetningar á eldra burðarvirki
Varðandi styrkingar sjá Deilslöð B9-901, B9 902
BROTÞÓLSFLOKKUR STEYPU:
SJÁ BL. NR. 14238-B0 000

A 15.06.16 bending í plötu HÖJ/BG
Útg. Dags. Skýring Hannað/Vitfarð

VSBS VERRFRÆÐISTOFA
Bæjarbrauni 20 / 220 Hafnarbörur
Kennitala 710746-2699
Sími 595 8900
vsb@vsb.is / www.vsb.is

Artun sérhönnuðar		Björn Guðafsson		Kf: 180550 4889 • bjorn@vsb.is	
Verðmál		STRANDGATA 31-33		220 HAFNARFIRÐI	
Verðmál		Burðarvirki		4. hæð	
Verðmál		Grunnmynd 1			
Hannað	Teknað	Vitfarð	Kvarði	Síða	
IHO	IHO	BG	1:50	/ A1	-
Dags	Verkefni	Teikning	Útgáfa		
29.04.2015	14238	B1 041			

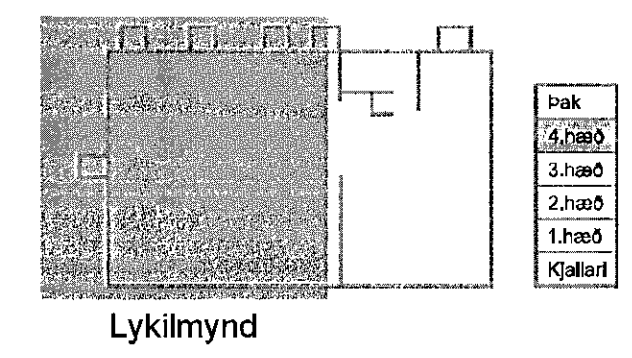

V:\2014\14238 Strandgata 31-33\1\Hafnarfirði\Project_Navigator\220 - Strandgata 31-33\Sheets\B1\14238-B1 041-042.dwg