
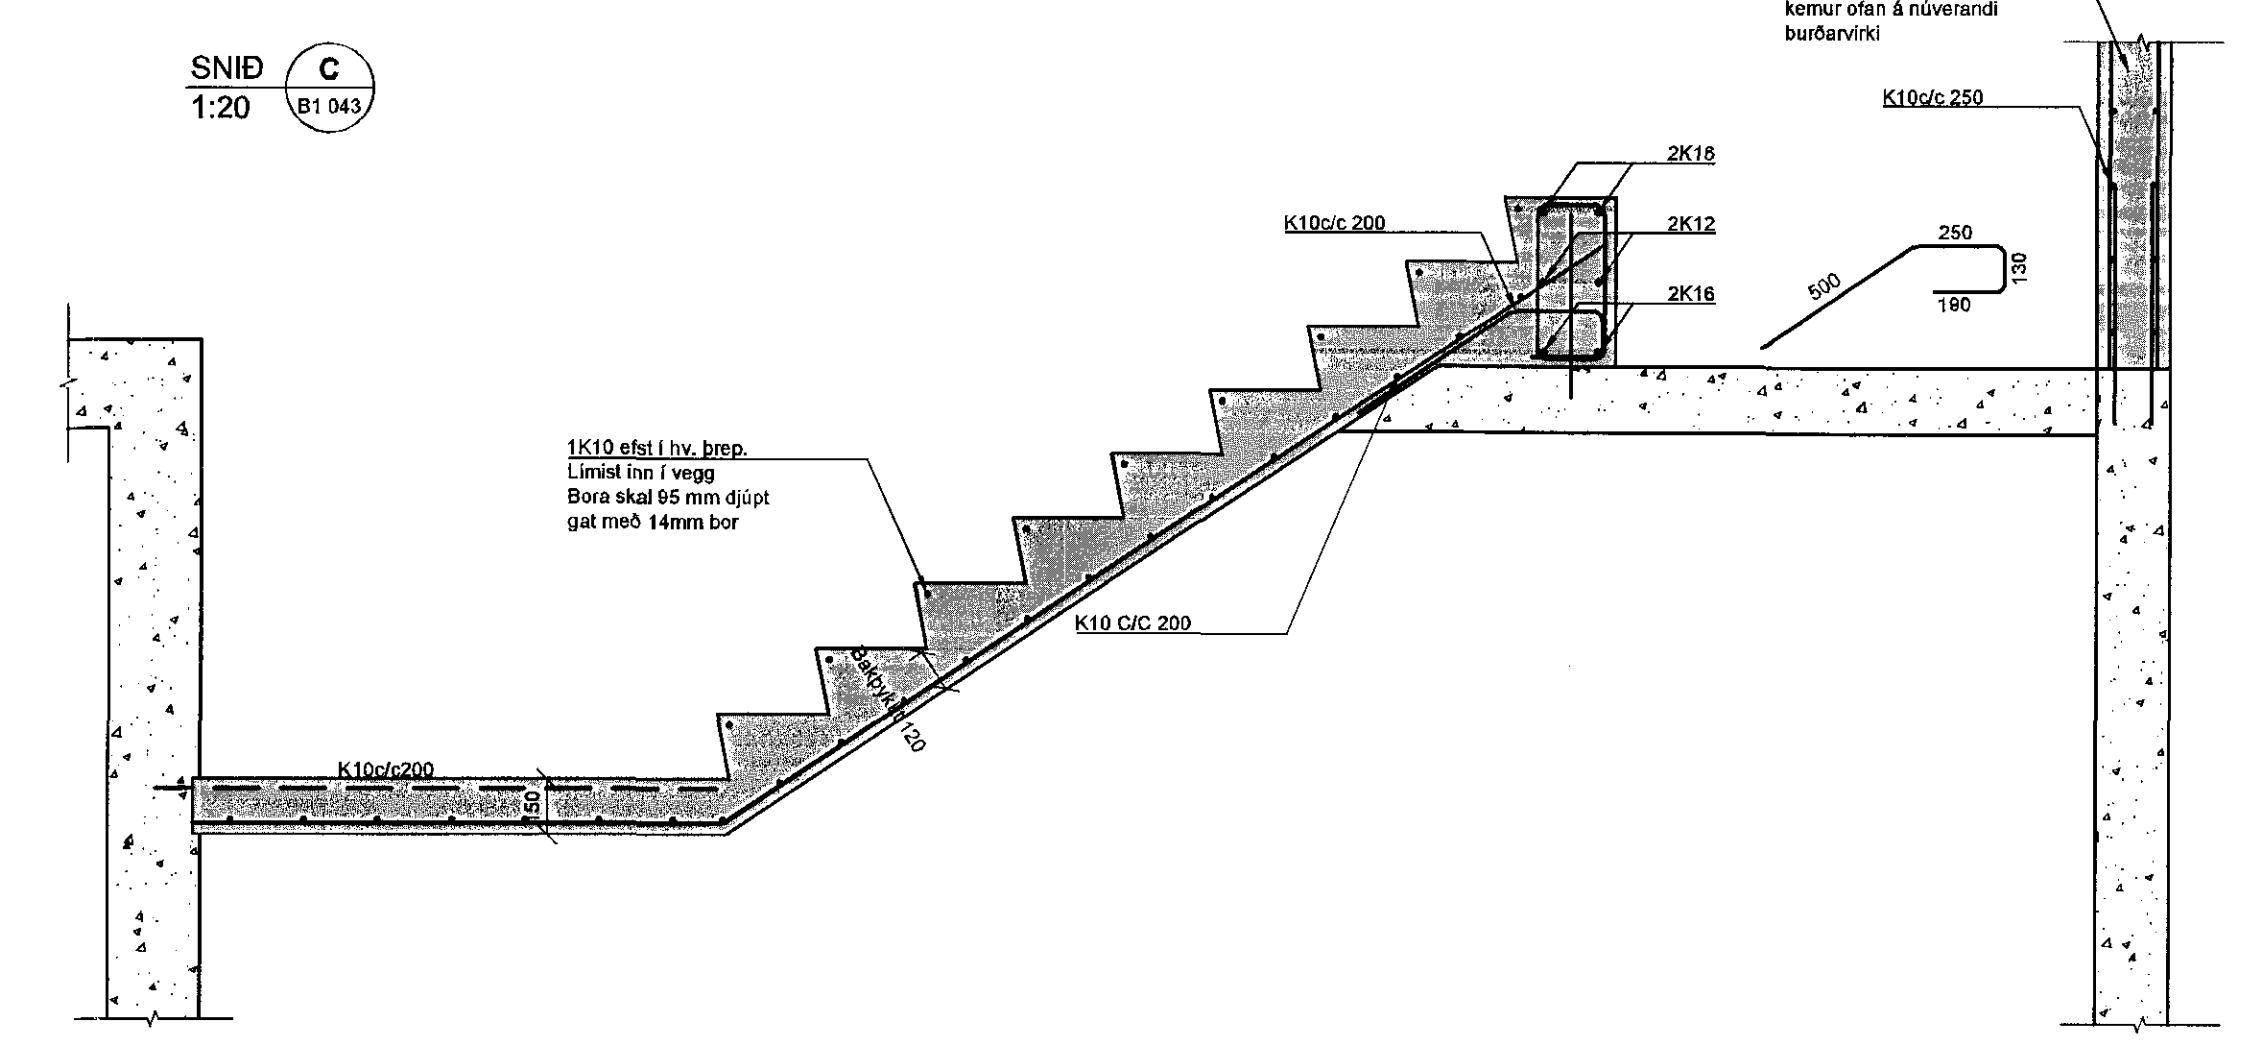
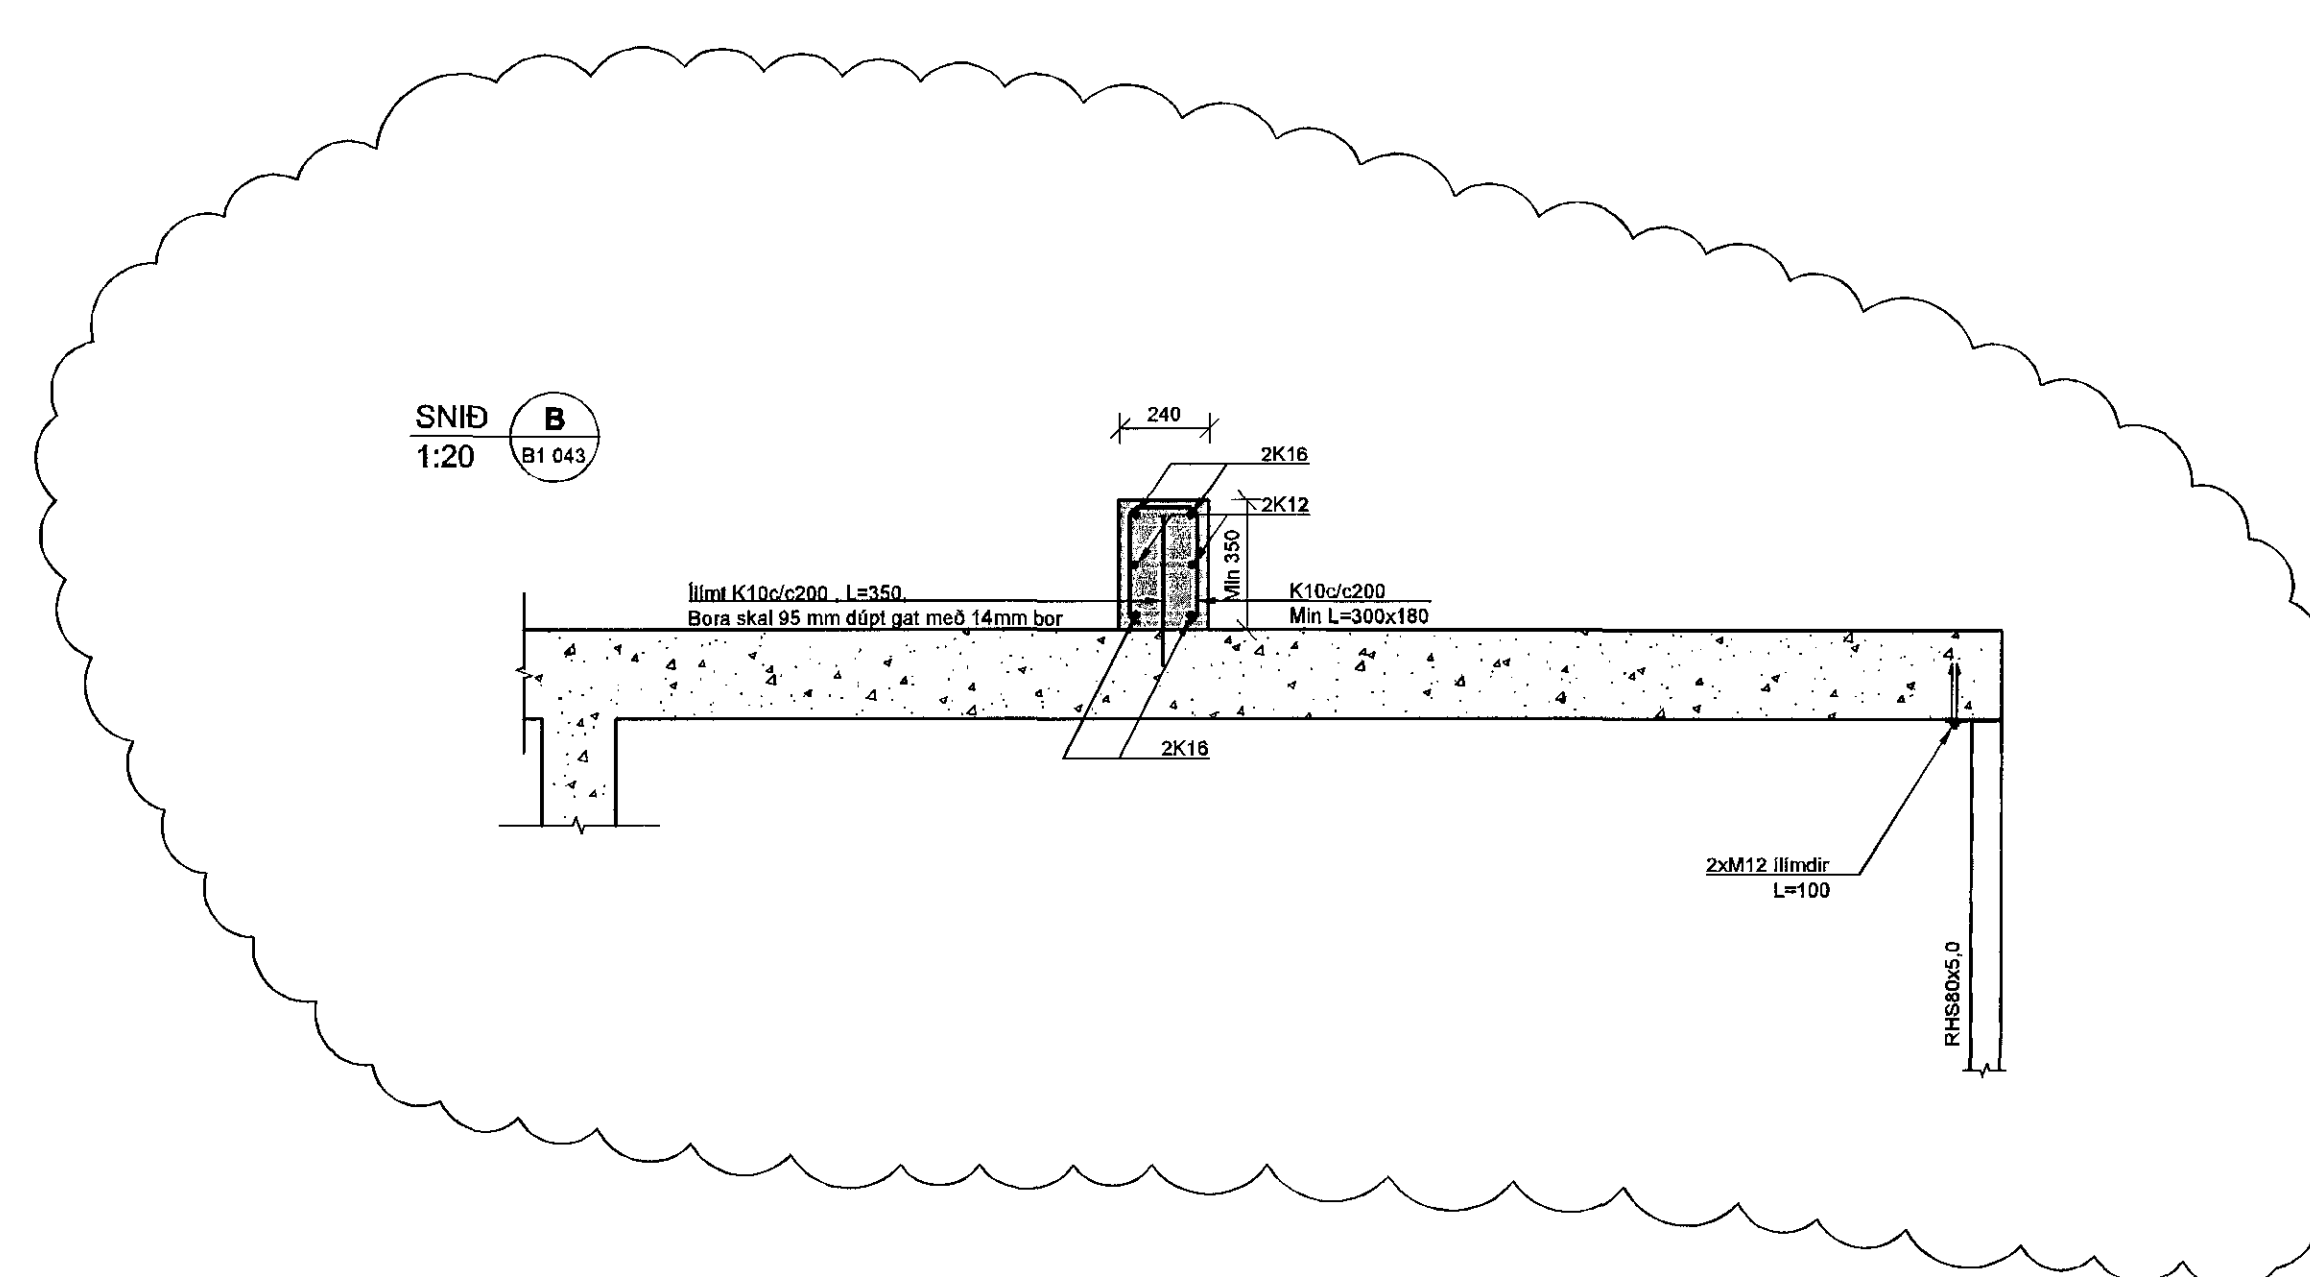
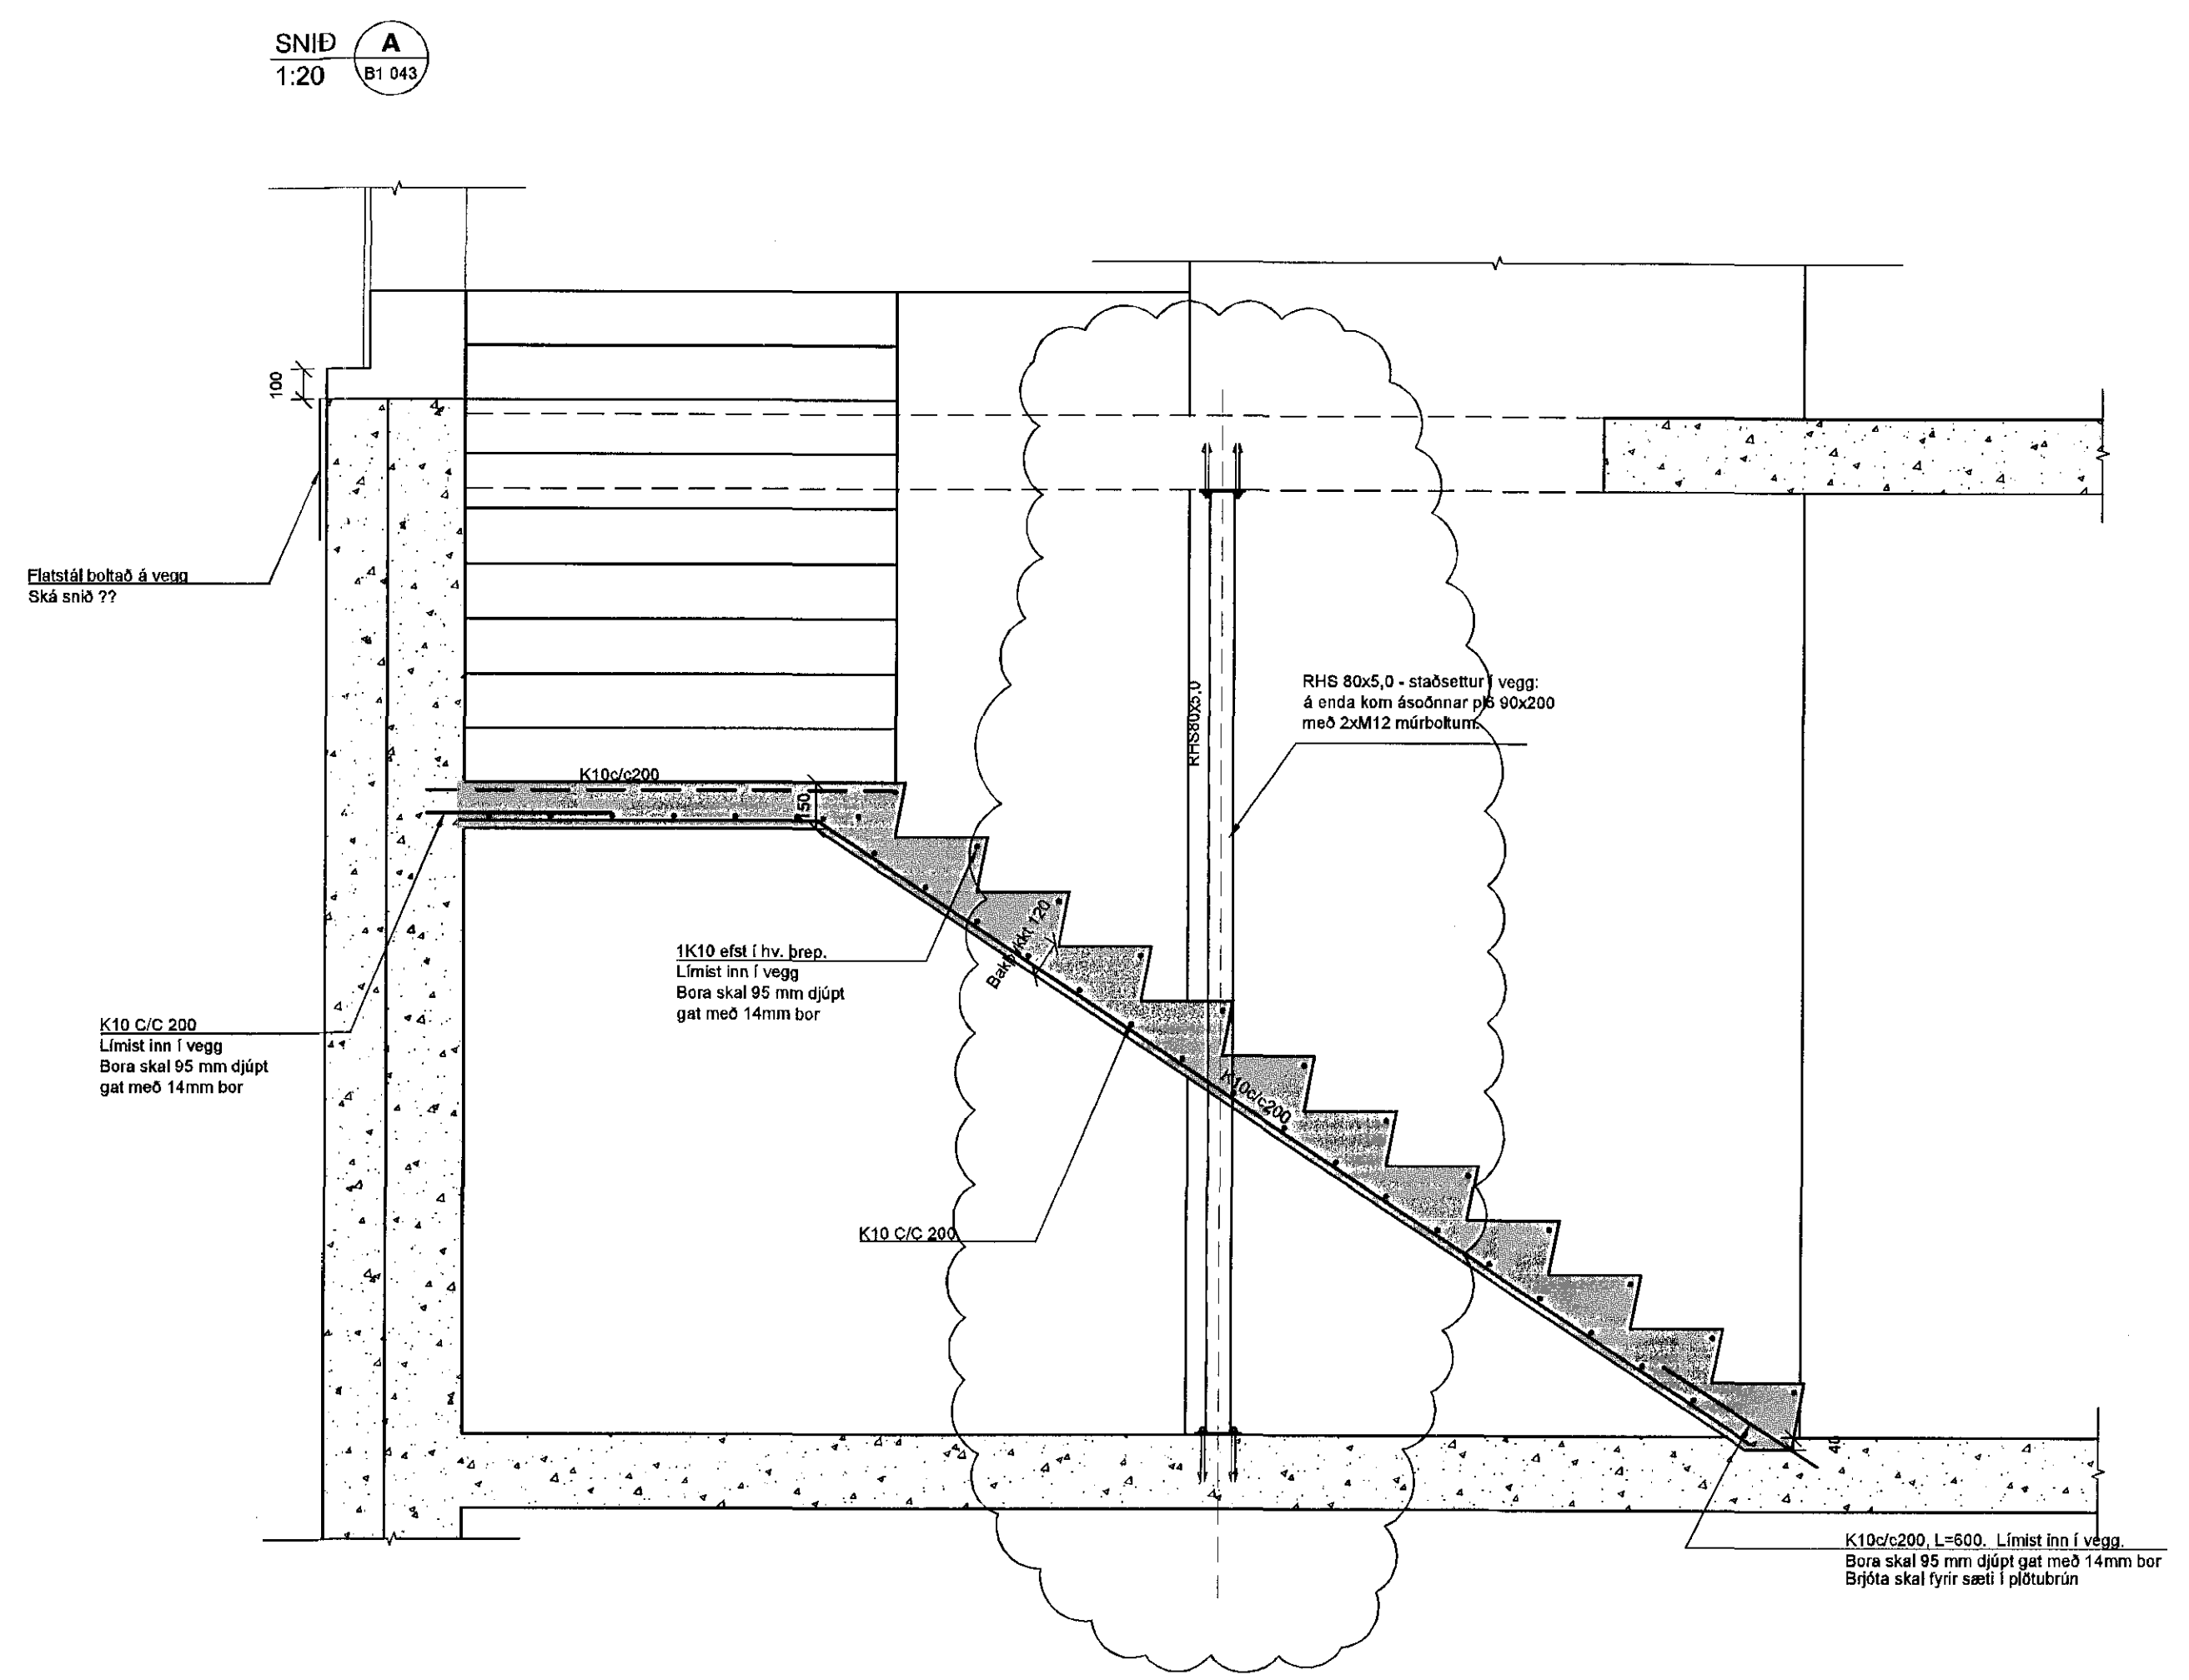


Samþykkt þann  
24. júní 2015  
Byggingaáhræningur / Byggingarfræðingur

Aritun og útskrift  
Dagsetning aðaluppdráttar  
17.12.14, 29.03.15, 13.11.15

**Tilvisanir:**  
Almennar skýringar: . . . . . sjá teikningu nr. 14238-BO 000  
Allar málsetningar og hæðarkóta skal sannreyna með tilliti til aðstæðna á staðnum og teikningar arkitekta, þó þer að láta hönnuð vita af misræmi.  
Göt í plötum og veggjum: . . . . . sjá gatateikningu

**BROTPOLSFLOKKUR STEYPU:**  
SJÁ BL. NR. 14238-BO 000

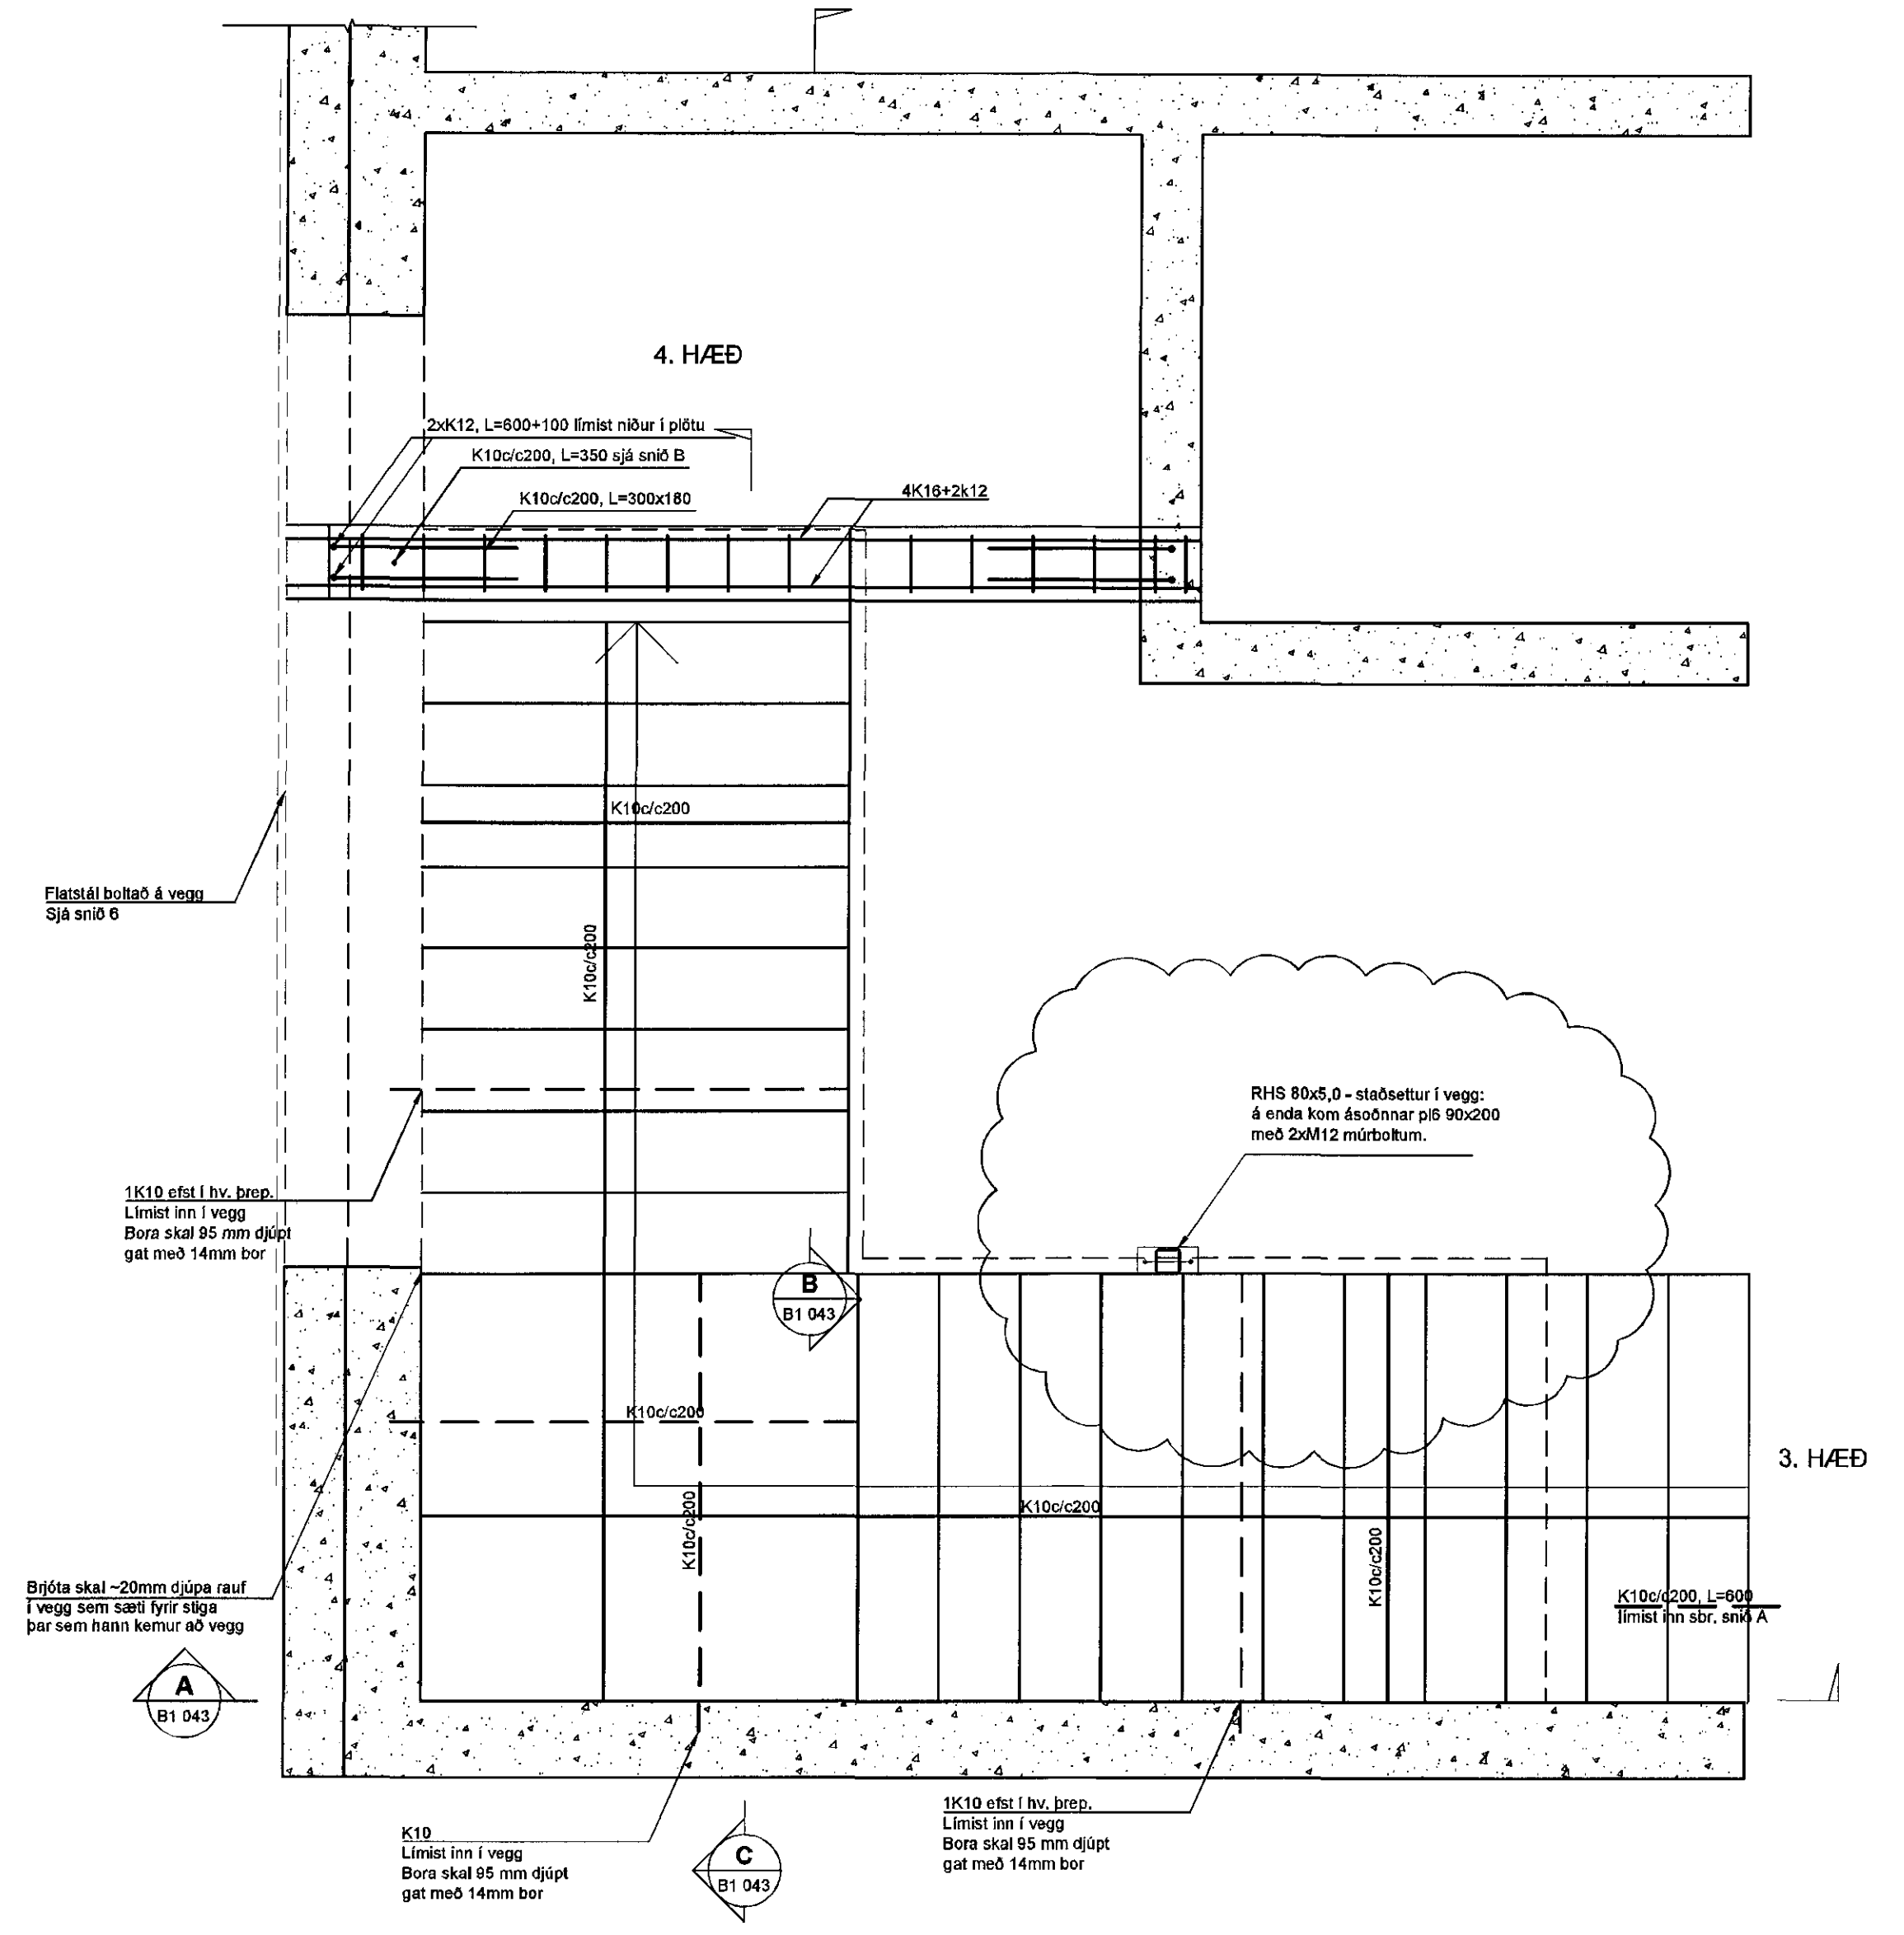

A 15.05.18 Stálteki breitt. HÓJ/BO  
Útg. Dags. Skýring Hanna/Víðfræð

**VSBS** VERKFRÆÐISTOFA  
Bjarrauraunni 20 / 220 Hafnarfirður  
Kennitala 710766-2899 Sími 585 9600  
vsb@vsb.is / www.vsb.is

Aritun séðhónnuðar  
Björn Guðafsson  
Kt. 190550 4889 • bjorn@vsb.is  
*Björn Guðafsson*  
STRANDGATA 31-33  
220 HAFNARFIRÐI  
Verkefni: Burðarvirki Steyptur stigi milli 3. og 4. hæðar Grunmynd og Sníð

Hannað	Teknað	Írýrtarið	Kvartí	Síða
IHO	IHO	BG	1:20	/ A1
Dags:	29.04.2015	Verkefni	Teikning	Útgáfa
		14238	B1 043	A

V:\2014\14238 Strandgata 31-33\1\Teikningar\12.Projekt\_Nevaninn\14238\_B1\_043.dwg