1504185 16.06.2016

GRUNNMYND ÞAKHÆÐAR 2 AF 2 1:50

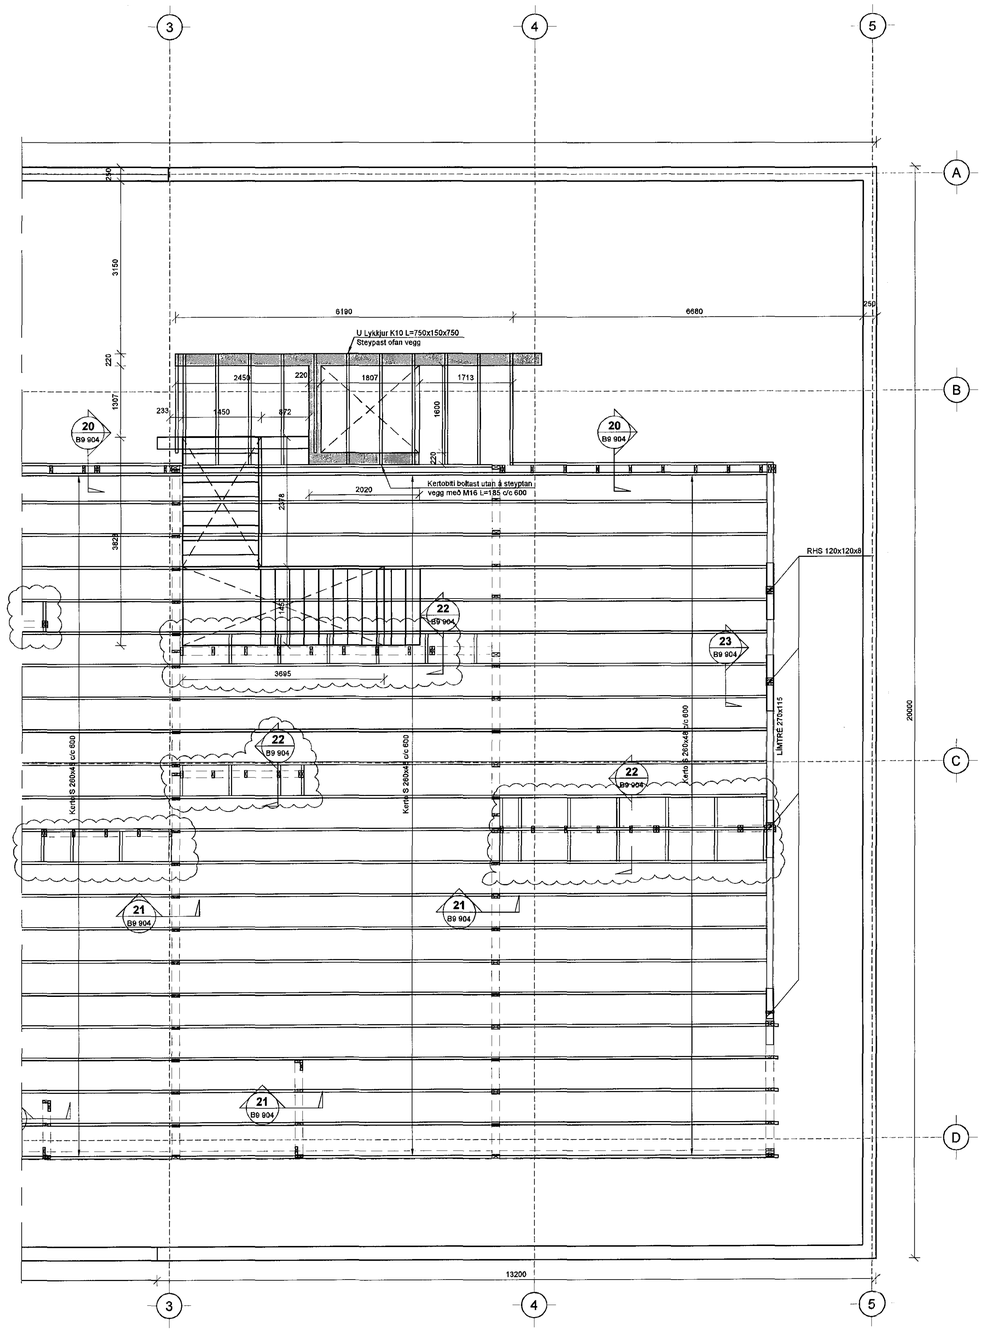

V:\2014\14238 Strandgata 31-33\T-Teikningar\TZ-Project_Navigator\14238 - Strandgata 31-33\Sheets\Bs\14238-B5 051-052 - dwg

Samþykkt þann
24. júní 2016
Byggingafulltrúinn í Hafnarfirði

Áritun hönnunarstjóra

Dagsetning aðaluppdráttar
17.12.14, 24.03.15, 13.10.15

Skýringar:

Allar málsetningar og hæðarkóta skal sannreyna með tilliti til aðstæðna á staðnum og teikningar arkitekta, þó ber að láta hönnuð vita af misræmi.
Málsetning á timburveggjum eru einungis vegna veggjagrinda. Nánari málsetningar á hurðum, gluggum og veggjum sjá teikningu arkitekts.

Trévirki:

Timbur skal ekki vera lakara en af flokki K 18 (c18) skv. Eurocode 5: ÍST EN 1995. Allan við utanhús skal fúaverja.
Kerto -S: skal hafa beygjuþol 48 Mpa, skerþol 6 Mpa og fjaðurstuðul 14000Mpa hið minnsta
Límtré GL 32

Vegglr:

Stoðir og lausholt eru að öllu jöfnu 45x145,70x145 og 45x120 nema annað sé tekið fram. Bil milli miðlína stoða skal ekki vera meira en 600mm. Utan á grind komi 9mm gufuopinn rakaþvolinn krossviður beggja vegna (t.d. birkikrossviður) Öllum samskeytum skal vixlað og skulu ávallt vera á stoð/lausholti.
Krossviður festist með $\frac{28}{65}$ c/c 150 í rakaþvolið lím. Auk pappa undir fótstykki komi þéttiborði (Aerofil-pulsa eða ilmod þéttiborði).

Á öllum samskeytum skánaglist minst 2x2 $\frac{38}{100}$ í kross
Fótstykki festist með múrboltum M 12 c/c 600 bordýpt 105mm og snertidýpt bolta 100mm
Öll horn skulu skrúuð saman með 2x60x80mm skrúfum c/c 600
Stoðir og lausholt sem ekki festast niður í steypta plötu festast með enda skrúfum 2x6x110.

Festingar:

Boltar,teinar, rær og skinnur skulu vera af gæðaflokki 8.8.
Allur saumur og festingar utanhúss skulu vera heitzinkhúðaðar eða ryðfríar.
Múrboltar eru í gæðaflokki 5.8, boltar, skrúfur og naglar séu heitsinkhúðaðir.

Undir alla boltahausa og rær sem liggja að tré skal setja skífur með þvermál 3xd (d=þvermál bolta) og þykkt 0,3d eða að lágmarki 4mm.

Suður:

Suða skal vera í samræmi við ÍST EN 287-1.
Suðumenn skulu hafa tilskilin réttindi.

Tilvísanir:

Almennar skýringar:
sjá teikningu nr. 14238-B0 000

Hæðarkótar á plötum og málsetningar á veggjum:
Teikning arkitekts

Göt í plötum og veggjum:
sjá gatateikningu

Þaklektur og festing krossviðs á lektun:

Á þakflöt komi lektur 34x70 cc600 og komi þvert ofan á sperrur. Liggjandi á flatari hliðinni (70mm).
Á jöðrum 1,3m inn á þakflöt liggja lektur þéttar sem er cc300.
Lektur festar í allar sperru með 2stk 6,0x110 A4.

Krossviður festur í lektur með skotnöglum 28 /65 cc70 og skal gætt þess að neglingin víxleggist ofan í sperru.

Útg.	Dags.	Skýring	Hannað/Yfirfarið
B	15.06.16	Skýringartexti lektur	HÖ/BG
A	23.06.15	Festingar við skerveggi breytt	IHÖ/BG

VSB VERKFRÆÐISTOFA
Bæjarhrauni 20 / 220 Hafnarfjörður
Kennitala 710796-2899
Sími 585 8600
vsb@vsb.is / www.vsb.is

Áritun sérhönnuðar
Björn Gústafsson
Kt. 180550 4889 • bjorn@vsb.is

Verkheiti
STRANDGATA 31-33
220 HAFNARFIRÐI

Verkhluti
Burðarvirki
Þak
Grunnmynd 2

Hannað	Teiknað	Yfirfarið	Kvarði		Stærð
IHÖ	IHÖ	BG	1:50	/ A1	-

Dags.	Verknr.	Teikning	Útgáfa
29.04.2015	14238	B5 052	B

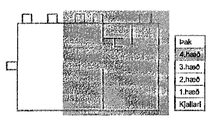

Lykilmynd