15 04185 16.06.2016

ÁSÝND ÚTVEGGJA NA 1:50

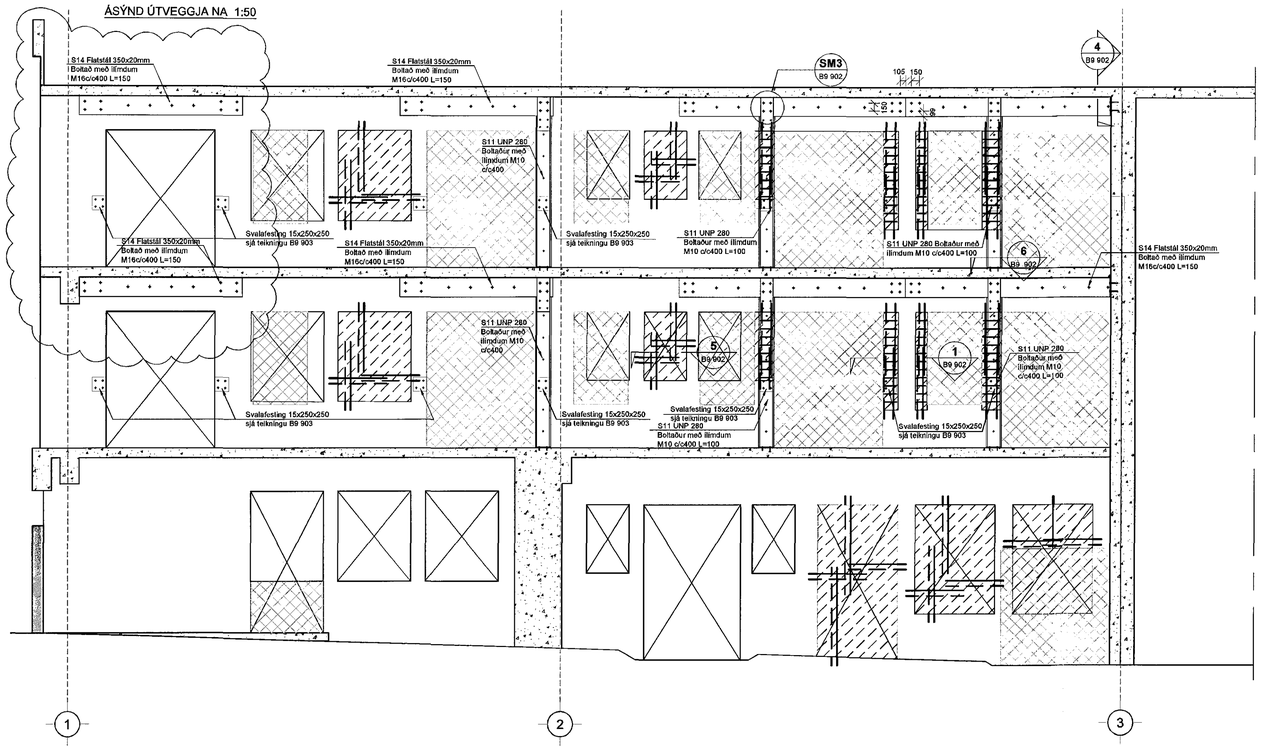

SNIÐ 1 / B9 902 — 1:10

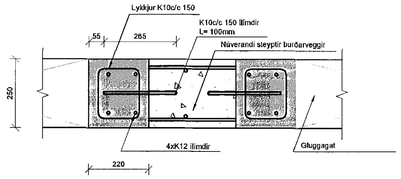

SM — 3 / B9 902 — 1:10

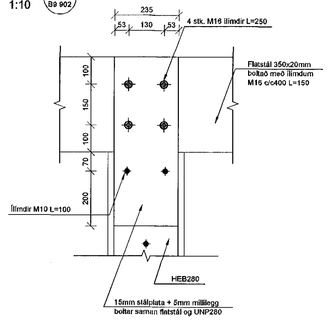

SNIÐ 4 / B9 902 — 1:10

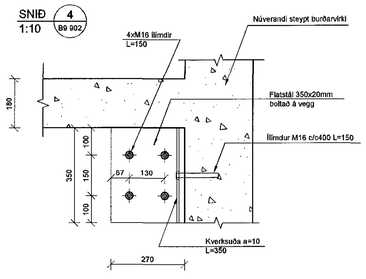

SNIÐ 5 / B9 902 — 1:10

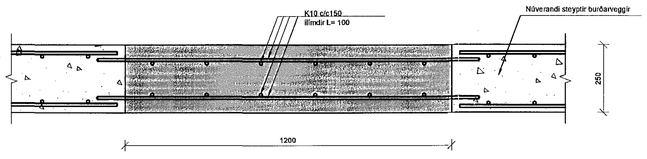

SNIÐ 6 / B9 902 — 1:10

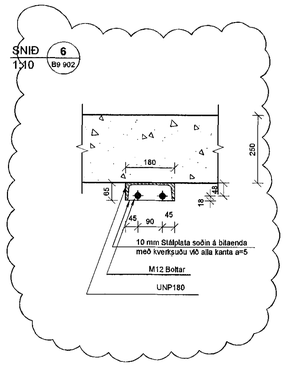

Samþykkt þann
24. júní 2016
Byggingarfulltrúinn í Hafnarfirði

Áritun byggingarstjóra

Dagsetning aðaluppdráttar
17.12.14, 29.03.15, 13.10.15

Skýringar:

Allar málsetningar skal sannreyna með tillit til aðstæðna á staðnum.
Fylgja skal teikningu arkitekta varðandi staðsetningu og stærð opa.

Táknar núv. op sem steypist í

Táknar nýtt op / stækkun á opi

Táknar núv. op

Festingar:

Boltar, rær og skinnur skulu vera af gæðaflokki 8.8.
Murboltar eru í gæðaflokki 5.8, boltar, skrúfur og naglar séu heitsinkhúðaðir.

Rær skulu hertar þéttings fast og gat hvers snittteins tryggilega fyllt með lími, Hilti HIT-HY150 eða sambærilegu líml.

Stálvirki:

Bitar og súlur skulu vera í styrkleikaflokki S235 JR hið minnsta og í samræmi við EN 10027-1 og EN 10025.
Allt stál innanhús skal sandblásið og grunnað. Stál utanhús (fyrir utan einangrun byggingar) skal heitgalvanhúðað miðað við tæringarflok 3 sjá almennar skýringar.
Öll mál skulu tekinn á staðnum fyrir smíði.

Bending:

Ganga skal frá bendistáli við styrkingar eins og sýnt er á teikningum. Bora skal fyrir járnum og líma með Hilti HIT-HY 150 eða sambærilegu líml.
Fylgja skal kröfum framleiðanda

Tilvísanir:

Almennar skýringar: . . . . . .sjá teikningu nr. 14238-B0 000

Allar málsetningar og hæðarkóta skal sannreyna með tilliti til aðstæðna á staðnum og teikningar arkitekta, þó ber að láta hönnuð vita af misræmi.

Göt í plötum og veggjum: . . . . . sjá gatateikningu

BROTÞOLSFLOKKUR STEYPU:
SJÁ BL. NR. 14238-B0 000

Útg.	Dags.	Skýring	Hannað/Yfirfarið
A	15.06.16	Stálvirki breytt	HÖJ/BG

VSB_ VERKFRÆÐISTOFA
Bæjarhrauni 20 / 220 Hafnarfjörður
Kennitala 710786-2899
Sími 585 8600
vsb@vsb.is / www.vsb.is

Áritun sérhönnuðar
Björn Gústafsson
Kt: 180550 4889 • bjorn@vsb.is

Verkheiti
STRANDGATA 31-33
220 HAFNARFIRÐI

Verkhluti
Burðarvirki
Útveggir NA
Ásýnd, snið og sérmyndir

Hannað	Teiknað	Yfirfarið	Kvarði	Síða
IHÓ	IHÓ	BG	1:50, 1:10 / A1	-
Dags.		Verkefni	Teikning	Útgáfa
29.04.2015		14238	B9 902	A

V:\2014\14238 Strandgata 31-33\T-Teikningar\T2-Project_Navigator\14238 - Strandgata 31-33\Sheets\Burð\14238-B9 902 - .dwg