


21.06.16 14:10:197

GRUNNMÝND - 1.HLUTI M1:75

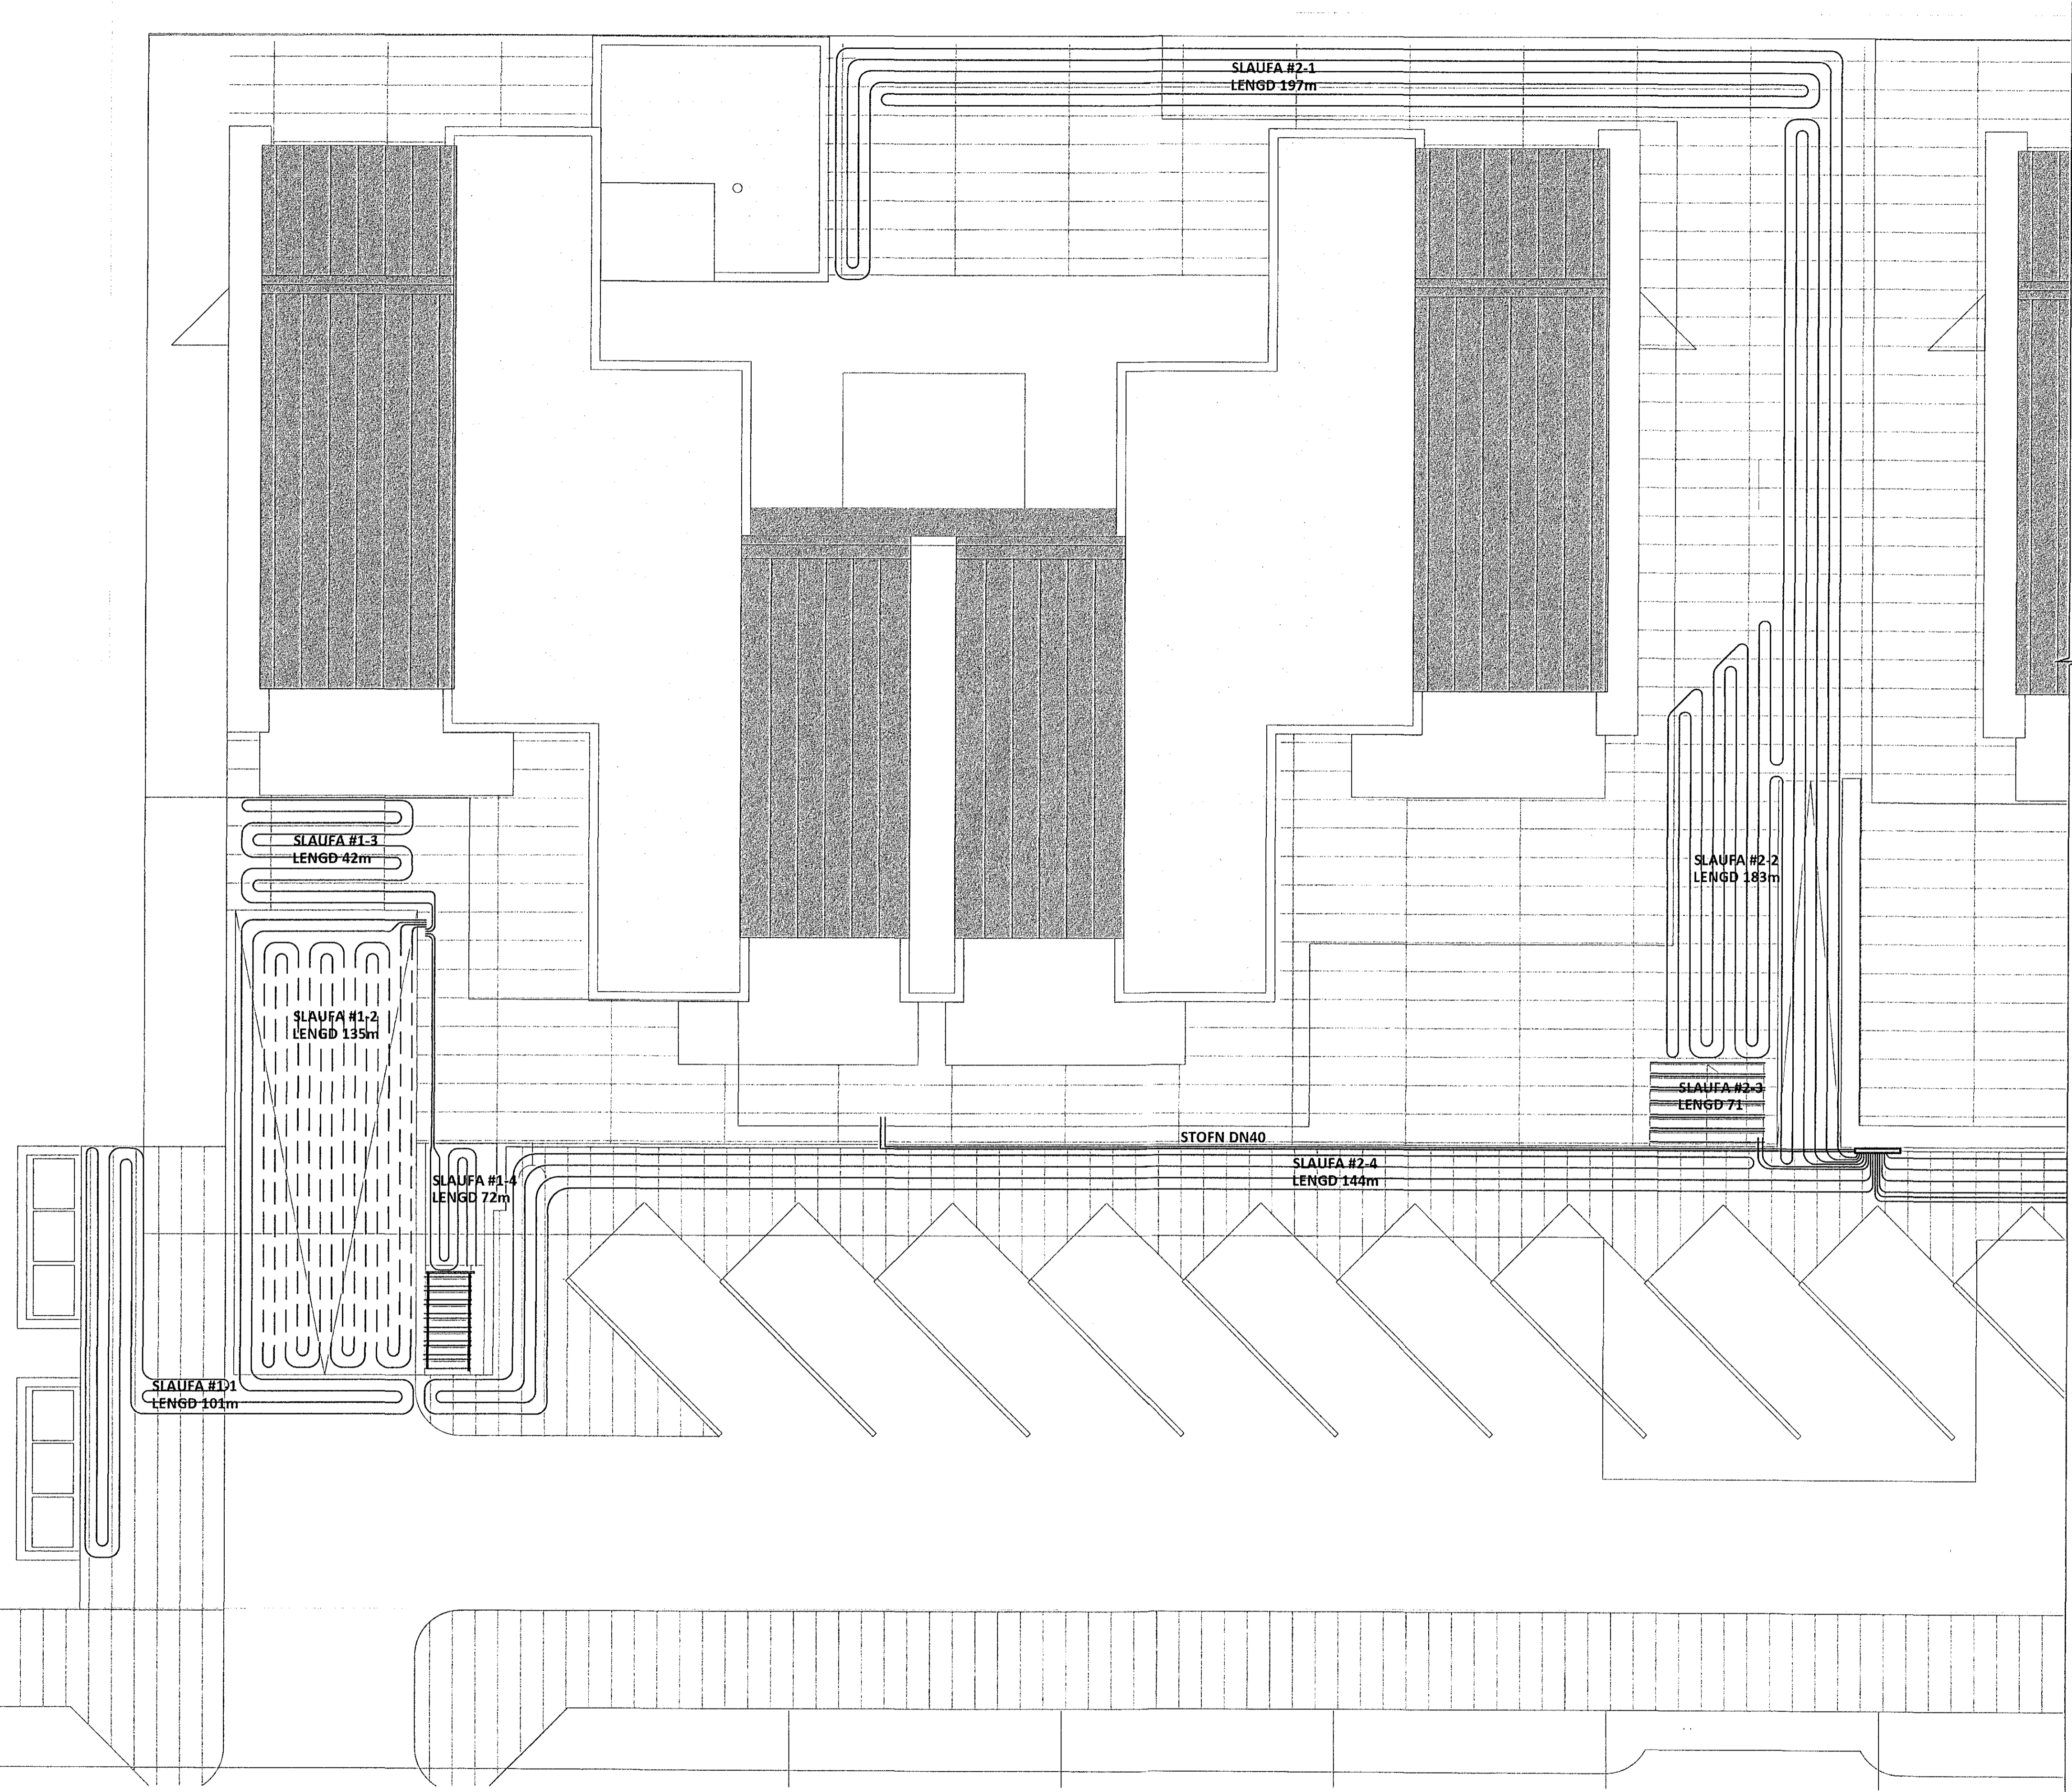


ÁRITUN BYGGINGARFULLTRÚA

Samþykkt þann
28. Júní 2016
Byggingafræðingur í Félagsmáttunum

FRAMHÁLD SJÁ TEIKNINGU - S 102

LYKILMÝND

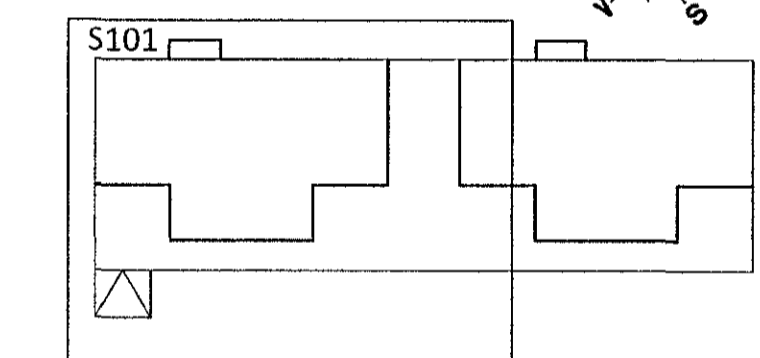

ÁRITUN HÖNNUNARSTJÓRA: KT.

ALEMENNAR SKÝRINGAR SJÁ TEIKNINGU - S 001 OG 002

A 10.05.16 INNTAKSGRIND FÆRD OG LAGNALEIDUM BREYTT
BR. DAGS. BREYTING



HERJÓLFSGATA 32-34 HAFNARFJÖRDUR
FJÖLBÝLISHÚS
SNIÓBRÆDSL
KJALLARI - LÖÐ
GRUNNMÝND - HLUTI 1

HÖNNUÐUR	YFIRFARID	DAGS. ÚTG.	DAGS. BREYT.
HPV	PAG	05.05.15	10.05.16
MKV.	VERKNR.	TEKN. NR.	BREYT.
1:75	14103	S - 101	A

Ferill ehf. Mörkin 1 108 Reykjavík Sími: 575 1600 Fax: 575 1601 www.ferill.is

V:\Herjólfsgata\32-34\Teikningar\6-SNIÓBRÆDSL\14103-S 100.dwg