


Sampykkt þann
28. júní 2016
Byggingafulltrúi

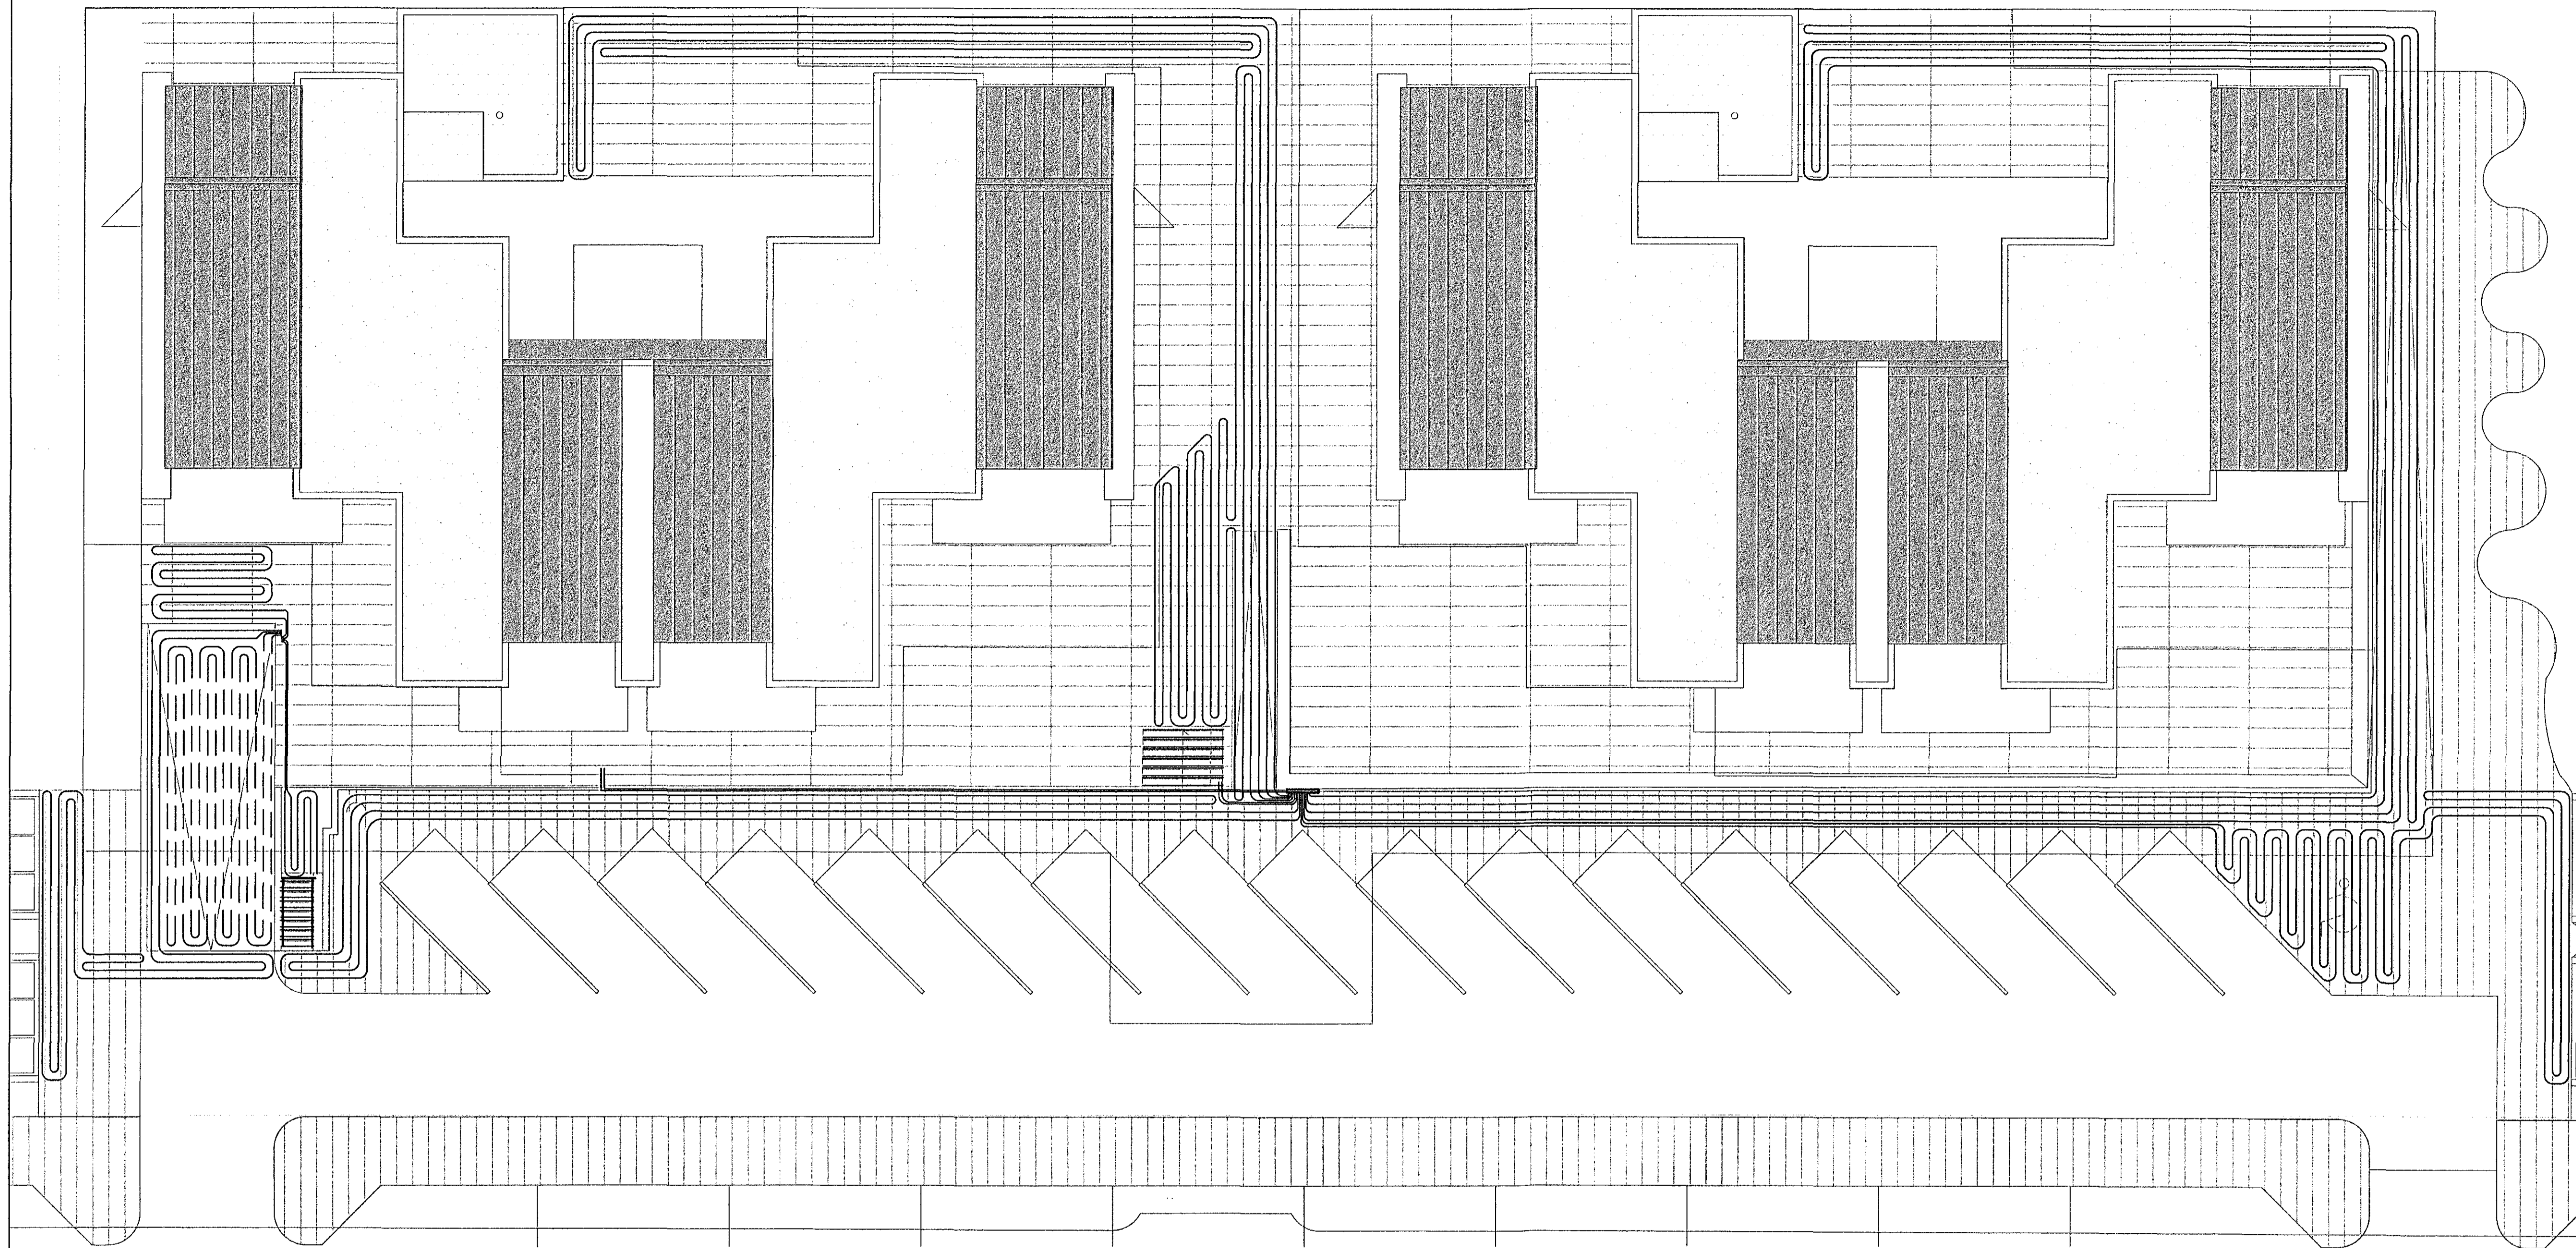

ÁRITUN HÖNNUNARSTJÓRA: *[Signature]* KT.

ALEMENNAR SKÝRINGAR SJÁ TEIKNINGU -S 001 OG 002

A 10.05.16 INNTAKSGRIND FÆRD OG LAGNALEIDUM BREYTT
BR. DAGS. BREYTING



HERJÓLFSGATA 32-34 HAFNARFJÖRDUR
FJÖLBÝLISHÚS
SNJÓBRÆDSL
KJALLARI - LÖÐ
YFIRLITSMYND - GRUNNMYND

HÖNNUÐUR	YFIRFARID	DAGS. ÚT.	DAGS. BREYT.
HPV	hvat@ferill.is	05.05.15	10.05.16
MKV.	VERKNR.	TEKN. NR.	BREYT.
1:120	14103	S - 100	A

LYKILMYND

