


YFIRLITSMYND - RÚMMYND M1:100

ÁRITUN BYGGINGARFULLTRÚA

Samþykkt þann  
28. júní 2016  
Byggingafulltrúin í *HPV* firði

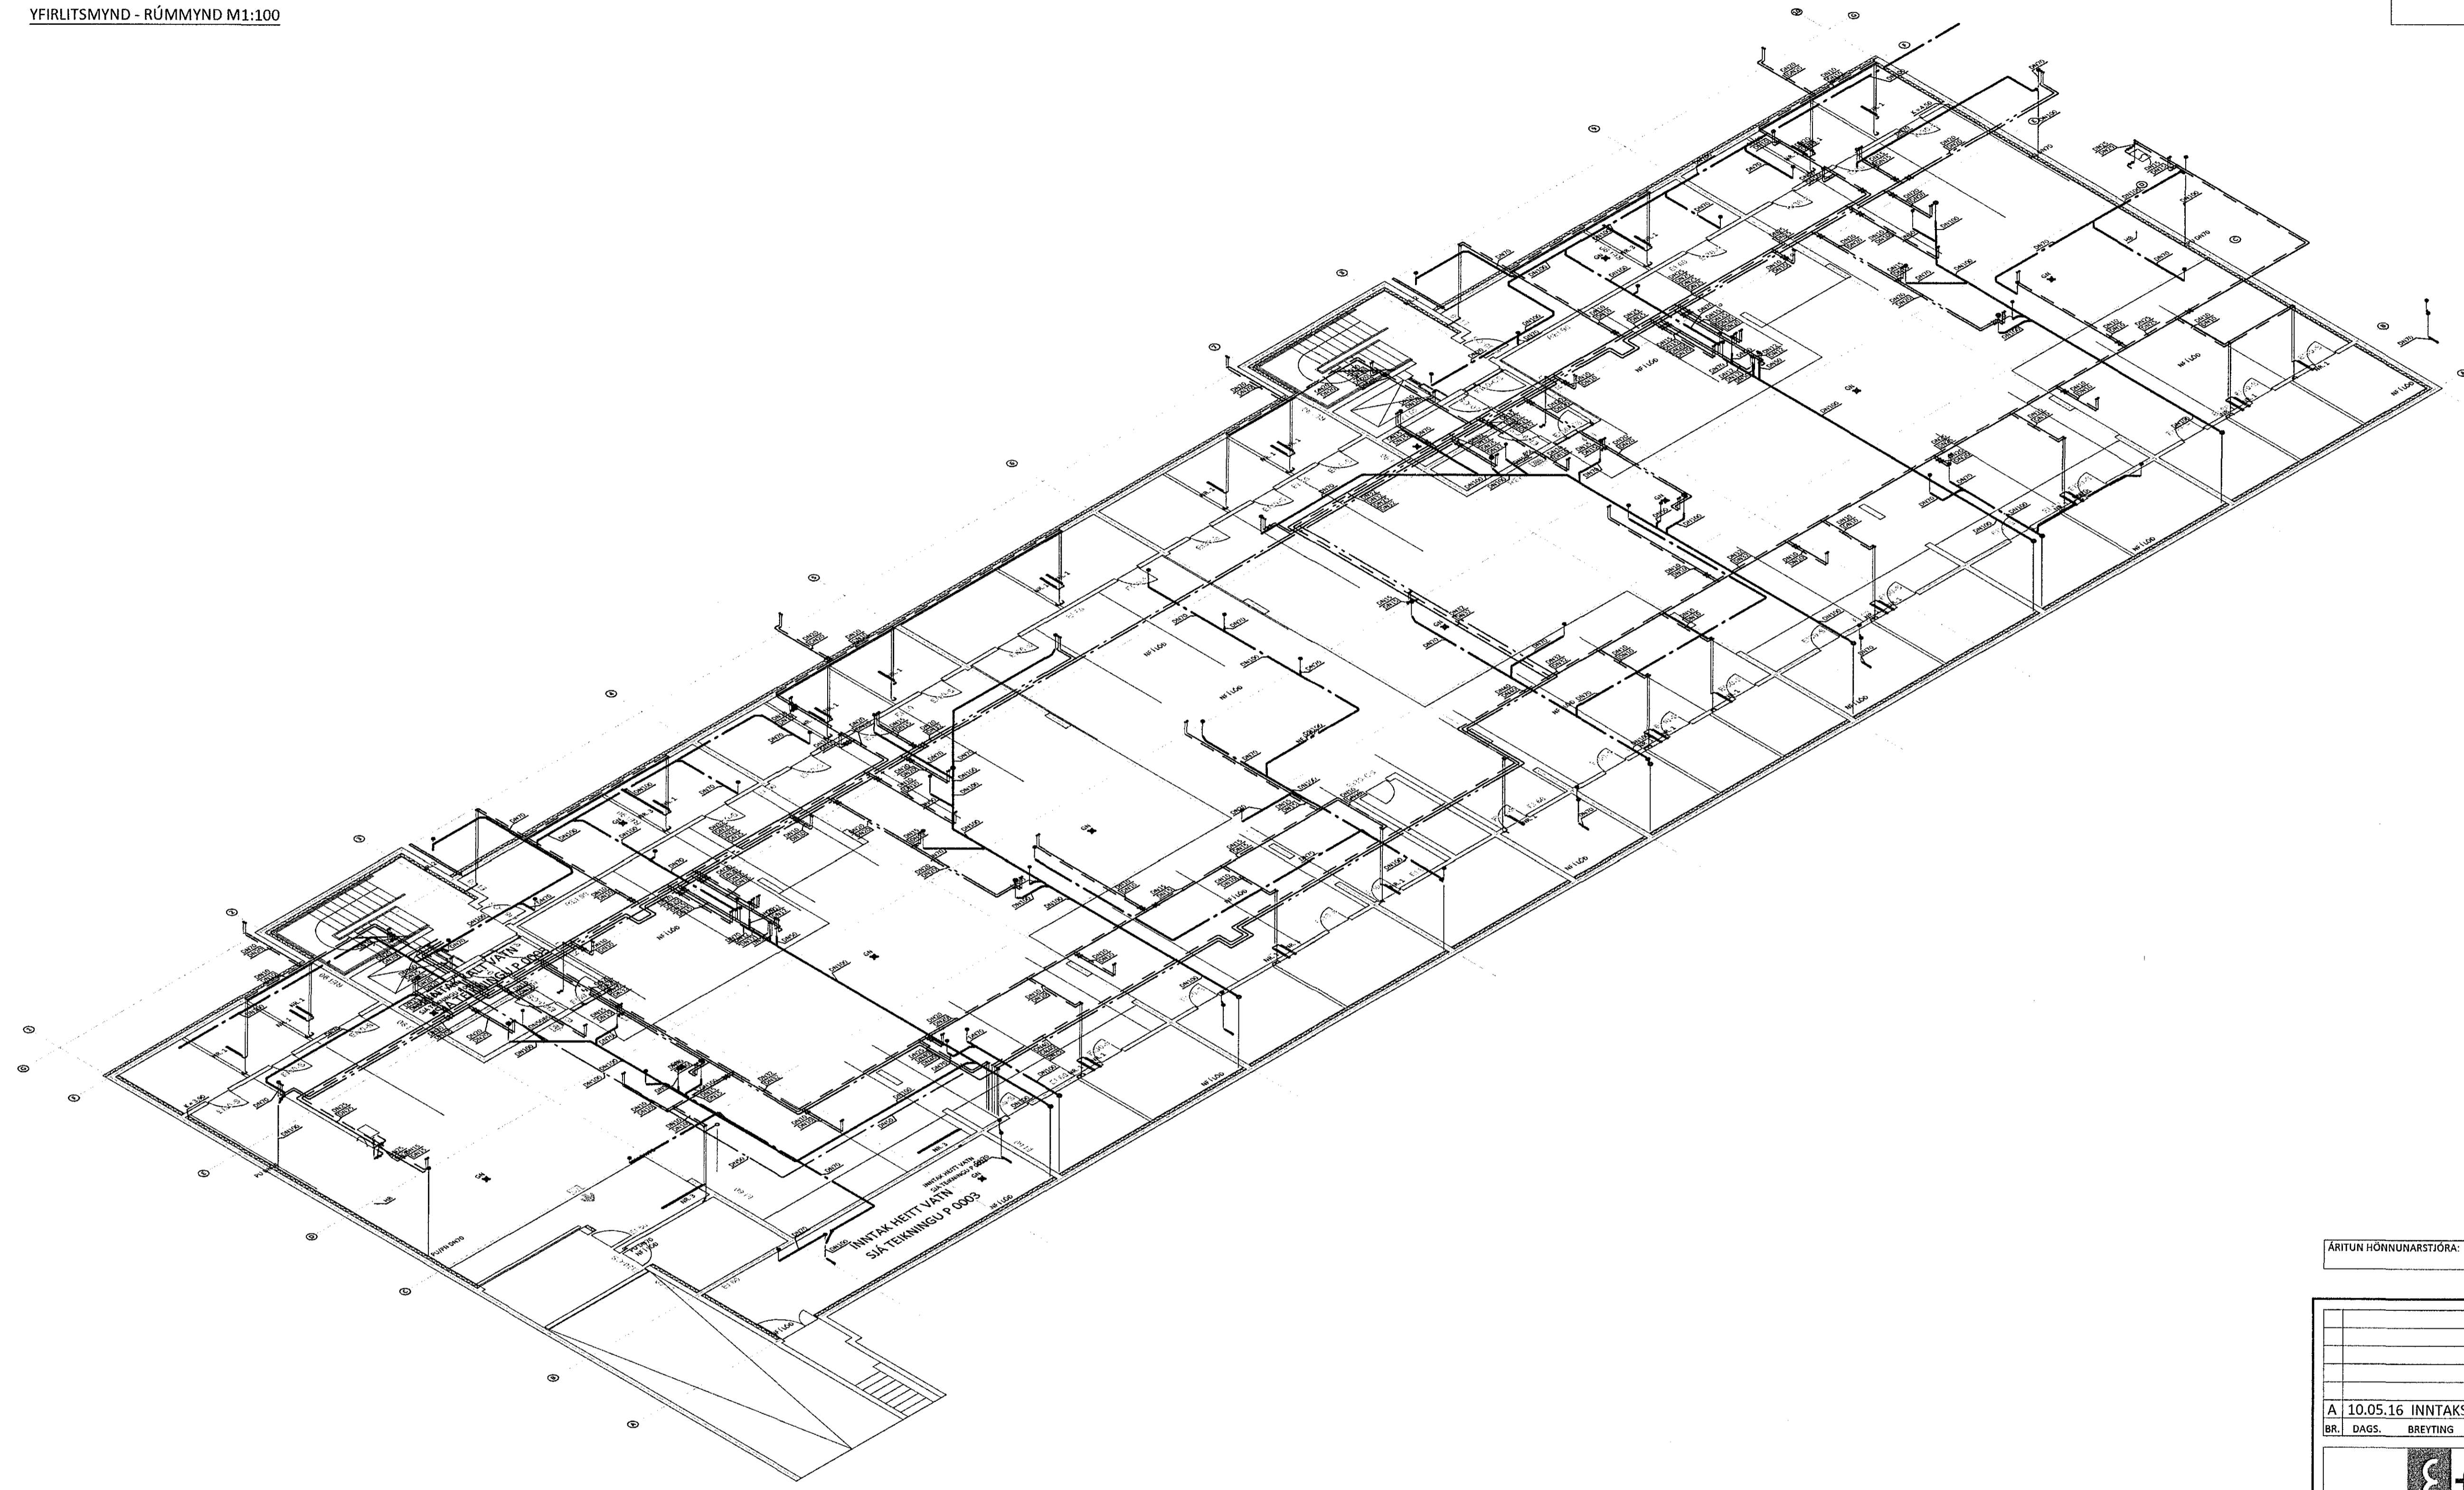


INN-TAK KEITI VÆTN  
SVA-TEIÐNINGU P 15003

ÁRITUN HÖNNUNARSTJÓRA: *H* KT.

A 10.05.16 INNTAKSGRIND FÆRD OG LAGNALEIÐUM BREYTING  
BRJ DAGS. BREYTING



HERJÓLFSGATA 32-34 HAFNARFJÖRDUR  
FJÖLBÝLÍSHÚS  
LAGNIR  
KJALLARI  
YFIRLITSMYND - RÚMMYND

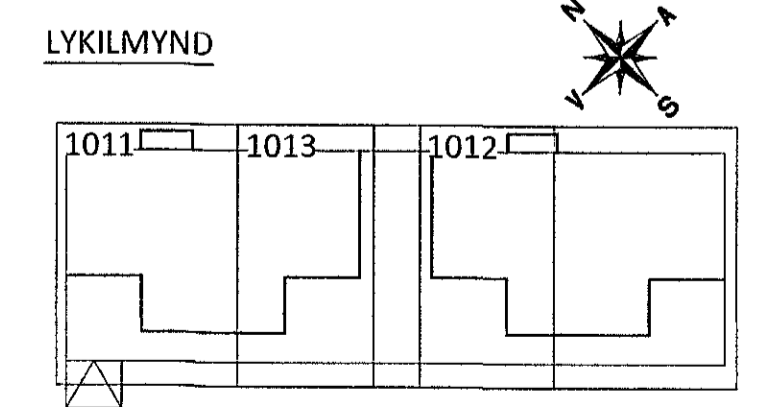

SAMPYKKT <i>CPA Gunnars</i>			
HÖNNUÐUR	YFIRFARID	DAGS. ÚTÍ	DAGS. BREYT.
HPV	hjahti@ferill.is	PAG 05.05.15	10.05.16
MKV.	VERKNR.	TEK.N. NR.	BREYT.
1:100	14103	P 1010	A

Ferill ehf. Mörkin 1 108 Reykjavík Sími: 575 1600 Fax: 575 1601 www.ferill.is