
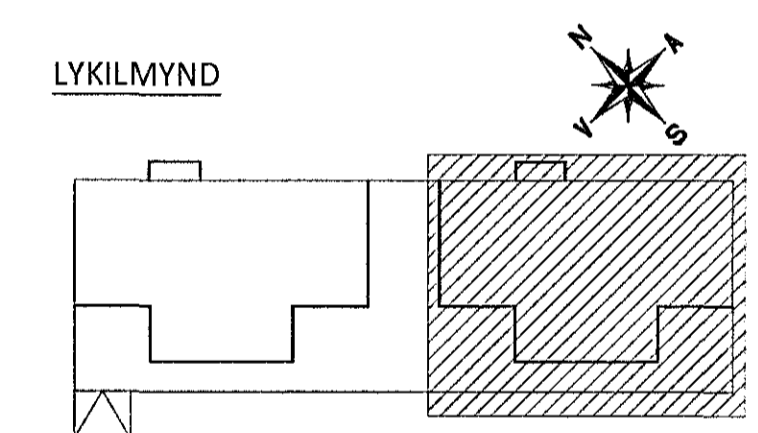


Samþykkt þann  
28. júní 2016  
Byggingafulltrúi í Húsi

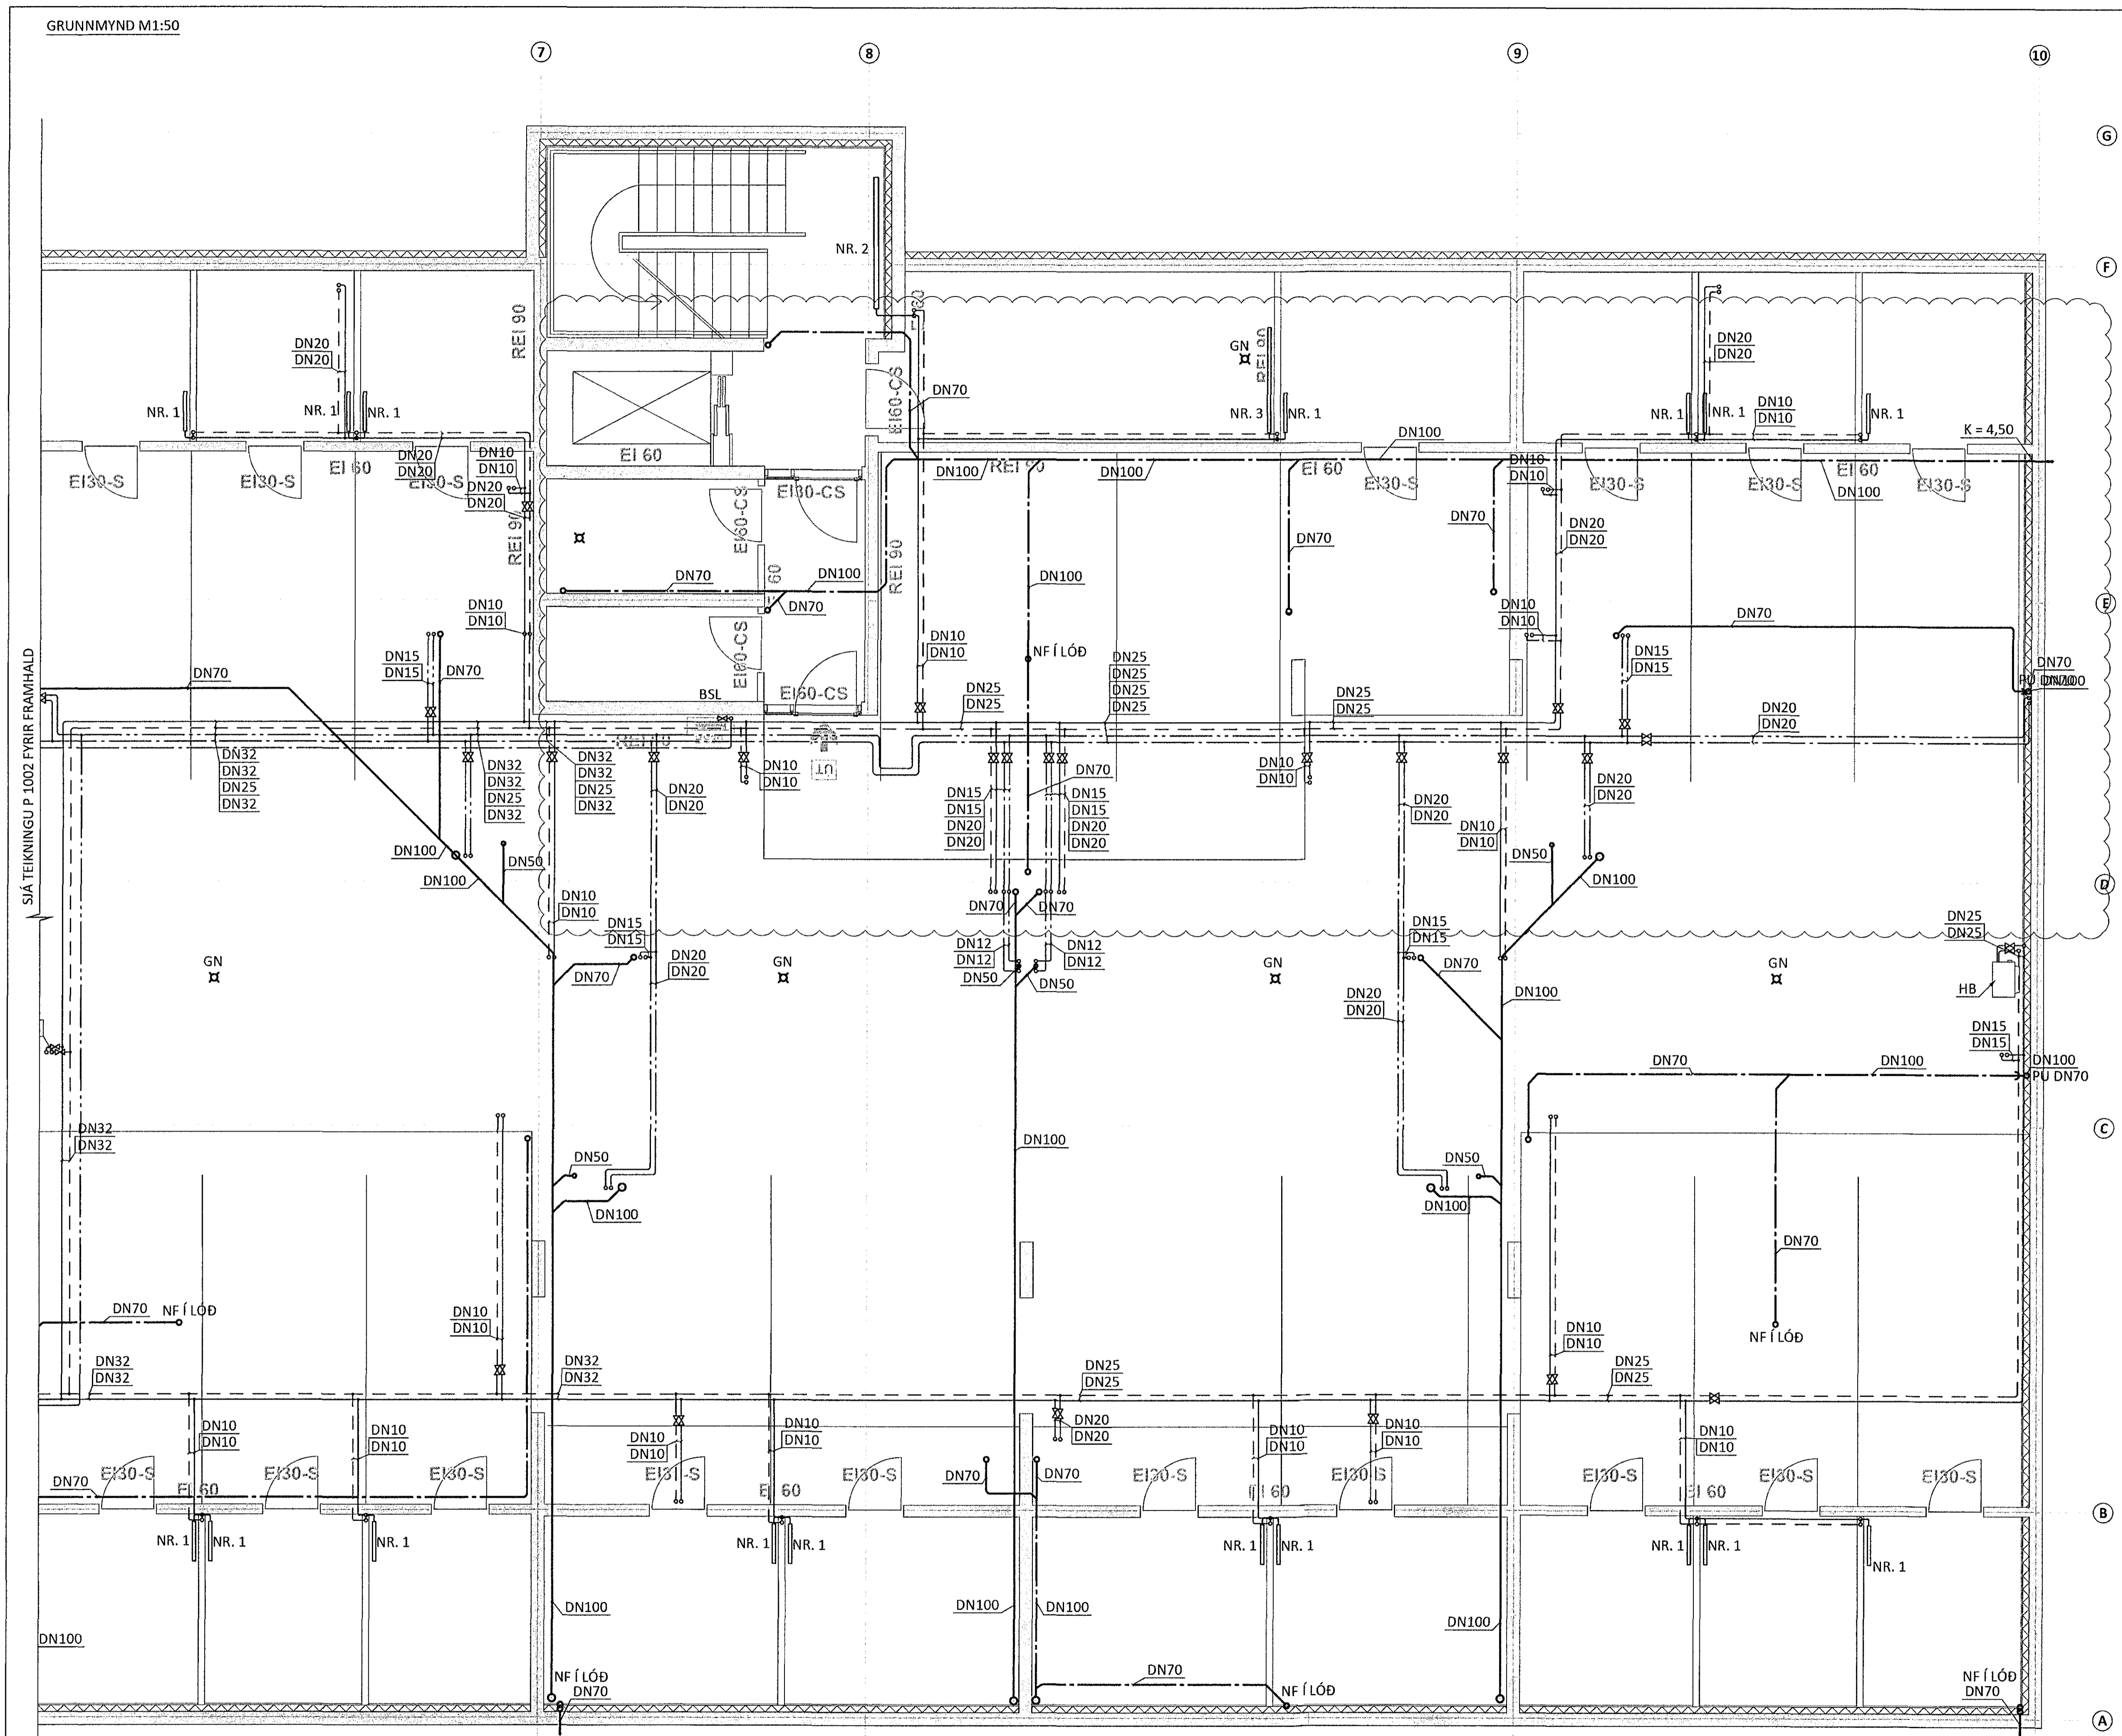

ARITUN HÖNNUNARSTJÓRA: *[Signature]* KT.

B. 10.05.16 INNTAKSGRIND FÆRD OG LAGNALEIDUM BREYTT			
A. 01.10.15 REGNVATNSLAGNIR FÆRDAR INN Í BÍLAKJALLARA			
BR.	DAGS.	BREYTING	
<b>ferill</b> VERKFRÆÐISTOFA			
<b>HERJÓLFSGATA 32-34 HAFNARFJÖRDUR</b>			
FJÖLBÝLISHÚS			
LAGNIR			
KJALLARI			
GRUNNMYND			
<i>[Signature]</i>			
HÖNNUÐUR	YRIRFARID	DAGS. ÚT.	DAGS. BREYT.
HPV hjalti@ferill.is	PAG	05.05.15	10.05.16
MKV.	VERKNR.	TEIKN. NR.	BREYTT.
1:50	14103	P 1003	B
Ferill ehf. Mörkin 1 108 Reykjavík Sími: 575 1600 Fax: 575 1601 www.ferill.is			