



Samþykkt þann
28. júní 2016
Byggingafulltrúinn *Hanna Yfirfarð*

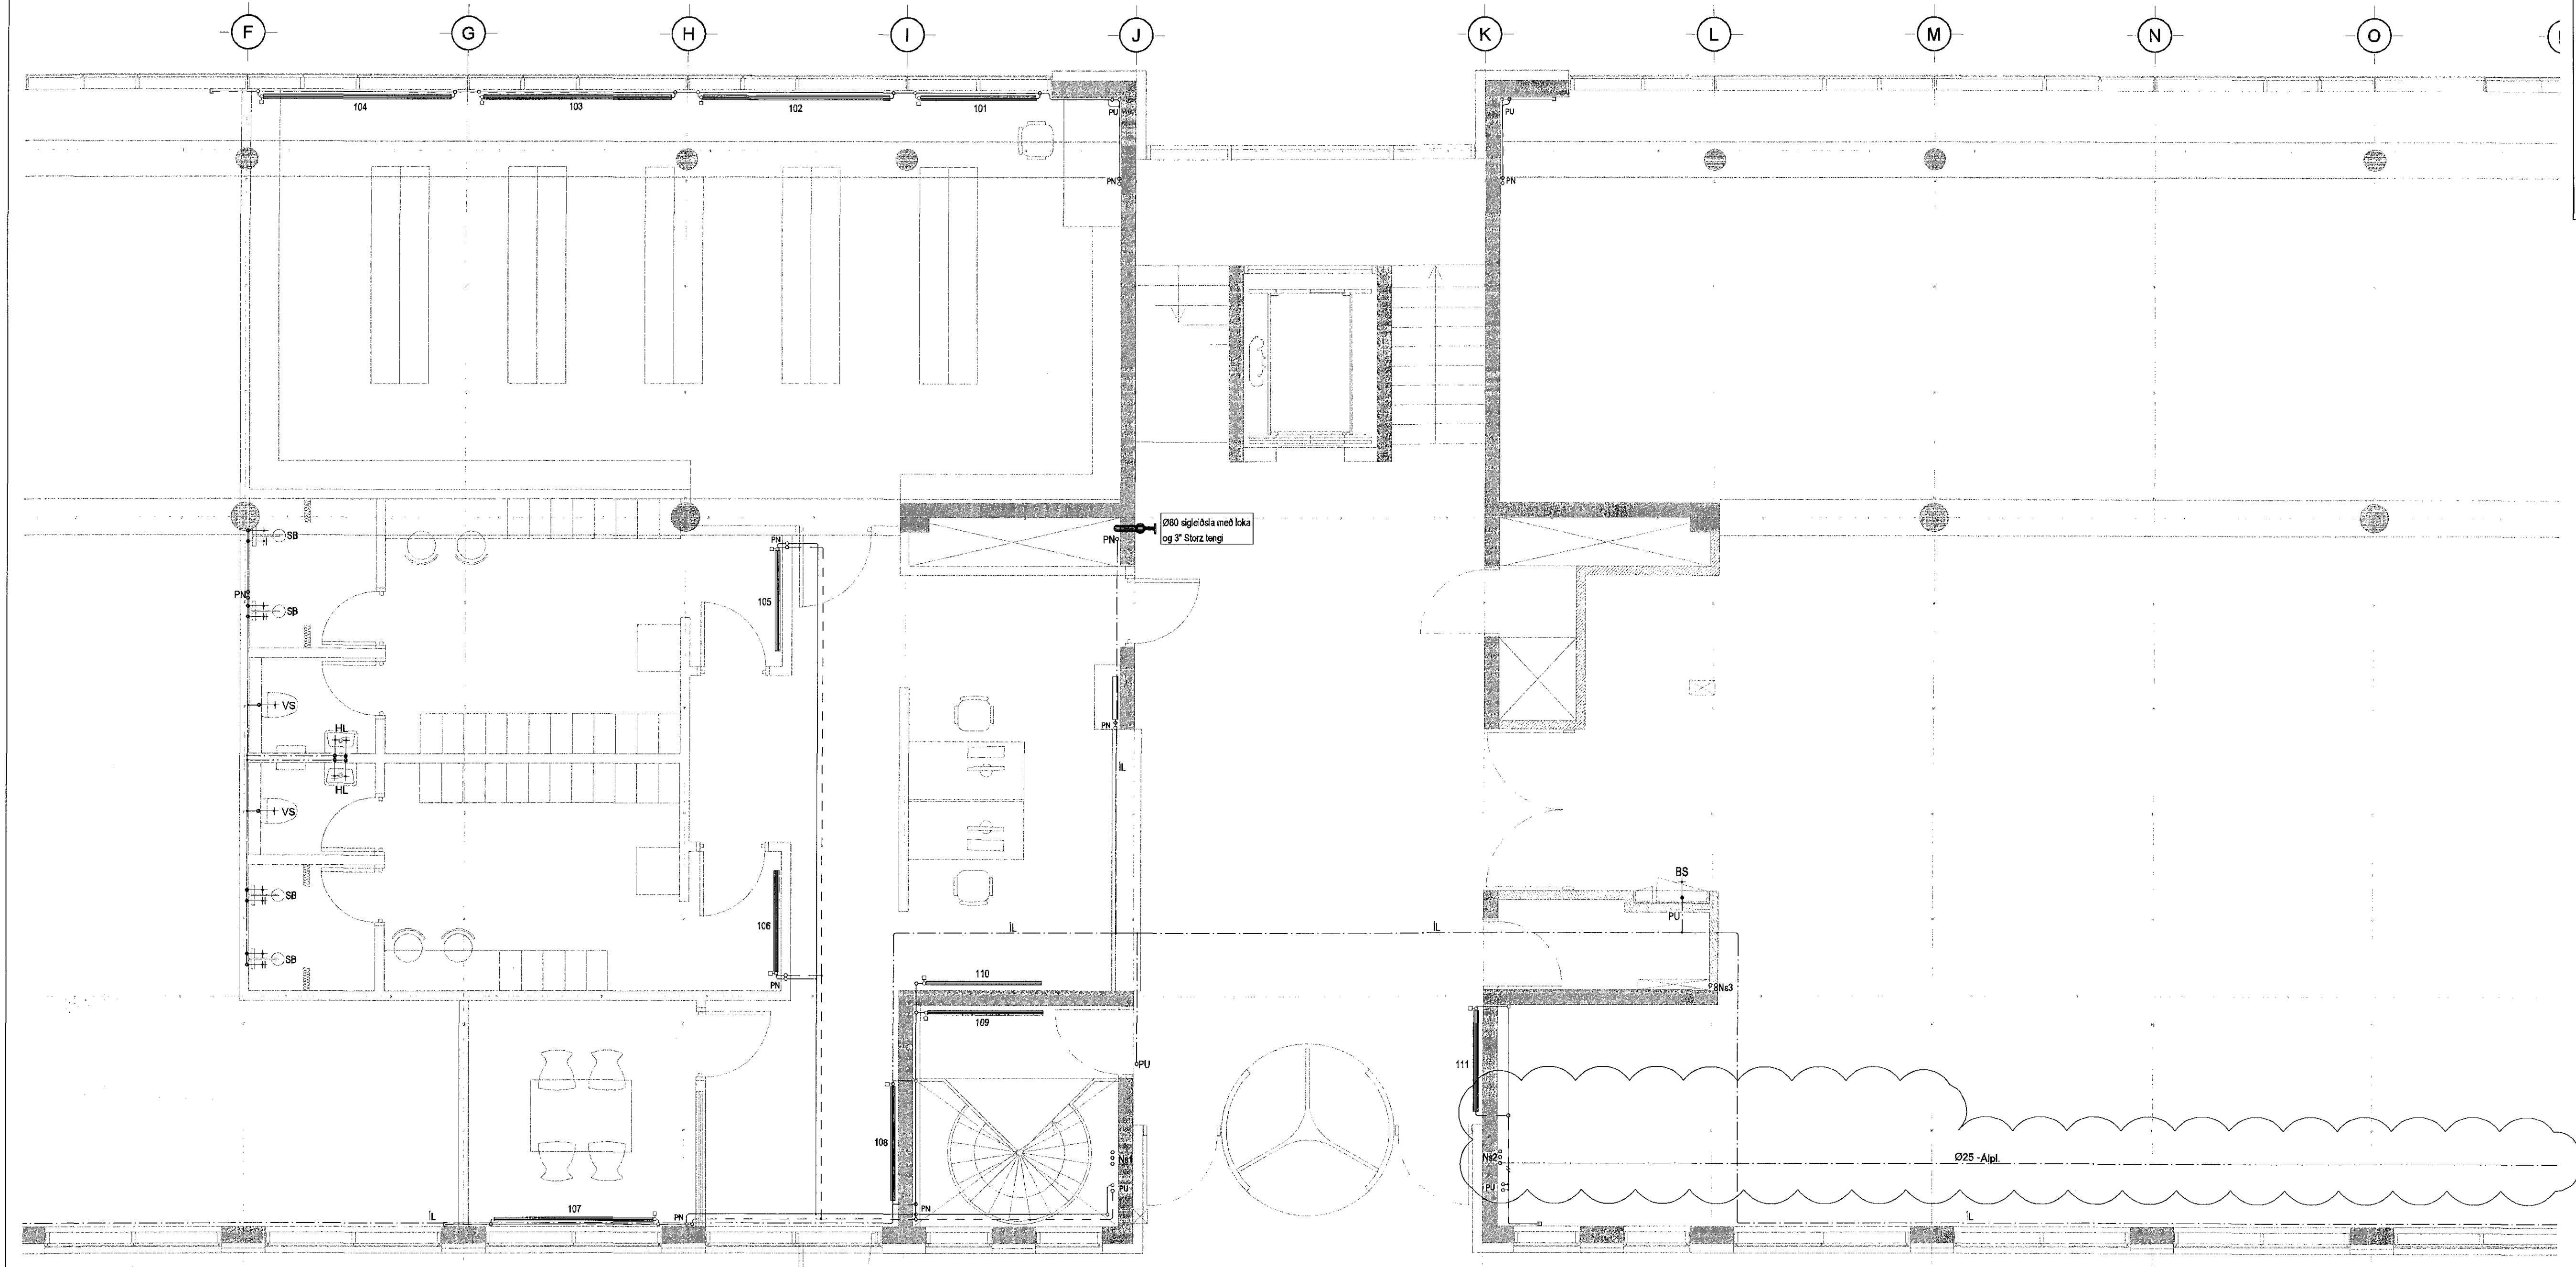

ÁRITUN ADALHÖNNUNAR:
ÚTI **INN**
ARKITEKTAR
BALDUR Ó. SVAVARSSON
ARKITEKT FÁI SAMMÁK
120327 5147

DALSHRAUN 3

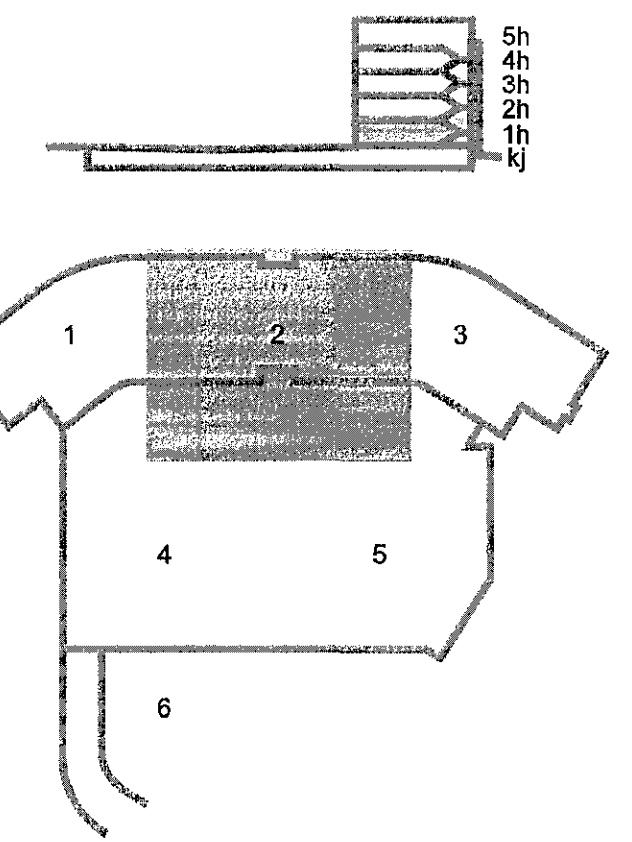

B 15.06.16 Lúga f. kaflarkei á 2. hæð bæril vö BS/SAS
A 03.09.13 Ofn 108 færilast BS/SAS
Útg. Dags. Skýring Hanna Yfirfarð



VERKFRÆÐISTOFA
BÚEJARHRAUN 20 • 220 HAFNARFJÖRDUR • KENNIT. 710796-2899
vsb@vsb.is • Sími 585 8600 • Fax 585 8610 • www.vsb.is

Áritun séðhönnuðar
Sveinn Aki Sverrisson
Kt. 230855 6609 • sk@vsb.is
Verkefni: *Sveinn Aki Sverrisson*
DALSHRAUN 3
HAFNARFJÖRÐI

Verkefni:
Lagnir
Neysluvatns- og hitalagnir 1.hæð
Grunnmynd 2

Hannað	Teknað	Yfirfarð	Kvartí	Síða
BS	BS	SAS	1:50	/ A1
Dags.	Verkefni	Tekning	Útgáfa	
20.06.2013	07244	P2 012	B	