



Samþykkt þann
28. Júní 2016
Byggingaáttvörðun Dalshraunfirði

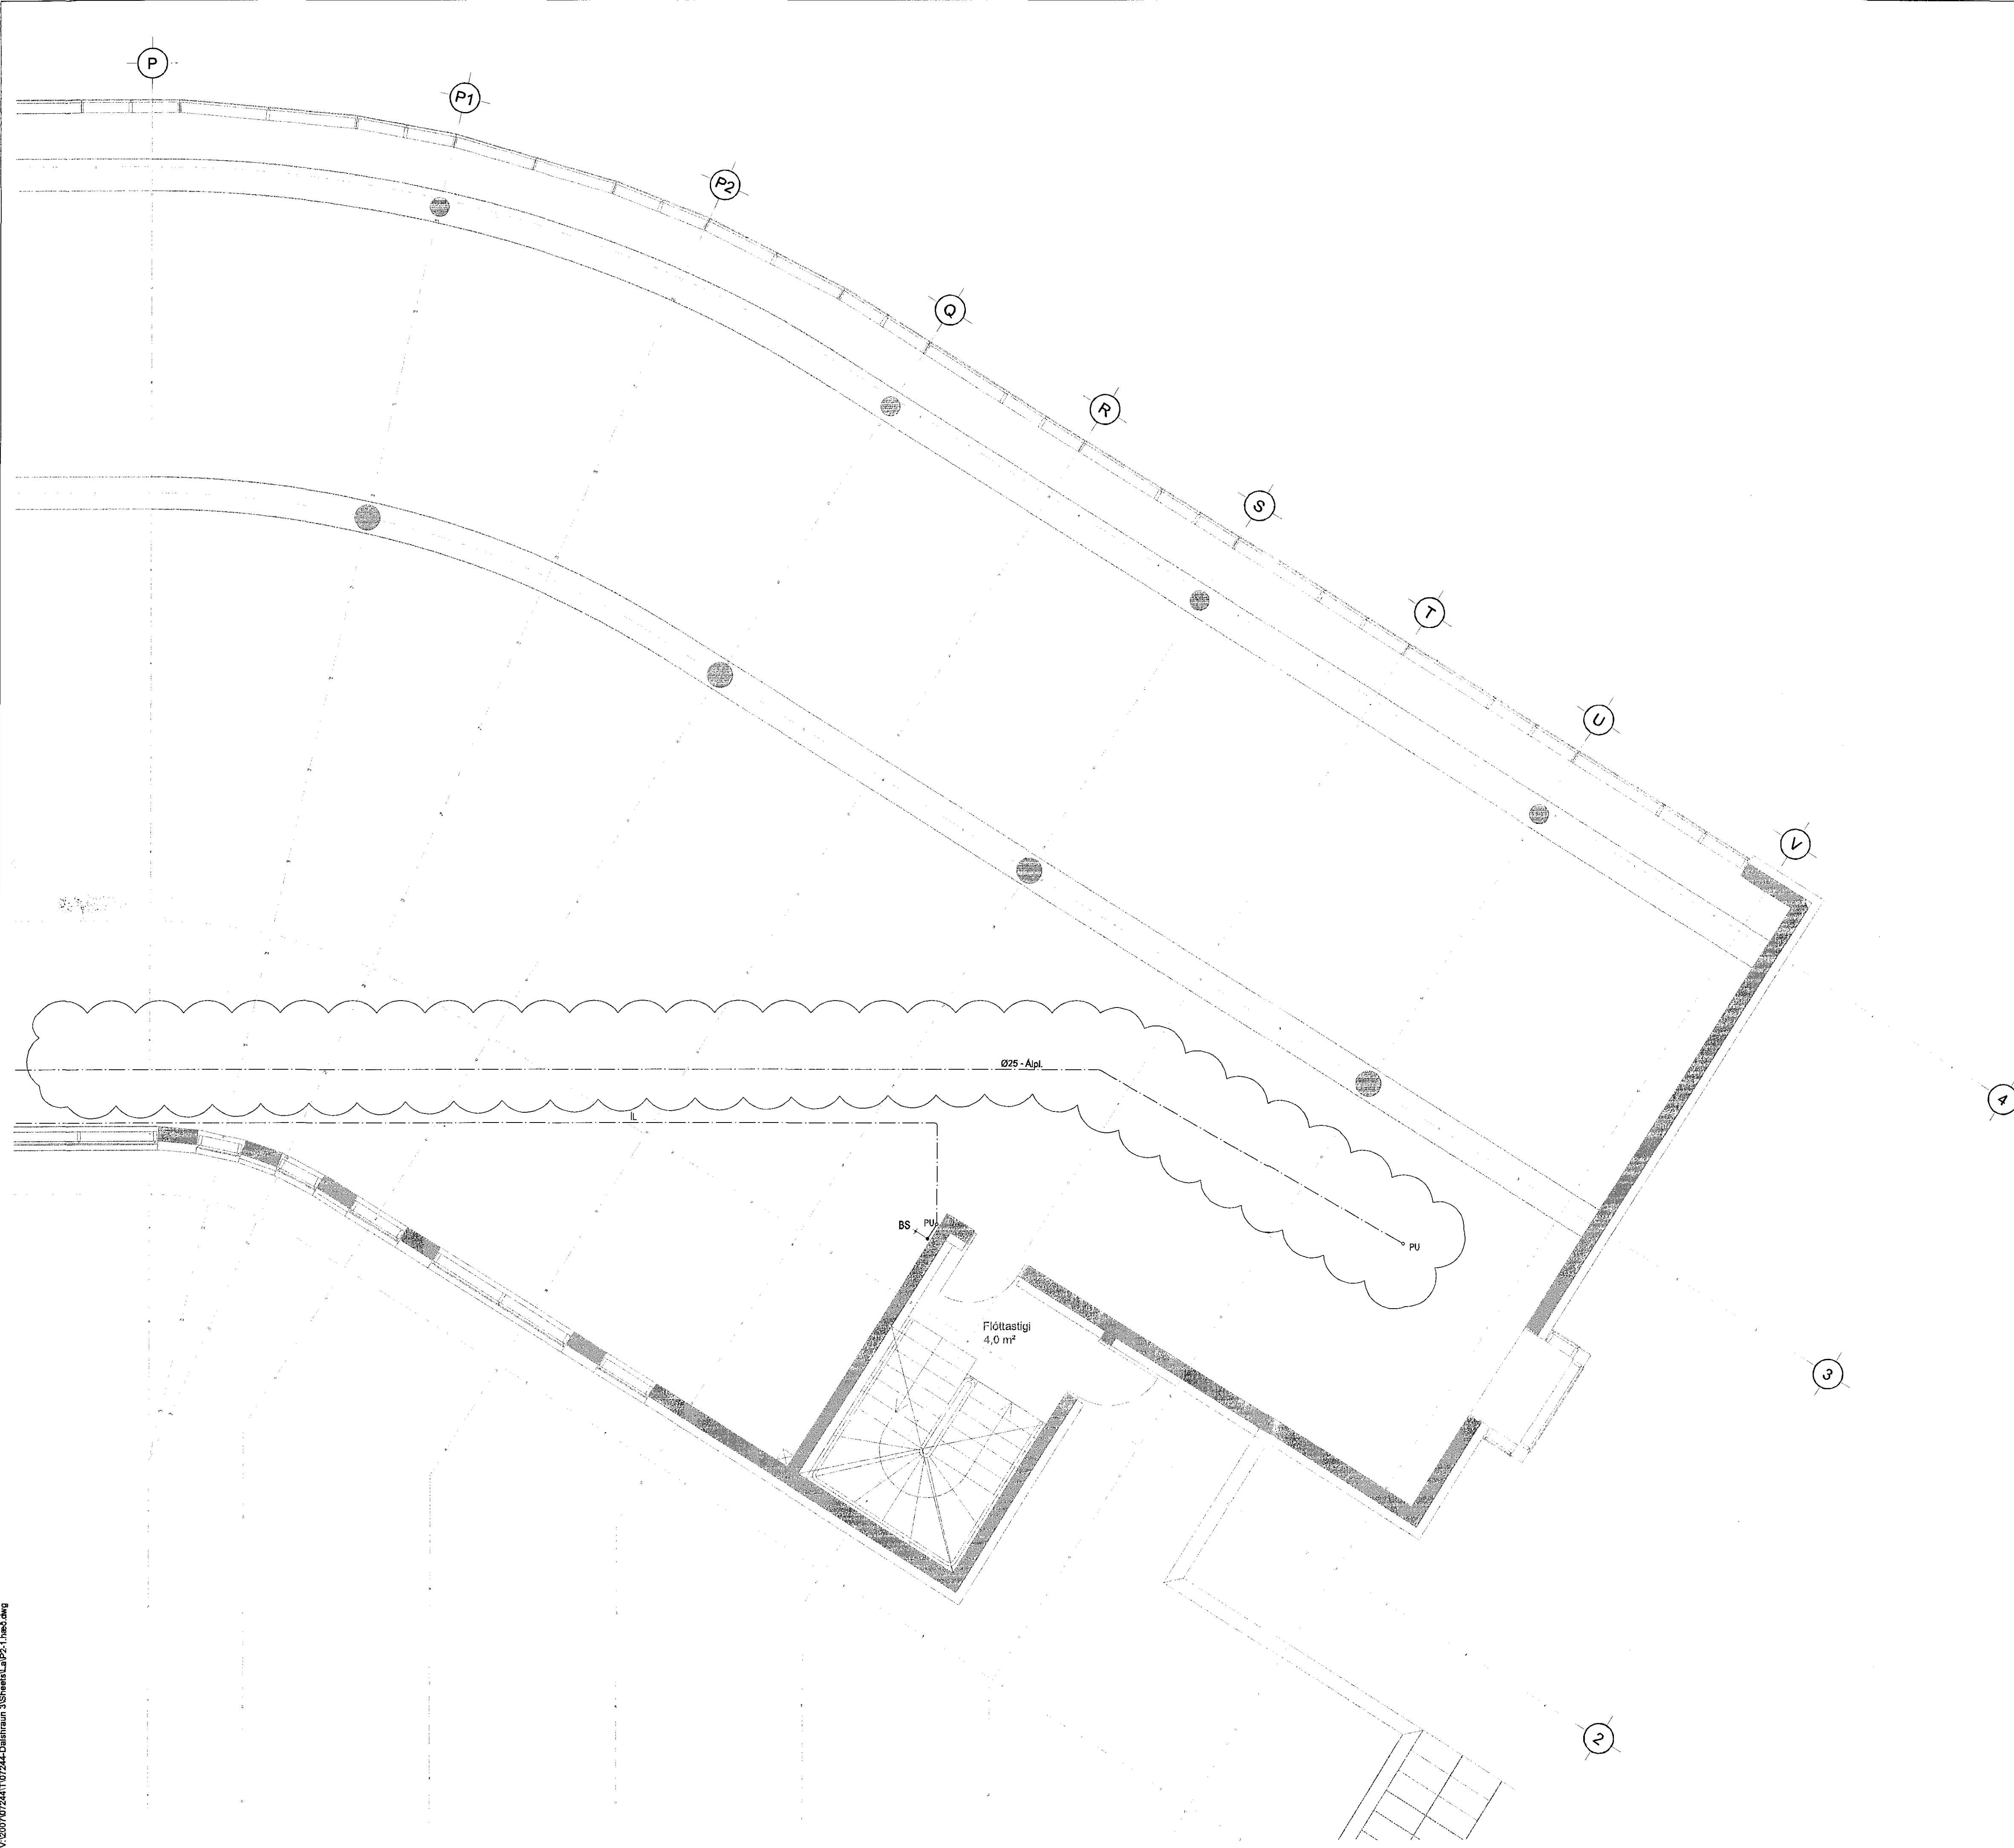

ÁRITUN ADALHÖNNUDAR:
ÚTI **INN**
ARKITEKTAR
BALDUR Ó. SVAVARSSON
ARKITEKT FAL SAMARK
120337-5149

DALSHRAUN 3

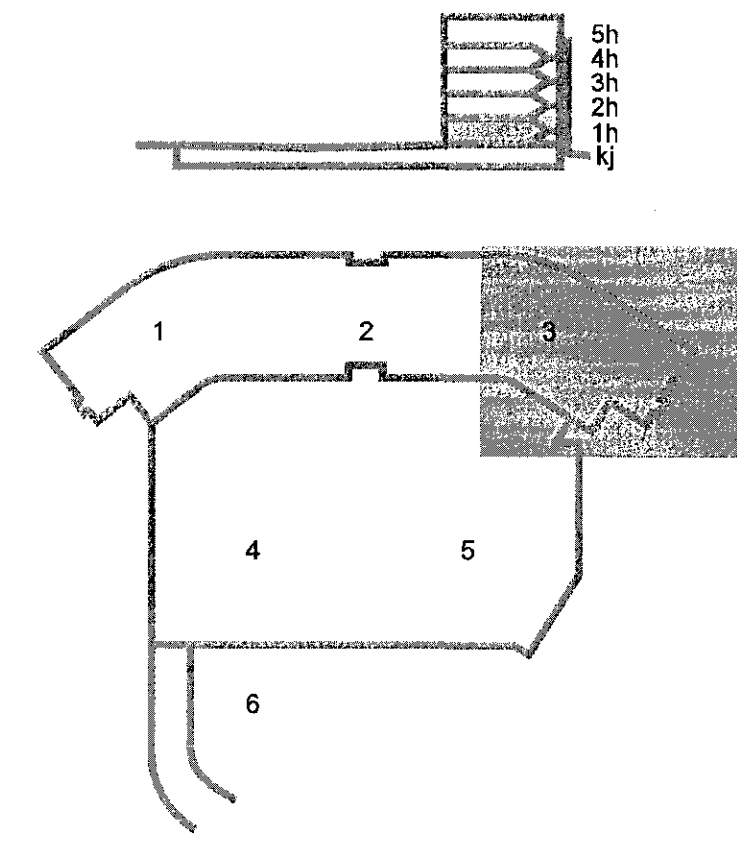

Útg. Dags. Skýring Hannastýrfríð



VERKFRÆÐISTOFA

BEJARHRAUN 20 • 220 HAFNARFJÖRÐUR • KENNIT. 710796-2899
vsb@vsb.is • Sími 585 8600 • Fax 585 8610 • www.vsb.is

Áritun stéttgjafar
Sveinn Áki Sverrisson
Kt: 230855 5609 • sk@vsb.is

DALSHRAUN 3
HAFNARFIRÐI

Verðislaus
Lagnir
Neysluvatns- og hitalagnir 1.hæð
Grunnmynd 3

Hannað	Teknað	Yrfrænt	Kvarði	Síða
BS	BS	SÁS	1:50	/ A1
Dags.	Verkefni	Tekning	Útgáfa	
15.06.2016	07244	P2 013		