


SKÝRINGAR

Öll göt eru kjarnaboruð í núverandi steypa vegg og plötur

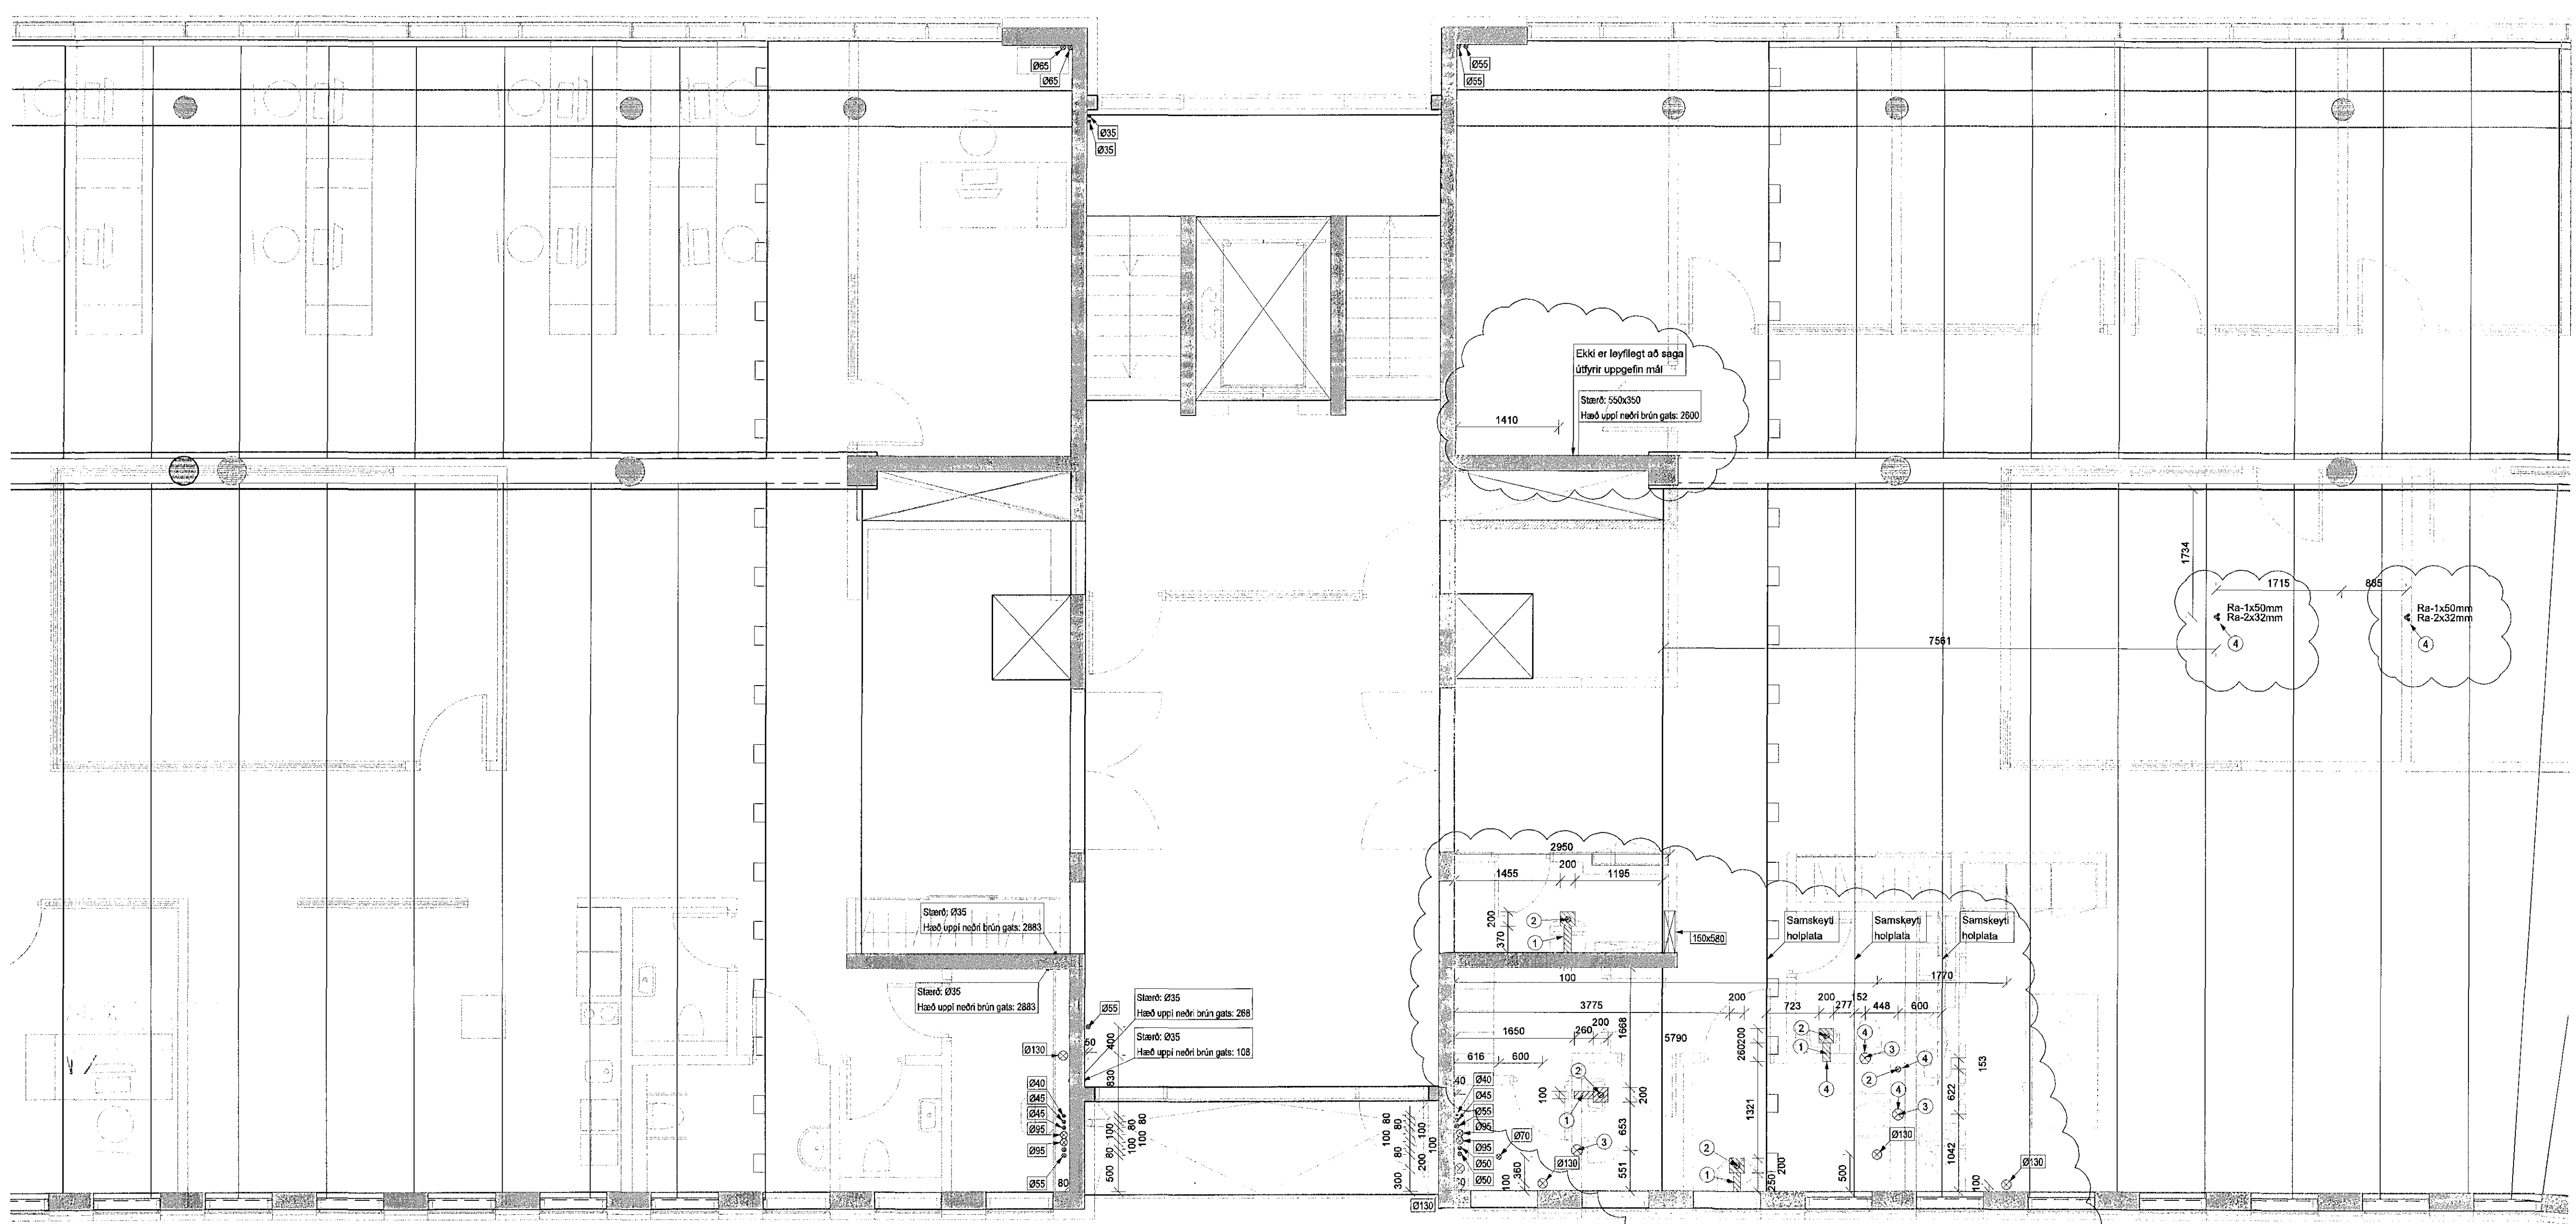

EKKI er leyfilegt að sága útfyrir uppgefnin mál

1715
Ra-1x50mm
Ra-2x32mm

Stærð: 035
Hæð upp neðri brún gata: 2883

Stærð: 035
Hæð upp neðri brún gata: 2883

Stærð: 035


Stærð: 035
Hæð upp neðri brún gata: 108

Snö í höpplötur Samskeyti
Hölymi, sjá teikningu B3 900

- 1 = 10 mm rauf í ísleypuþötu
- 2 = 075 mm gat fyrir 050 mm trérennill
- 3 = 0150 mm gat fyrir 0110 mm trérennill
- 4 = Ath. Öll göt í þegnum höpplötur skulu fara í þegnum milli hölymi höbblötu. EKKI má skulu þoppenta stúðstrengi í höpplötum sjá teikn. B3 900. Skil á milli höpplötta sjásk. notandi og er hægt að mæla í hornum þabna.

ÖTI
ARKITEKTAR
Jón Þór Þorvaldsson A/F 500
Kt. 0212567579

DALSHRAUN 3

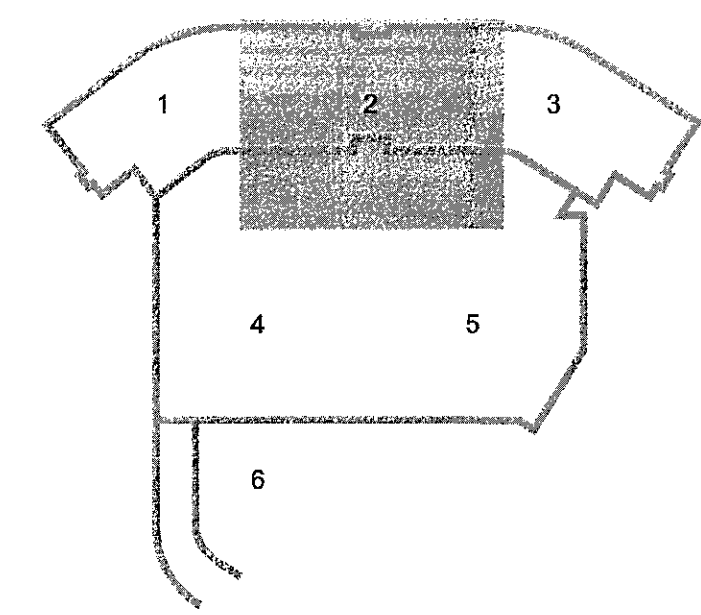

B 19.06.16 Götum bætt við vegna br. á lagnaþönnun BS/HÖJ
A 20.06.13 Uppfærsla máláð við breytta lagnaþönnun BIB/SAS
Útg. Dags. Skýring Hanna Vífarsdóttir



VERKFRÆÐISTOFA

B/EJAHRAUN 20 • 220 HAFNARFJÖRDUR • KENNIT. 710766-2899
vsb@vsb.is • Sími 585 8600 • Fax 585 8610 • www.vsb.is

Áritun sérhönnuðar
Björn Guðafsson
Kt. 1805504889 • bjorn@vsb.is

DALSHRAUN 3
HAFNARFIRÐI

Verkið er:
Burðarvirki
Gataplan 2. hæð og plötu yfir 2. hæð
Grunnmynd 2

Hannað	Teiknað	Yfirfarið	Kvarði	Síða
RJK	RJK	BG	1:50	/ A1
Dags.	Verkefni	Teikning	Útgáfa	B
18.06.2008	07244	B7 022		