



SKÝRINGAR

Öll gót eru kjarnaboruð í núverandi
steypta veggi og plötur

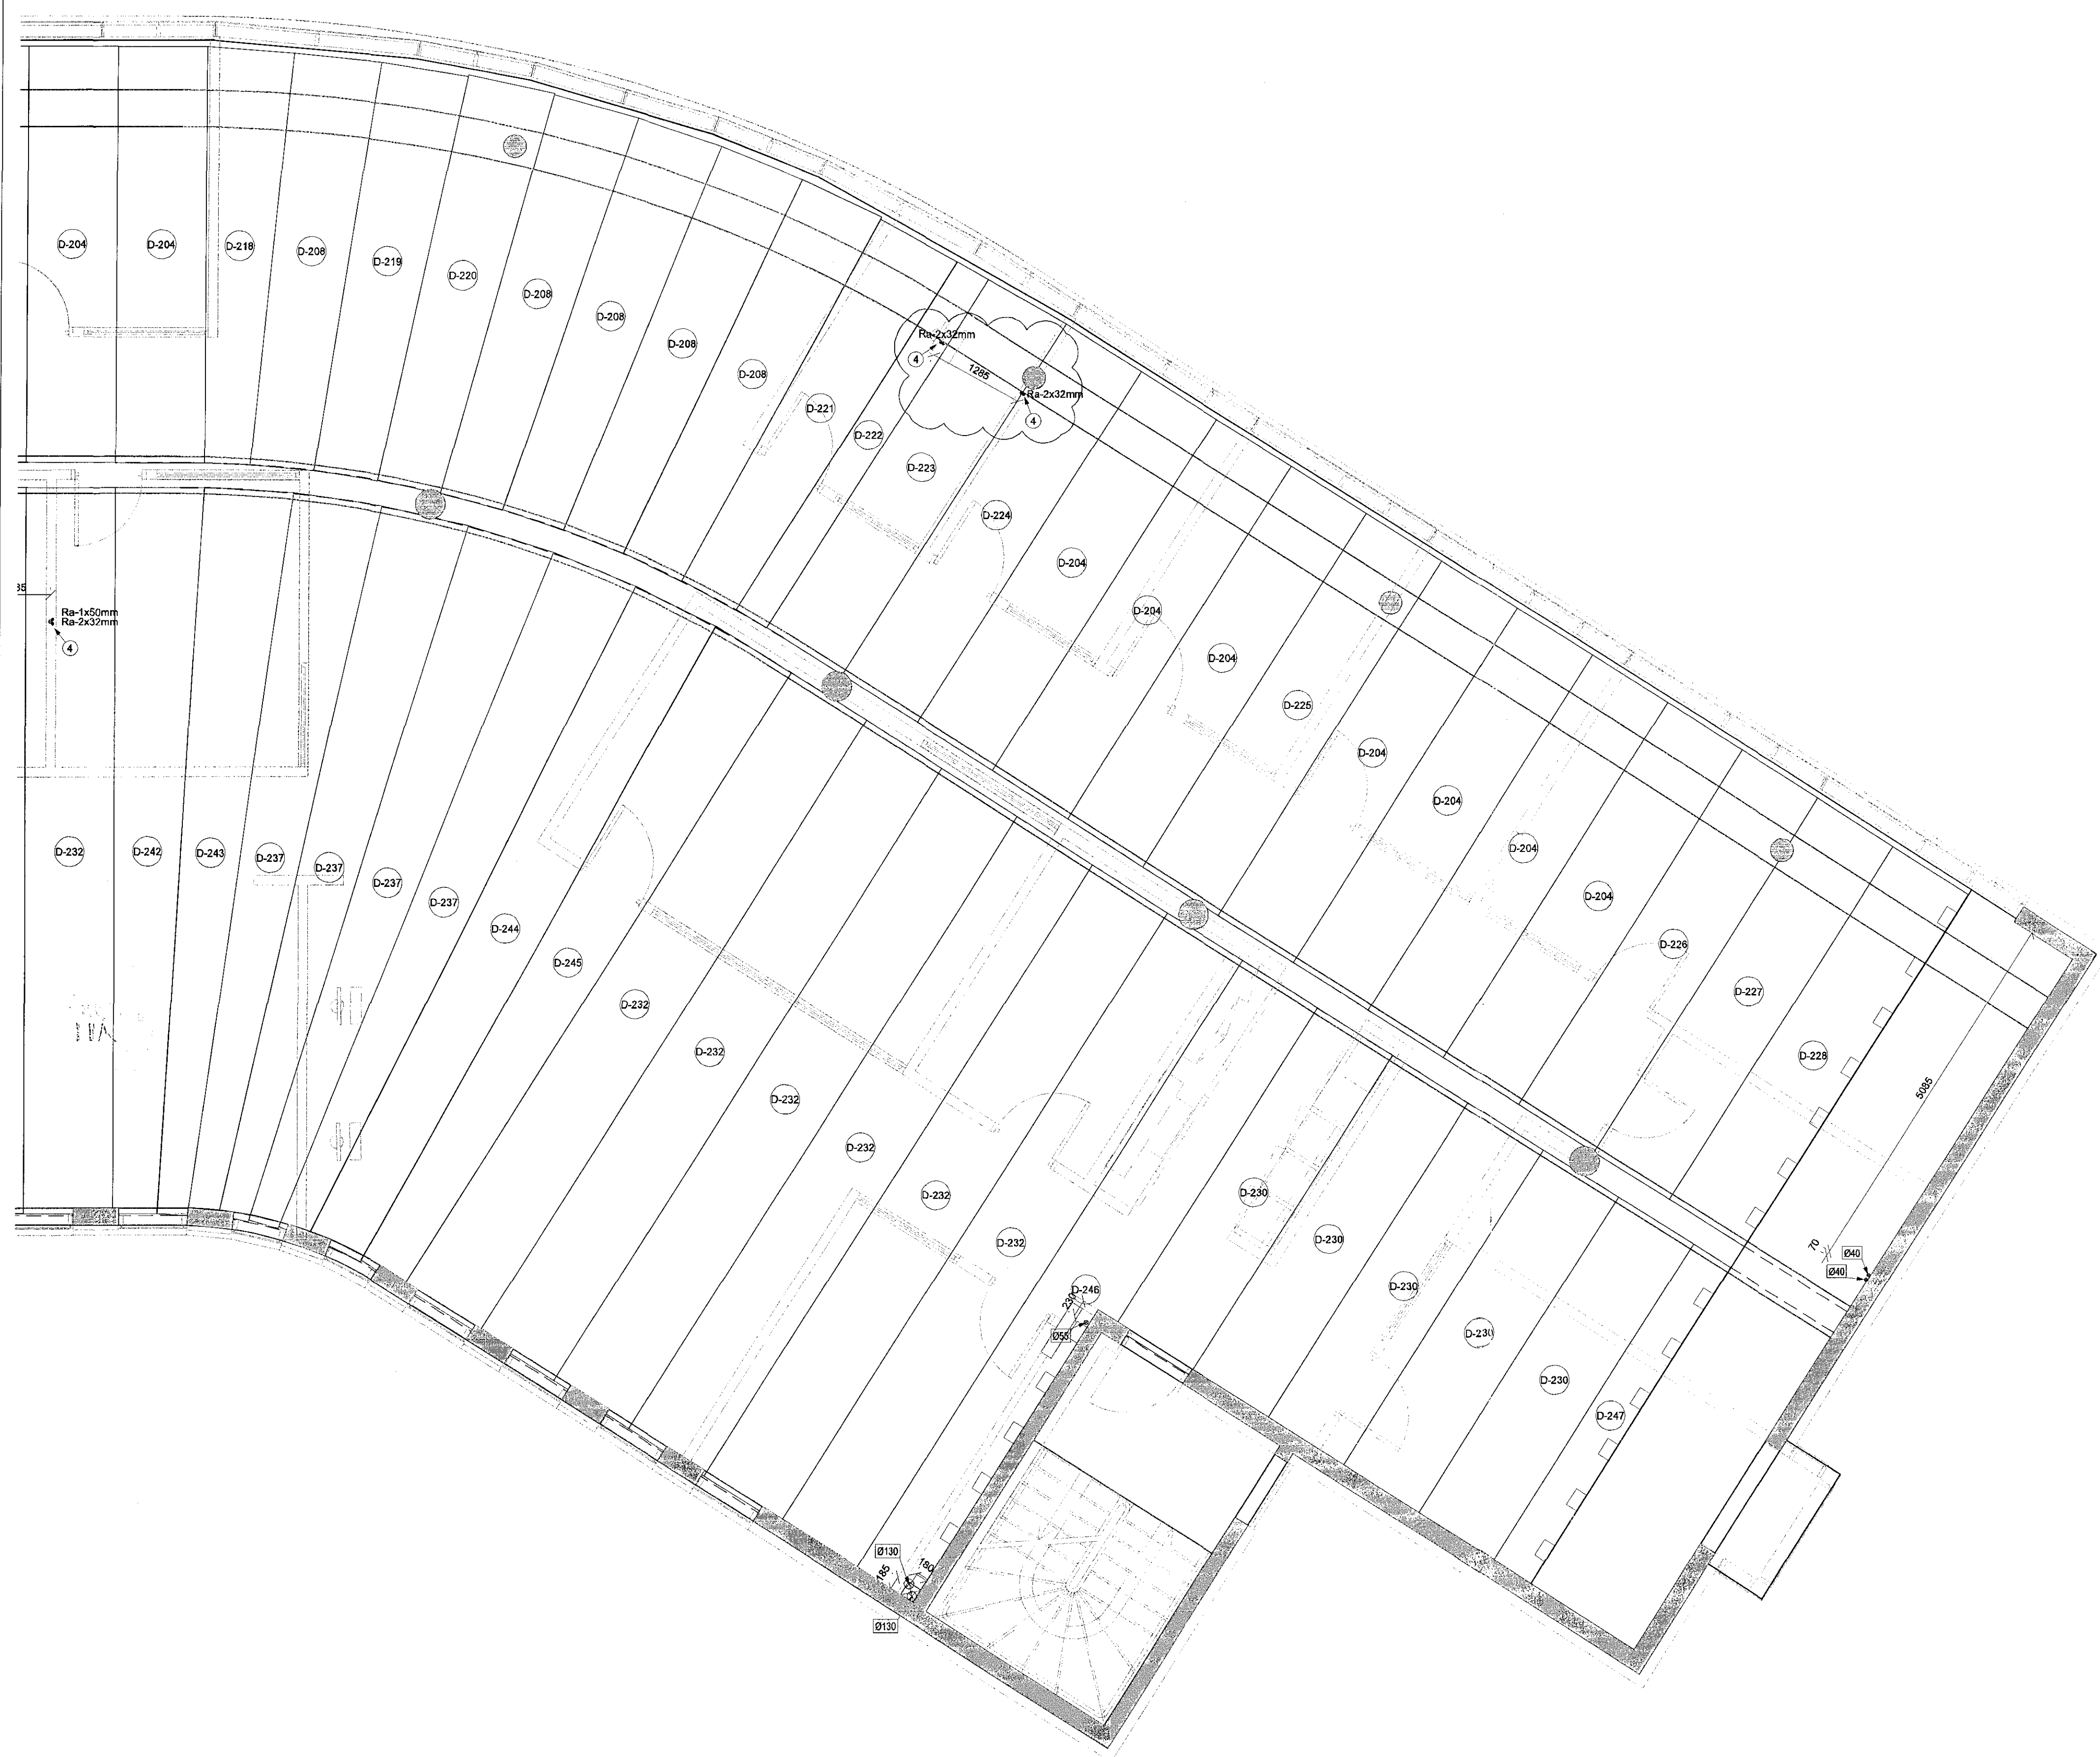

ÚTI **INN**
ARKITEKTAR
Jón Þór Þorvaldsson ARKITEKTUR
KÍL 0212567579

DALSHRAUN 3

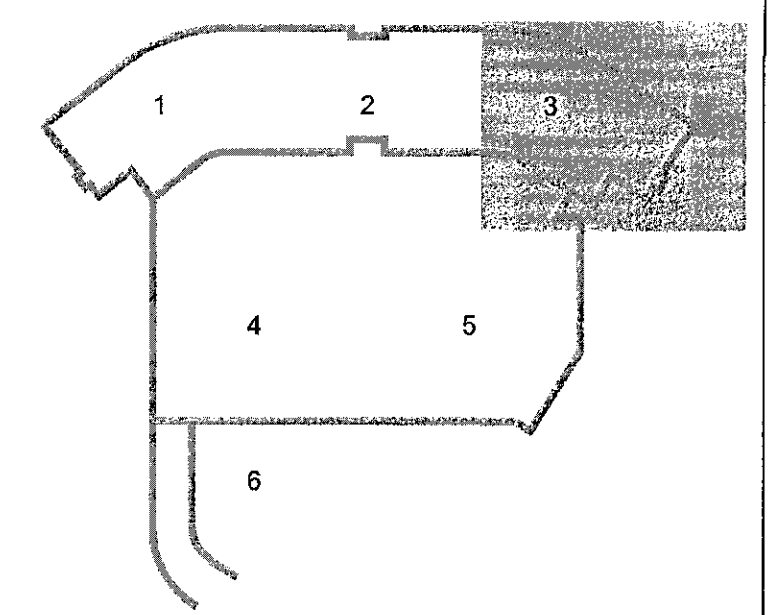

B. 19.05.16 Götum bætt við vagna br. á lagahönnun BSG/HÓJ
A. 20.06.13 Uppfærsla máláð við breytta lagahönnun BIB/SÁS
Útg. Dags. Skýring Hannas/Yfirfarið



VERKFRÆÐISTOFA

BÆJARHRAUN 20 • 220 HAFNARFJÖRDUR • KENNIT. 710706-2899
vsb@vsb.is • Sími 585 8600 • Fax 585 8610 • www.vsb.is

Artun séðhönnuðar
Björn Gústafsson
KÍL 1805524889 • bjorn@vsb.is

DALSHRAUN 3
HAFNARFIRÐI

Ventus
Burðarvirki
Gataplán 2. hæð og plötu yfir 2. hæð
Grunnmynd 3

Hannas	Teyma	Yfirfarið	Kvartí	Skala	Síða
RJK	RJK	BG	1:50	/ A1	-
Dags.	Verkefni	Tekning	Útgáfa		
18.06.2008	07244	B7 023	B		

V:\2007\07244\07244-HAFNARFIRÐI\3-Skema\BIB\2. hlað.dwg