



Samþykkt þann  
28. júní 2016  
Byggingaálfellurinn HAFNARFIRÐI

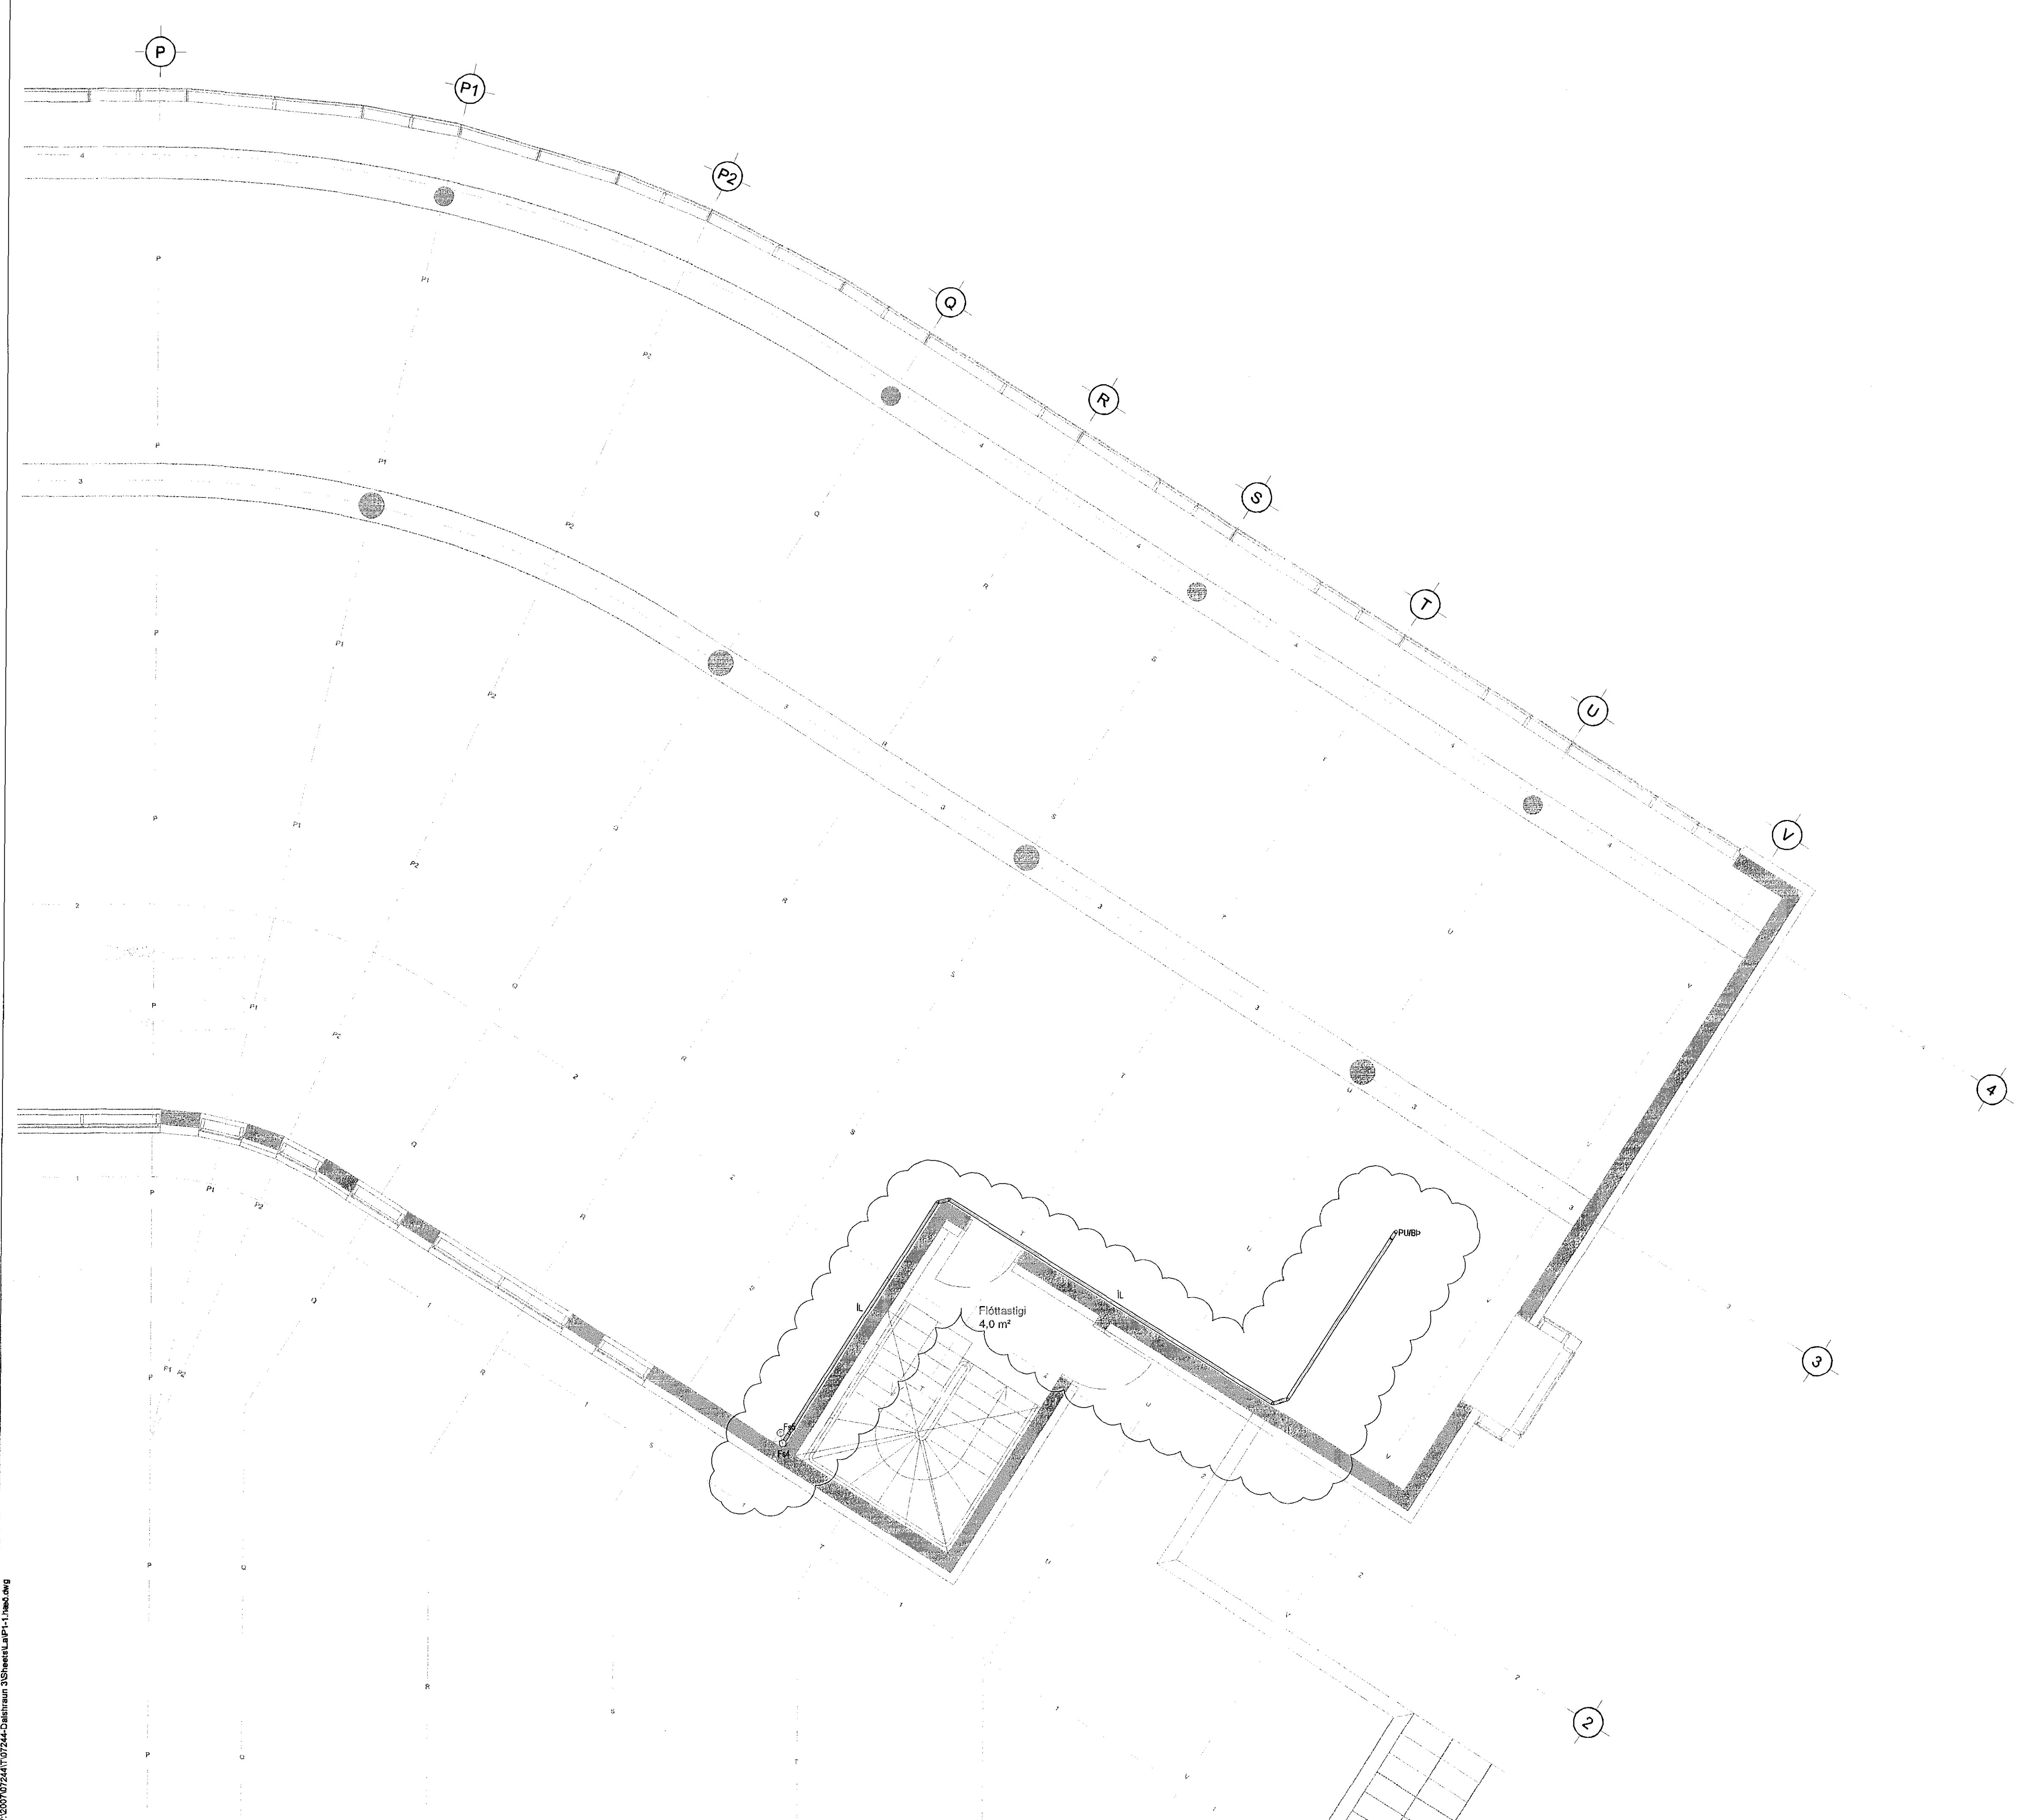

ÁRITUN ADALHÖNNUDAR:  
**ÚTI** **INN**  
A R K I T E K T A R  
BALDUR Ó. SVAVARSSON  
ARKITEKT FÁI SAMMOKK  
120337 5149

DALSHRAUN 3

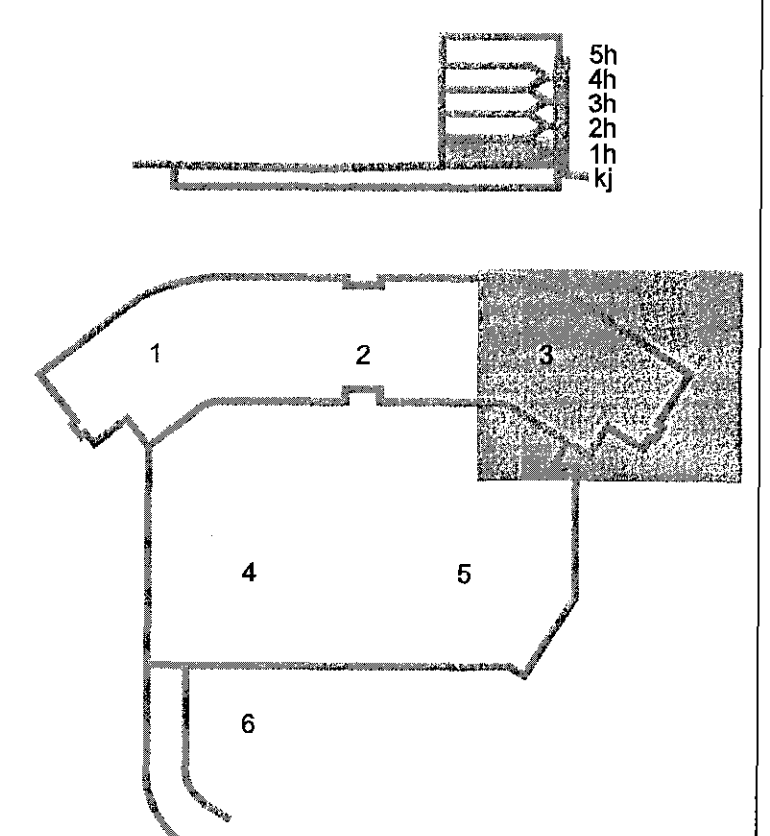

A 03.06.16 Frárennslígnir f. kaflakki 2. hæð BS/SAS  
Útg. Dags. Skýring Hanna Ó. Yrfafró



VERKFRÆÐISTOFA

BEJARHRAUN 20 • 220 HAFNARFJÖRÐUR • KENNIT. 710796-2899  
vsb@vsb.is • Sími 565 8600 • Fax 565 8610 • www.vsb.is

Áritun séðhönnuðar  
Sveinn Aki Svemisson  
tlf. 226555 5609 • akis@vsb.is  
Verkefni  
**DALSHRAUN 3**  
**HAFNARFIRÐI**

Verkefni  
Lagnir  
Frárennslígnir 1. hæð  
Grunnmynd 3

Hannað	Telknað	Yrfafró	Kvarði	Síða
BIB	BIB	SAS	1:50	/ A1
Dags:	Verkefni	Telknað	Útgáfa	
20.06.2013	07244	P1 013	A	

VC00107244107244-Dalshraun 3\Sheets\A1P1-1.dwg