



Samþykkt þann  
28. júní 2016  
Byggingisráðgjafi

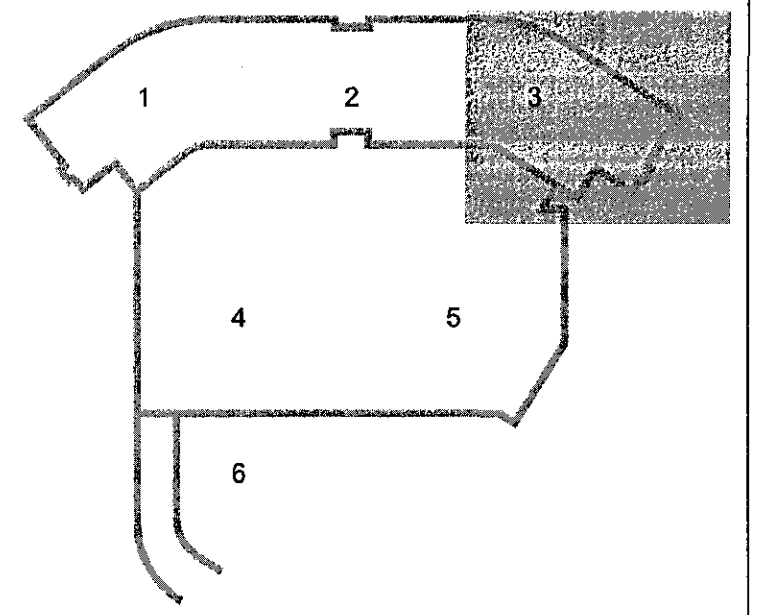

ÁRITUN ADALHÖNNUBAR:  
**ÚTI** **INN**  
ARKITEKTAR  
BALDUR Ó. SVAVARSSON  
ARKITEKT FAI SAMAR  
120337-5145  
**DALSHRAUN 3**

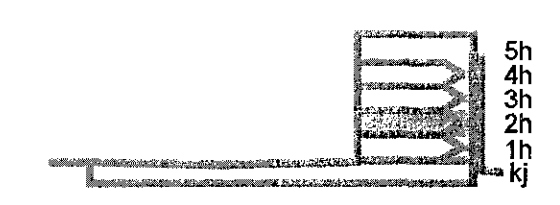

A 03.06.16 Frárennstli fyrir kaflakök í server hrborgi BS/SAS  
Útg. Dags. Skýring Hannabó/Yfirfarið

**VSB**

VERKFRÆÐISTOFA

BÆJARHRAUN 20 • 220 HAFNARFJÖRÐUR • KENNIT. 710796-2899  
vsb@vsb.is • Sími 585 8600 • Fax 585 8610 • www.vsb.is

Áritun sérhönnubar Sveinn Aki Svartsson  
NÚ. 220355-5909 • ak@vsb.is

Verkheldi **DALSHRAUN 3**  
**HAFNARFIRÐI**

Verkheldi Lagnir  
Frárennstlislagir 2.hæð  
Grunnmynd 3

Hannað BIB	Teiknað BIB	Yfirfarið SAS	Kvardi 1:50	Síða / A1
Dags. 20.06.2013	Verkheldi 07244	Teikning P1 023	Útgáfa A	

V:\000\07244\07244-Dalshraun 3\set\A1.P1 023.dwg