

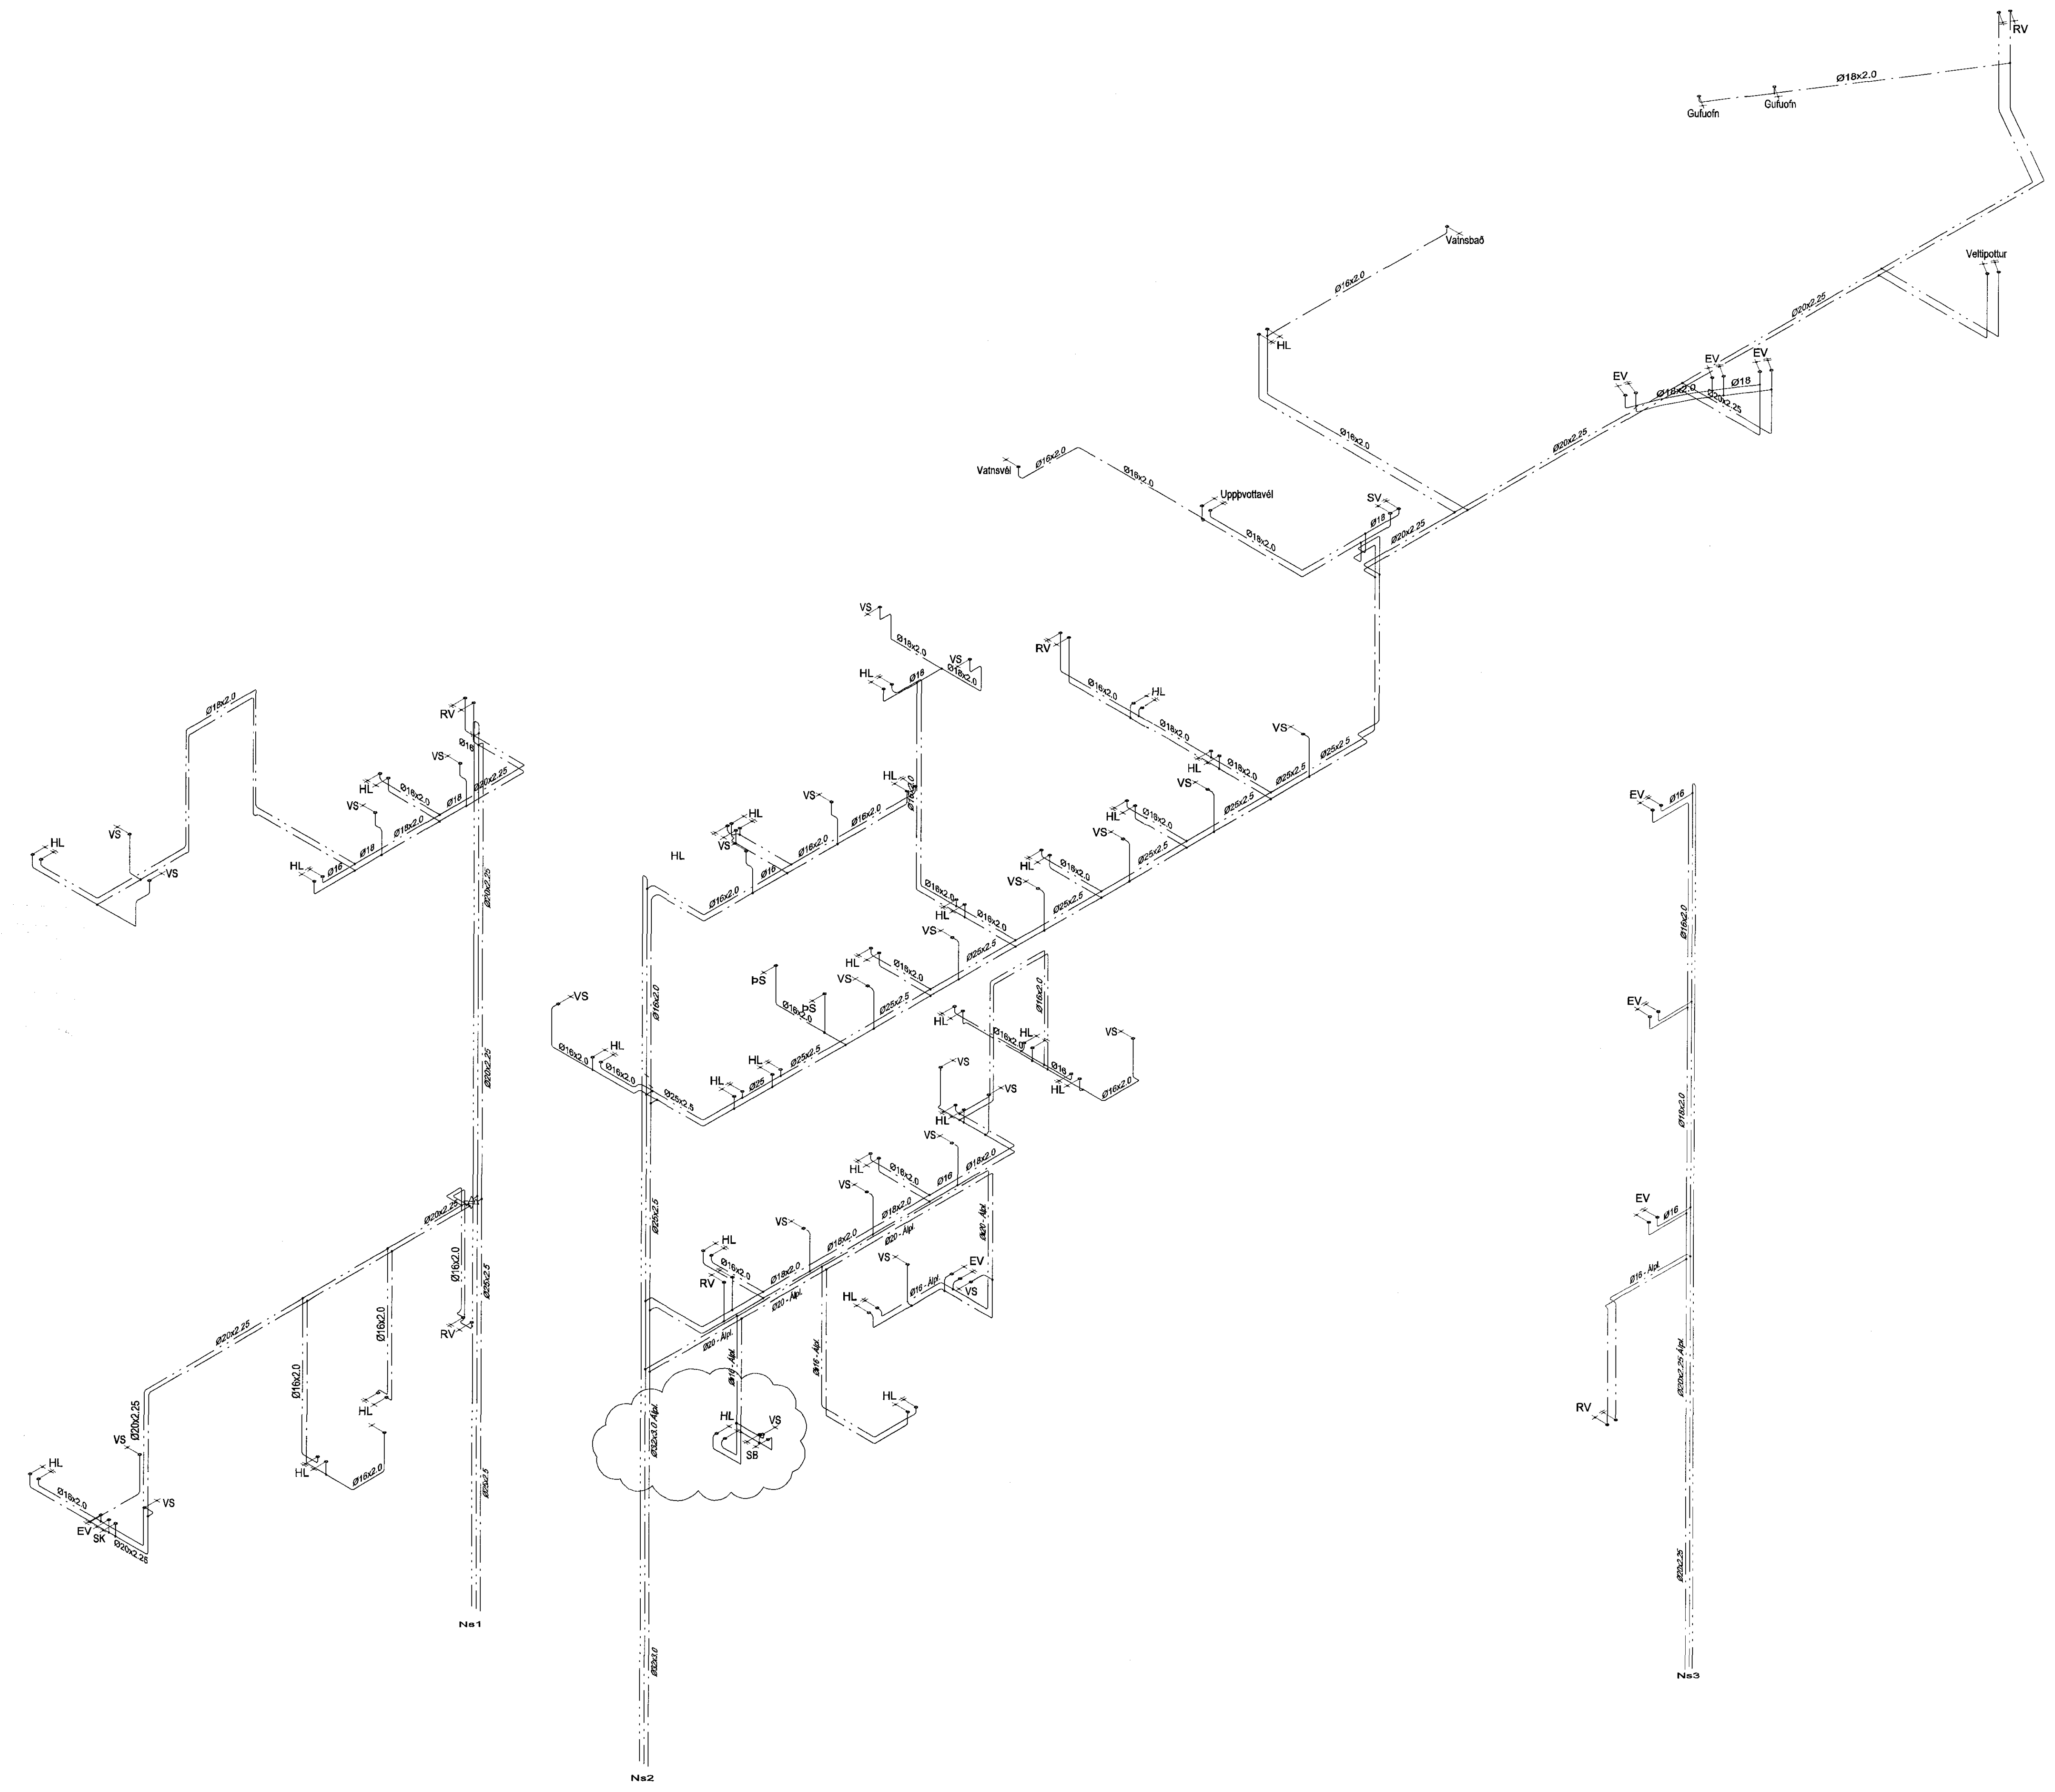


Samþykkt þann  
28. júní 2016  
Byggingafræðingur

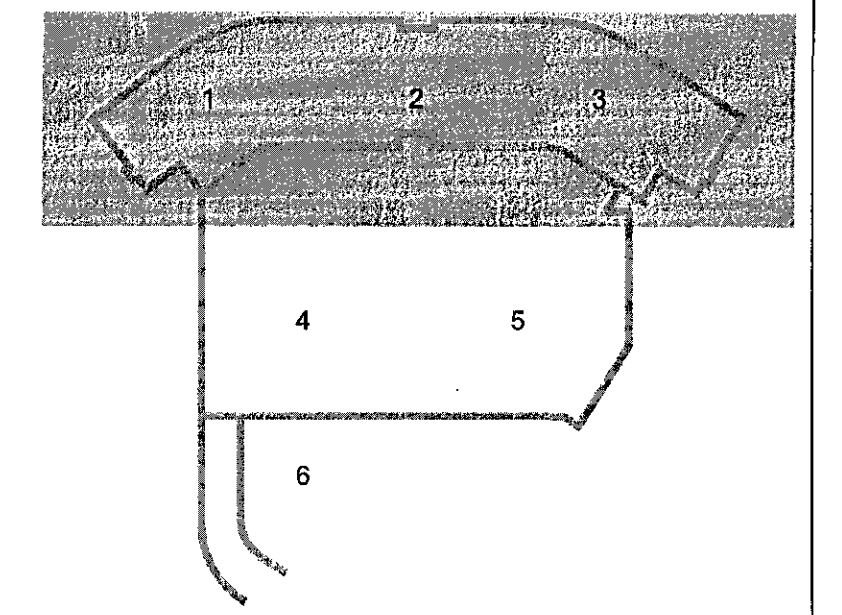

ÁRITUN AÐAÐHÖNNUNÐAR:  
**ÚTI** **INN**  
ARKITEKTAR  
BALDUR Ó SVAVARSSON  
ARKITEKT  
FAL SAMARK  
120357 5149

**DALSHRAUN 3**

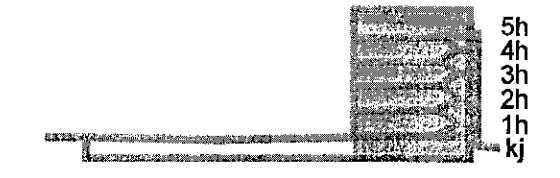

D	03.06.16	Sturta ferlist	BS/SÁS
C	23.05.16	Ymsar br. á legu lagna og staðsetn. tankja	BS/SÁS
B	09.03.15	Breyting á neysluvatnslögnum	JGR/SÁS
A	22.10.13	Neysluvatnslögn að vatnsvél bætt við	BIB/SÁS
Ög. Dags.		Skýring	Hanna Ö Yrferð

**VS**

**VERKFRÆÐISTOFA**

BÆJARHRAUN 20 • 220 HAFNARFJÖRÐUR • KENNIT. 710796-2899  
vsb@vsb.is • Sími 585 8600 • Fax 585 9510 • www.vsb.is

Áritun stéttgjafar  
Sveinn Aki Sverrisson  
Hú: 220855 5600 • aka@vsb.is

Verkefni:  
**DALSHRAUN 3**  
**HAFNARFIRDI**

Verkefni:  
Lagnir  
Neysluvatn  
Rúmmynd

Hanna Ö	Tekna Ö	Yrferð	Kvartí	Síða
BIB	BIB	SÁS	-	A1
Dags:	Verkefni	Tekning	Útgáfa	
20.06.2013	07244	P3 901	D	