




Samþykkt þann  
28. júní 2016  
Byggingaáttæðinn í Hafnarfirði

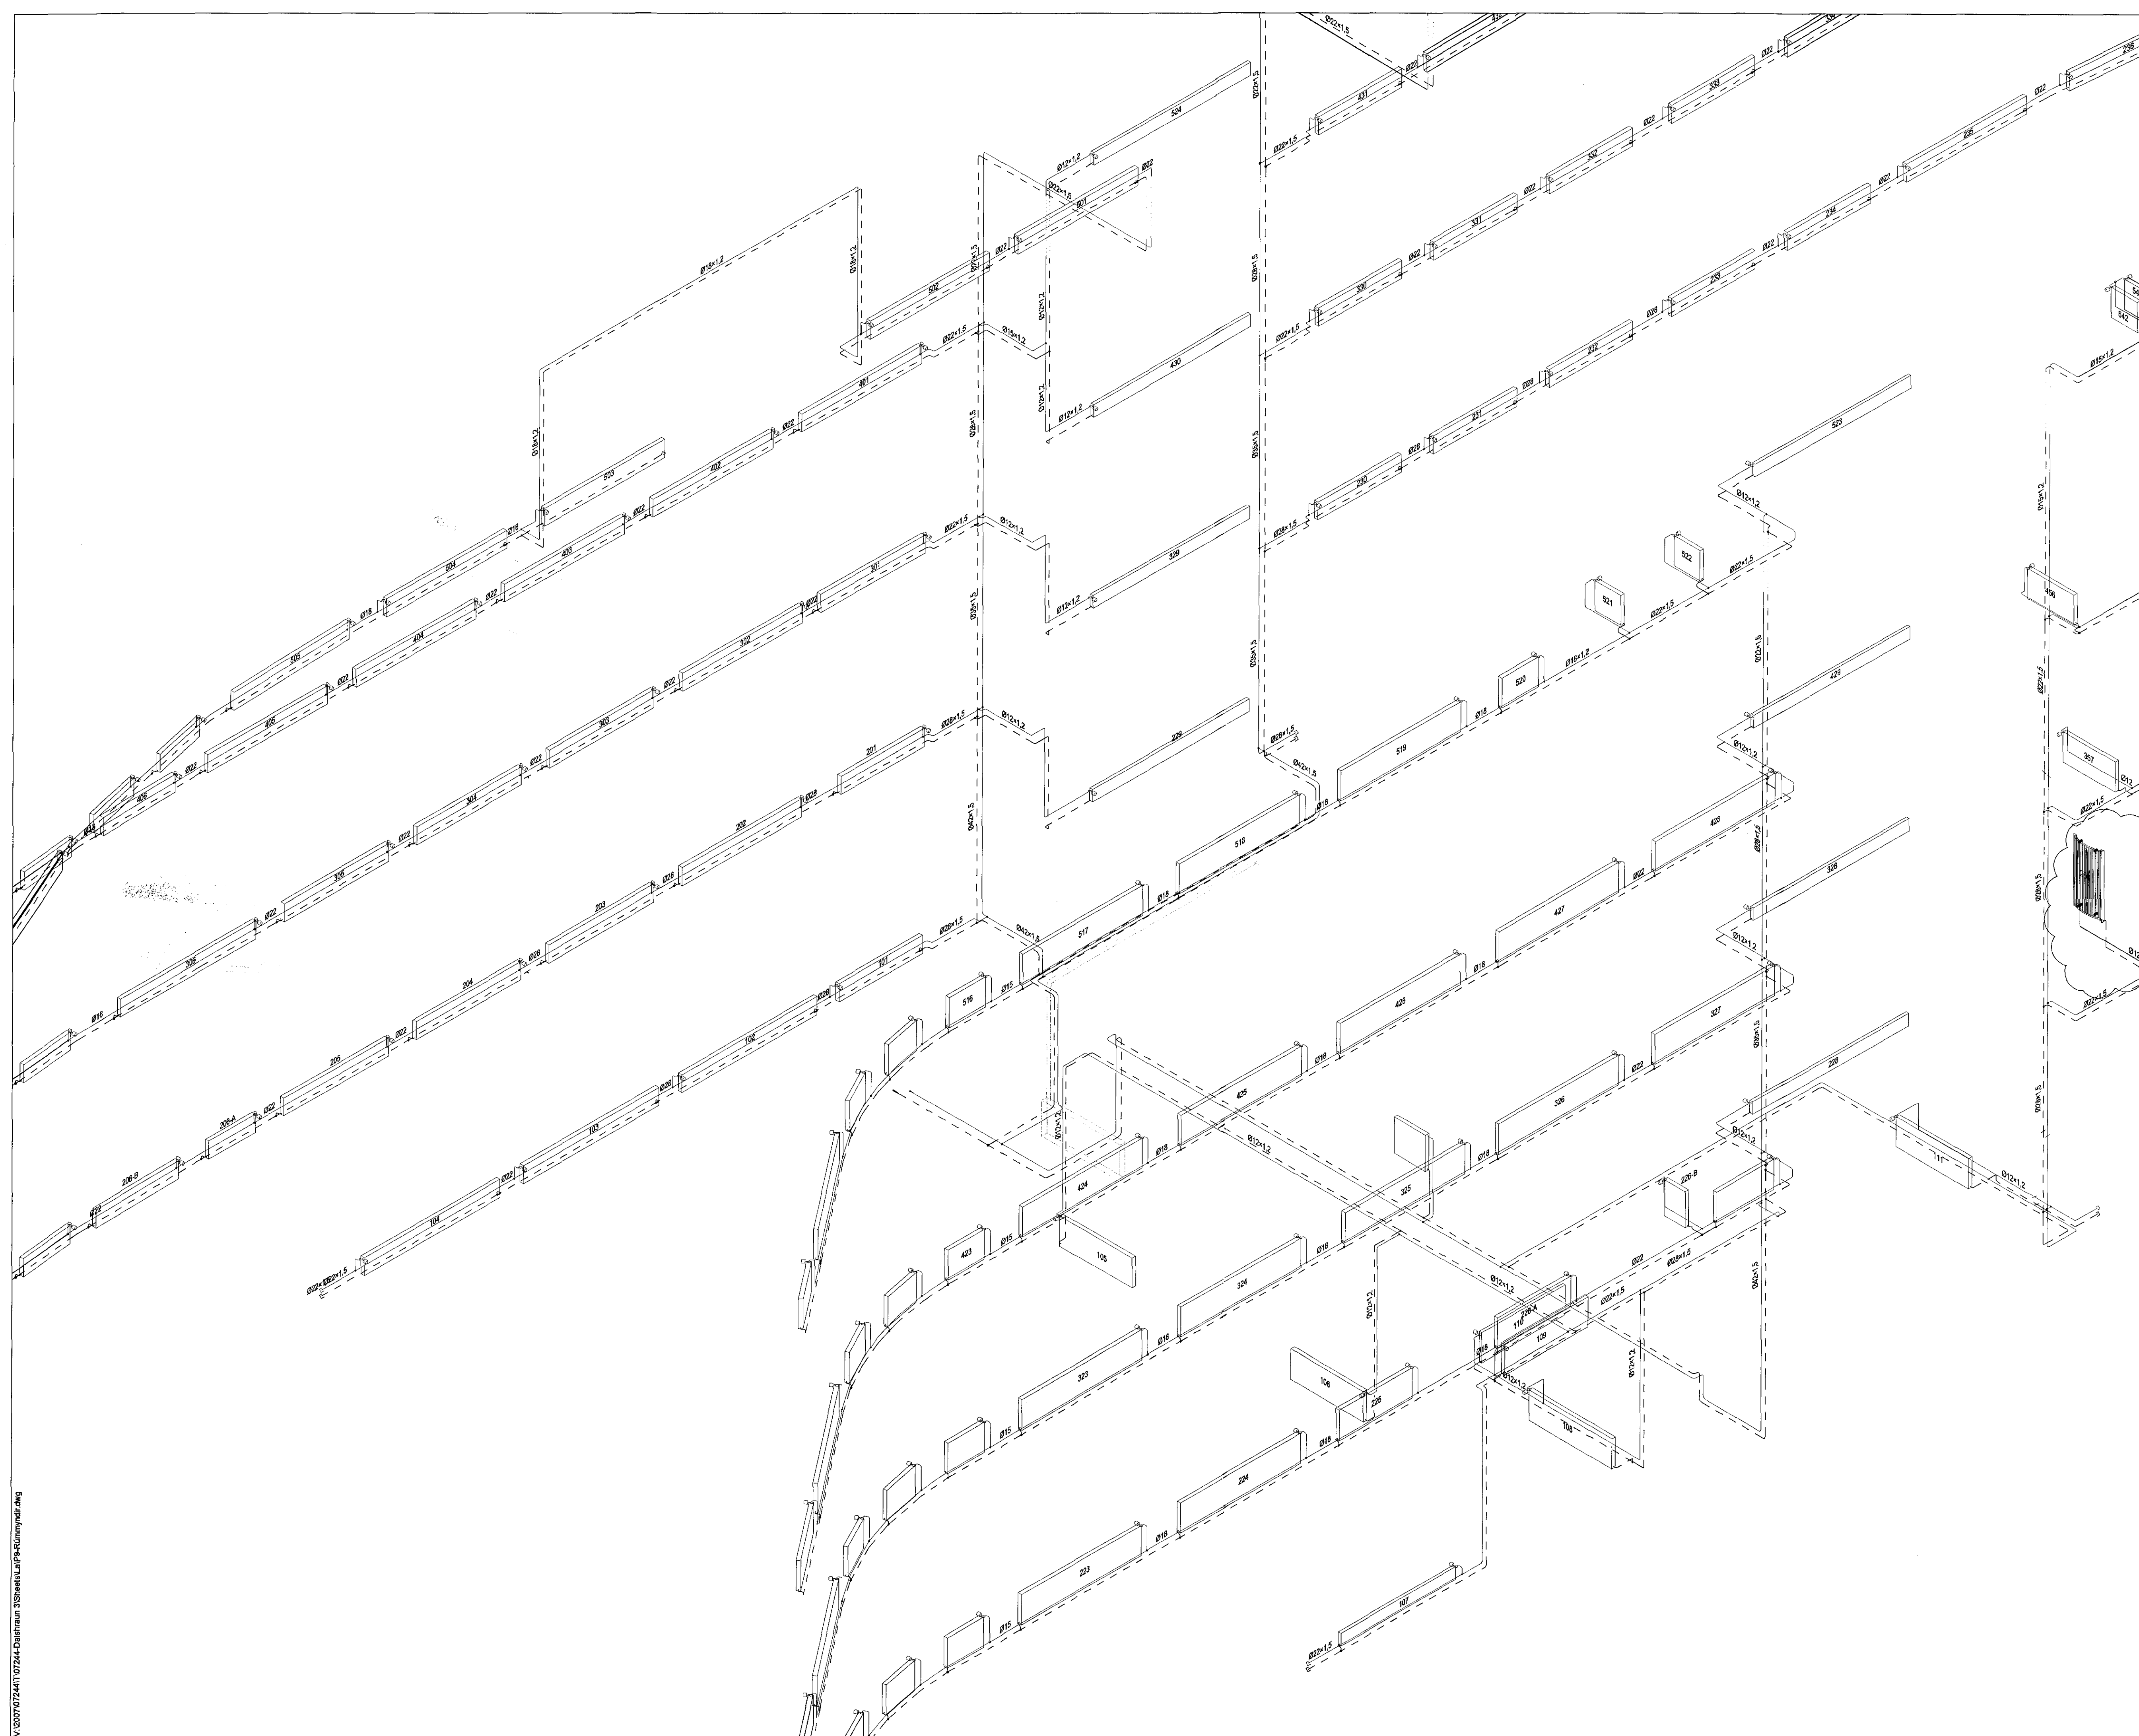

ÁRITUN AÐAÐHÖNNUNAR:

ÚTI INNI  
ARKITEKTAR  
BALDUR Ó. SVAVARSSON  
ARKITEKT FAI SAMARK  
120357 5149

DALSHRAUN 3

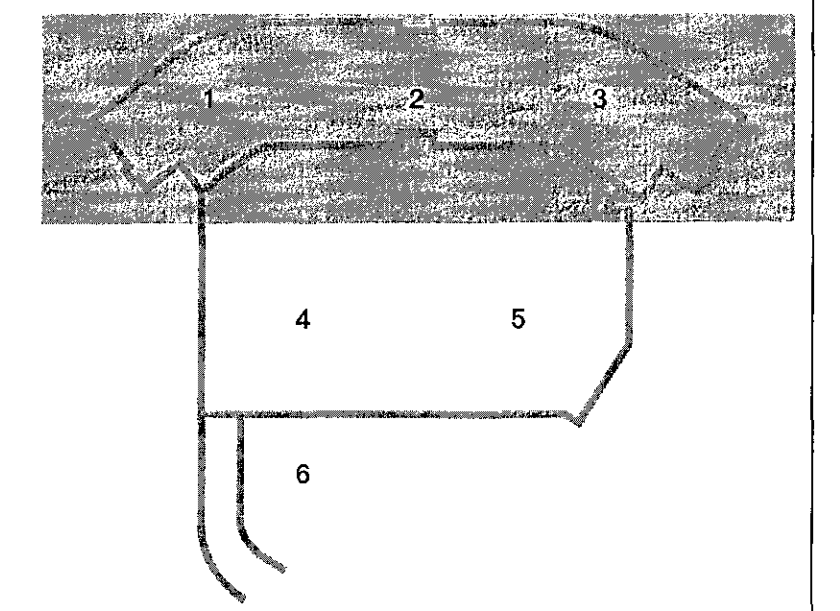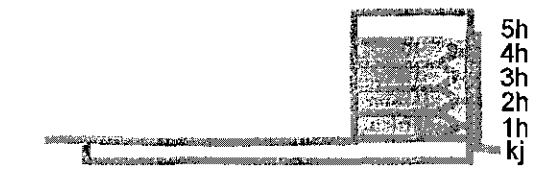

C	03.06.16	Handklæðing færlist	BS/SÁS
B	23.05.16	Öfn 266 færlist og mörkir	BS/SÁS
A	03.09.13	Öfn 108 færlist	BS/SÁS
Öfg.	Dags.	Skýring	Hanna/Vífríð

**VSB**

VERKFRÆÐISTOFA

BÆJARHRAUN 20 • 220 HAFNARFJÖRÐUR • KENNIT. 710796-2899  
vsb@vsb.is • Sími 585 8600 • Fax 585 8610 • www.vsb.is

Áritun sérhönnunar  
Sveinn Áki Sverrisson  
Kt. 230855 6609 • aki@vsb.is

VERKFRÆÐINGUR  
DALSHRAUN 3  
HAFNARFIRÐI

Verislaus  
Lagnir  
Hitilagnir 1. - 4. hæð  
Rúmmyndir

Hannaó	Teknaó	Vírfríó	Kvaró	SÍÓ
BS	BS	SÁS	-	/A1
Dags:	Verkefni	Teikning	Útgáfa	
20.06.2013	07244	P4 901	C	