



Samþykkt þann
2. júní 2016
Byggingaálfurinn *[Signature]*

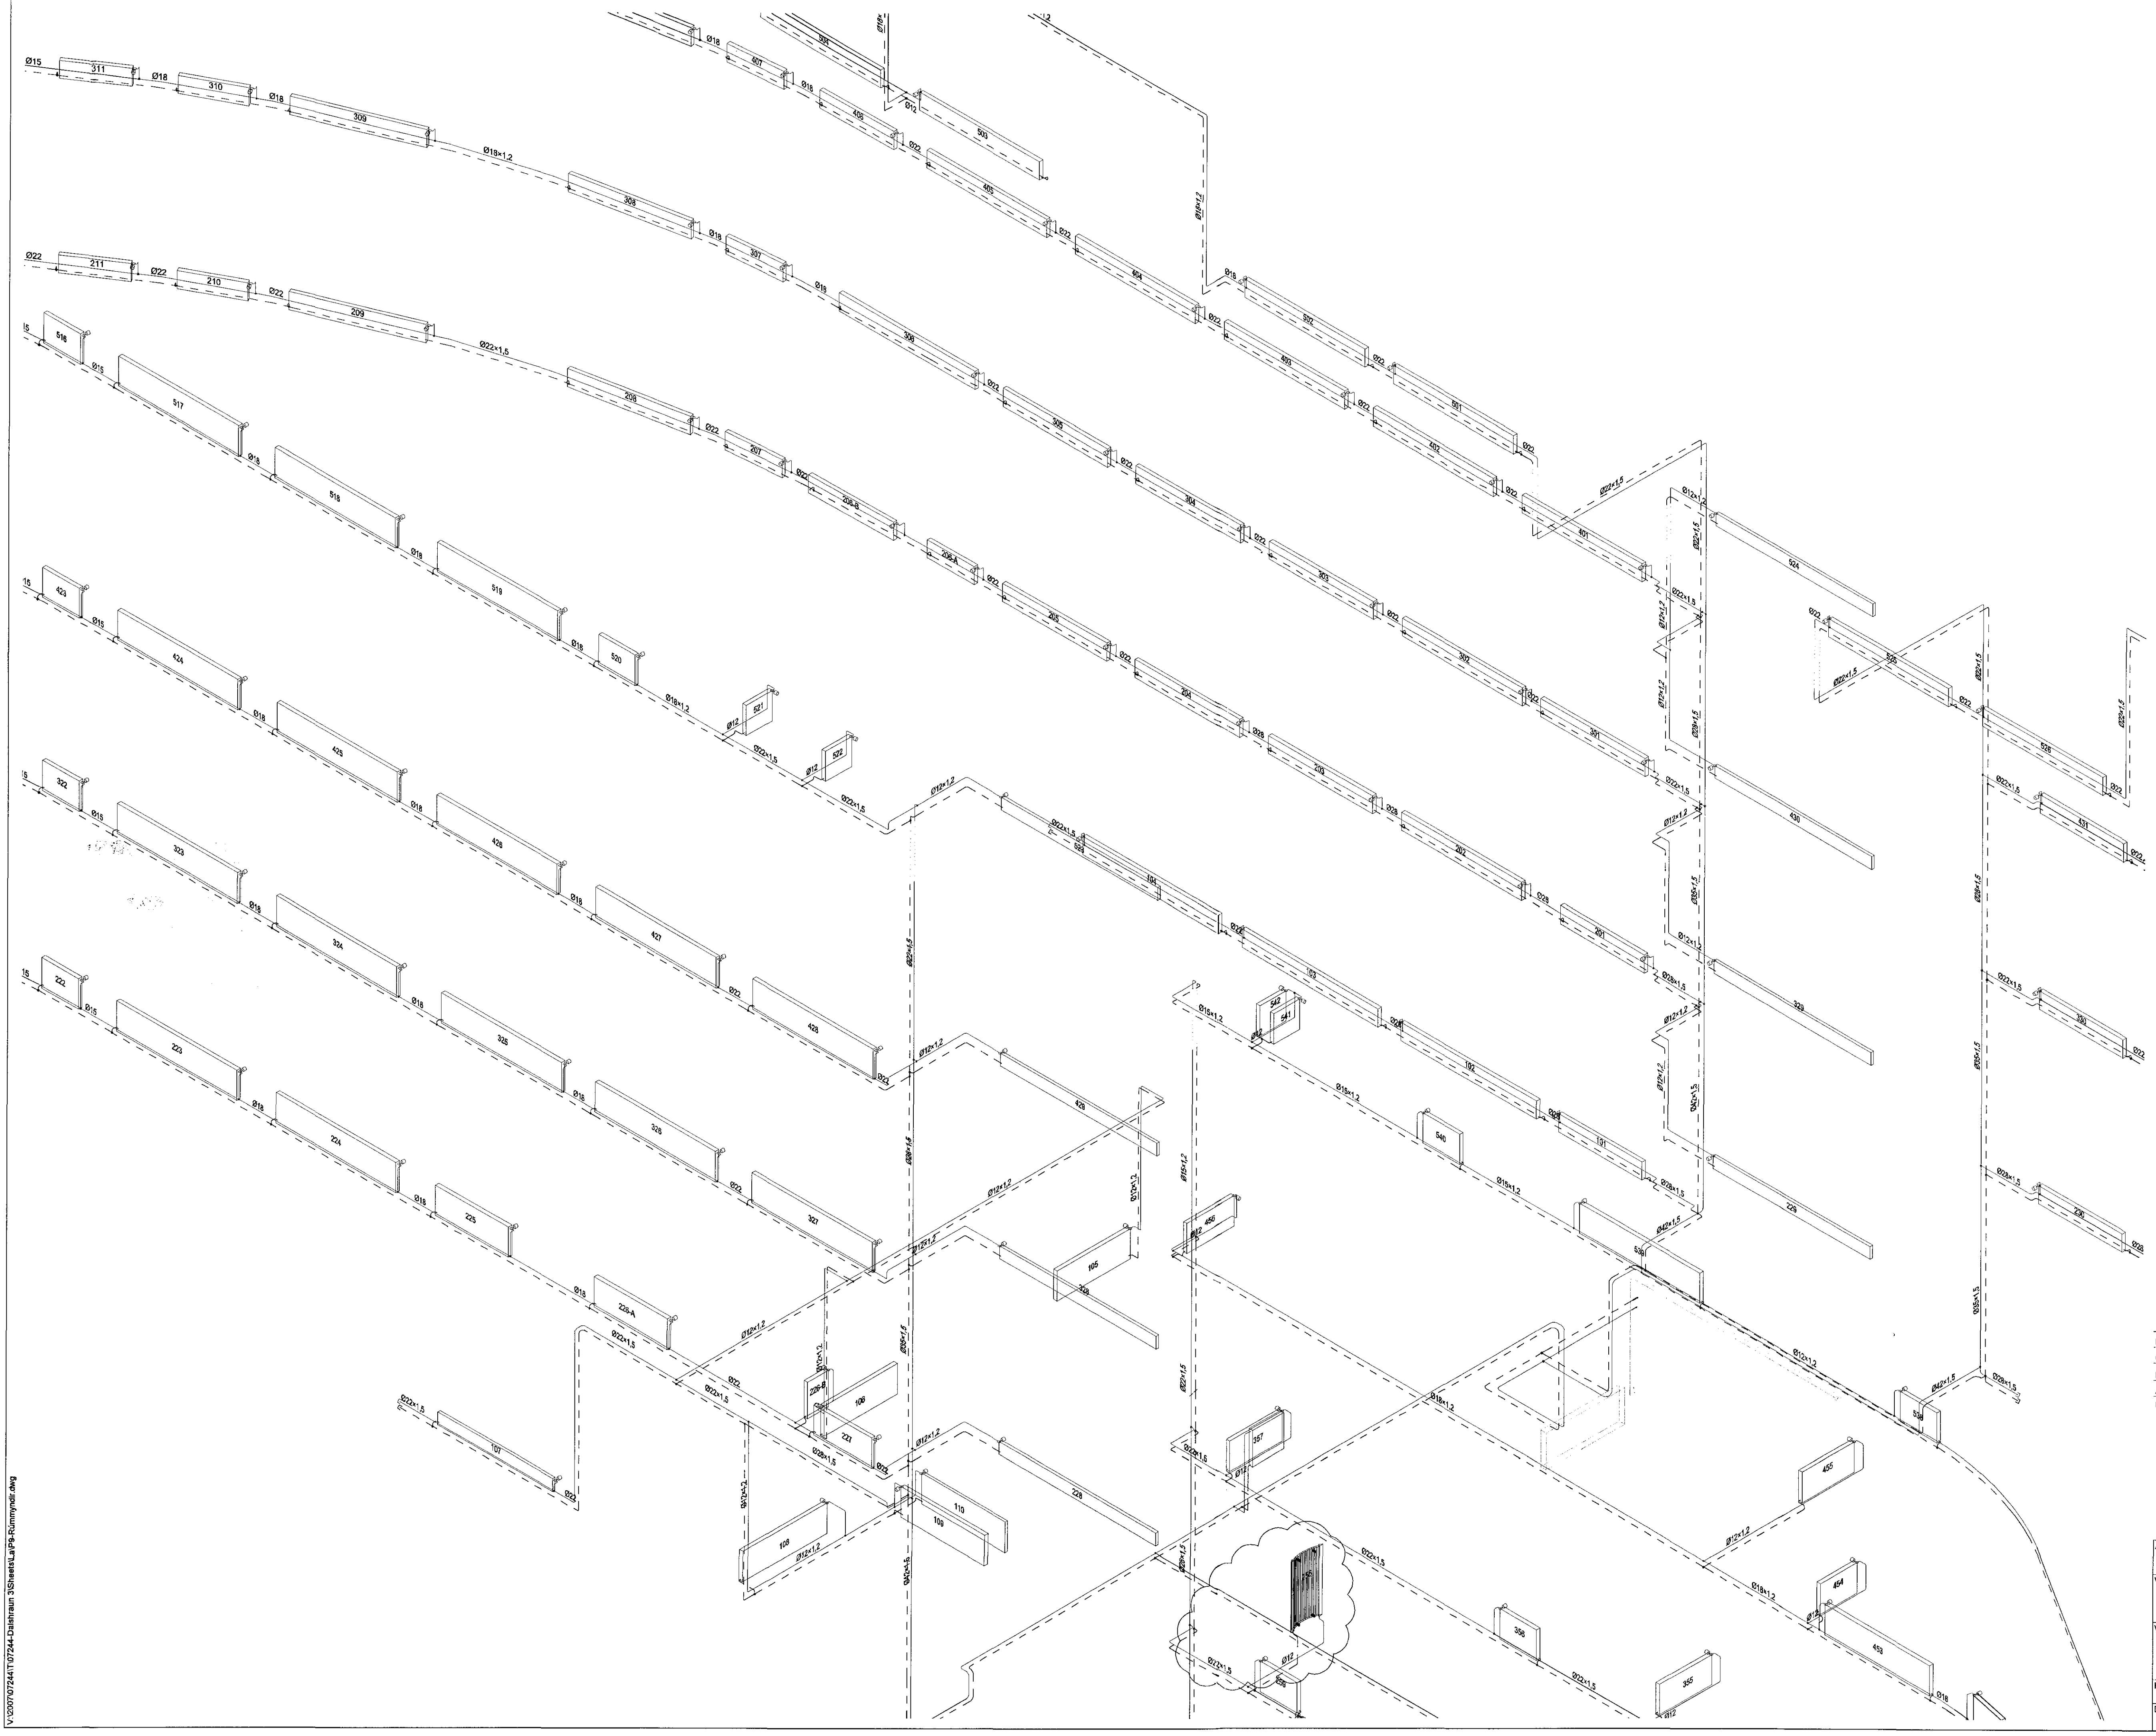

ÁRITUN ADALHÖNNUDAR:
ÚTI INNI
ARKITEKTAR
BALDUR Ó. SVAVARSSON
ARKITEKT FAJ SAMMOK
120357 5149

DALSHRAUN 3

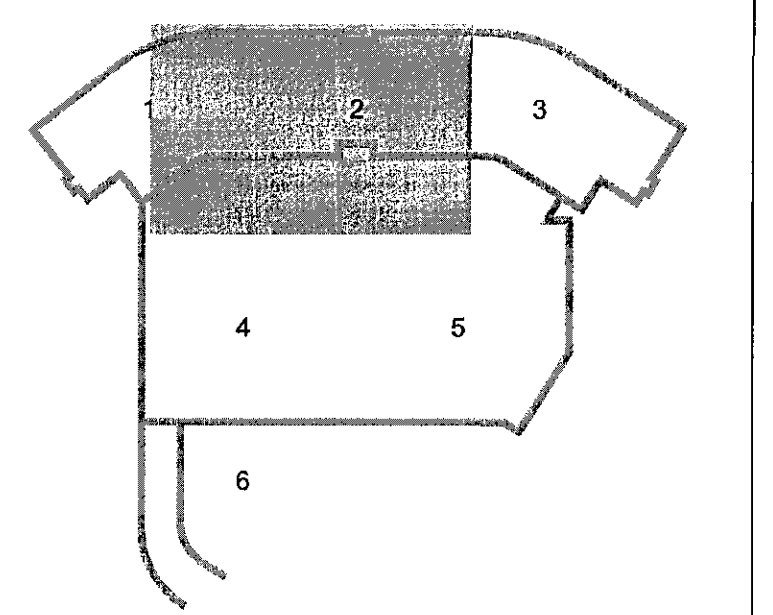

D. 03.08.18	Handklæðsöfn færirt	BS/SÁS
C. 23.05.16	Oft 256 færirt og minskar. Ofti 259 bætt við	BS/SÁS
B. 09.03.16	Oftum breytt	JGR/SÁS
A. 03.09.13	Ofti 108 færirt	BS/SÁS
Útg. Dags.	Skýring	Hanna S. Vignaró



VERKFRÆÐISTOFA
B/EJARIHRAUN 20 • 220 HAFNARFJÖRÐUR • KENNIT. 710796-2899
vsb@vsb.is • Sími 555 8600 • Fax 585 8610 • www.vsb.is

Áritun sérhönnuðar
Sveinn Aki Sverrisson
KE 230855 5609 • aks@vsb.is *[Signature]*
Verkefni:
DALSHRAUN 3
HAFNARFIRDI

Verkefni				
Lagnir				
Hítalagnir 1. - 4. hæð SV				
Rúmmyndir				
Hanna	Talknað	Yfirfarir	Kvartr	Síða
BS	BS	SÁS	-	/ A1 -
Dags.	Verkefni	Teikning	Útgáfa	
20.06.2013	07244	P4 903	D	