

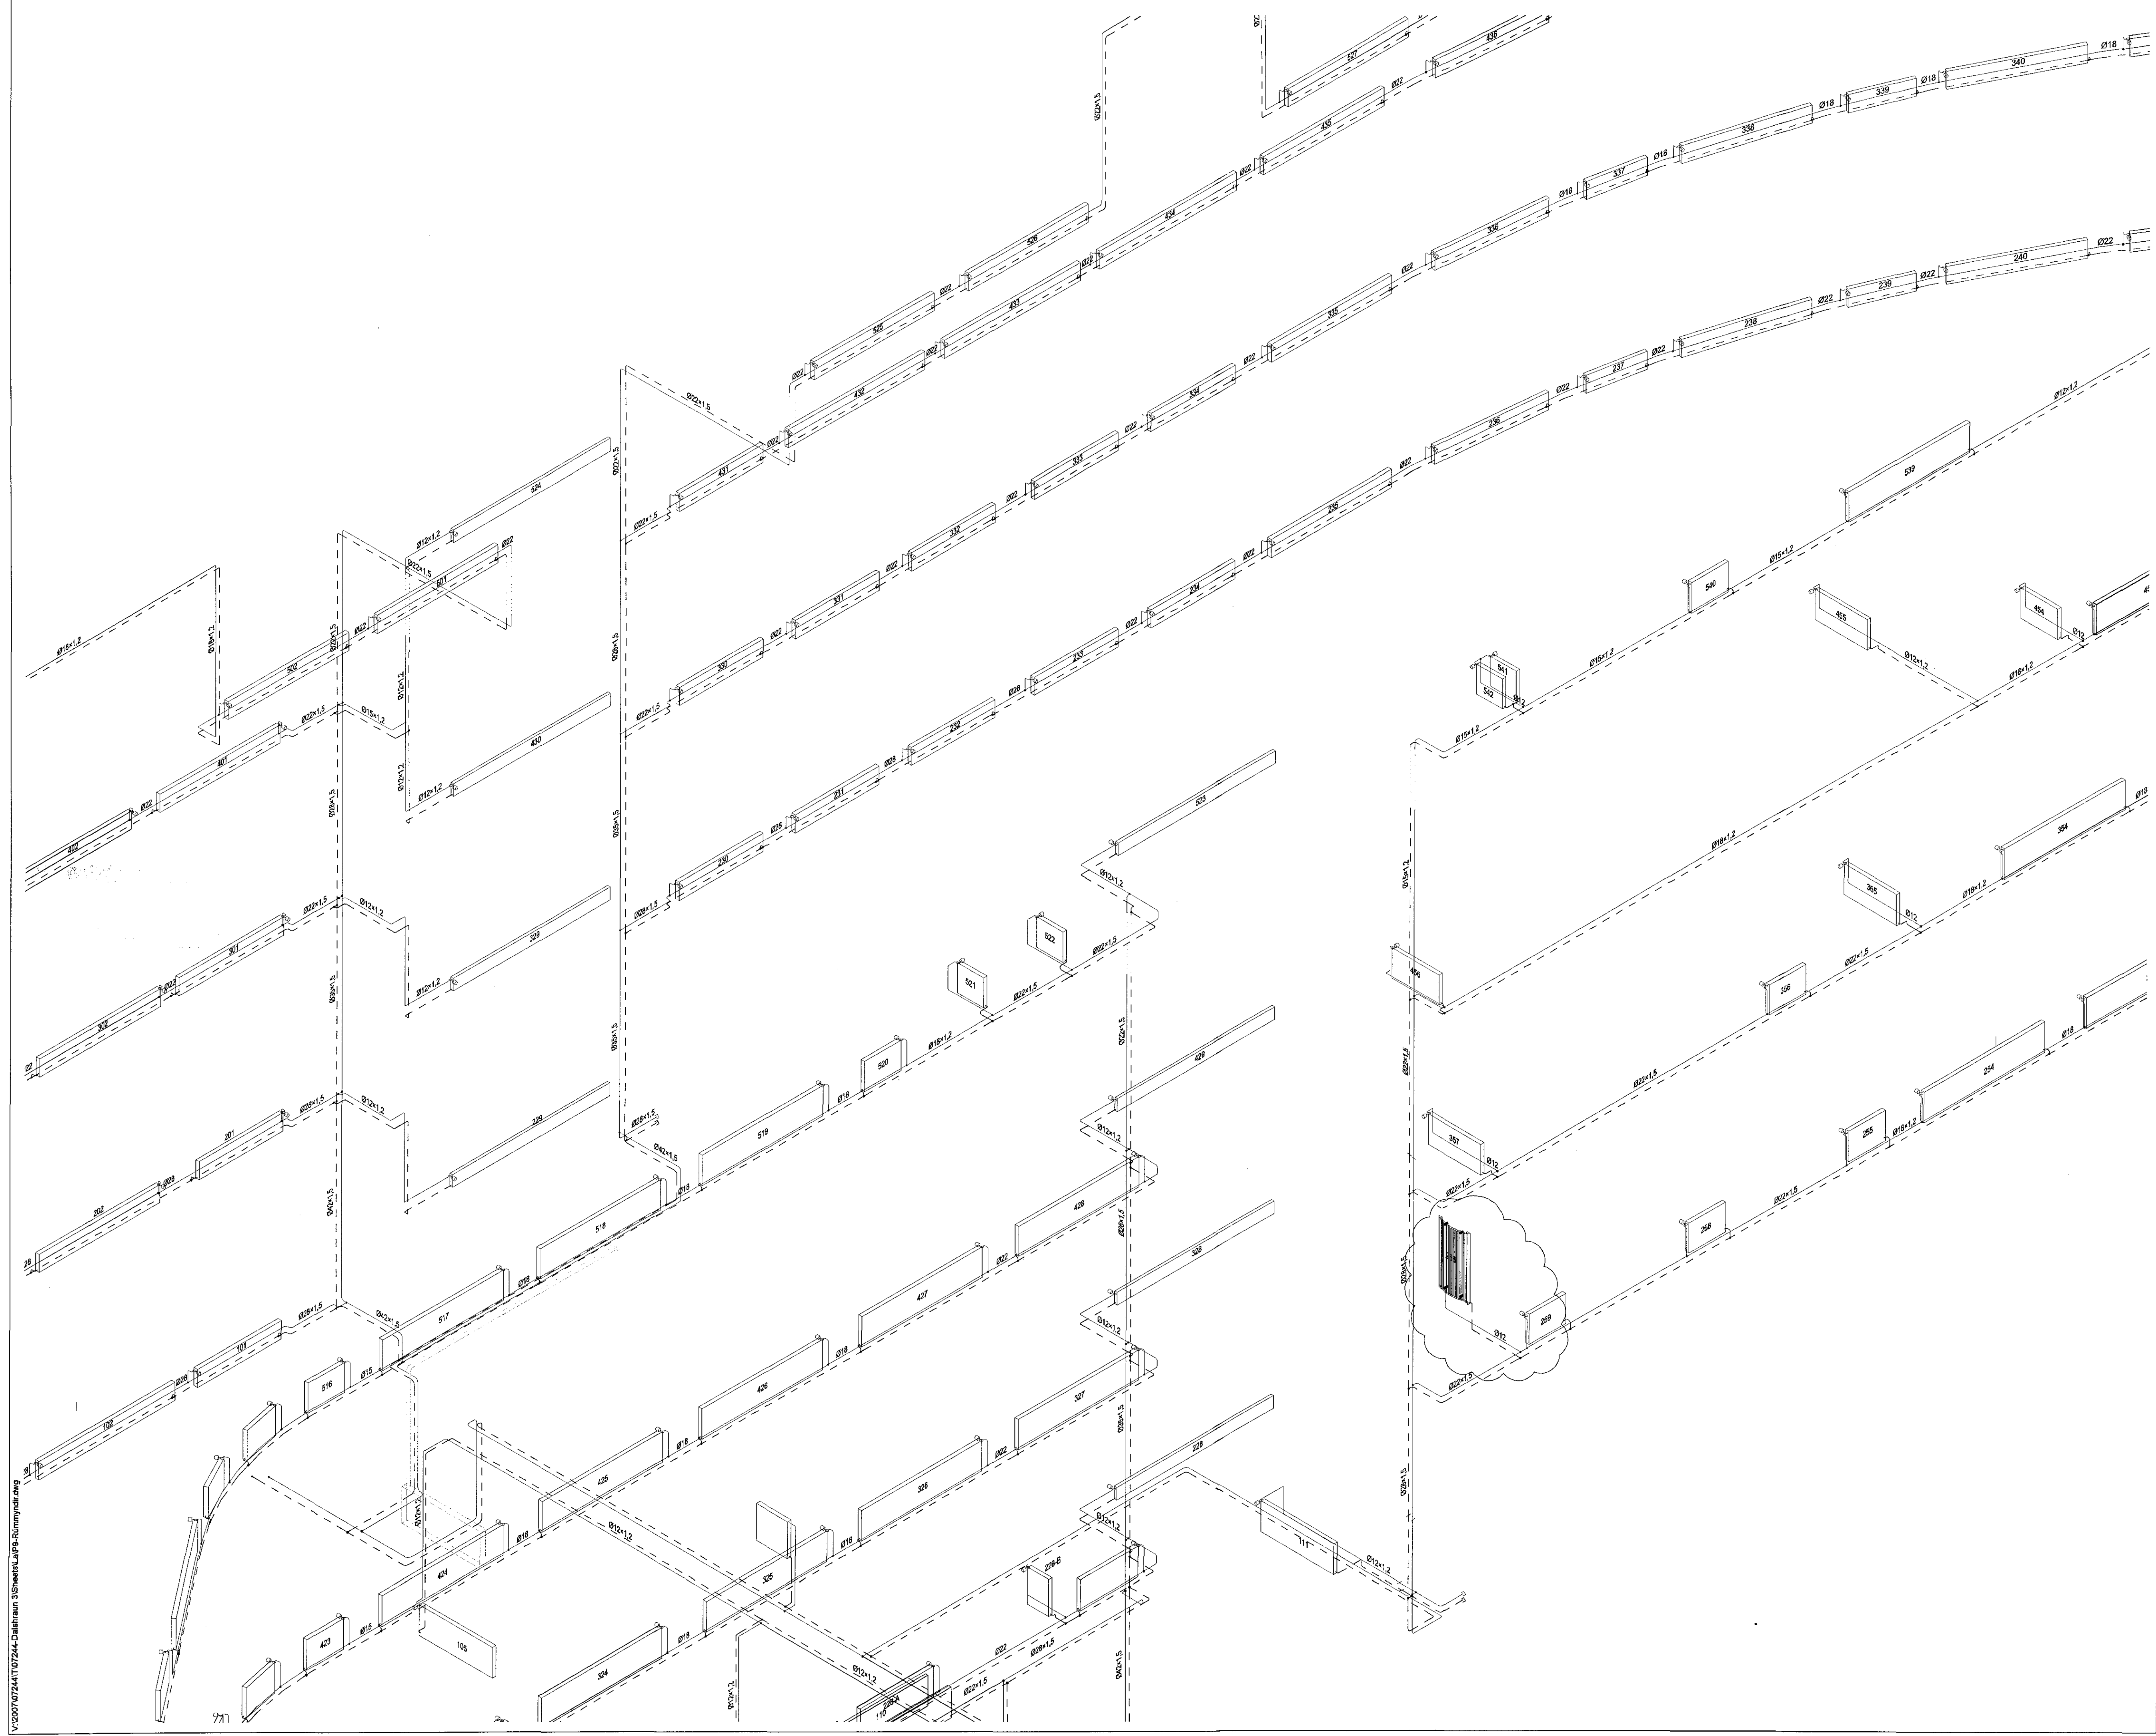


Samþykkt þann  
28. júní 2016  
Byggingatillitunir

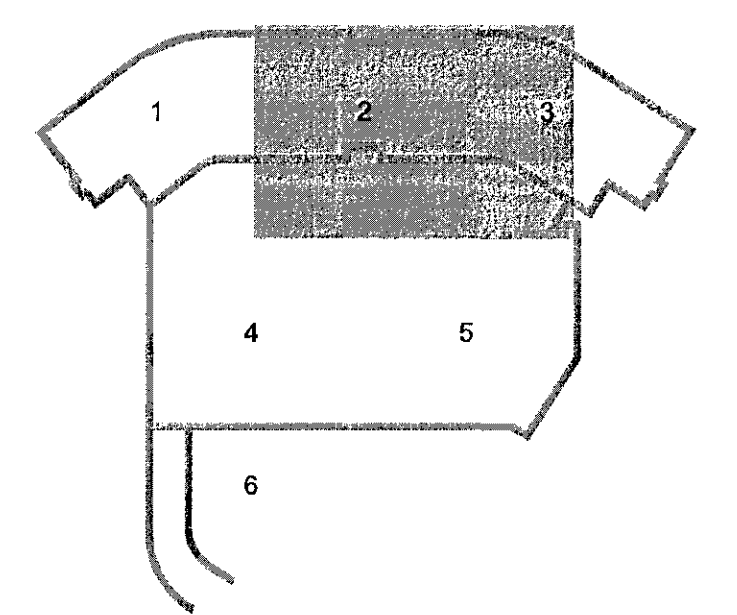

ÁRITUN ADALHÖNNUDAR:  
**ÚTI** **INN**  
ARKITEKTAR  
BALDUR Ó. SVAVARSSON  
ARKITEKT FAJ SAMARK  
130357 5149

**DALSHRAUN 3**

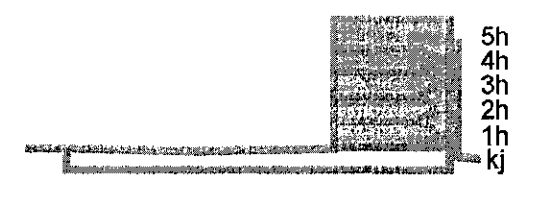

B. 03.06.16 Handklæðislaugarmat BS/SÁS  
A. 23.05.16 Öflur ferast, minnka og ókrum bætt við BS/SÁS  
Útg. Dags. Skýring Hanna Ó. Yrferð B



**VERKFRÆÐISTOFA**

BÆJARHRAUN 20 • 220 HAFNARFJÖRÐUR • KENNIT. 710796-2899  
vsb@vsb.is • Sími 585 8600 • Fax 585 8610 • www.vsb.is

Áritun sérhönnuðar  
Sveinn Áki Sverrisson  
Kf: 230855 5609 • sk@vsb.is  
Verkefni  
**DALSHRAUN 3**  
**HAFNARFIRÐI**  
Verkefni  
Legnir  
Hilalagnir 5. hæð SA  
Rúmmyndir  
Hafnarb. BS Yfirferð SÁS Kvæði / A1 Síða  
Dags. 20.06.2013 Verkefni 07244 Teikning P4 904 Útgáfa B

VSB 072441 07244 - Dalshraun 3 Sthæðir og Rúmmyndir