

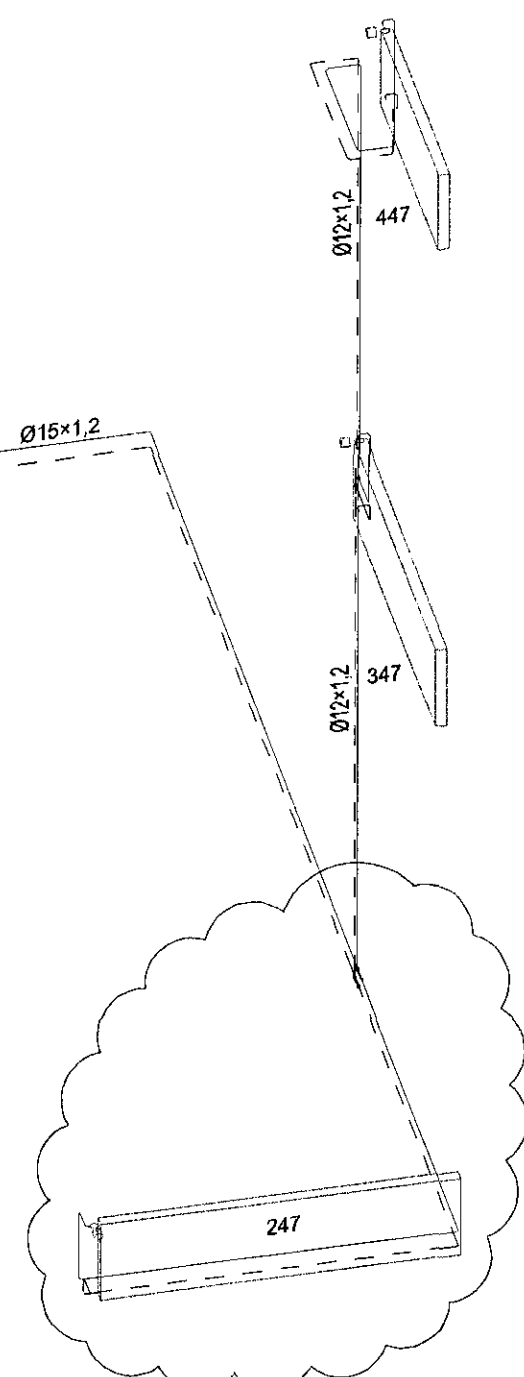


Samþykkt þann
28. júní 2016
Byggingafulltrúum / VSB

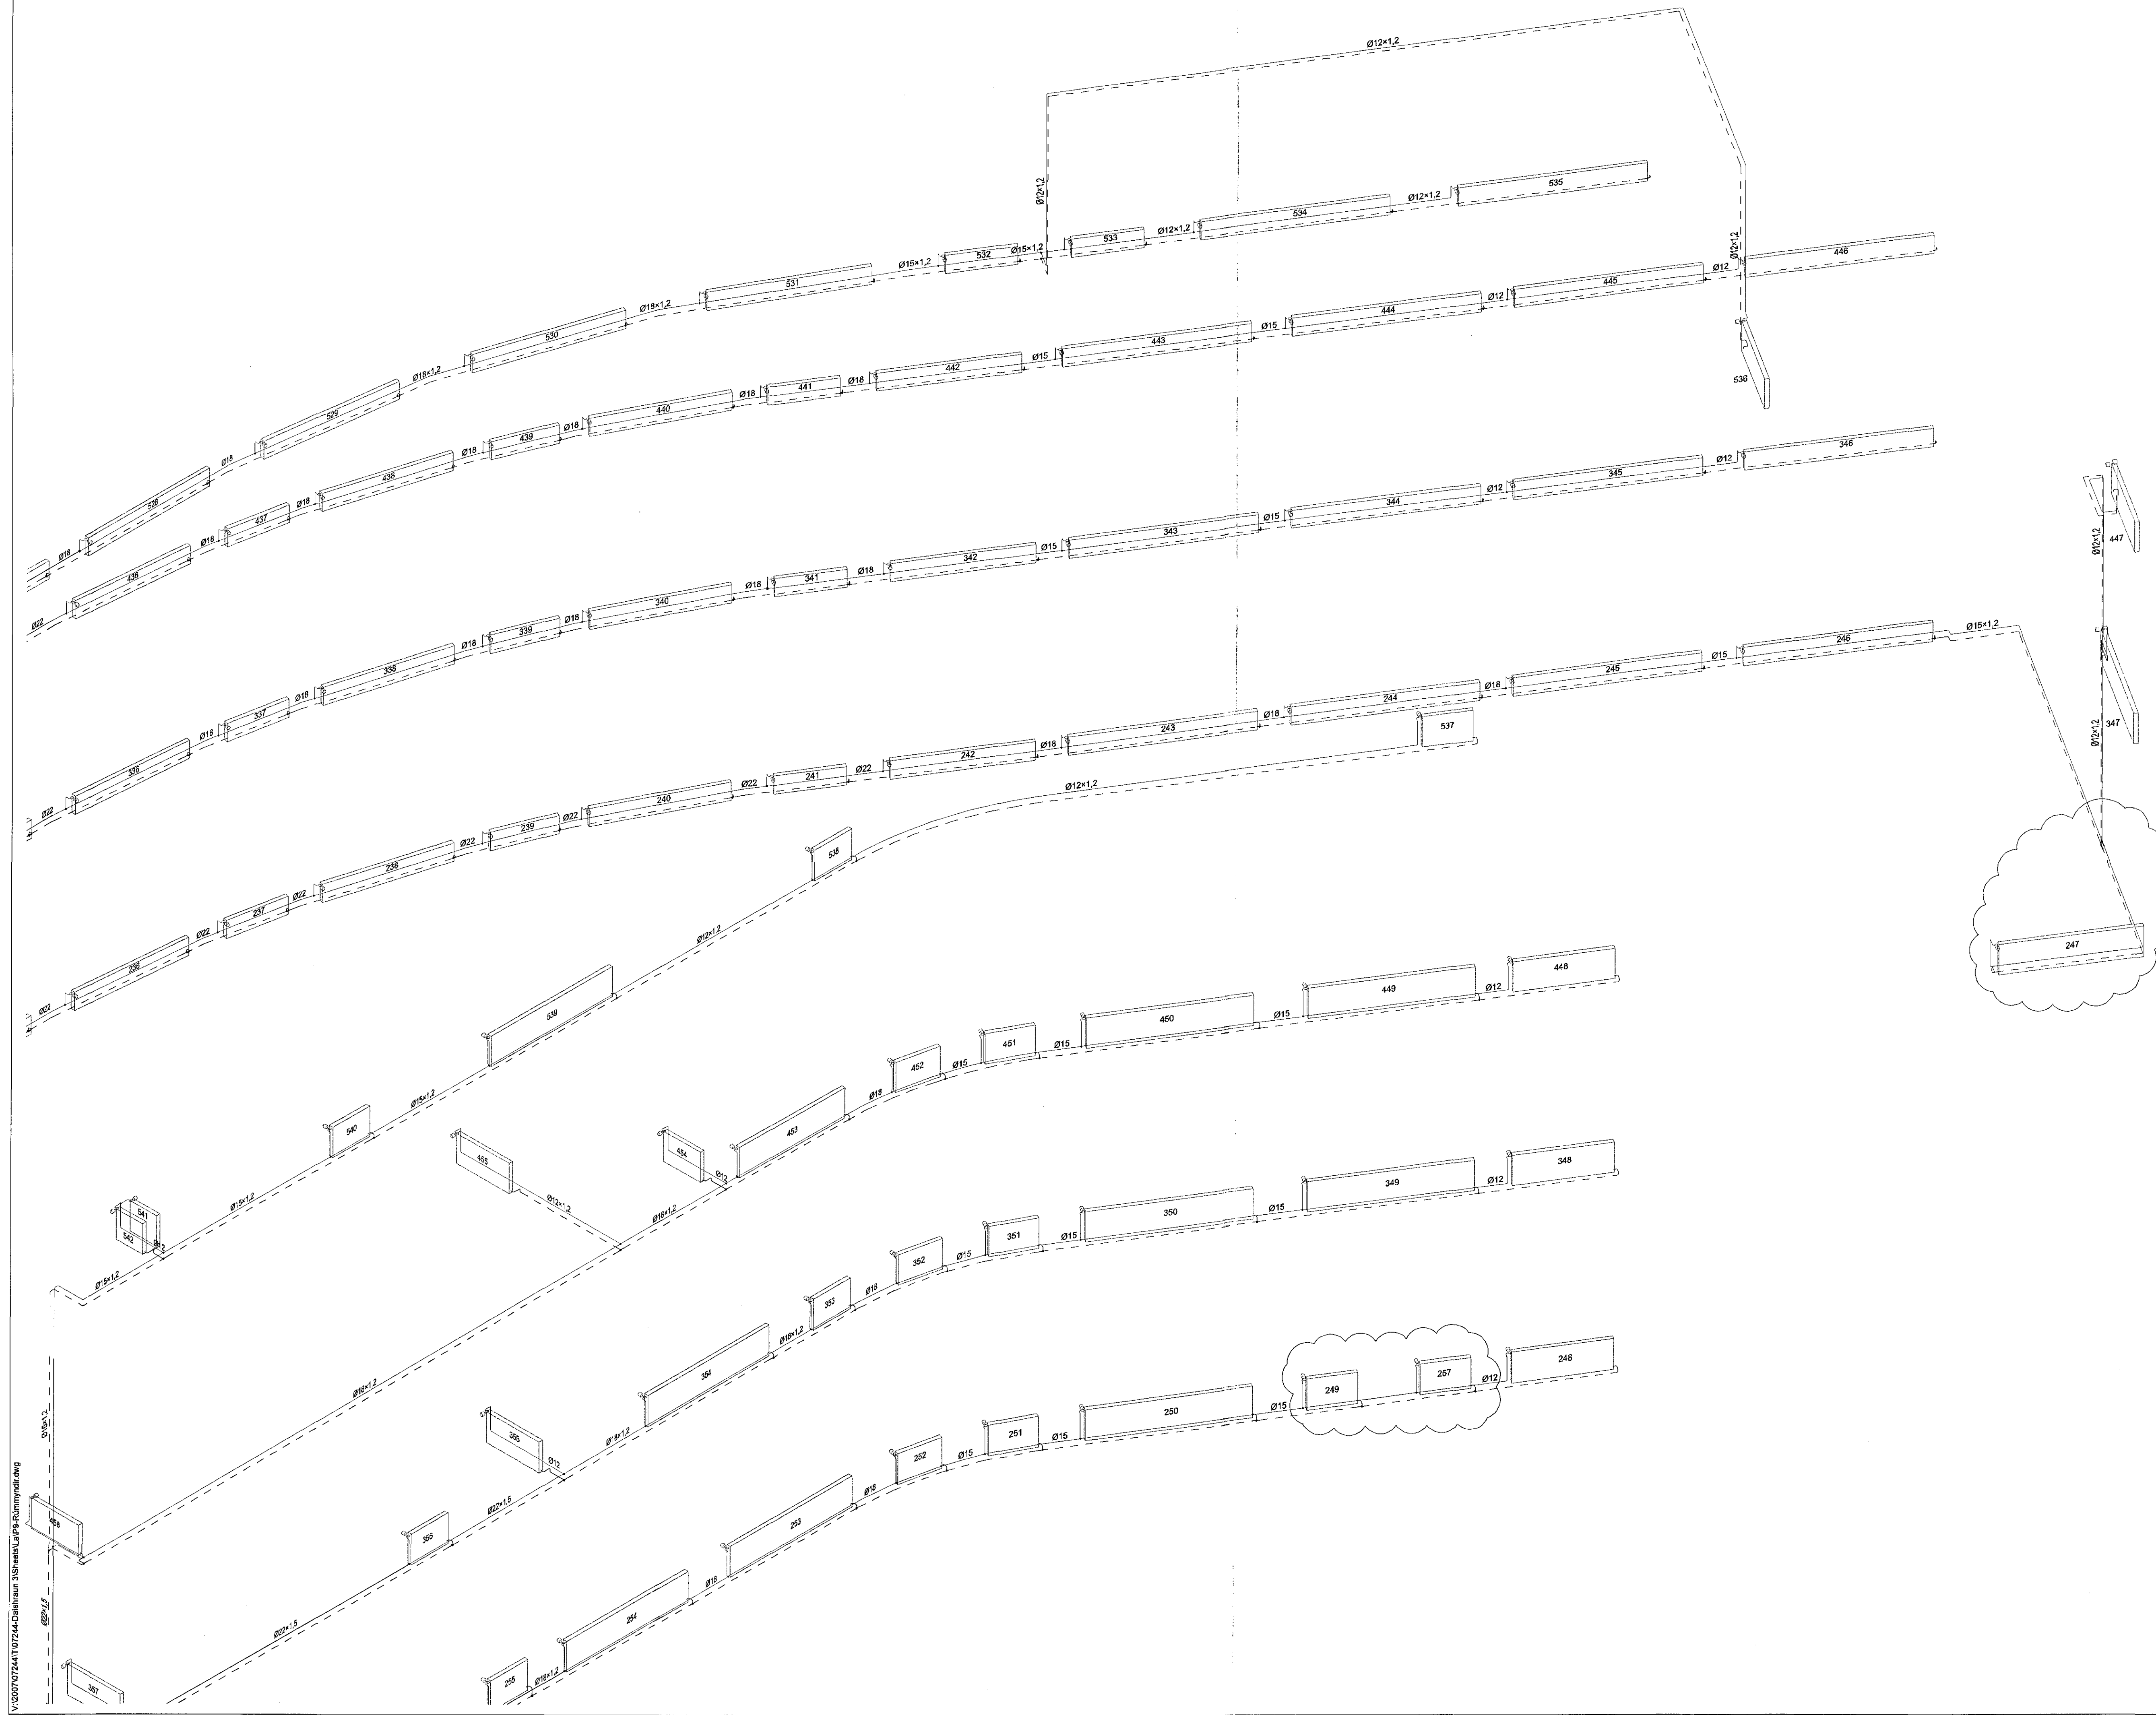

ARTIUN ADALHÖNNUBAR:
ÚTI INN
ARKITEKTAR
BALDUR Ó. SVAVARSSON
ARKITEKT FAL SAUVARK
120357 5149

DALSHRAUN 3

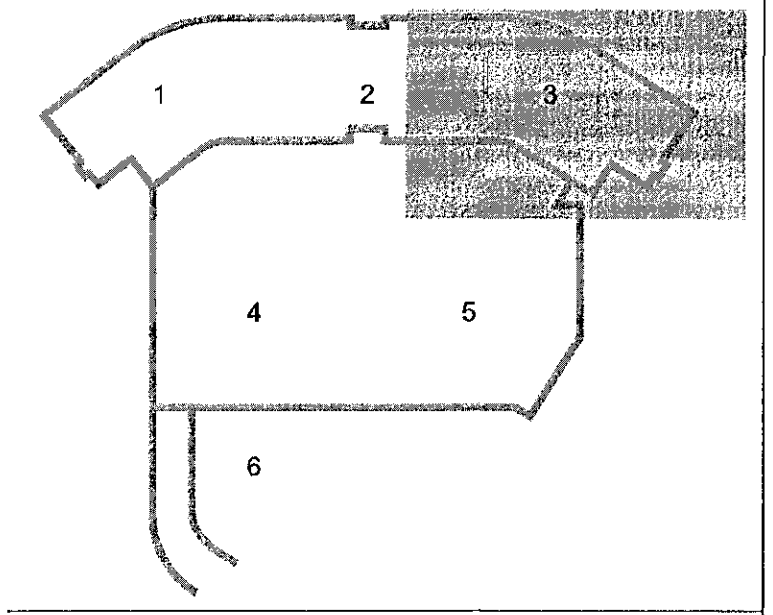

A 23.05.16 Ofn 249 minnkar og ofn 257 bætti við og ofn 247 færast BS/SAS
Utg. Dags. Skýring Hanna/Sýrfríði

VSB

VERKFRÆÐISTOFA

BÆJARHRAUN 20 • 220 HAFNARFJÖRÐUR • KENNIT. 710796-2899
vab@vsa.is • Sími 585 8600 • Fax 585 8610 • www.vsb.is

Artun sérhönnuðar				
Sveinn Aki Sverrisson				
Kl. 230855 5609 • aki@vsa.is				
Verkefni				
DALSHRAUN 3				
HAFNARFIRÐI				
Verkefni				
Lagnir				
Hitalagnir 5. hæð SV				
Rúmmyndir				
Hannað	Teiknað	Yfirfarð	Kvarði	Síða
BS	BS	SAS	-	/ A1
Dags	Verkefni	Telning	Ungfni	
20.06.2013	07244	P4 905	A	

V:\2013\2013\DALSHRAUN 3\Hafnarfirði\Rúmmyndir.dwg