


Samþykkt þann  
30. júní 2016  
Byggingarfulltrúin í Flatahraun

SKÝRINGAR:

- Á TEIKNINGU 1-0000 ERU FLEIRI ALMENNAR SKÝRINGAR
- ÖLL MÁL ERU Í MILLIMETUR OG ALLIR KÓTAR OG HNIT ERU Í METURUM
- UNDIRSTÖÐUR ERU GRUNDAÐAR Á FYLINGU
- LEYFILEGUR PRÝSTINGUR Á FYLLINGU ER REIKNADUR 0,3 MPa Í BROTMARKAÁSTANDI (1,0xGEINÞYNGD + 1,3xNOTÁLAG)
- SETJA SKAL 2K12 L=1000 VIÐ DYRAROP SEM NÁI 500mm UPP FYRIR BOTNPLÖTU NEMA ANNAÐ SÉ SÝNT Á TEIKNINGUM
- SJÁ TEIKNINGU 1-0160+ FYRIR INNSTEYPTAR FESTINGAR IF1, IF2...
- MIÐAÐ ER VIÐ AÐ BOTNPLATA STEYPTIST EFTIR AÐ STÁLVIKI HEFUR VERIÐ REIST OG OG HÚSI LOKAÐ

TÁKN:


- ▲ SJÓNSTEYPUVEGGUR MED FLEKAMÓTUM AF GÆÐUM SEM JAFNGILDA NÝJUM FLEKUM AUK ÞESS SEM STÆRÐ FLEKA OG UPPRÖÐUN KÓNA SKAL VERA REGULLEG EFTIR LENGD OG HÆÐ Á VEGG. EFTIRLITSADILI SKAL SAMÞYKKJA UPPRÖÐUN KÓNA ÁÐUR EN VEGGUR ER STEYPTUR
- GN GÓLFNIÐURFALL - STAÐSETNING OG TEGUND SKAL VERA Í SAMRÆMI VIÐ GRUNNLAGNAÞEIKNINGAR FRÁ FERLI - BENDING BOTNPLÖTU Í KRINGUM NIÐURFÖLL SKAL VERA:

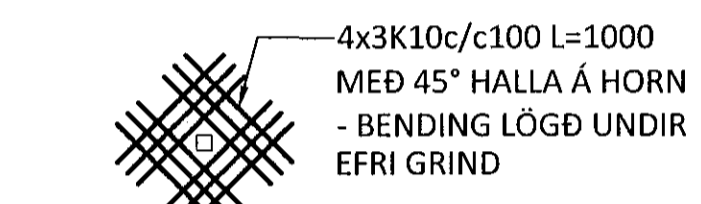

- U-00 HNIPTAPUNKTUR Í SÖKKULVEGG - HNIASKRÁ ER Á TEIKNINGU 1-0100

- [V001] TÁKNAR NÚMÉR INNVEGGJAR SEM SÝNDUR ER Á TEIKNINGU 1-3002

LYKILMYND:

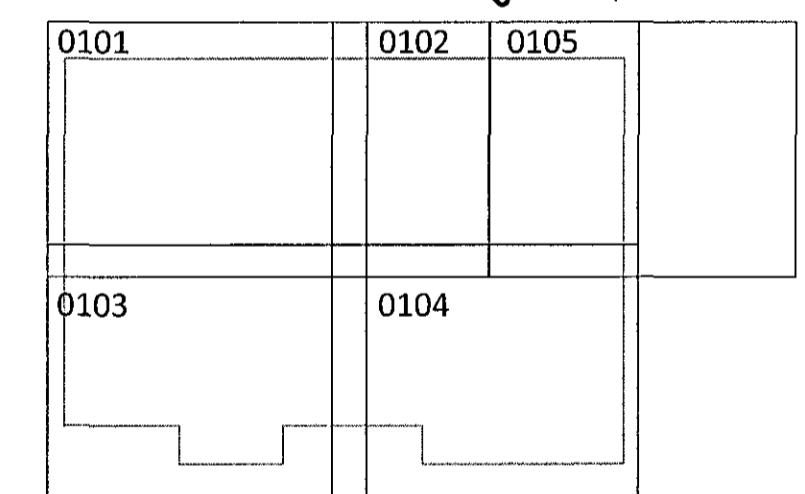


ÁRITUN HÖNNUNAR: *[Signature]* KT. 220594-4388

HNIASKRÁ (REYKJAVÍKURKERFI):

| NR   | AUSTUR     | NORÐUR    |
|------|------------|-----------|
| U-01 | -22680,294 | 10262,991 |
| U-02 | -22633,981 | 10269,798 |
| U-03 | -22620,021 | 10271,849 |
| U-04 | -22633,496 | 10266,493 |
| U-05 | -22625,036 | 10267,736 |
| U-06 | -22613,634 | 10228,396 |
| U-07 | -22635,594 | 10225,169 |
| U-08 | -22636,144 | 10228,913 |
| U-09 | -22652,523 | 10226,506 |
| U-10 | -22652,007 | 10222,994 |
| U-11 | -22666,076 | 10220,926 |
| U-12 | -22666,592 | 10224,438 |
| U-13 | -22674,425 | 10223,060 |
| U-14 | -22611,361 | 10251,027 |
| U-15 | -22613,063 | 10262,603 |

HNIASKRÁ (ÍSNET):

| NR   | AUSTUR     | NORÐUR     |
|------|------------|------------|
| U-01 | 356456,767 | 400412,882 |
| U-02 | 356503,401 | 400416,935 |
| U-03 | 356517,458 | 400418,156 |
| U-04 | 356503,690 | 400413,607 |
| U-05 | 356512,208 | 400414,347 |
| U-06 | 356521,260 | 400374,401 |
| U-07 | 356499,149 | 400372,480 |
| U-08 | 356498,821 | 400376,250 |
| U-09 | 356482,328 | 400374,817 |
| U-10 | 356482,636 | 400371,280 |
| U-11 | 356468,469 | 400370,049 |
| U-12 | 356468,162 | 400373,586 |
| U-13 | 356460,261 | 400372,674 |
| U-14 | 356524,870 | 400396,858 |
| U-15 | 356523,857 | 400408,514 |

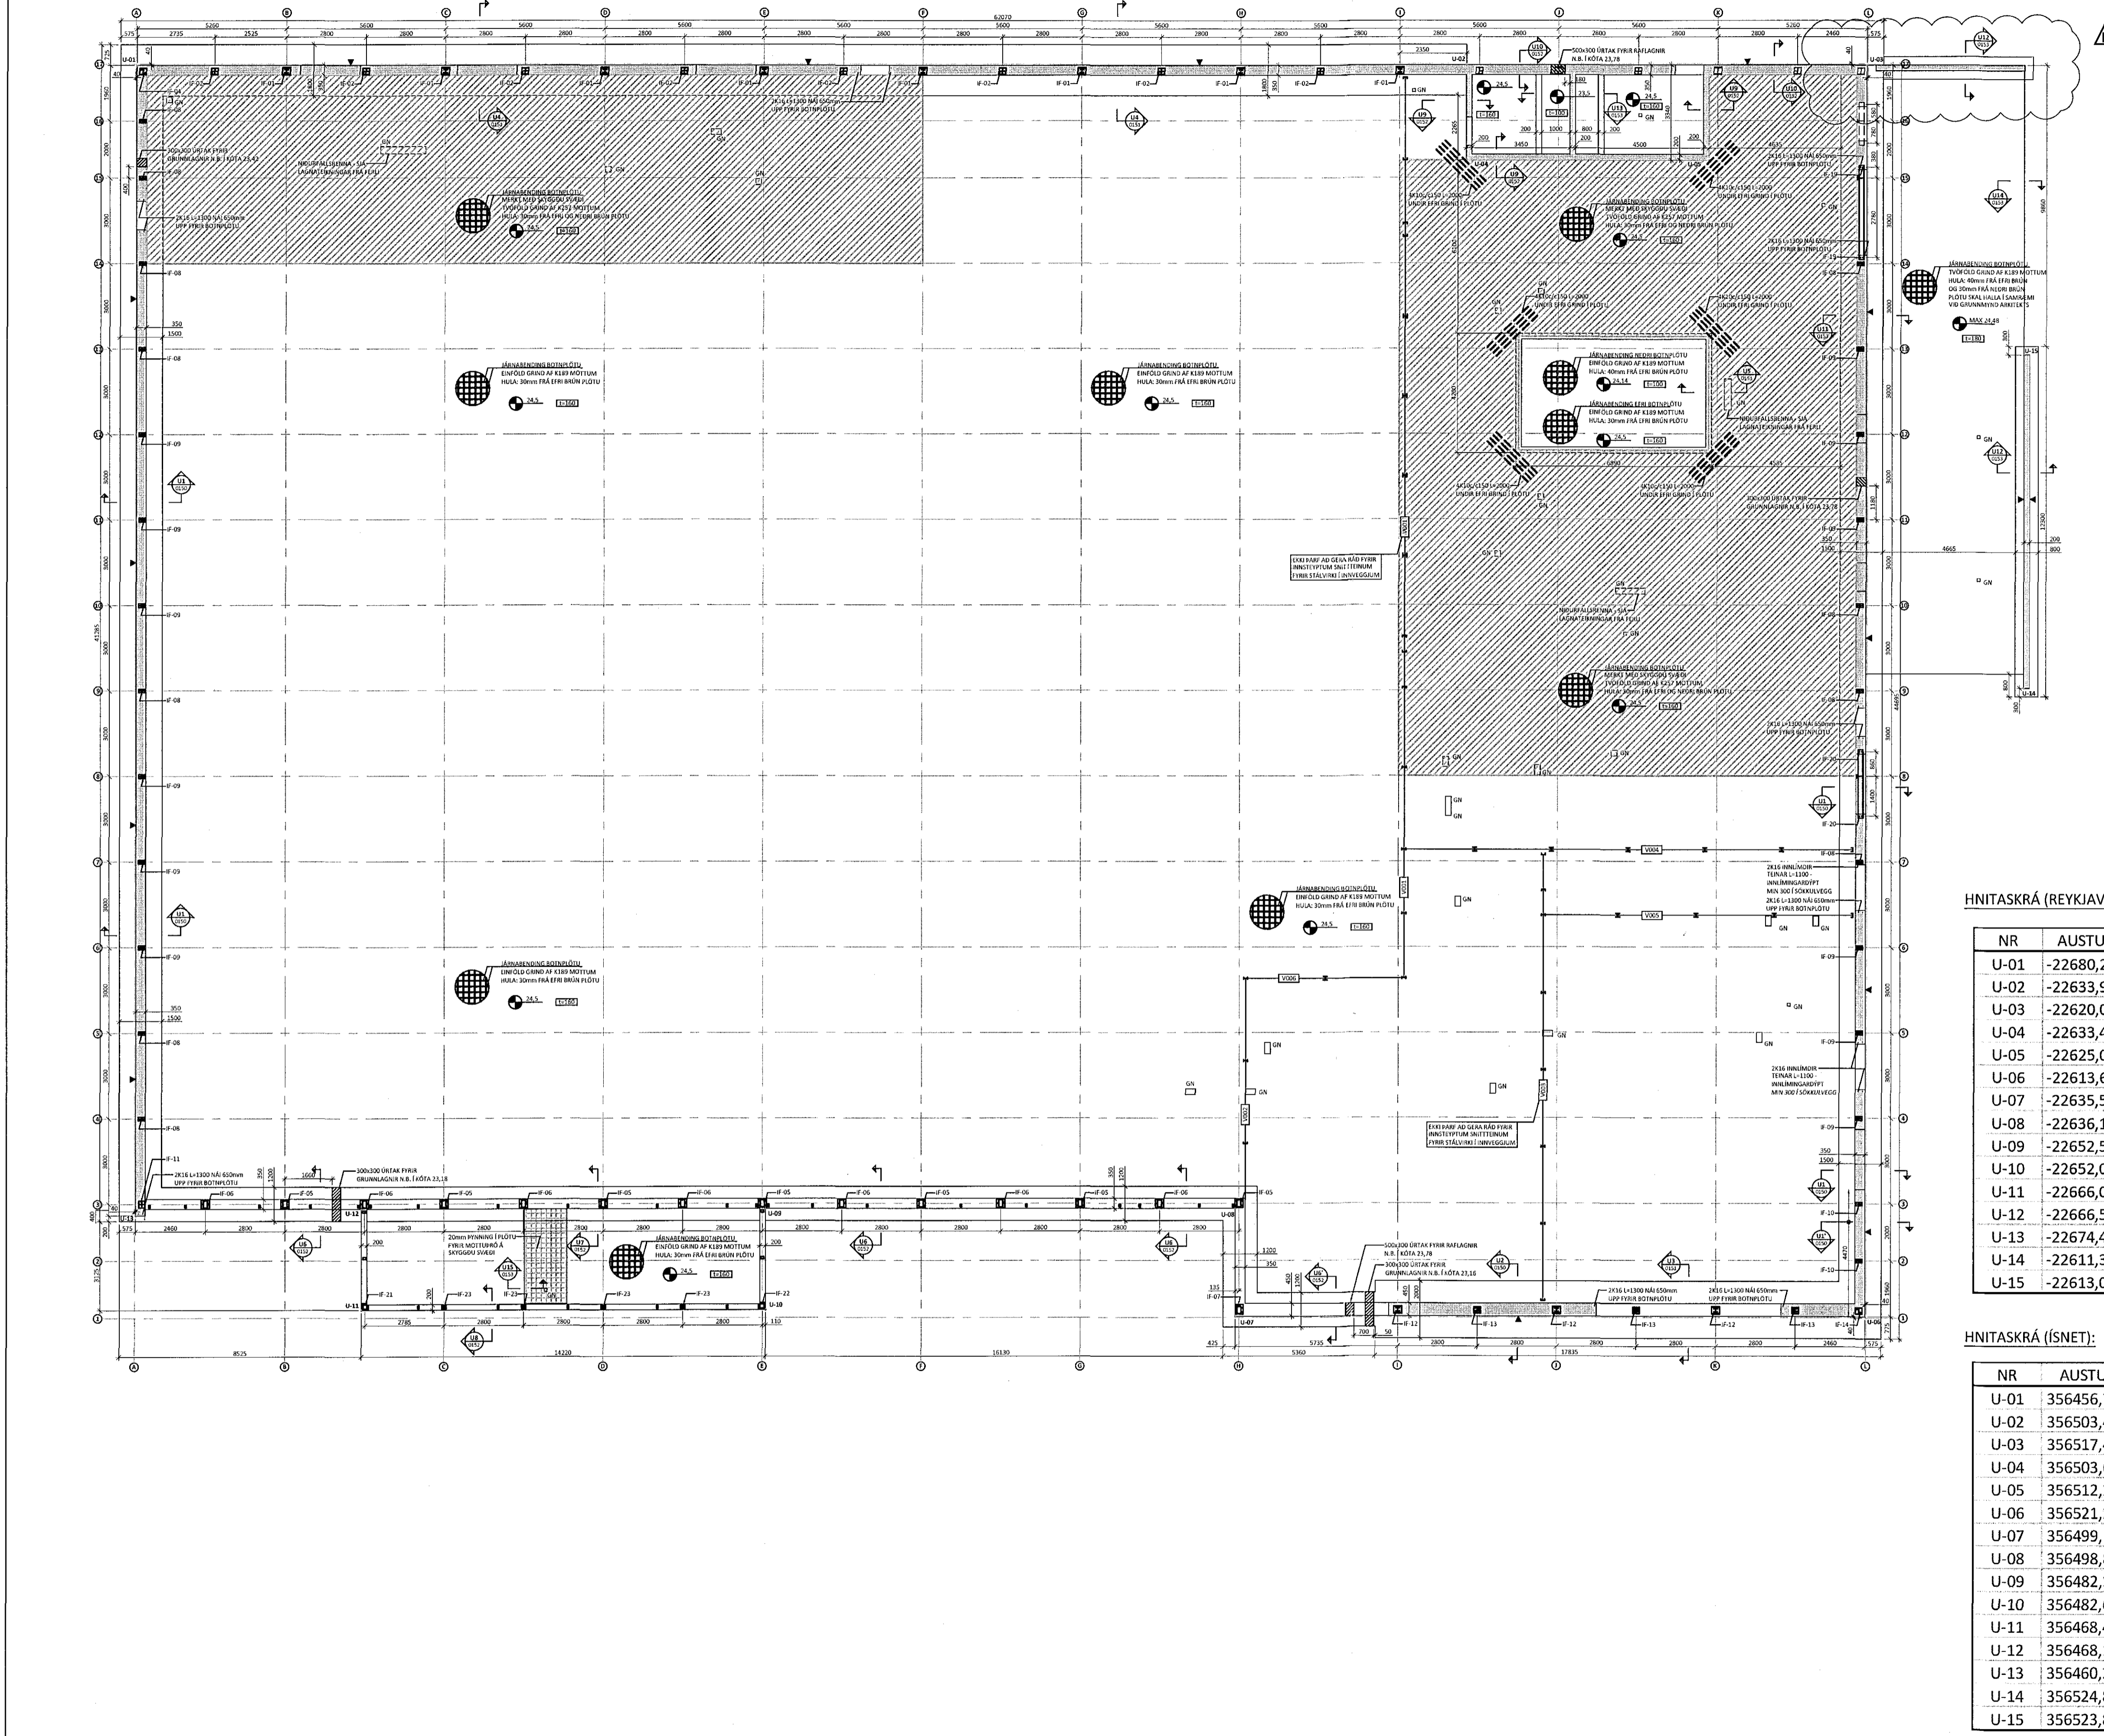

ferill  
VERKFRÆÐISTOFA

FLATAHRAUN 13 HAFNARFJÖRDUR  
NÝBYGGING KRÖNUVERSUN  
BURÐARVIRKI  
UNDIRSTÖÐUR  
YFIRLITSMYND - GRUNNMYND

SAMÞYKKT: *[Signature]* KT. 070970-4149

|          |          |            |              |
|----------|----------|------------|--------------|
| HÖNNUNUR | YRIFARID | DAGS. UTG. | DAGS. BREYT. |
| AK       | HE       | 13.07.15   | 01.04.16     |
| Mkv.     | VERKNR.  | TEIKN. NR. | BREYT.       |
| 1:120    | 14048    | 1 - 0100   | D            |

Ferill ehf. Mörkin 1 108 Reykjavík Sími: 575 1600 Fax: 575 1601 www.ferill.is