



Samþykkt þann
30. júní 2016
Byggingaálftrúinn *[Signature]*

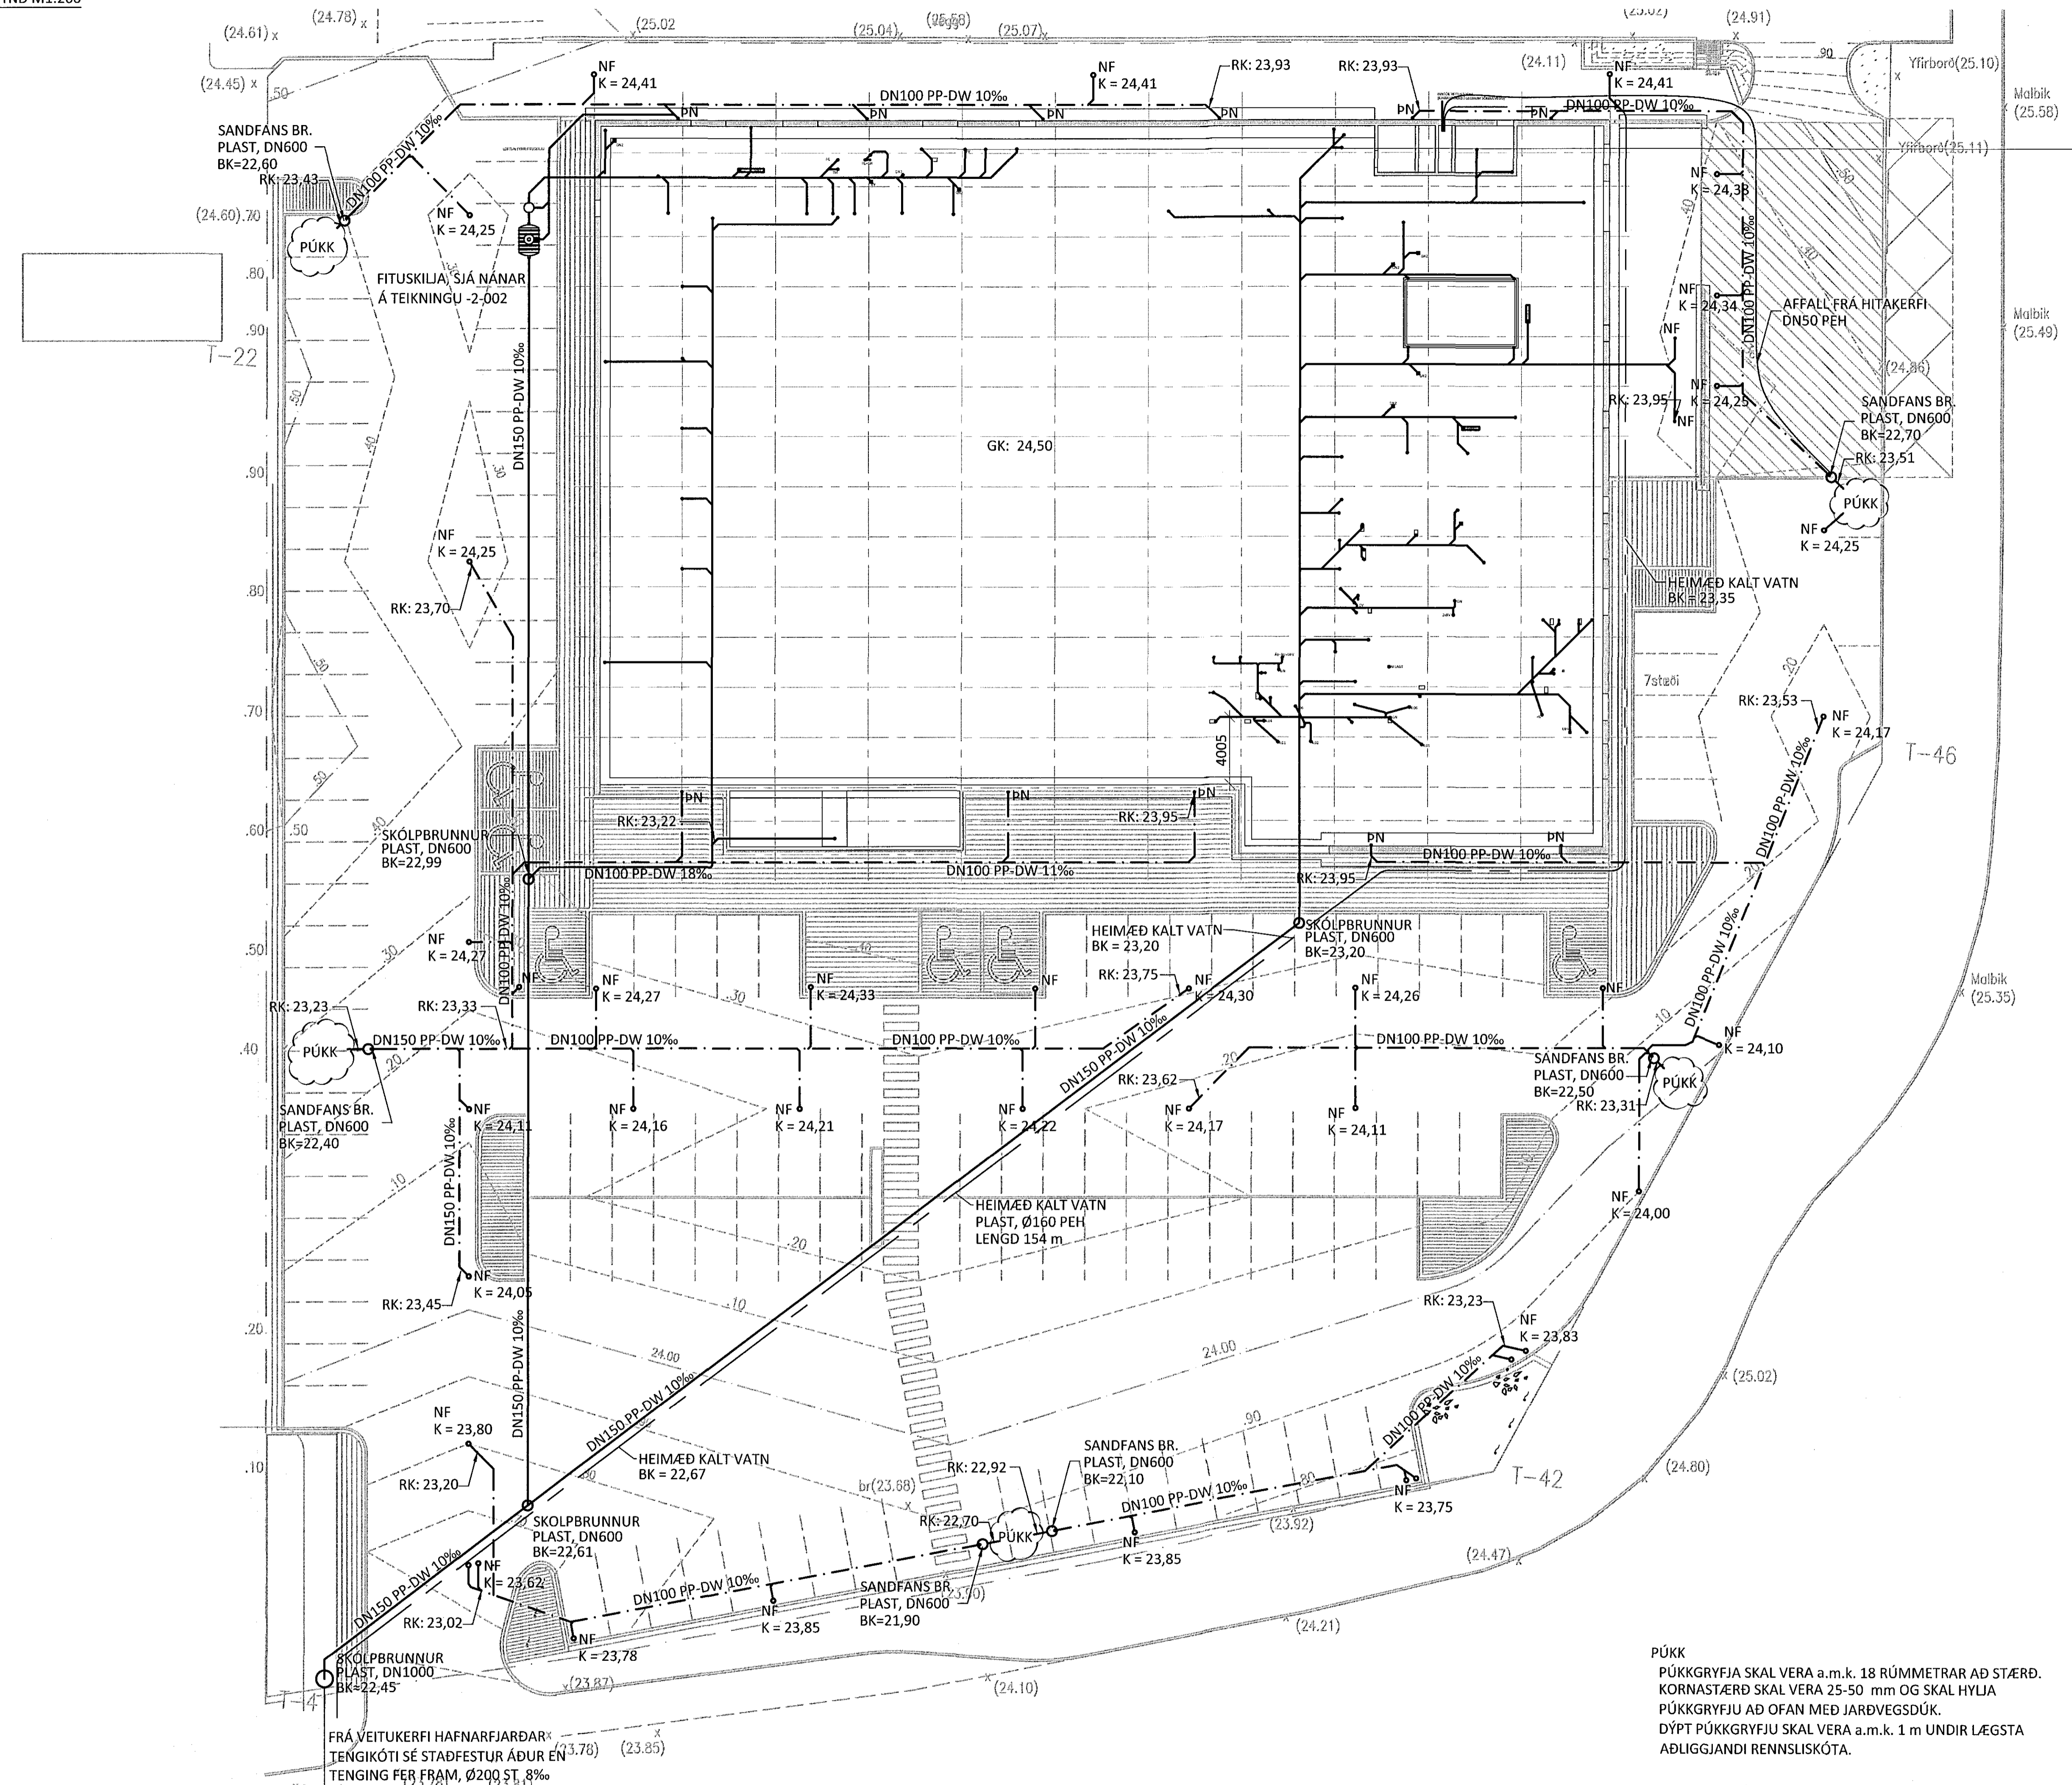

LYKILMYND:

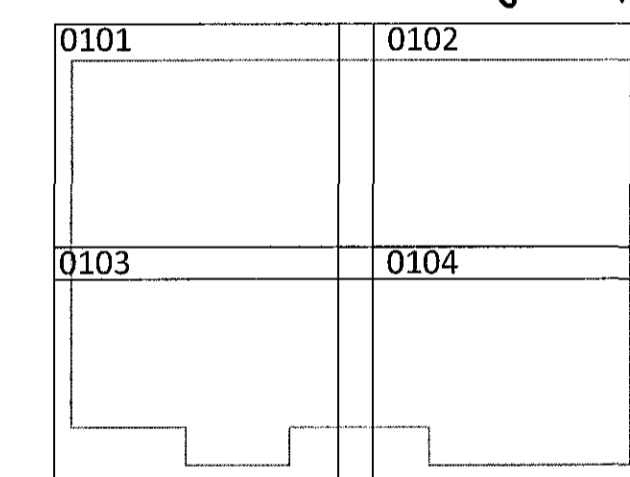

ÁRITUN OG ALHÖNNUDAR: *[Signature]*
Kl. 220564-4369Kt.

E	21.06.16	REYNDARTEIKNING	<i>[Signature]</i>
D	27.04.16	AFFAL FRÁ HITAKERFI BRUNN	
C	18.03.16	BÆTT VIÐ SANDFANGSBRUNNUM	
B	13.11.15	LÖÐ BREYTT	
A	09.09.15	FÆRSLUR Á GN OG DN	
BR.	DAGS.	BREYTING	

ferill
VERKFRÆÐISTOFA

FLATAHRAUN 13 HAFNARFJÖRDUR
NÝBYGGING KRÖNUNERSLUN
GRUNNLAGNIR
YFIRLITSMYND - GRUNNMYND

SAMÞYKKT	<i>[Signature]</i>	27/6/16 15:06:25	<i>[Signature]</i>
HÖNNUDUR	GP	YFIRFARND	DAGS. ÚT.
MKV. (A1)	1:200	VERKFR.	TEIKN. NR.
		14048	2 - 0100
			BREYTT.
			E

Ferill ehf. Mörkin 1 108 Reykjavík Sími: 575 1600 Fax: 575 1601 www.ferill.is

PÚKK
PÚKKGRYFJA SKAL VERA a.m.k. 18 RÚMMETRAR AÐ STÆRÐ.
KORNSTÆRÐ SKAL VERA 25-50 mm OG SKAL HYLJA
PÚKKGRYFJU AÐ OFAN MEÐ JARÐVEGSDÚK.
DÝPT PÚKKGRYFJU SKAL VERA a.m.k. 1 m UNDIR LÆGSTA
AÐLIGGIANDI RENNSLISKÓTA.