


27/6 16 1506195

GRUNNMYND M1:50

(24.11)

Samþykkt þann
30. Júní 2016
Byggingaálftrúnaðurinn

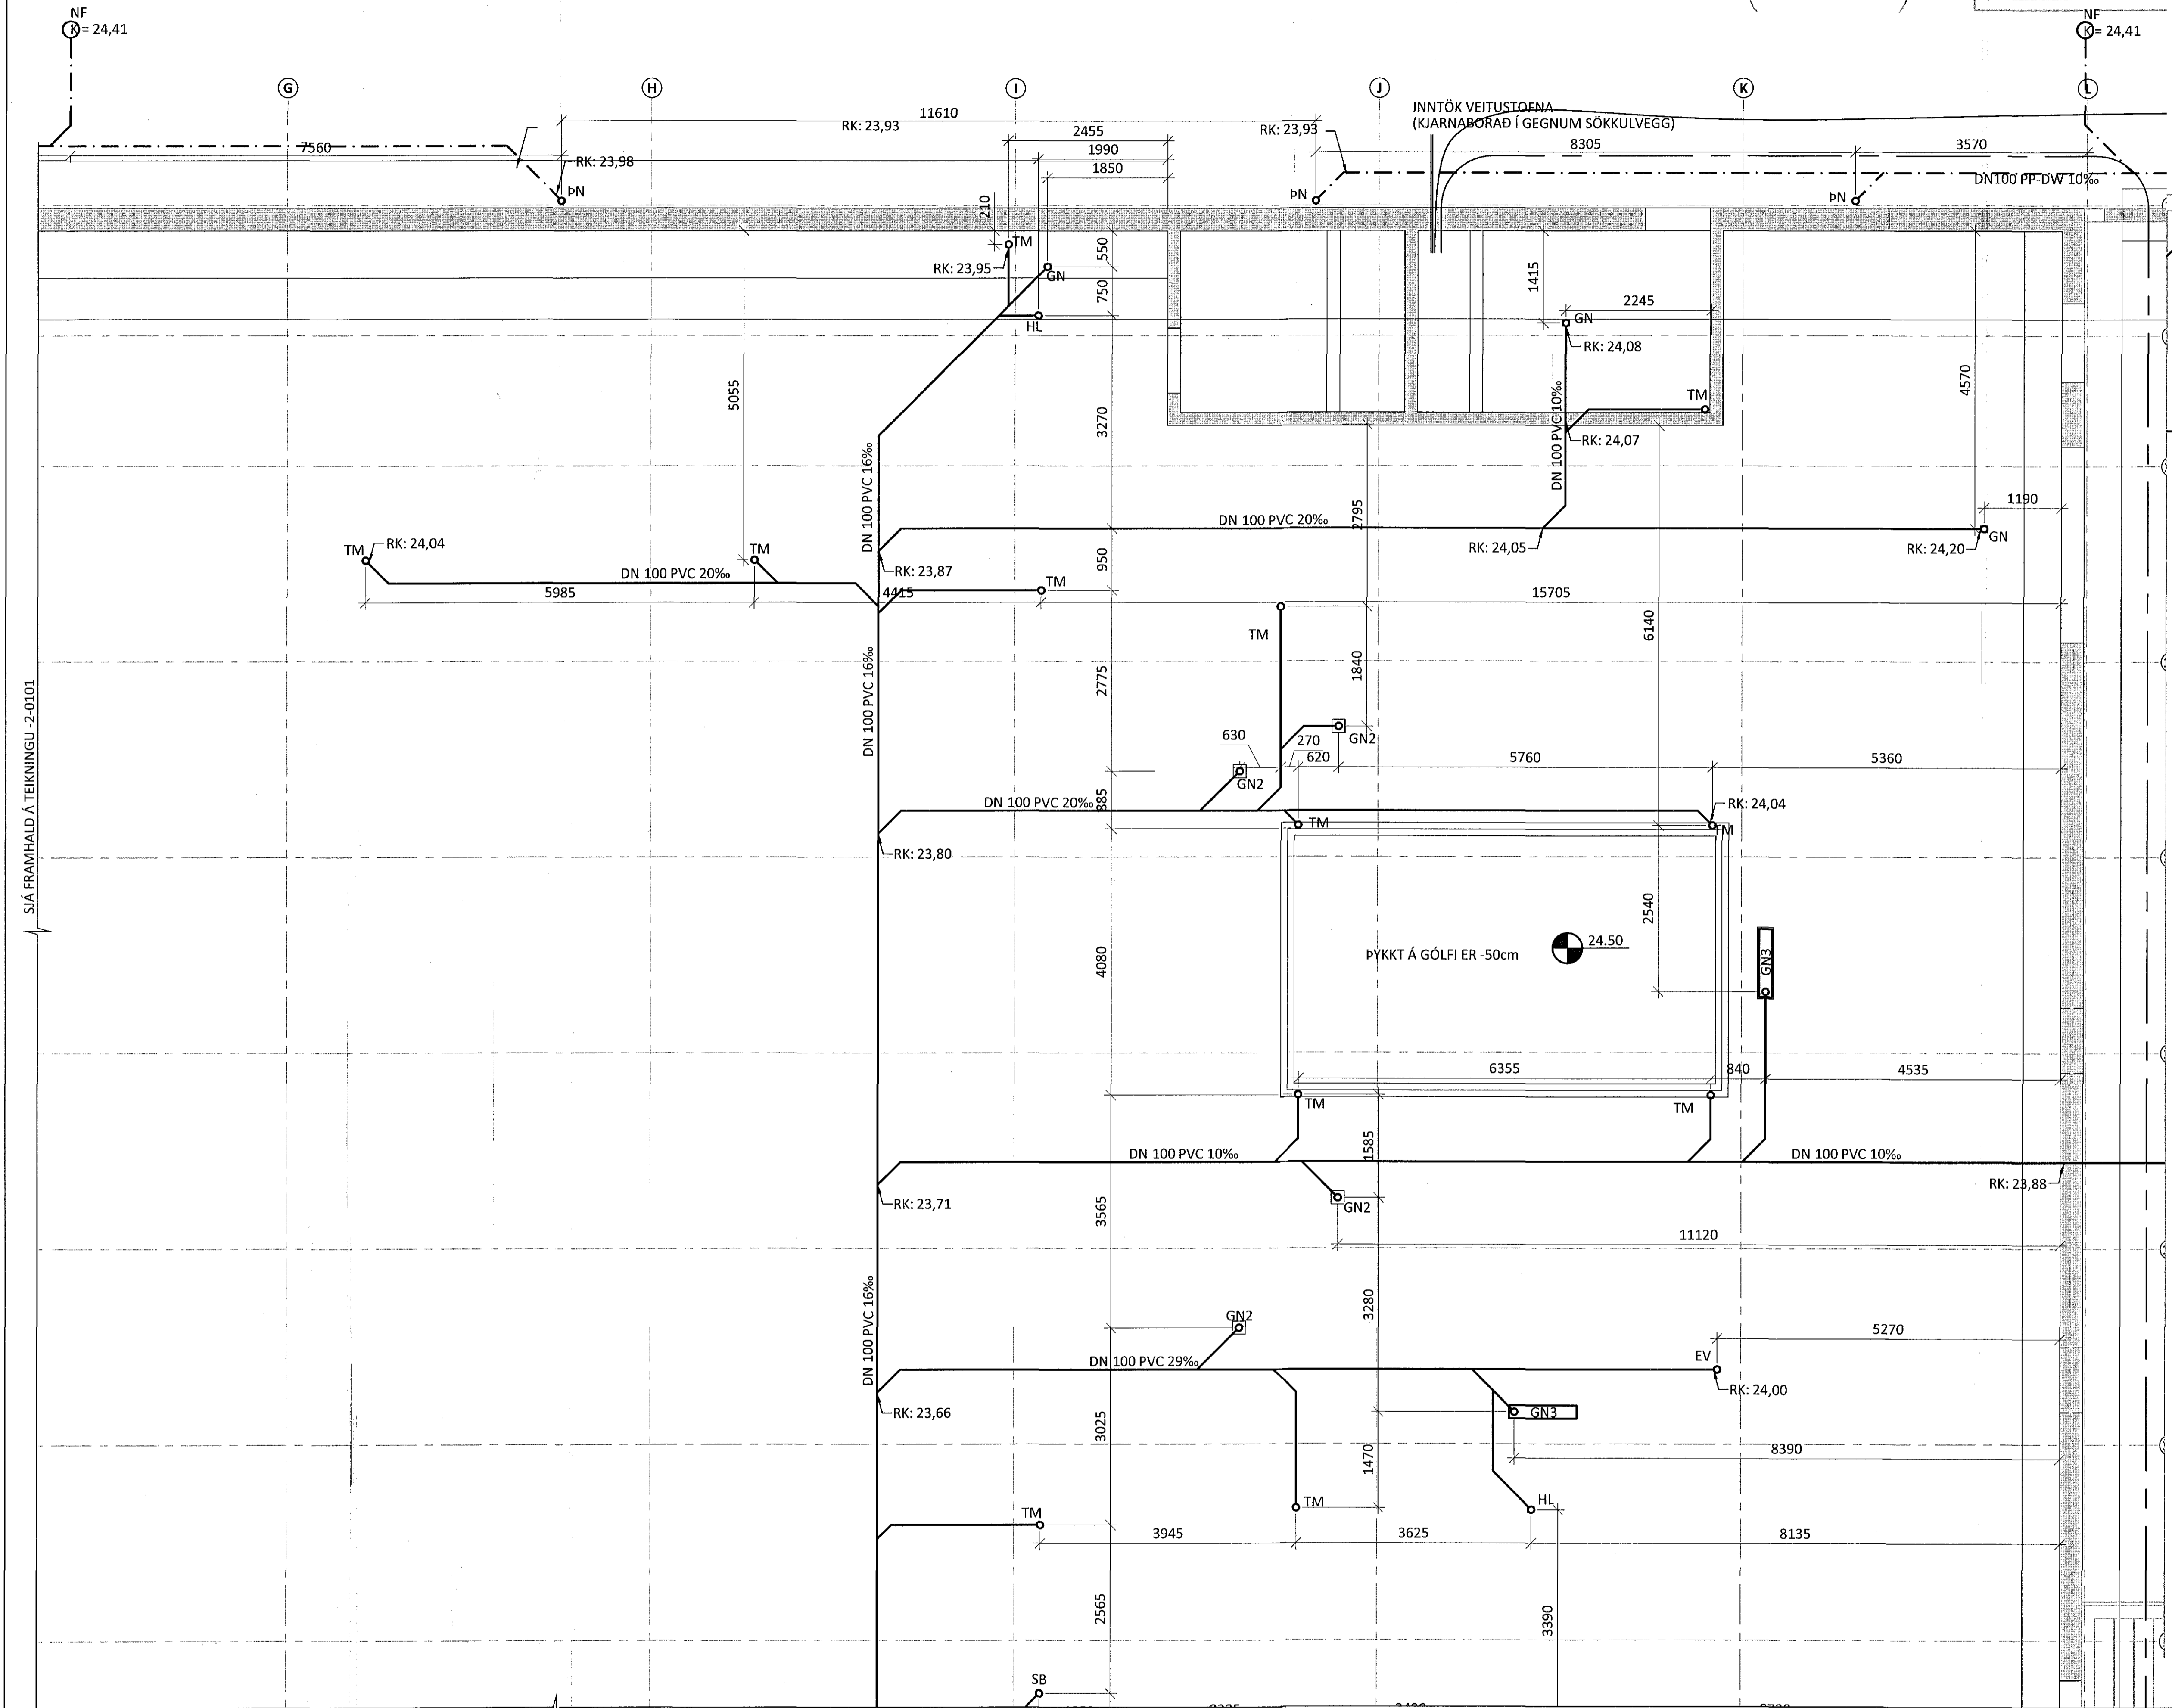


SJÁ FRAMHALD Á TEIKNINGU -2-0101

SJÁ FRAMHALD Á TEIKNINGU -2-0104

V:\Flatahraun\13\Teikningar\2-GRUNNLAGNIR\14048-2-1000.dwg

LYKILMYND:

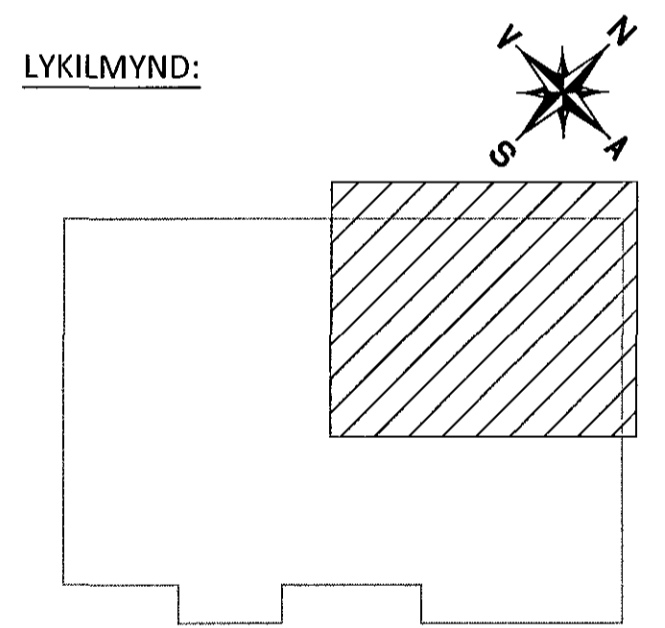

ÁRITUN ARÁHÖNNUÐAR: *[Signature]* KT. 220564-4389

C	21.06.16	REYNDARTEIKNING	<i>[Signature]</i>
B	09.11.15	KÖTA Á LOGNUM BREYTT	
A	09.09.15	FÆRSLA Á GN OG PN	
BR.	DAGS.	BREYTING	

ferill
VERKFRÆÐISTOFA

FLATAHRAUN 13 HAFNARFJÖRDUR
NÝBYGGING KRÖNUVERSLUN
GRUNNLAGNIR
GRUNNMYND
2.HLUTI

SAMÞYKKT: *[Signature]* KT. 270760-4229

HÖNNUÐUR	YFIRFARIÐ	DAGS. ÚTÍL.	DAGS. BREYTT.
GP	gummi@ferill.is	ÞAG 13.07.15	21.06.16
MKV. (A1)	VERKFR.	TEIKN. NÚM.	BREYTT.
1:50	14048	2 - 0102	C

Ferill ehf. Mörkin 1 108 Reykjavík Sími: 575 1600 Fax: 575 1601 www.ferill.is