

2716161506125



ÁRITUN BYGGINGARFULLTRÚA

Samþykkt þann
30. júní 2016
Byggingafulltrúinn *[Signature]*
M. Eiríð

GRUNNMYND M1:50

SJÁ FRAMHALD Á TEIKNINGU -2-0101

SJÁ FRAMHALD Á TEIKNINGU -2-0104

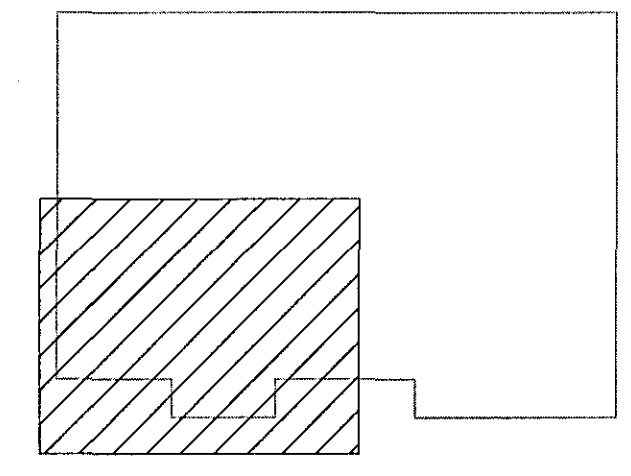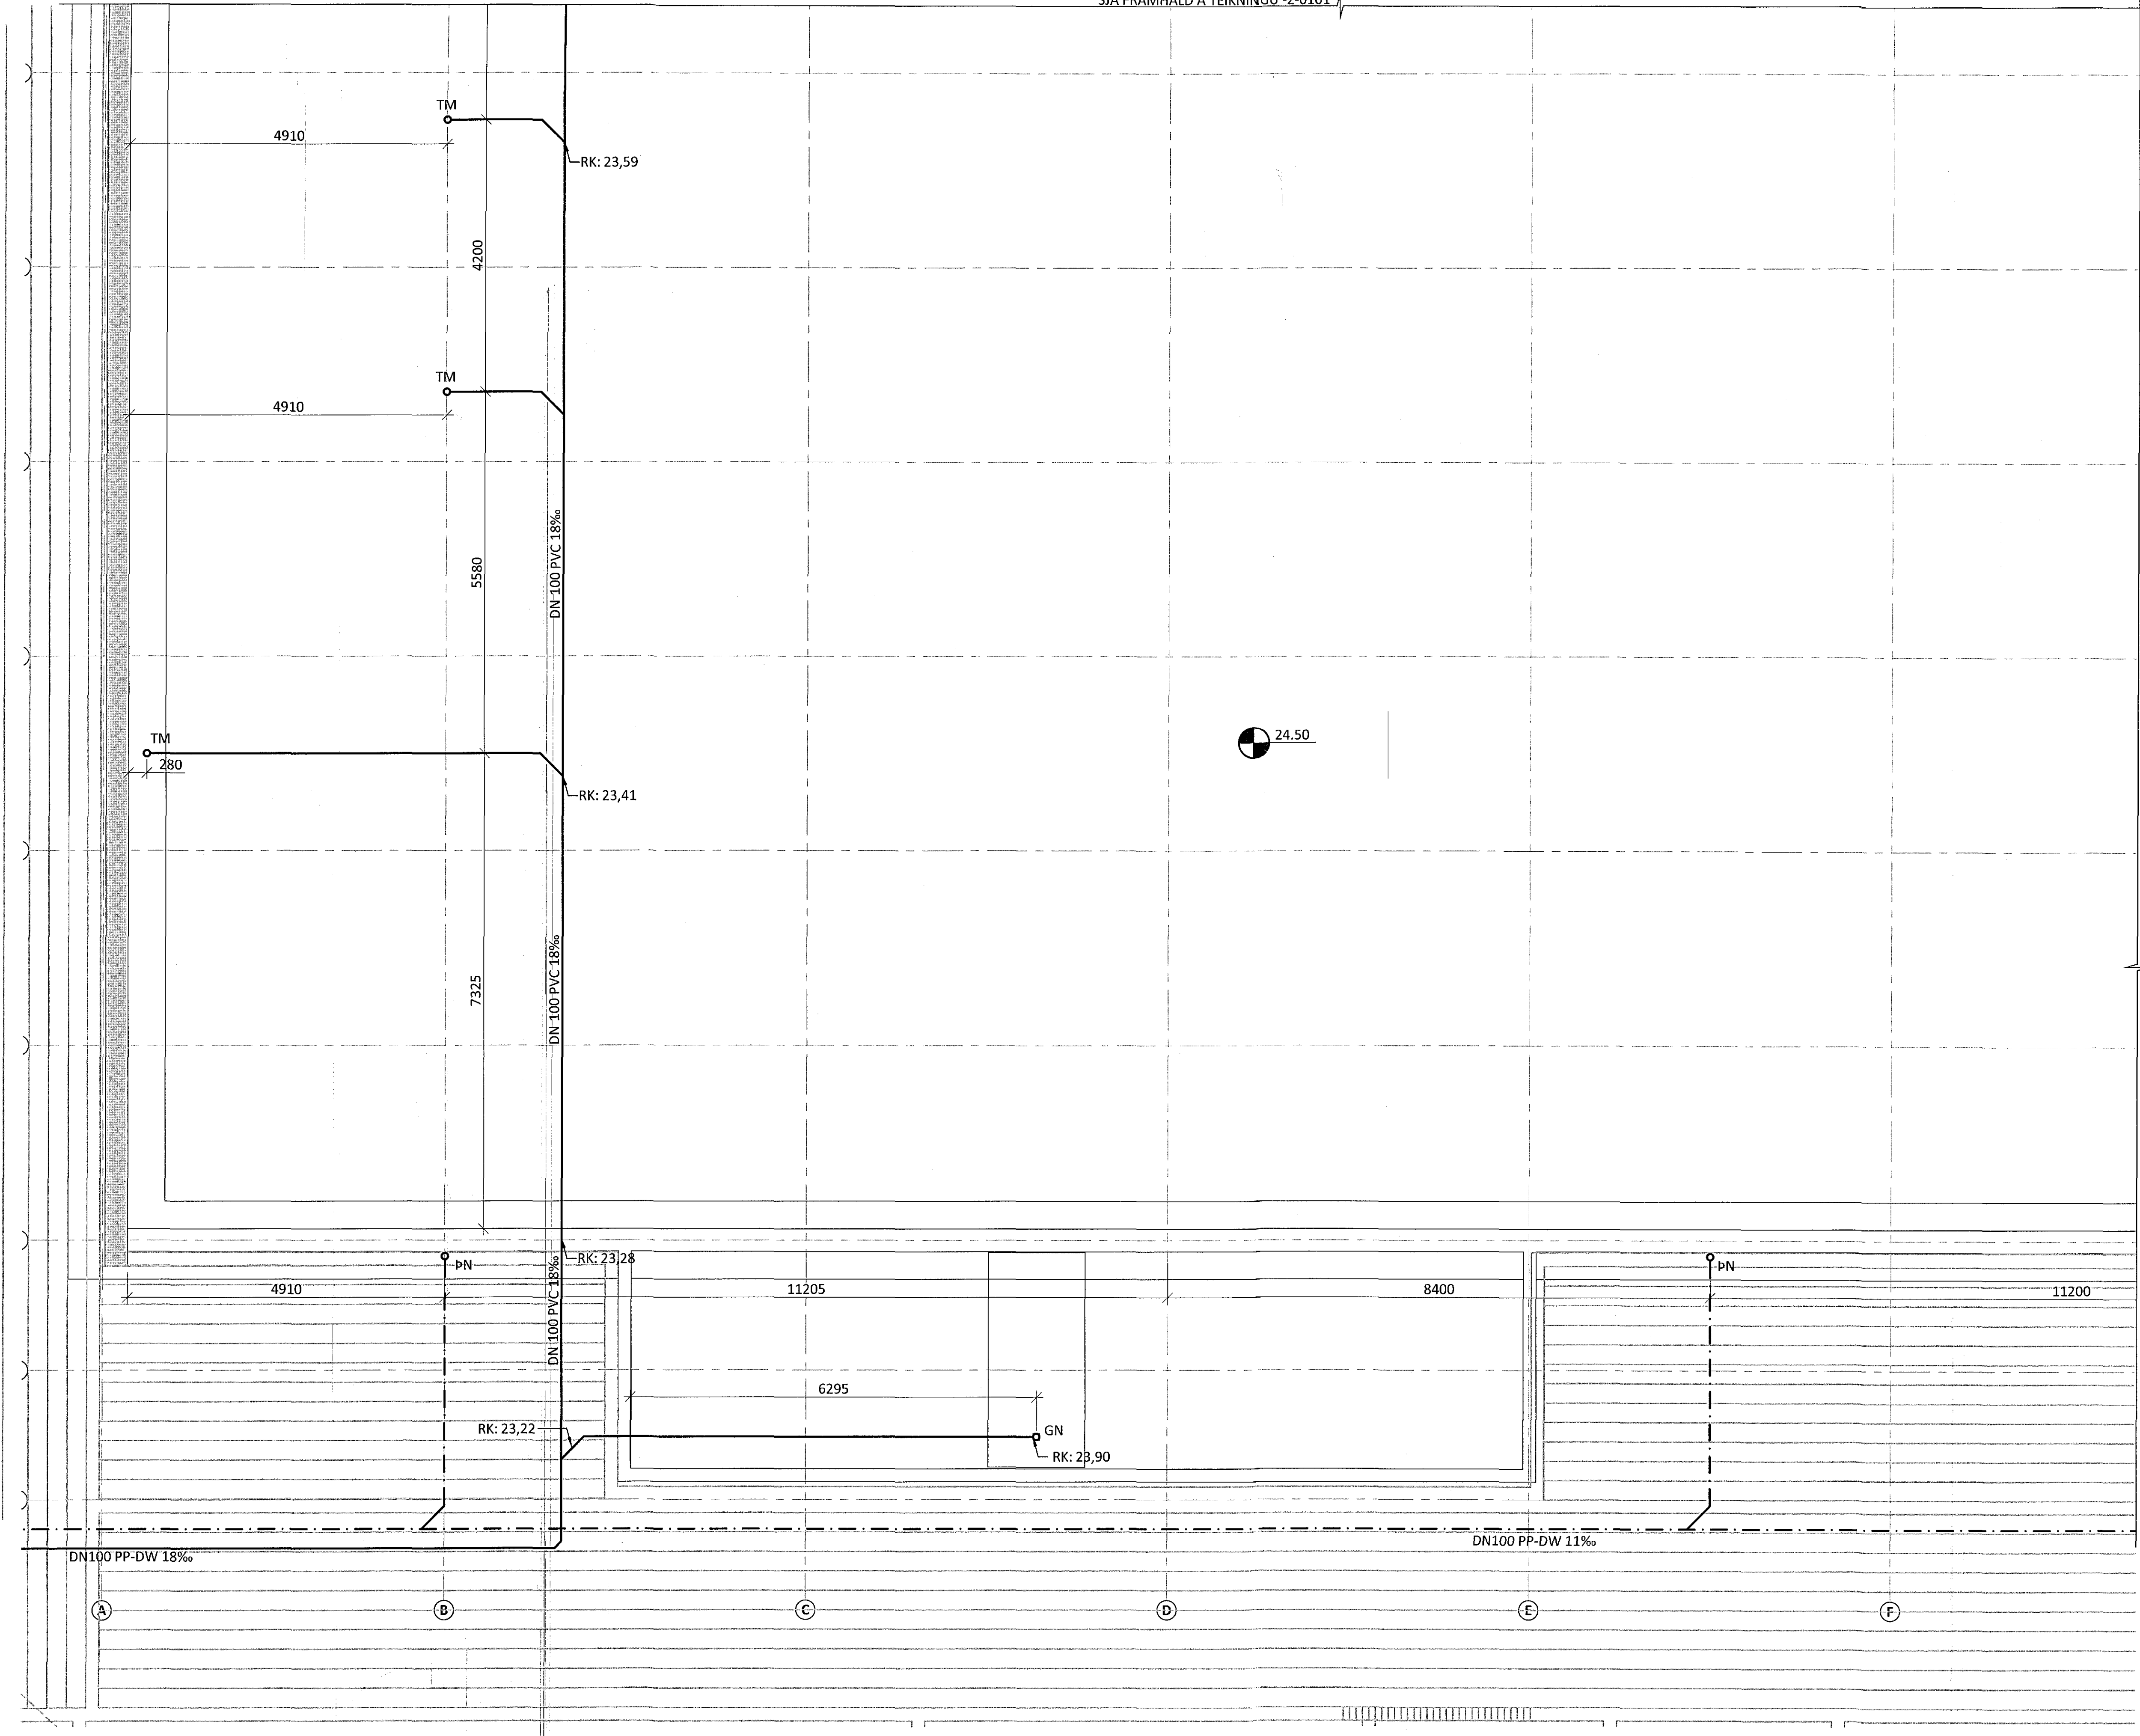

ÁRITUN ADALHÖNNUDAR: *[Signature]* KT. 220564-4369

B	21.06.16	REYNDARTEIKNING	<i>[Signature]</i>
A	09.09.15	FÆRSLA Á ÞN	
BR.	DAGS.	BREYTING	

ferill
VERKFRÆÐISTOFA

FLATAHRAUN 13 HAFNARFJÖRDUR
NÝBYGGING KRÖNUVERSLUN
GRUNNLAGNIR
GRUNNMYND
3.HLUTI

SAMPYKKT: <i>[Signature]</i> KT. 270760-4229 <i>[Signature]</i>			
HÖNNUÐUR	YFIRFARID	DAGS. ÚTG.	DAGS. BREYT.
GP	gummi@ferill.is	PAG	13.07.15
MKV. (A1)	VERKNR.	TEIKN. NR.	BREYT.
1:50	14048	2 - 0103	B

Ferill ehf. Mörkin 1 108 Reykjavík Sími: 575 1600 Fax: 575 1601 www.ferill.is