27/616 1506125

ÁRITUN BYGGINGARFULLTRÚA

Samþykkt þann 30. júní 2016

Byggingafulltrúinn í Hafnarfirði

GRUNNMYND M1:50

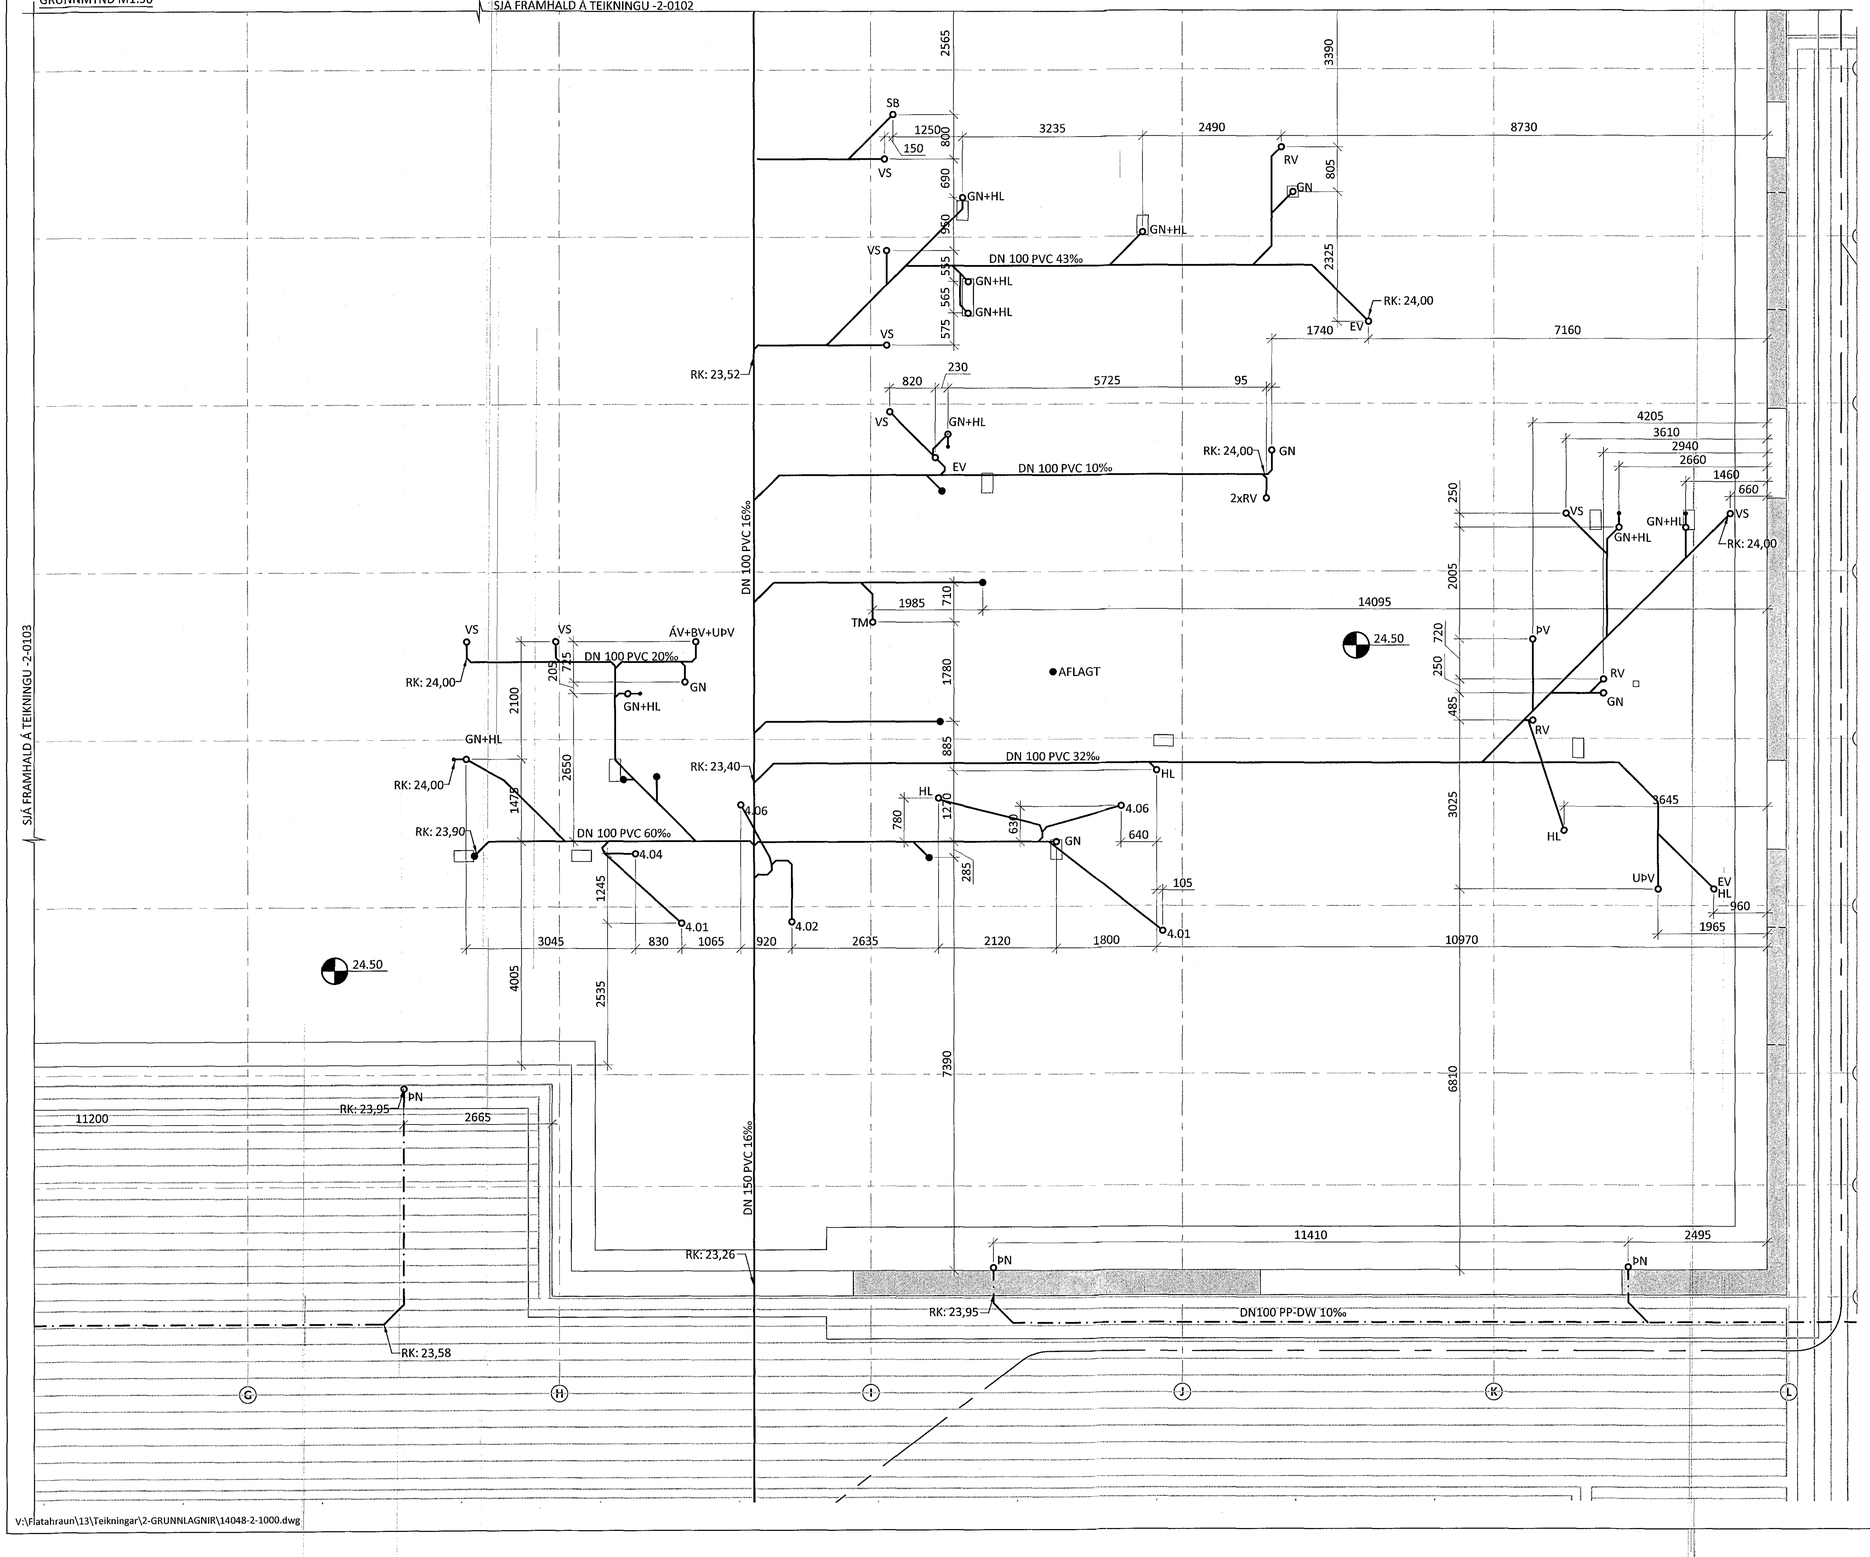

LYKILMYND:

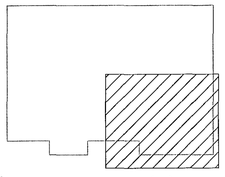

ÁRITUN AÐALHÖNNUÐAR: KT. Kl. 220564-4369

BR.	DAGS.	BREYTING
B	21.06.16	REYNDARTEIKNING ÞAG
A	04.11.15	FÆRSLUR Á STÚTUM

ferill VERKFRÆÐISTOFA

FLATAHRAUN 13 HAFNARFJÖRÐUR

NÝBYGGING KRÓNUVERSLUN

GRUNNLAGNIR

GRUNNMYND

4.HLUTI

SAMÞYKKT: KT. 270760-4229 ÞAG

HÖNNUÐUR	YFIRFARIÐ	DAGS. ÚTG.	DAGS. BREYT.
GP gummi@ferill.is	ÞAG	13.07.15	21.06.16
MKV. (A1) 1:50	VERKNR. 14048	TEIKN. NR. 2 - 0104	BREYT. B

Ferill ehf Mörkin 1 108 Reykjavík Sími: 575 1600 Fax: 575 1601 www.ferill.is

V:\Flatahraun\13\Teikningar\2-GRUNNLAGNIR\14048-2-1000.dwg