

Samþykkt bann
30. Júní 2016
Byggingafulltrúinn: *[Signature]*


SKÝRINGAR:

- SJÁ TEIKNINGU 1-0000 FYRIR ALMENNAR SKÝRINGAR
- ÖLL MÁL ERU Í MILLIMETURUM OG ALLIR KÓTAR ERU Í METRUM
- UPPGEFNIR KÓTAR Á GRUNNMYNDUM ERU ALLTAF MIÐADIR VIÐ EFRI BRÚN STEYPU
- SJÁ TEIKNINGU 1-0160+ FYRIR INNSTEYPTAR FESTINGAR IF1, IF2...
- SJÁ TEIKNINGAR 1-1100 OG 1-3000+ FYRIR STÁLVIKRI

TÁKN:

- ▲ SJÓNSTEYPUVEGGUR MEÐ FLEKAMÖTUM AF GÆÐUM SEM JAFNGILDA NÝJUM FLEKUM AUK ÞESS SEM STÆRD FLEKA OG UPPRÖÐUN KÖNA SKAL VERA REGULLEG EFTIR LENGÐ OG HÆÐ Á VEGG. EFTIRLITSADILI SKAL SAMPYKKA UPPRÖÐUN KÖNA ÁÐUR EN VEGGUR ER STEYPTUR
- TÁKNAR RÁÐANDI STEFNU BENDINGAR Í NEDRI BRÚN
- TÁKNAR RÁÐANDI STEFNU BENDINGAR Í EFRI BRÚN
- V001 TÁKNAR NÚMER INNVEGGJAR SEM SÝNDUR ER Á TEIKNINGU 1-3002

LYKILMYND:

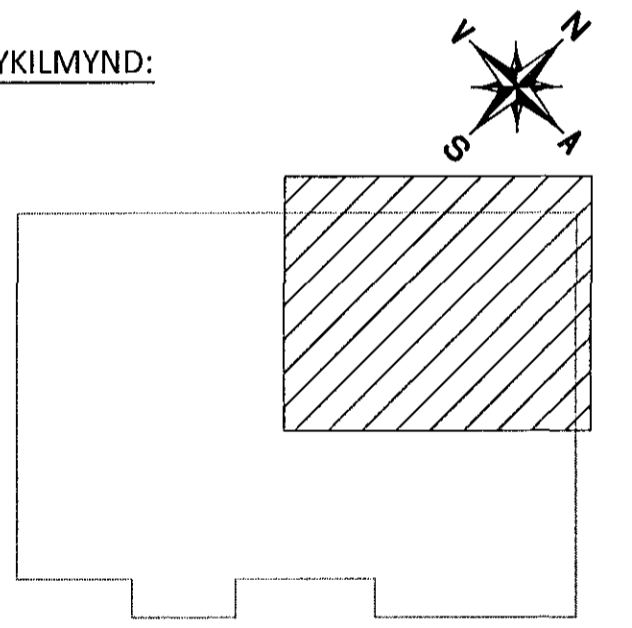

ARITUN ADALHÖNNUNAR: *[Signature]*
Kt. 220564-4369

BR.	DAGS.	BREYTING
C	30.10.15	SNIÐUM P5 OG P6 BÆTT VIÐ
B	26.10.15	PLÖTUBRÚN BREYTT YFIR OPUM
A	07.08.15	INNVEGGJUM BÆTT VIÐ




FLATAHRAUN 13 HAFNARFJÖRÐUR
NÝBYGGING KRÖNUNERSLUN
BURÐARVIRKI
PLATA YFIR 1.HÆÐ
GRUNNMYND - 2.HLUTI

HÖNNUÐUR	YFIRFRÁBÍÐ	DAGS. ÚTÍ.	DAGS. BREYTT.
AK	HE	13.07.15	30.10.15
MKV. (A1)	VERKNR.	TEIKN. NR.	BREYTT.
1:50	14048	1 - 1002	C

Ferill ehf. Mörkin 1 108 Reykjavík Sími: 575 1600 Fax: 575 1601 www.ferill.is

SJÁ FRAMHALD Á TEIKNINGU -1-1001

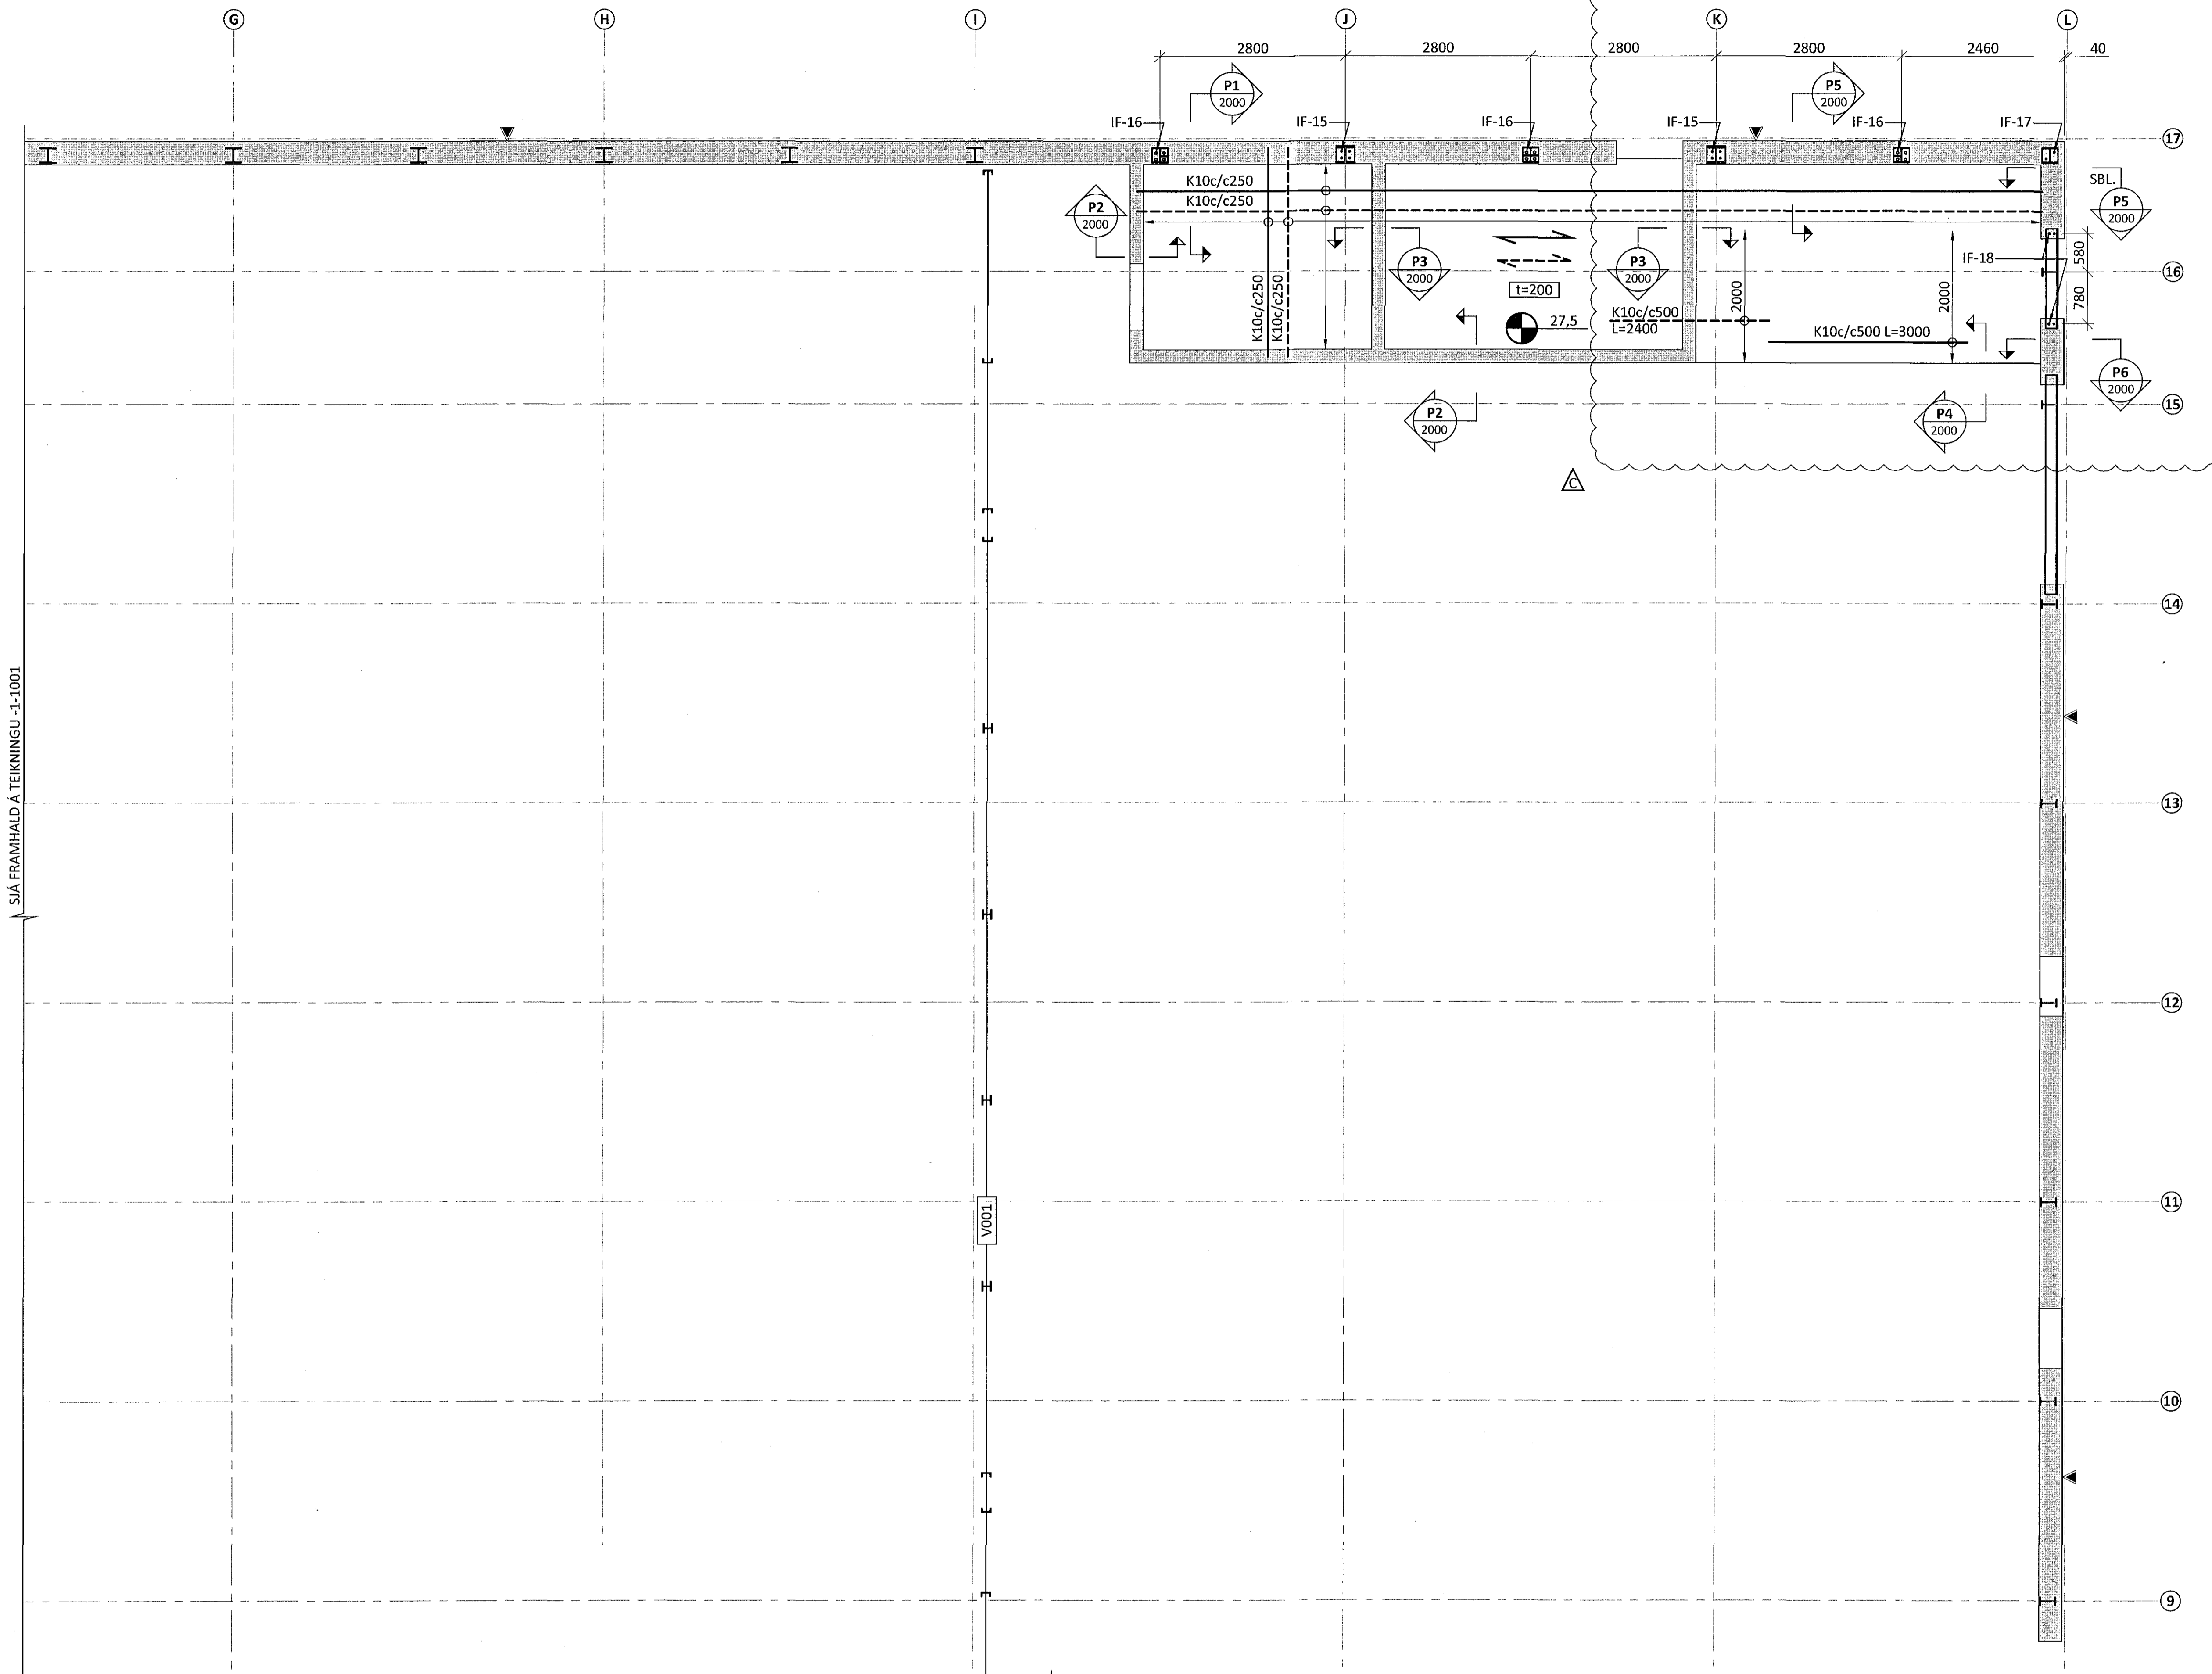

SJÁ FRAMHALD Á TEIKNINGU -1-1004