



FRÁRENNSLISLAGNIR Í GRUNNI, GRUNNMYND. 1:50

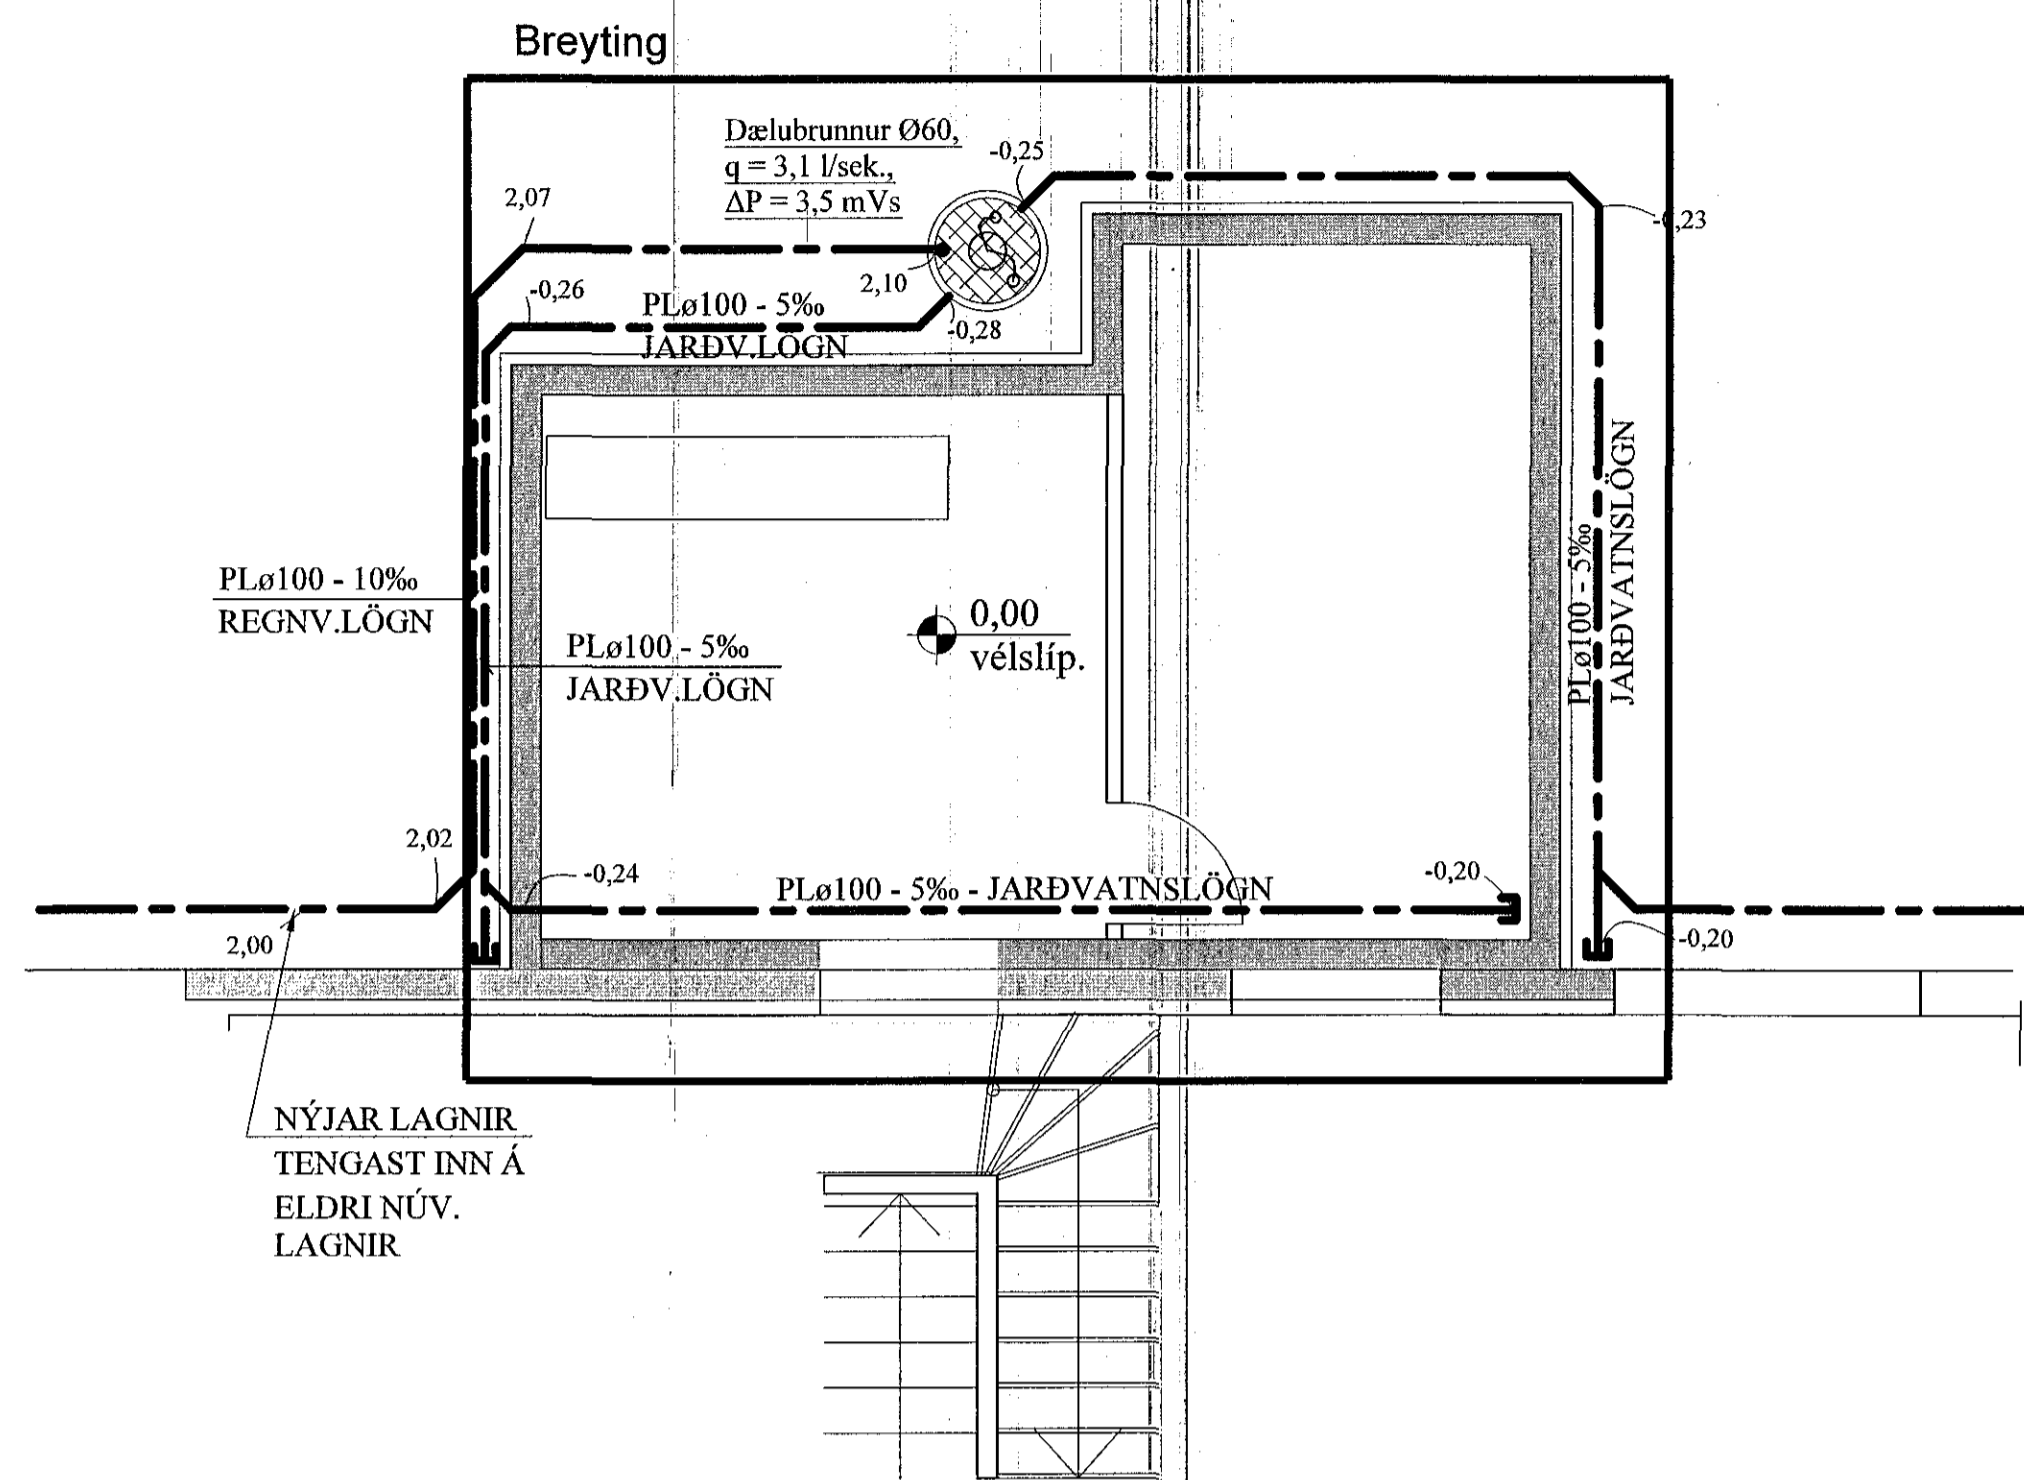


HITALÖGN, GRUNNMYND. 1:50

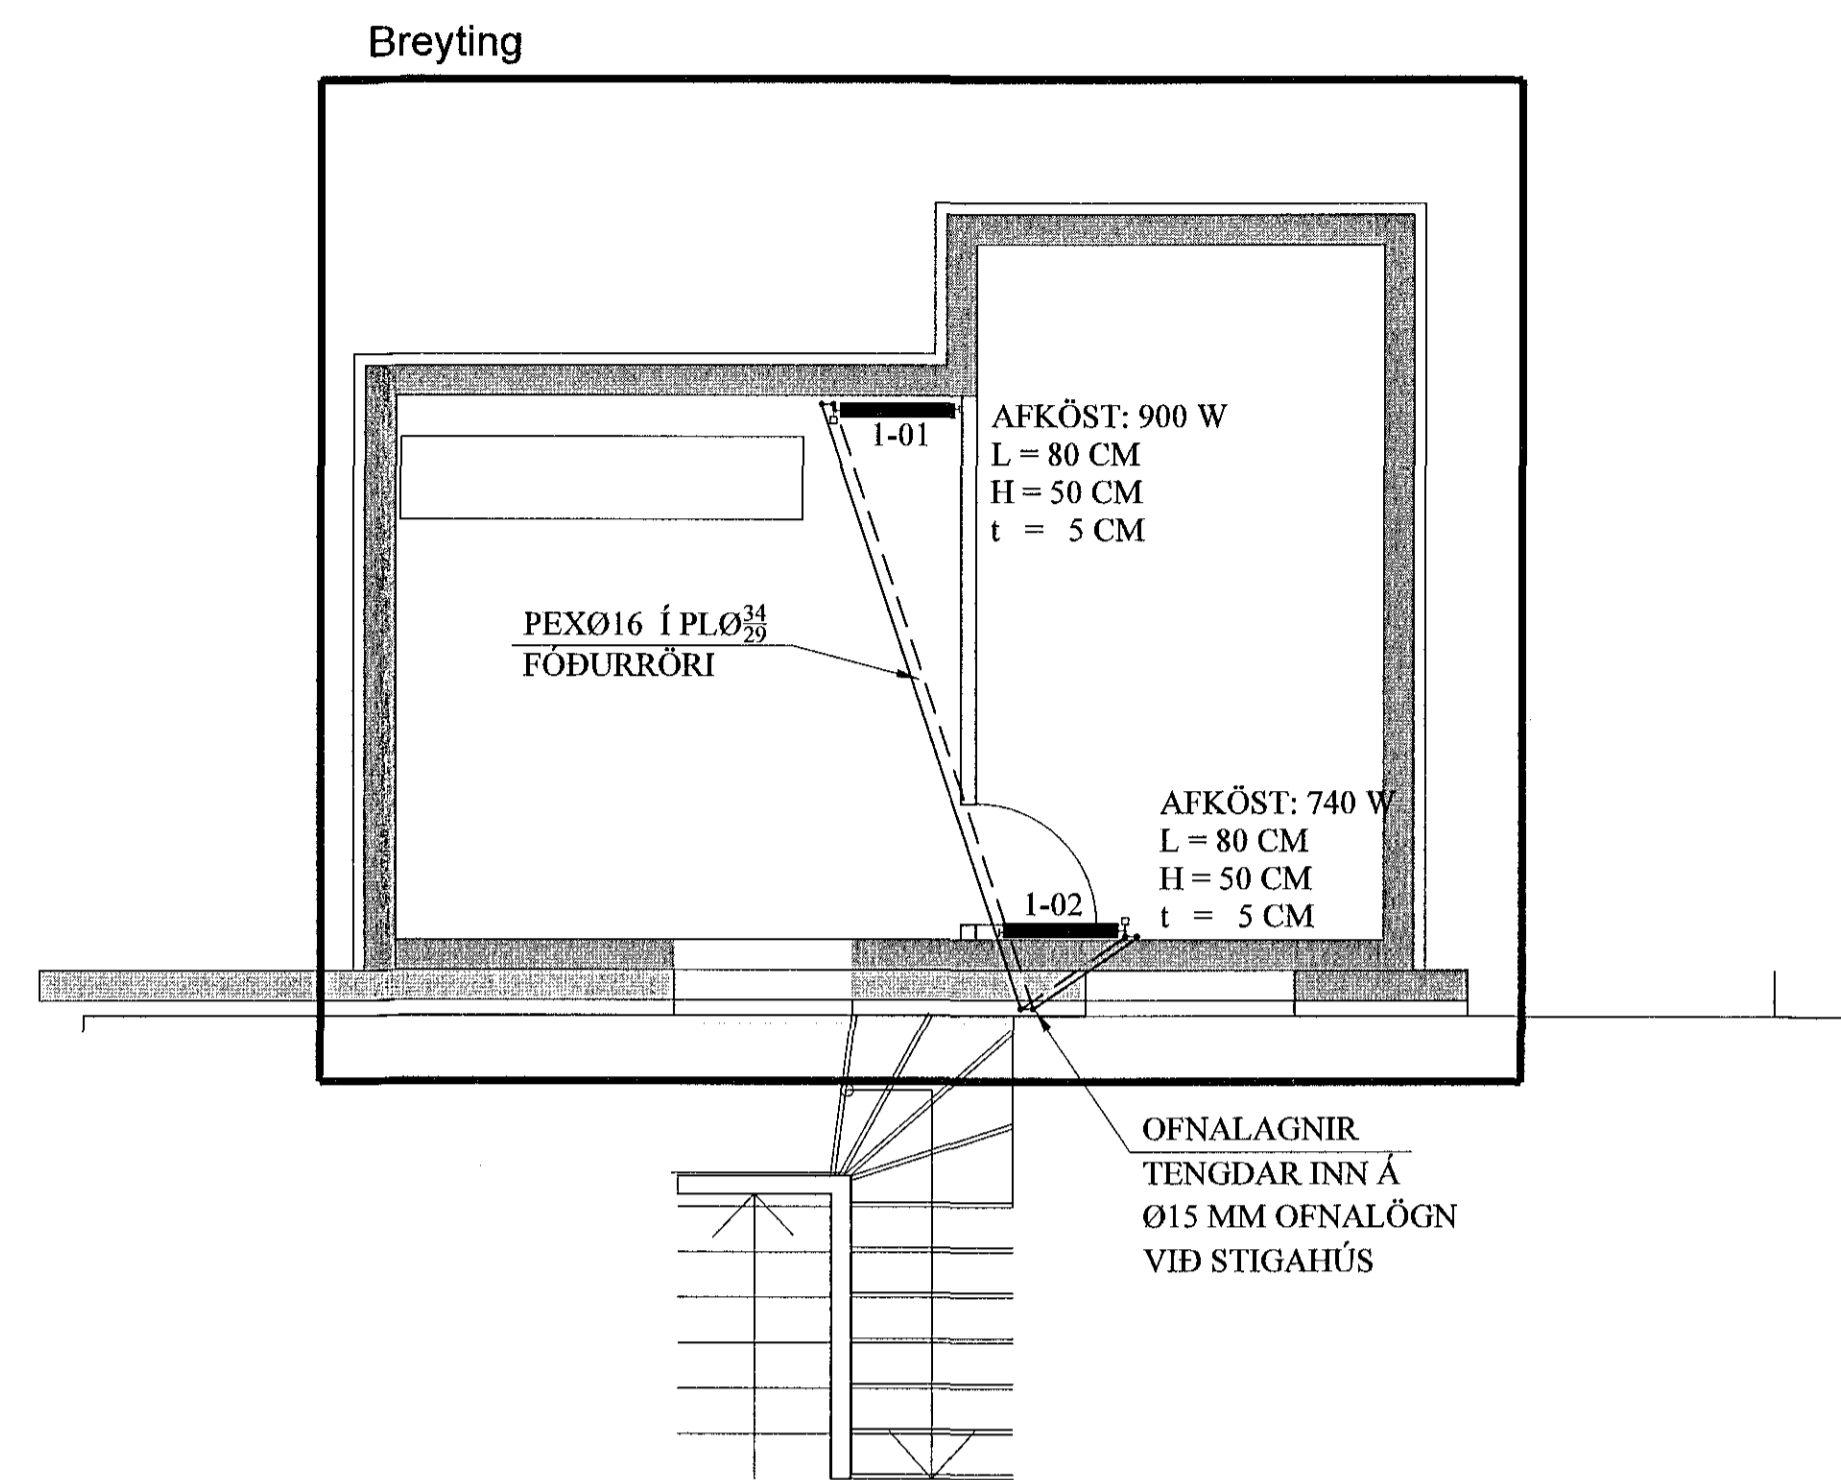


160MM89 29/6/16

Samþykkt þann  
04. júlí 2016  
Byggingafulltrúinn í Hafnarfirði

SNIÐ Í JARÐVATNSLÖGN. 1:20

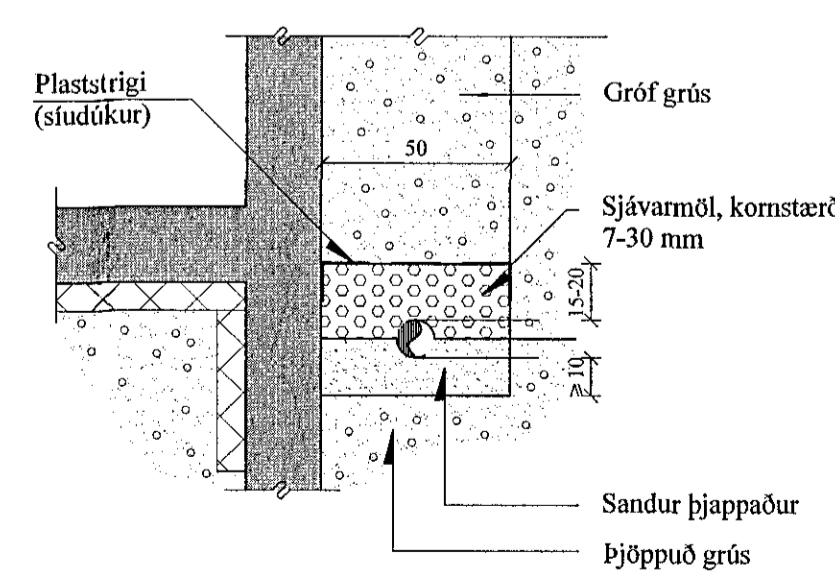

FRÁRENNSLISLAGNIR Í JÖRÐU OG GRUNNI. 1:20

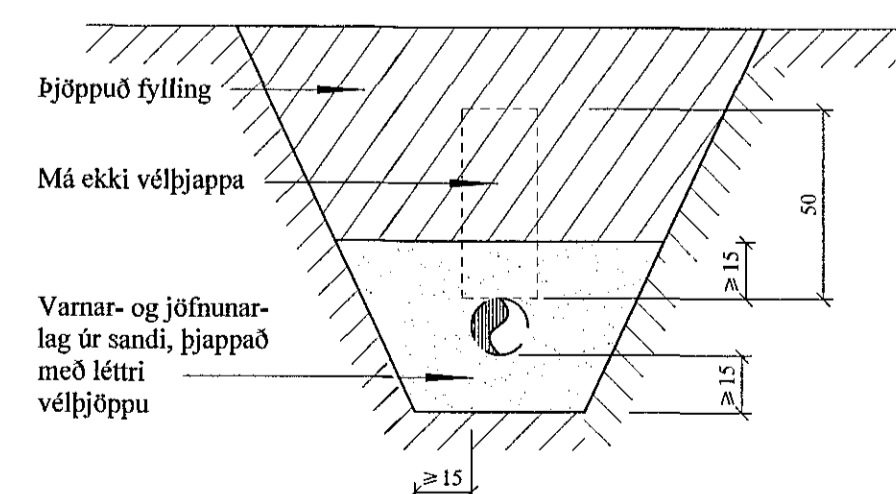

A	20.06'16	BREYTT REGNVATNSLÖGN.	JKR
A	20.06'16	BREYTINGAR VEGNA BREYTTA ARK. TEIKN.	JKR
BREYTINGAR			

TILVÍSANIR:  
SKÝRINGAR..... SJÁ TEIKN. NR. 2-01

*Jón Kristjánsson*  
*Jón Kristjánsson*

Reikn.	JKR	Mai '16	Útgelið:	17.05.2016
Teikn.	JKR	Mai '16	Kvarði:	1:50, 1:20
Alh.				
Samþ.				
TRADARBERG 7 - viðbygging				Nr. 2-02
Hafnarfirði				
Verkhúti				Jón Kristjánsson
FRÁRENNSLISLAGNIR Í GRUNNI, GRUNNMYND, HITALÖGN, GRUNNMYND.				Byggingaverkefni V.K. ehf. Árni 19 108 Reykjavík Sími: 537-0002 Fax: 772-3154 Ft. 210754-4829 Netfang: jkrist@jki.com