13.07.16 1412366

Samþykkt þann
27 JUL 2016
Byggingarfulltrúinn í Hafnarfirði
F.h. Sigurður Steinar Jónsson

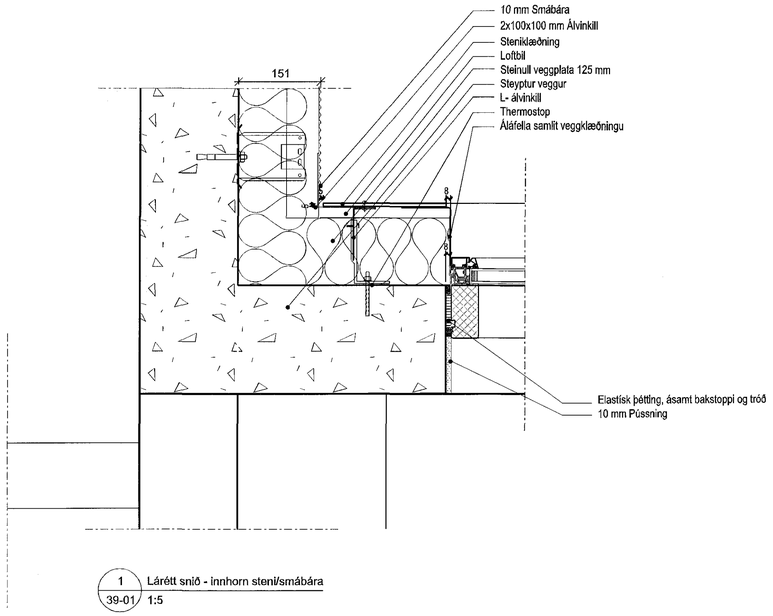

1 / 39-01 Lárétt snið - innhorn steni/smábára 1:5

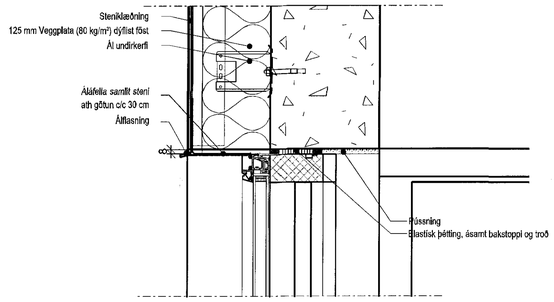

6 / 39-01 Deili í efribrún glugga 1 1:5

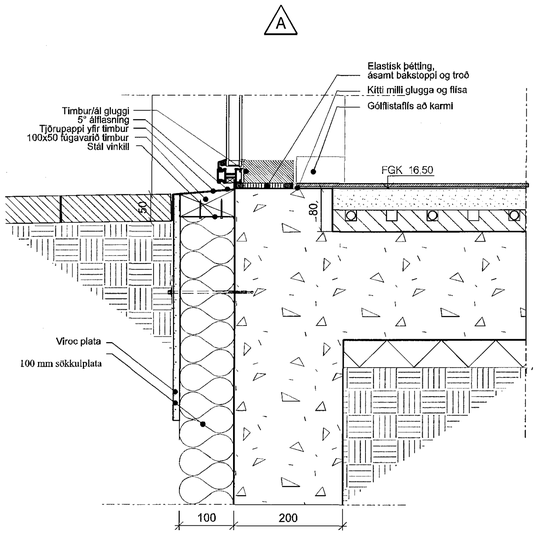

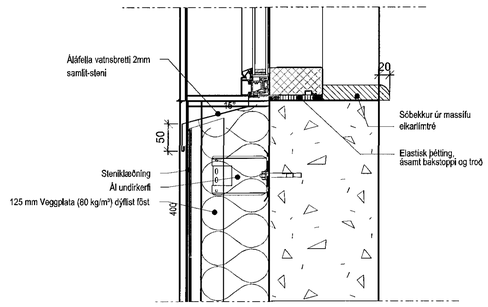

4 / 39-01 Deili í neðribrún glugga 1:5

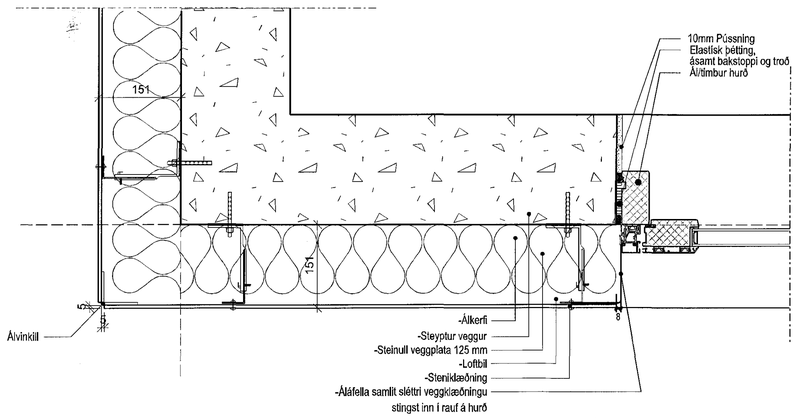

2 / 39-01 Lárétt snið - úthorn steni 1:5

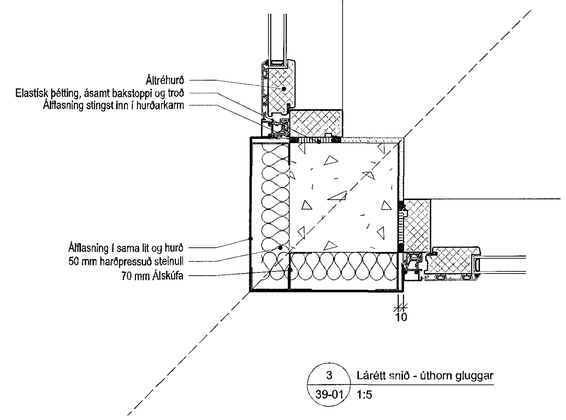

3 / 39-01 Lárétt snið - úthorn gluggar 1:5

A	KJH	SS	02.03.2016
Nýtt deili Gólfsíður gluggi			
ÚTGÁFA	ÍTEIKNAÐ	ÍYFIRFARÐ	ÍDAGS
BREYTINGAR			

ASK ARKITEKTAR EHF
GEIRSGÖTU 9 101 REYKJAVÍK
SÍMI 515 0300 FAX 515 0319
www.ask.is

ÁRITUN ÁÐALHÖNNUÐAR

Sigurlaug Sigurðardóttir Arkitekt F.A.L. kt.090267-8319 sigurlaug@ask.is

ASK ARKITEKTAR

VERKHEIFNI
BJARKAVELLIR 3
LEIKSKÓLI

TEIKNAÐ TEIKNINGAR
VERKTEIKNING
HÉTTI TEIKNINGAR
Útveggja deili

MÍKÍ Í AT	1:5
HANNAÐ	SS
TEIKNAÐ	KJH
YFIRF.	JÞ
DAGS.	05.05.2015

VERKNR.	AÐALTEIKNINGAR TEIKNINGAR	ÚTGÁFA
0736	39-01	A

© ÖLL AFNOT OG ÁRITUN TEIKNINGAR ER HÁÐ SAMÞYKKI ASK ARKITEKTA, EKKI SKAL MÁLA UPP AF TEIKNINGU.