



Samþykkt þann
26 JUL 2016
Byggingarfulltrúinn í Hafnarfirði
F.h. Sigurður Steinar Jónsson

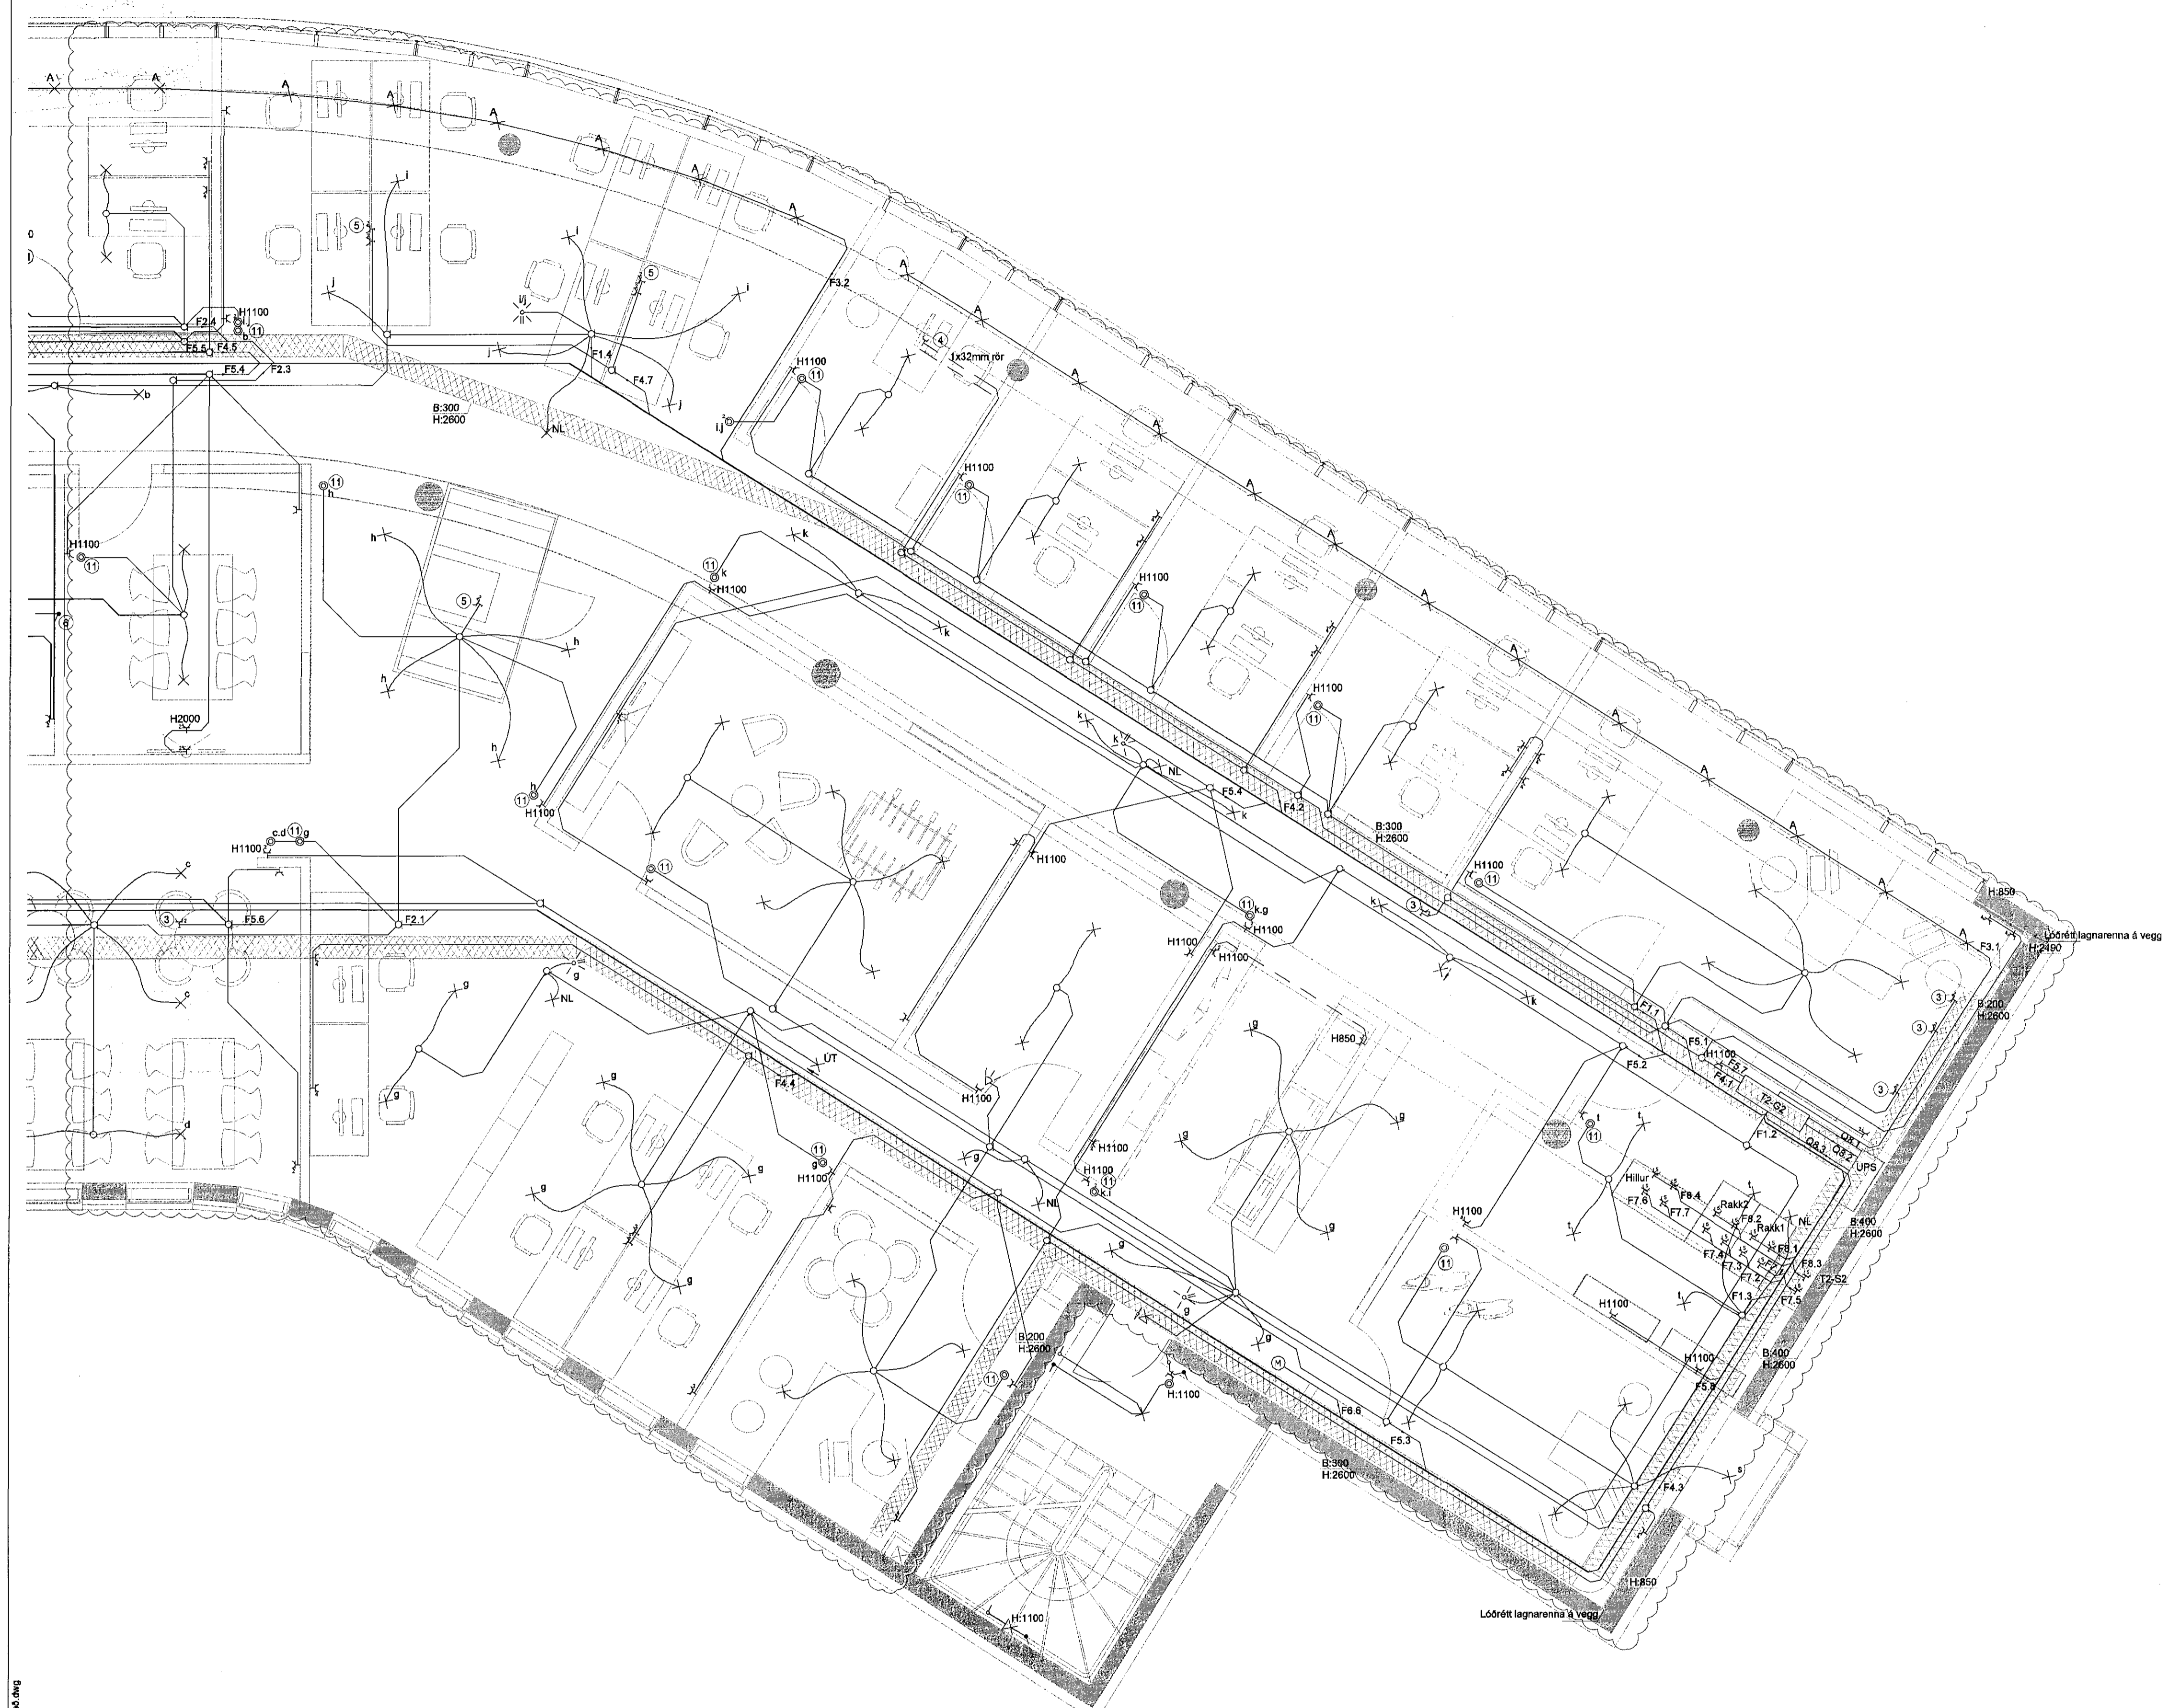


ÁRITUN ADALHÖNNUÐAR:
ÚTI INNI
ARKITEKTAR
BALDUR Ó. SVAVARSSON
ARKITEKTTÆKI SAMAROK
120357 5149

DALSHRAUN 3

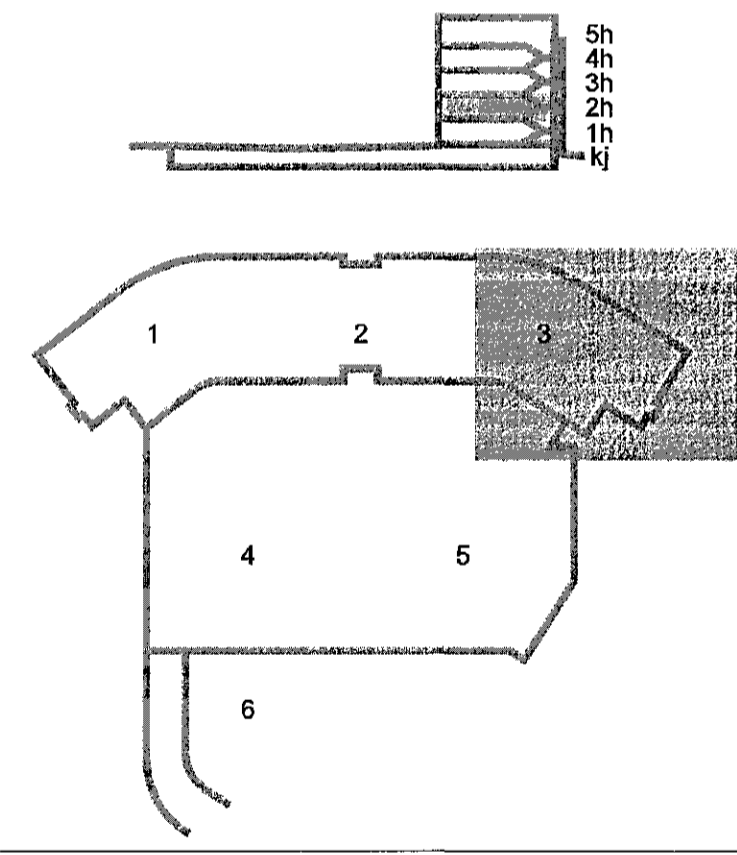

A 28.06.16 Nýtt skrifstofuljóm BSG/OÖG
Útg. Dags. Skýring Hanna Ö. Vífarsdóttir

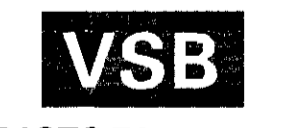

VERKFRÆÐISTOFA

BEIJARHRAUN 20 • 220 HAFNARFJÖRÐUR • KENNIT. 710796-2899
vsb@vsb.is • Sími 585 8600 • Fax 585 8610 • www.vsb.is

Áritun sérhönnuðar
Óm Guðmundsson
NÚ: 220961 2739 • om@vsb.is
Virkni:
DALSHRAUN 3
HAFNARFIRÐI
Verkefni:
Rafkerfi
Lágspenna 2.hæð
Grunnmynd 3

Hanna Ö	VD	Virkni	BSG	Kvarði	1:50	/A1	Síða	-
Dags.	03.06.2008	Verkefni	07244	Teikning	R1 023	Útgáfa	A	

V:\0307\07244\1\07244-Dalshraun 3\Sheets\07244-R1-2.dwg