



Samþykkt þann
27. JUL. 2016
Byggingarfulltrúinn í Hafnarfirði
F.h. Sigurður Steinar Jónsson

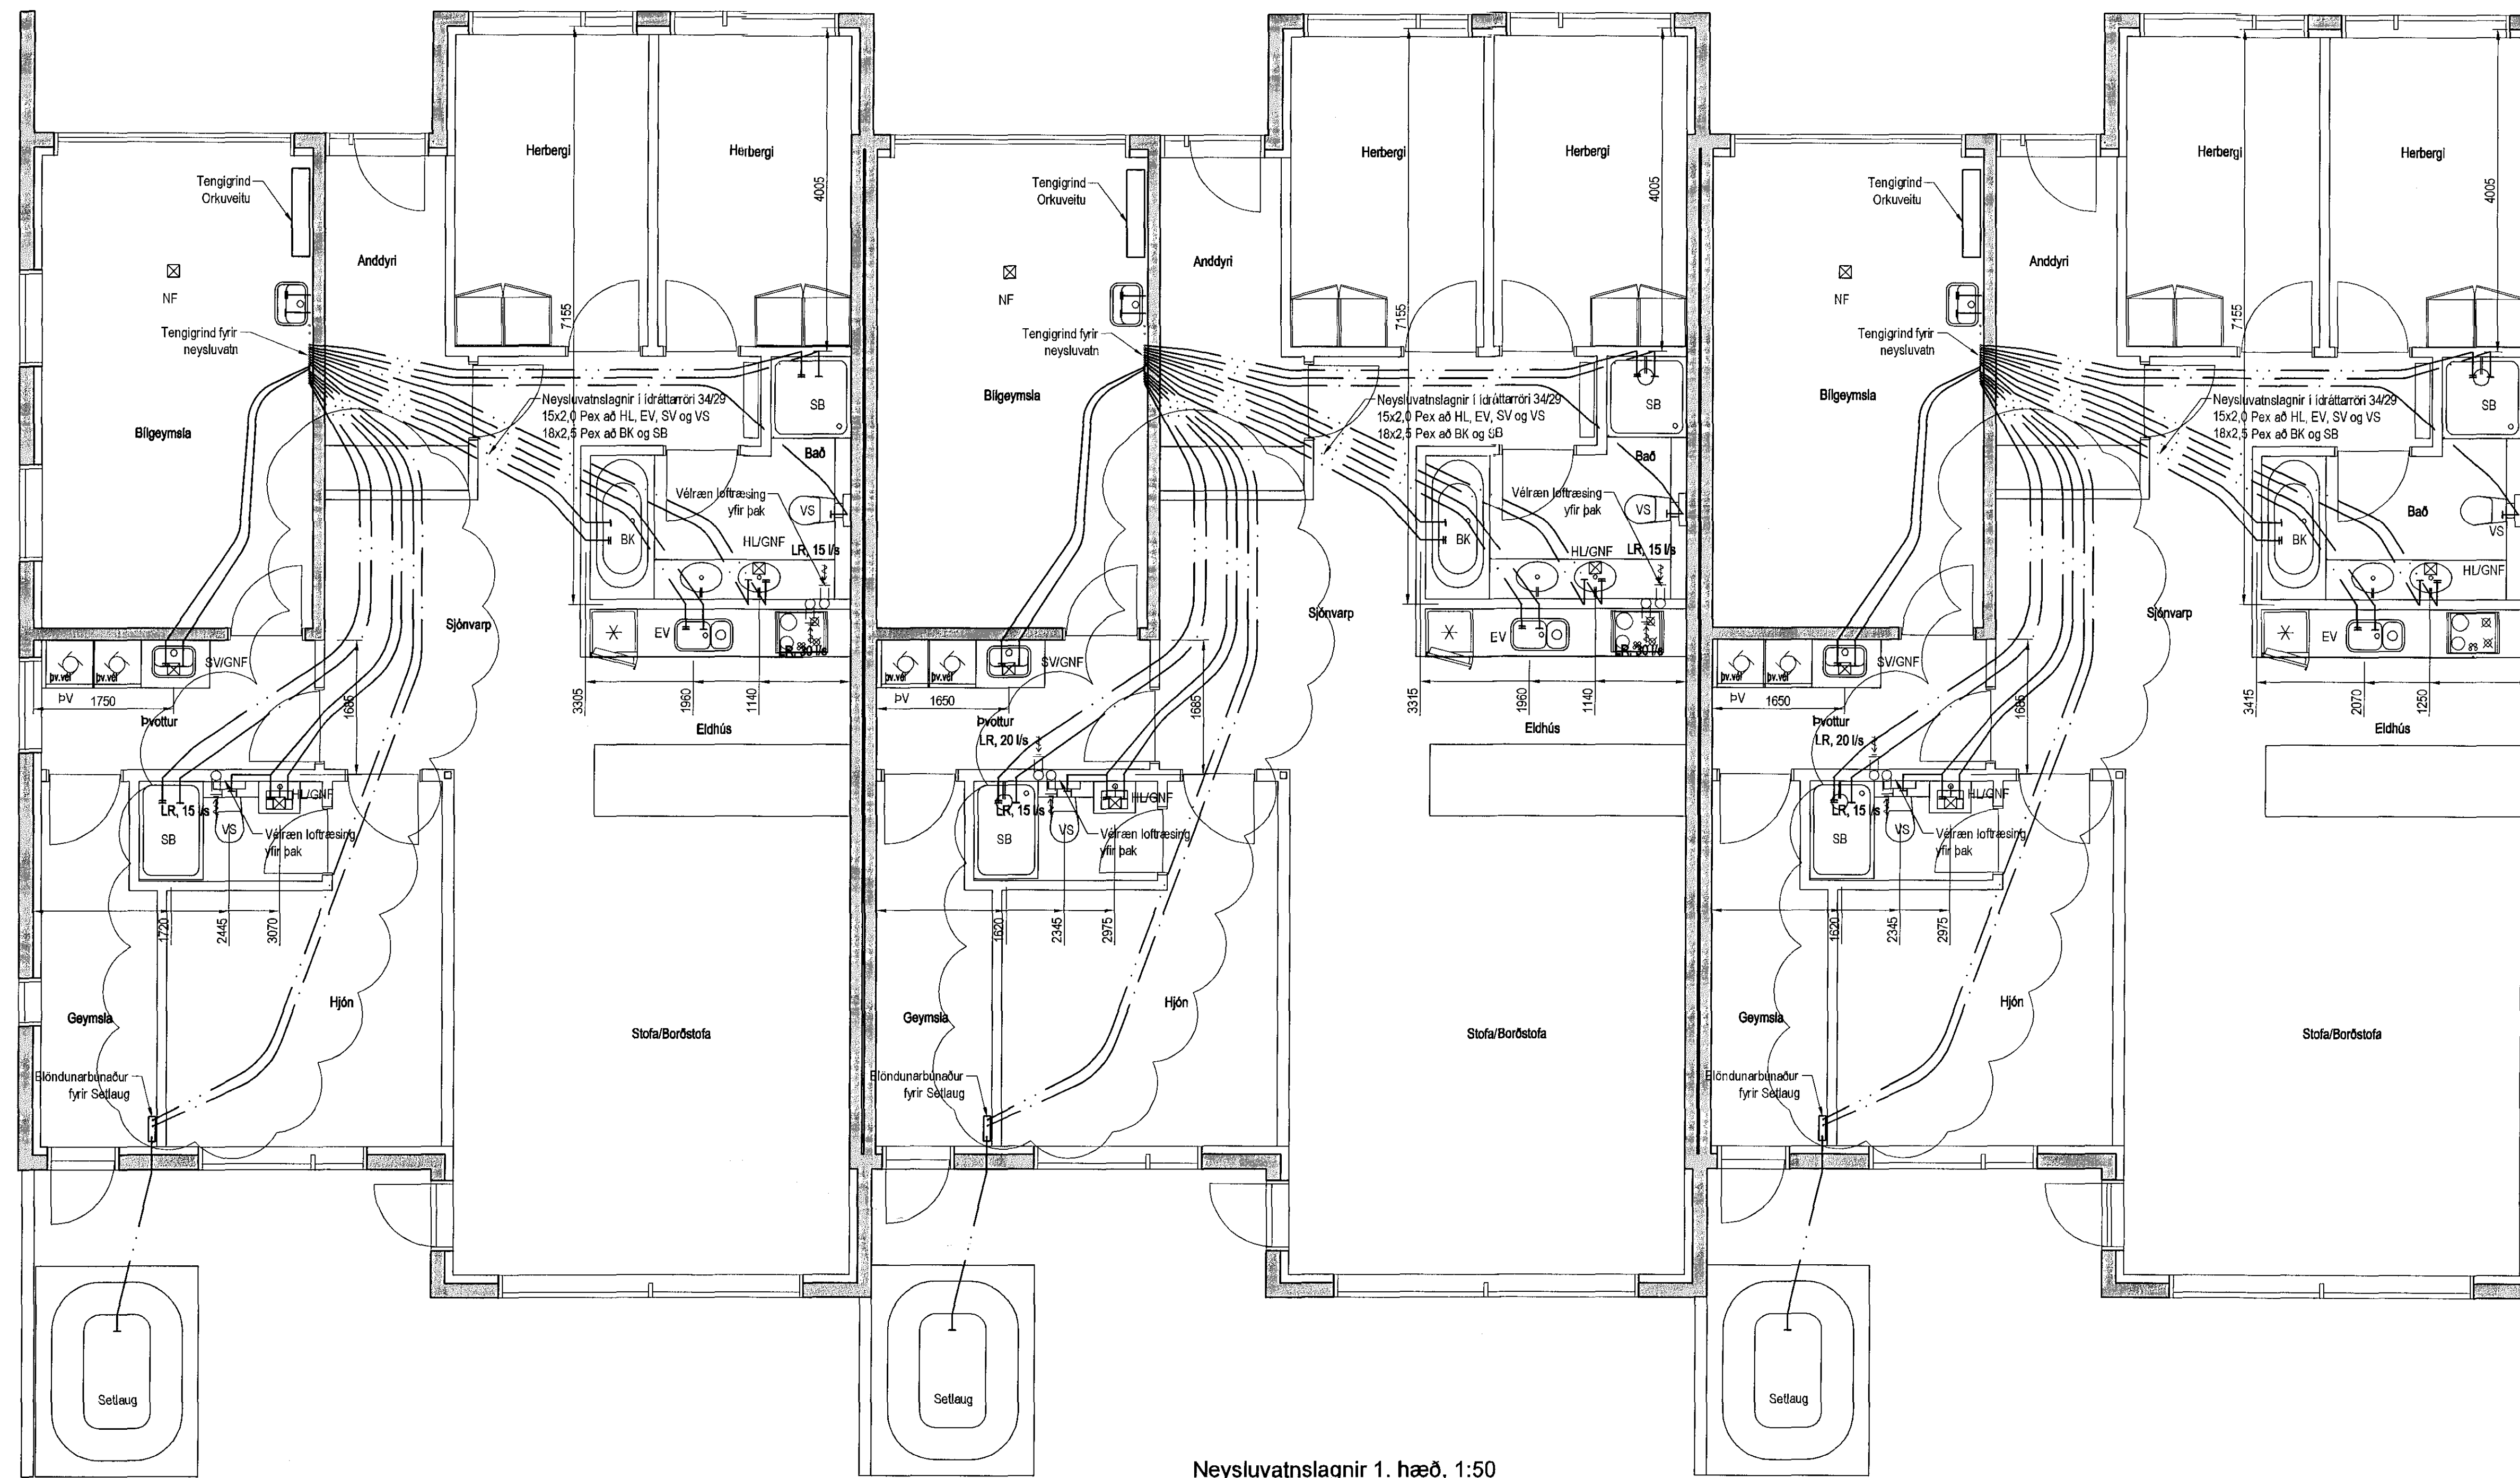


Neysluvatnslagnir 1. hæð, 1:50

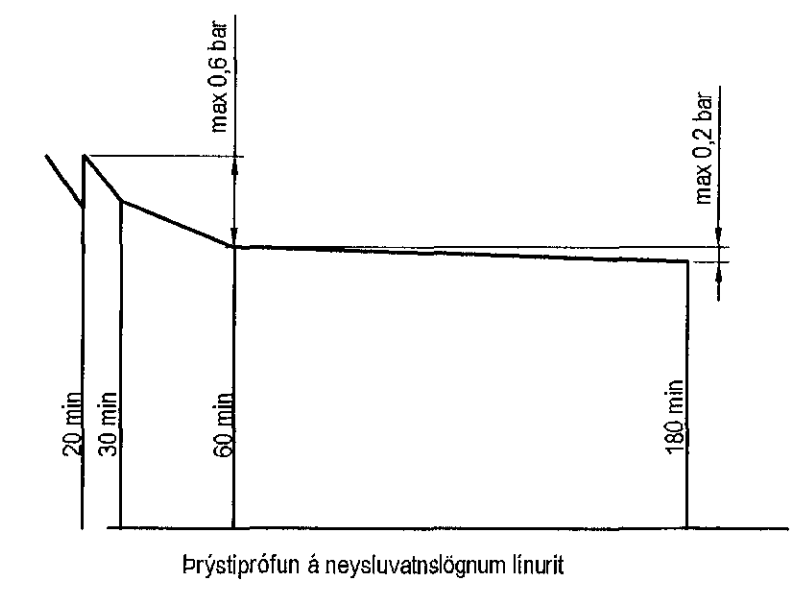

Þrygðiprófun á neysluvatnslögnum ínurit

Neysluvatnslagnir, Skýringar

Neysluvatnslagnir eru PEX-lagnir í ídráttaröri 34/29. Eitþingingu skal nota viðurkennt efni, og gæta skal þess allir hlutir kerfisins séu frá sama framleiðanda. Festingar skal setja á lagnir með mest 1-1,5 metra millibili. Selja skal þrjár festingar við beygjur. Beygjuradius skal ekki vera meiri en 5x þvermál pípu. Gæta skal þess að óhreintími komist ekki milli yfirars og innrásars. Þrygðiprófun: á lögnum skiptist í tveir lotur. Fyrri lota er framkvæmd í 1 klst. og er þrygðingurinn 15 bor þrygðifall má vera max 0,6 bor á seltími 30 mín. Seinni lota er gerð framhaldi af fyrri lotu og tekur 2 klst. Þrygðifall má vera max 0,2 bor.

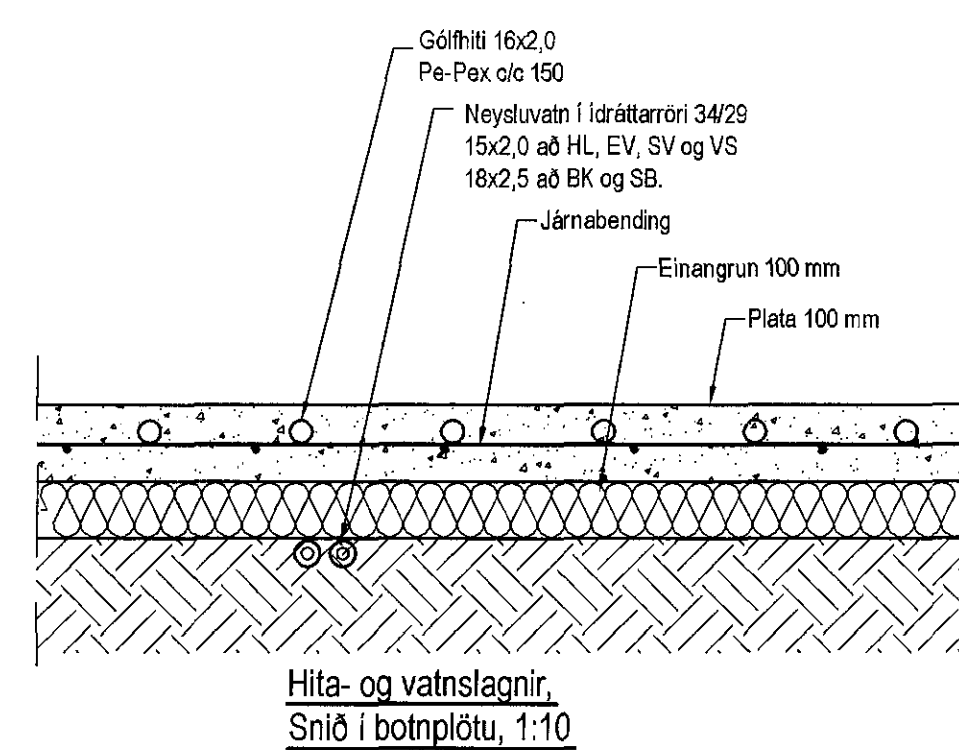

Hita- og vatnslagnir, Snið í botnplötu, 1:10

Útgáfa	Breyting	Dagsetning	Hannað	
B1	Legu lagna breytt	5.7.2016	S.H.	
Sveinbjörn Hinriksson Byggingateknifræðingur Kl. 160851-2629 Brenniskógur 8 Hafnarfirði Sími: 555-4029, 861-1801 Netfang: svennis@smmet.is		Staður Hafravellir 18-22 Hafnarfirði Skýring Neysluvatnslagnir		
Hannað / Tekið	Kvarð	Dagsetning	Verkir.	Telkn.nr.
	1:50	6.7.16	15-15	2-02