


VATNSÚDALAGNIR
GRUNNMYND 1:50

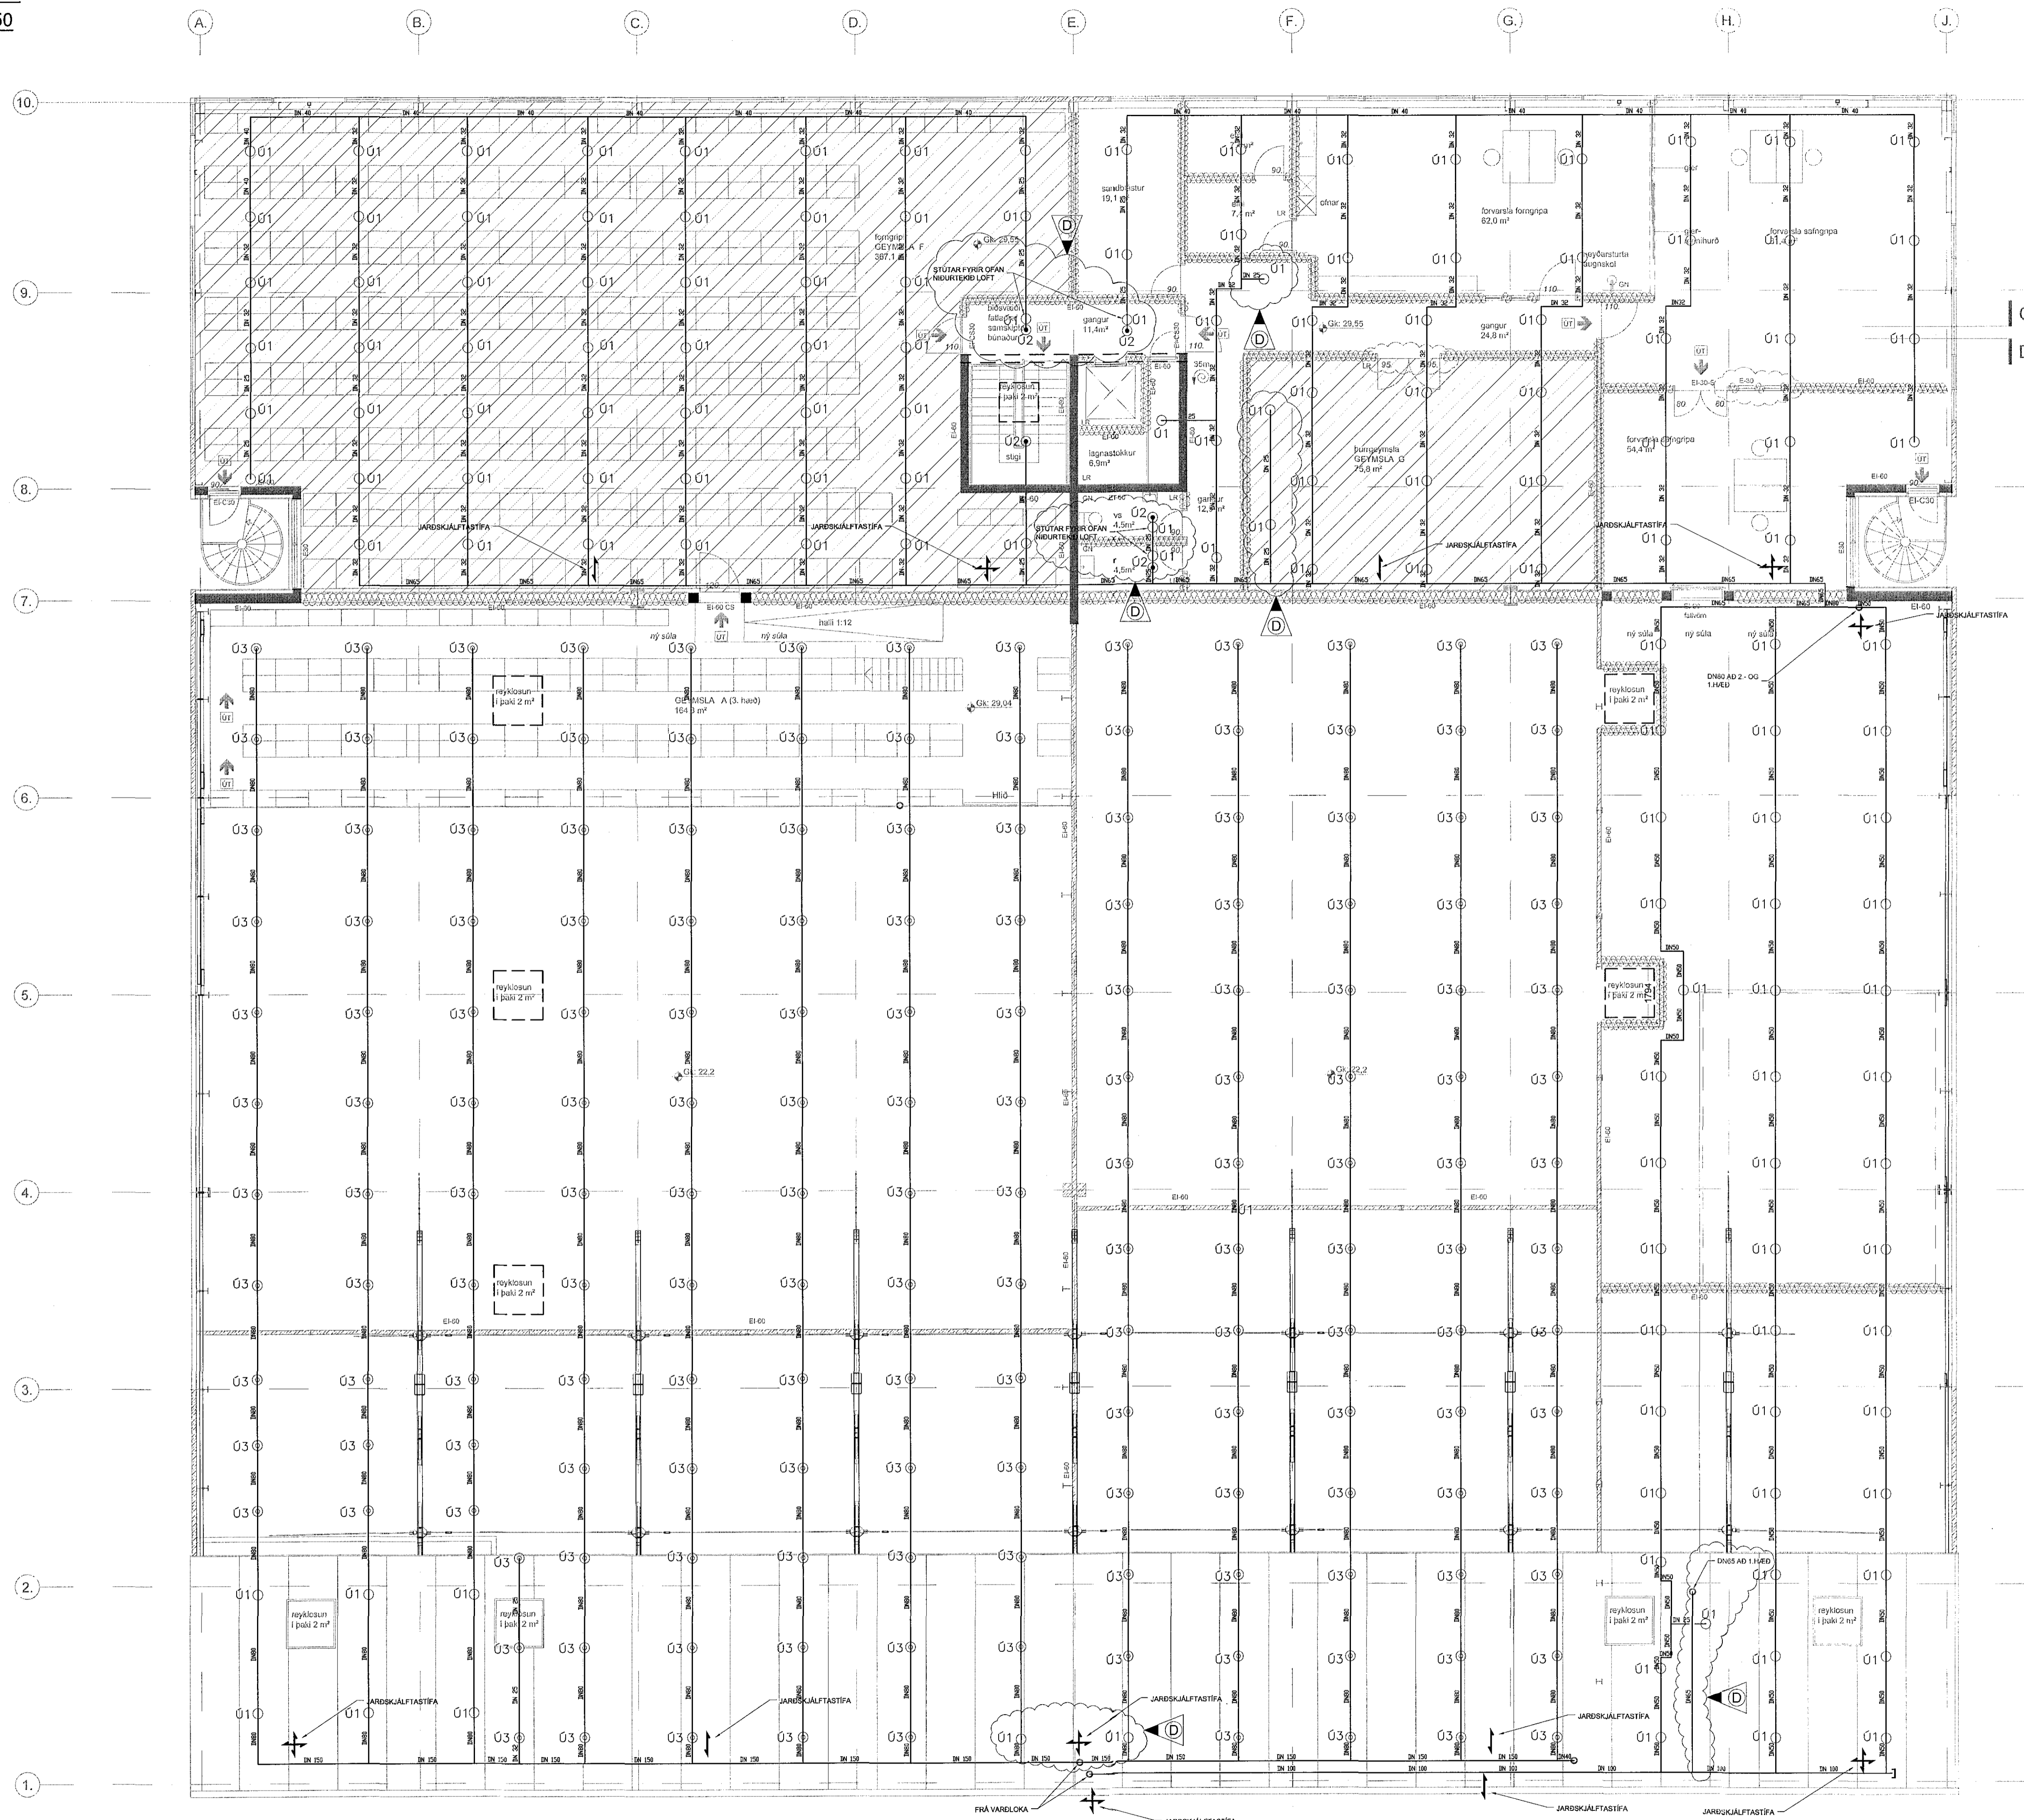

Sambykkt þann
27 JUL 2016
Byggingarfulltrúinn í Hahnar
F.h. Sigurður Steinar Jónsson

ARTIÐLIS SAMRÁÐSÁMBAÐHÖFUNDUR

TILVÍSANIR:
ALMENNAR SKÝRINGAR SJÁ TEKN. NR. V-101

D	03.07.2016	YMSAR BREYTINGAR	GI	GI
C	02.04.2016	VATNSÚDALAGNIR BREYTTI LÖGFRÉTTI	GI	GI
B	01.02.2011	BREYTING Á TÆKLA SKILJAFRÉTTI	JB	JB
A	02.01.2011	VATNSÚDALAGNIR MÍLLI MATLINA OG J-RYMR 0102	JB	ISB
BR.	DAGS.	BREYTING	REKNI.	TEKNI.

TJARNARVELLIR 11
VATNSÚDALAGNIR
GRUNNMYND 3.HÆÐIÞAK

MKV: 1:100
DAGS: 11.01.2008
HANNAR: GI-garagjornis.is
VERUR:

YFIRFAR: JB
KERNITALA: 130057-4439
TEKNI NR: V-102
BR: D

Conís
VERKFRÁÐAGJÖF
Kernitala: 500105-1400
Höfundur: 11.2011 Höfundur
Sími: 517-2090
Netfang: hof@conis.is
Vefsiða: www.conis.is