


VATNSÚDALAGNIR
GRUNNMYND 1:50

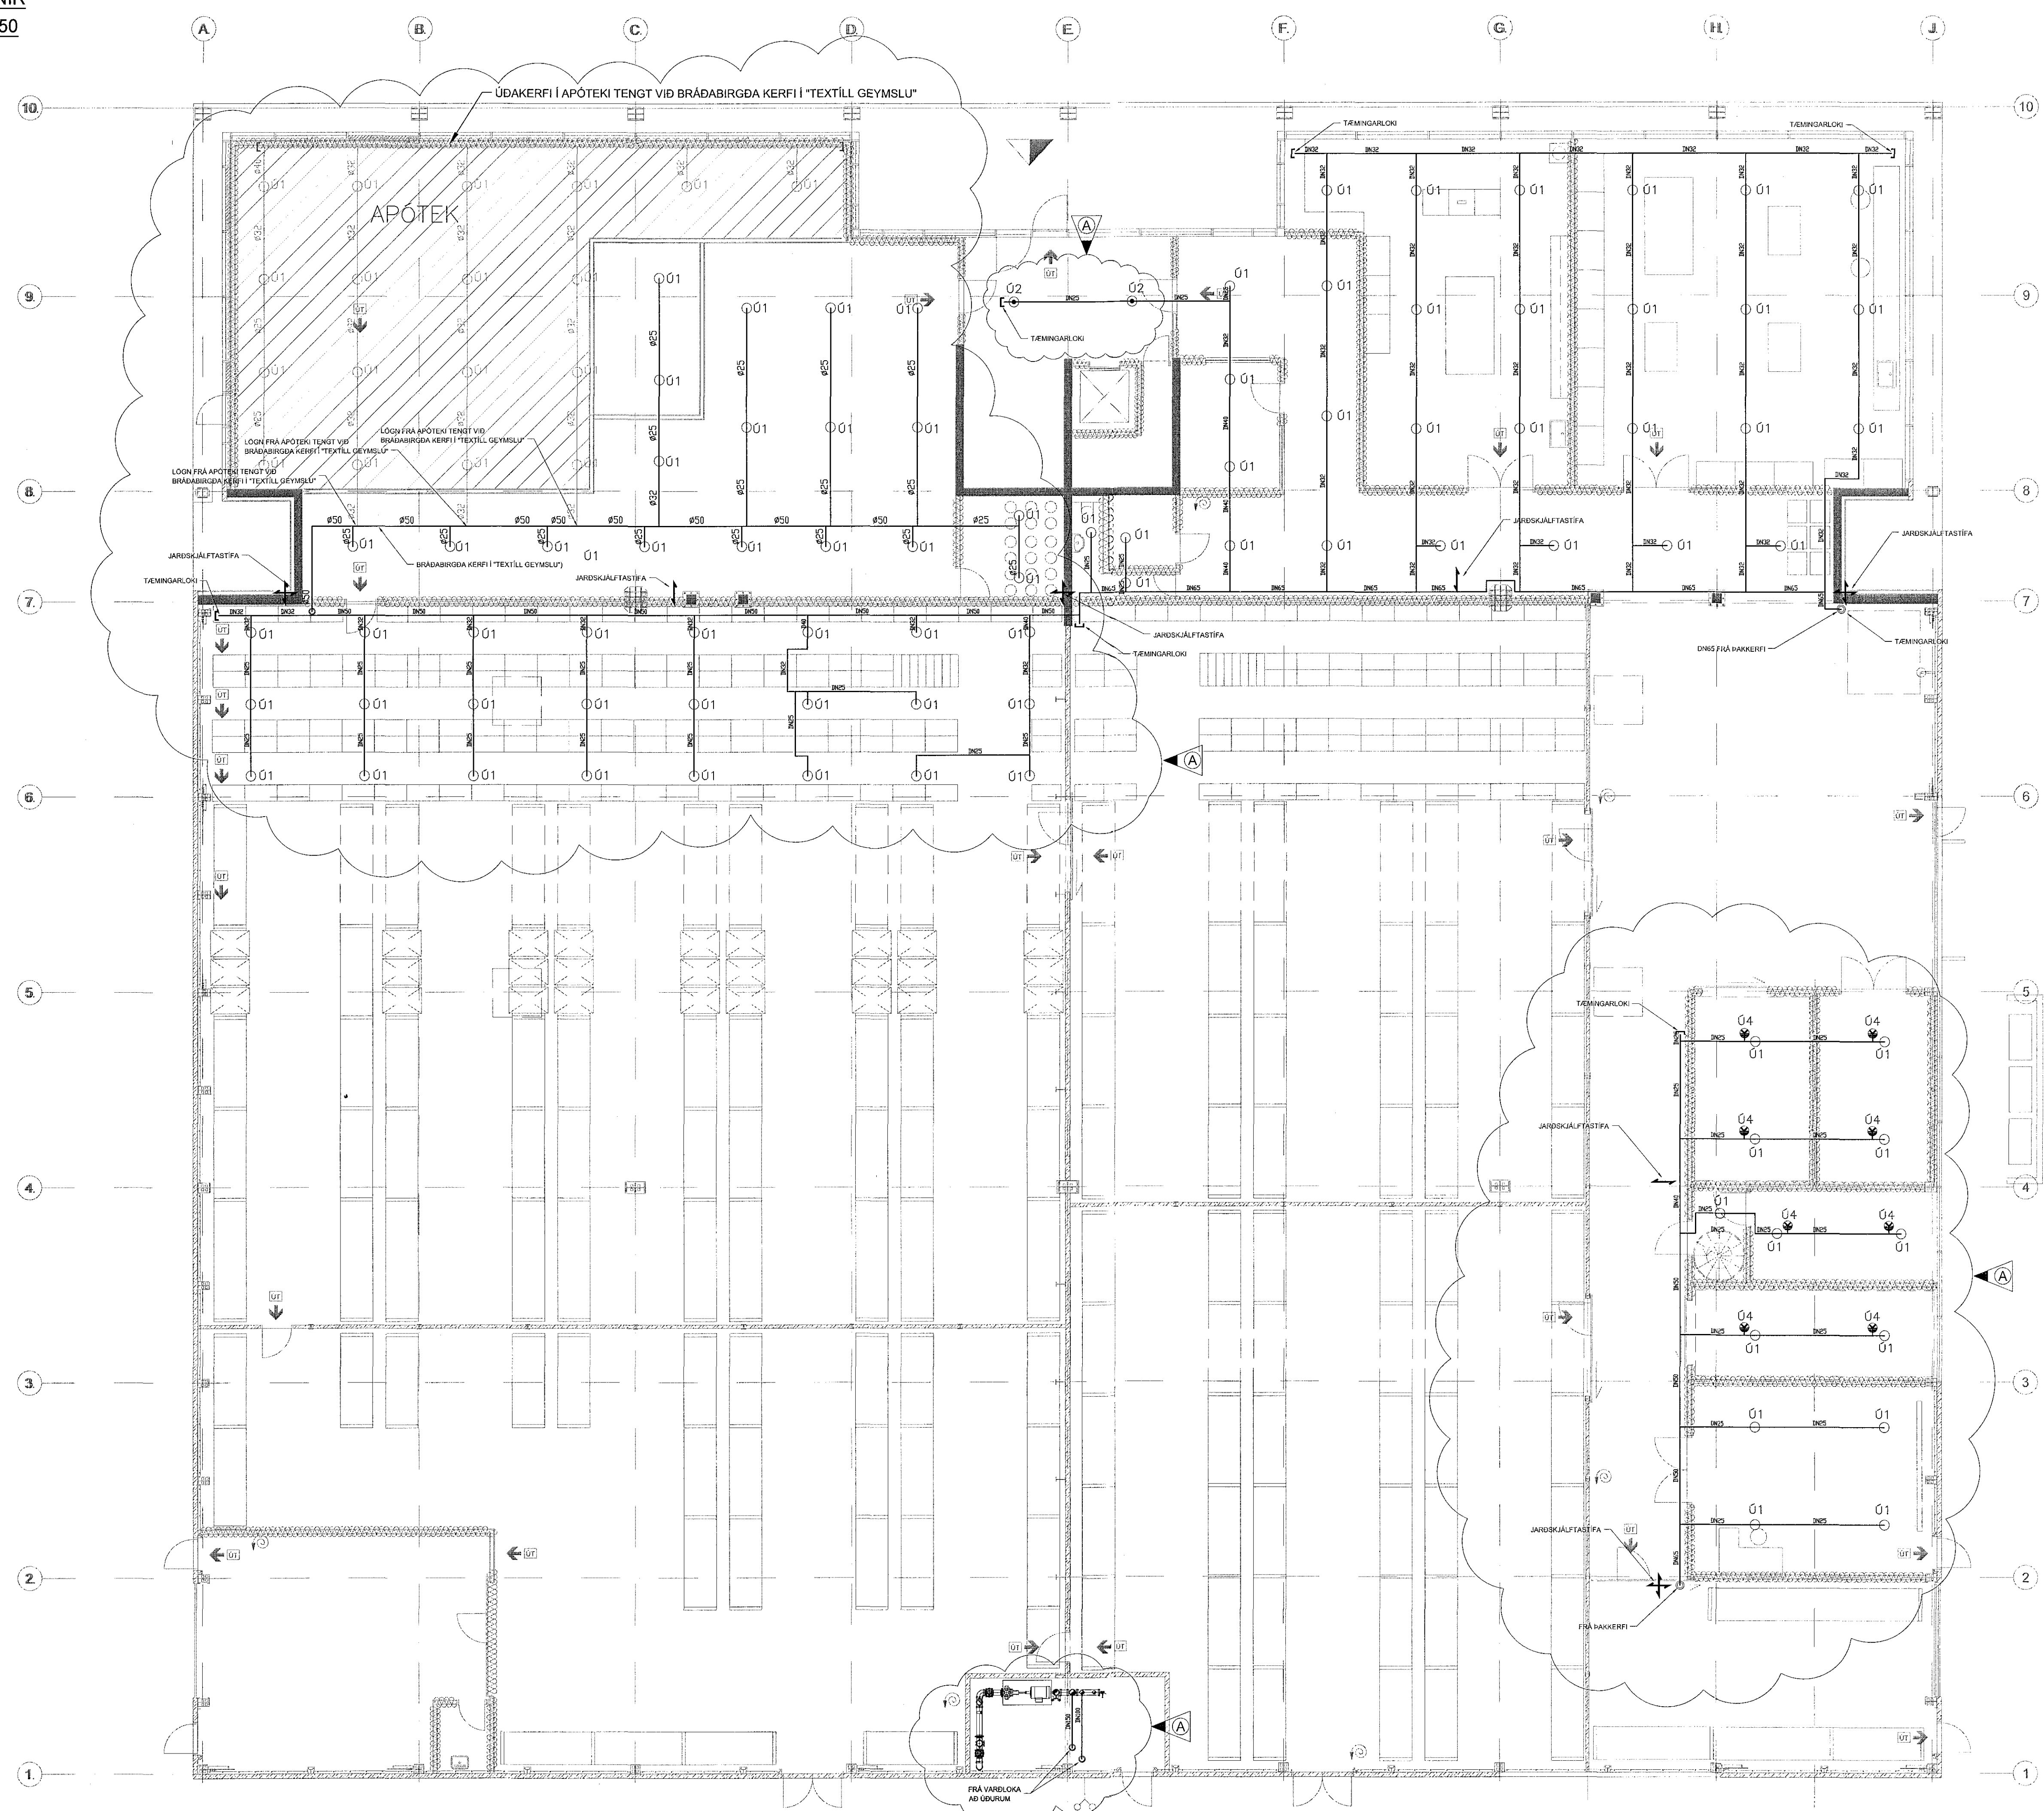

Samþykkt þann
27 JUL 2016
Byggingarfulltrúinn í Hafnar
F.h. Sigurður Steinar Jónsson

ARTUN SAMRÆMINGARHOÐUNGAR

TILVÍSANIR:
ALMENNAR SKÝRINGAR SJÁ TEIKN. NR. V-101

A 09.07.2016 1MÆR BREYTINGAR
BR. DAGS BREYTING
GL. GL.
REAN. TEIKN.

TJARNARVELLIR 11
VATNSÚDALAGNIR
GRUNNMYND 1:HÆÐ

SKV.: 1:100
DAGS: 24.02.2016
HAFNAD: GL - gaster@conis.is
VERKFR.: -

YFRFARIR: *James Santr*
SAMBYGGI: *James Santr*
KENNITALA: 130057-4420
TEIKN. NR.: V-106

Conis
VERKFRÆÐINGJÓF
Kornabla: 600105-1400
Hálandi 11, 201 Kópavogur
Sími: 517-3000
Netfang: conis@conis.is
Vefur: www.conis.is

BR.: A