

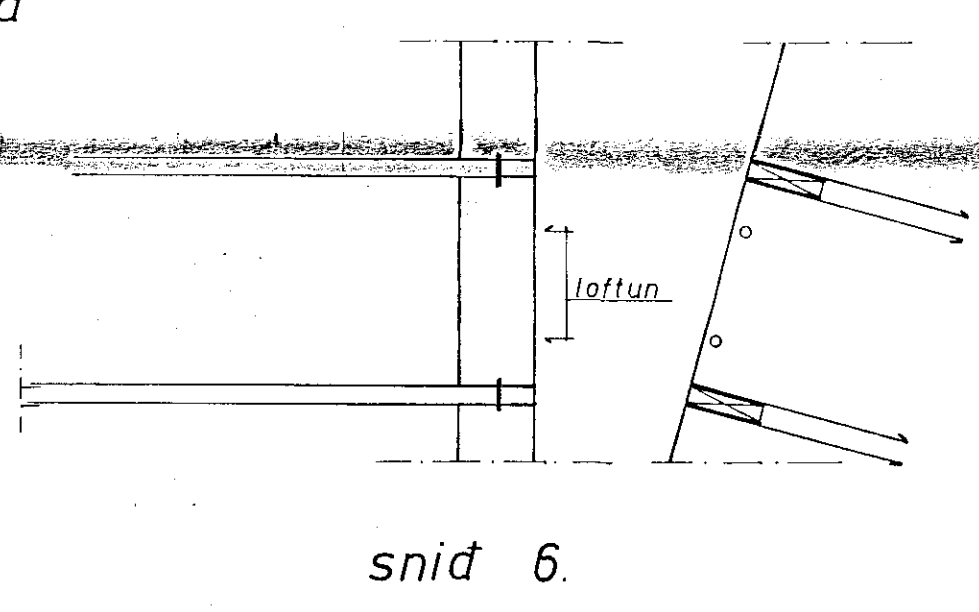


ÞRÖNDING VEGGJÁR SÁ TEIKNINGU B-1

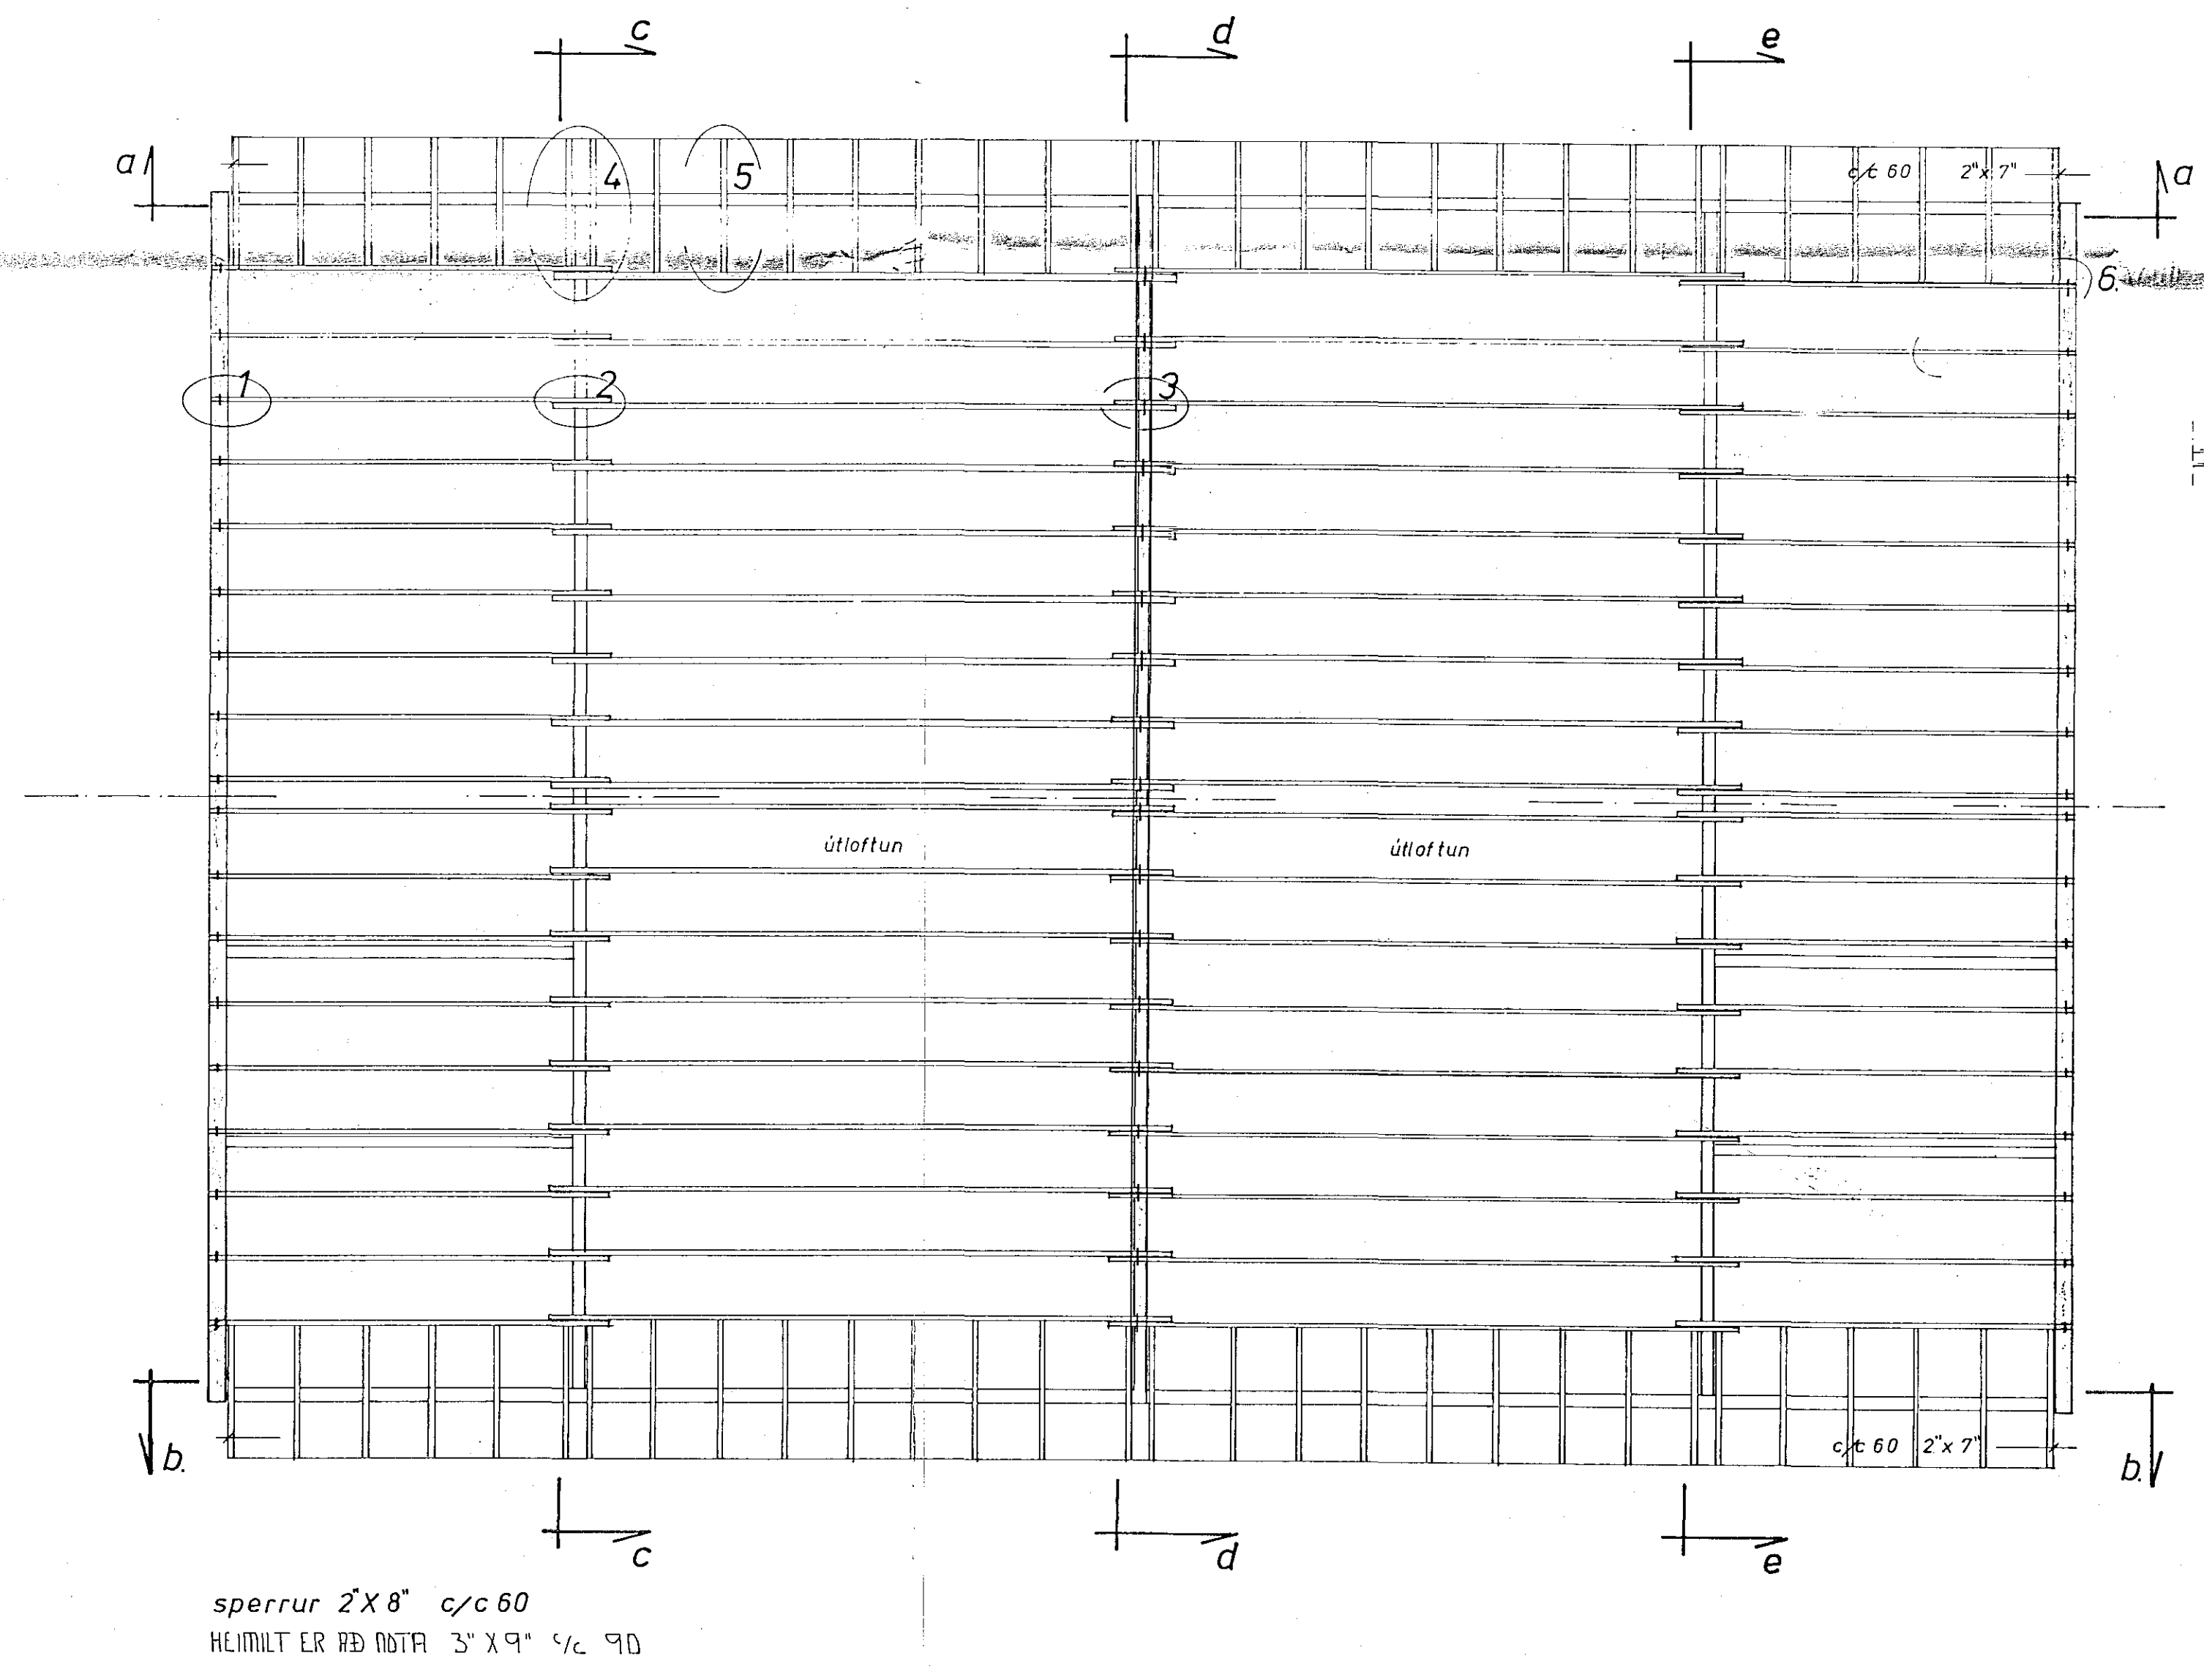

SKYRINGAR

ALLAR MÁLSETNINGAR ERU GEFNAR Í CM.  
 HÆÐARKOTAR ERU Í METRUM.  
 TIMBUR Í SPERRUR ER T20.  
 ÞAK SEM ÞAK ER HEIKLETT MED 1" X 6" BORDUM, SKAL NEGLING VERA 3 STK. 3" SAUMUR Í HVERT BORD PR. SPERRU.  
 ALLAR FESTINGAR SKULU VERA GALVANISERADAR.  
 ALLT TIMBUR SEM LEGGST AD EDA Í STEINSTEYFU SKAL FUAVERJA MED C-TOX EDA SAMBÆRILEGU, TVER UMFERDIR. SPERRUENDA SKAL FUAVERJA MINNST 20 CM INNFYRIR VEGG.  
 ÞAK SKAL EINANGRA MED 15 CM EINANGRUN (STEINULL, LETTULL).  
 RAKAVARNARLAG SKAL VERA POLPLAST EDA STERKUR ALFAPPIR MED RAKAMOTSTUDU YFIR 500 PAM. FYRIR OFAN EINANGRUN SKAL KOMA FYRIR VINDÞETTLAGI (VINDPAPPA EDA TEXPLÖTUM) SEM EKKI HA VERA RAKAPETT OG MED 20 SEM MESTA PAM-GILDI. RAKAVARNAR- OG VINDÞETTLAG SKAL VERA HEILT OG ÖROFID, ÞETT VID UTVEGGI OG A SAMSKYPTUM MED KITTI EDA A ANNAN SAMBÆRILEGAN HATTI. (EKKI MEÐ LIMBANDI)  
 RAFLAGNIR SKAL STAÐSETTA FYRIR NEDAN RAKAVARNARLAG.  
 GENGID SKAL FRA LOFTUNARGTUM GEGNUM UTVEGGI ÞANNIG AD SNJÖFJUK KOMIST EKKI ÞAR UM.

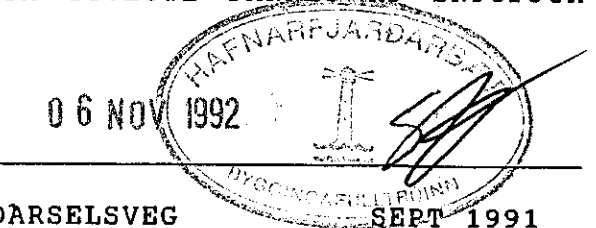

TEIKNINGU BREYTT Í SEPTEMBER 1992

HESTHUS SURLA Í HLIÐARÞEFUM VID KALDARSÆLSVEG	SEPT 1991
PARHUS 02 -121329	
TIMBURVEGGIR, SPERRUTEIKNINGAR, SNIDMYNDR	MÁLKVARDI 1:50 1:20
TEKNIÐJONUSTA SVEINS KARISSONAR TFI BEJARHRAUN 2 220 HAFNARFJORDUR 91-653045	TEIKNING B-3