


TEIKNINGU BREYTT 21.10.1992
SJA TEIKNINGAR B-1 B-2 B-4

SKYRINGAR

ALLAR MÁLSETNINGAR ERU GEFNAR Í CM.
HÆÐARKOTAR ERU Í METRUM.
TIMBUR Í SPERRUR ER T24.
ÞAK SEM ÞAK ER HEILKLETT MED 1" X 6" BORDUM, SKAL NEGLING VERA 3 STK 3" SAUMUR Í HVERT BORD FR. SPERRU.
ALLAR FESTINGAR SKULU VERA GALVANISERADAR.
ALLT TIMBUR SEM LEGGST AD EDA Í STEINSTEYPU SKAL FUAVERJA MED C-TOX EDA SAMBERILEGU, TVÆR UNFERDIR. SPERRUENDA SKAL FUAVERJA MINNST 20 CM INNFYRIR VEGG.
ÞAK SKAL BINANGRA MED 15 CM BINANGRUN (STEINULL, LETTULL).
RAKAVARNARLAG SKAL VERA ÞOLPLAST EDA STERKUR ALPAPPÍR MED RAKMOTSTÖÐU YFIR 500 PAM. FYRIR OFAN BINANGRUN SKAL KOHA FYRIR VINDÞETTLAGI (VINDPAPPA EDA TEXPLOTUM) SEM EKKI NA VERA RAKAÞETT OG MED 20 SEM MESTA PAM-GILDI. RAKAVARNAR- OG VINDÞETTLAG SKAL VERA HEILT OG ÖROFID, ÞETT VID ÚTVEGGI OG A SANSKEYTUM MED KITTI EDA A ANNAN SAMBERILEGAN HATT. (EKKI MEÐ LINDANDI).
RAFLAGNIR SKAL STAÐSETJA FYRIR NEDAN RAKAVARNARLAG.
GENGID SKAL FRA LOFTUNARGÖTUM GEGNUM ÚTVEGGI ÞANNIG AD SNJÖFJUK KOMIST EKKI ÞAR UN.

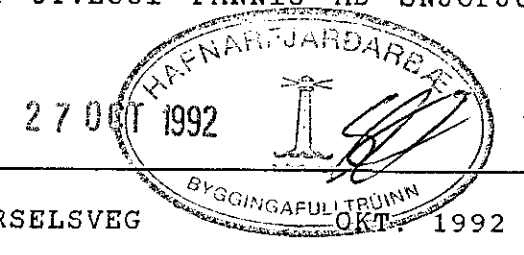

HESTHUS SURLA Í HLÍÐARÞUFUM VID KALDARSÆLSVEG
RADHUS. 04 05 06 21325
TIMBURVEGGIR, SPERRUTEIKNINGAR, SNIDMYNDR
MELIKVARDI 1:50 1:20
TEKNIJONUSTA SVEINS KARLSSONAR TFI
BEJARHRAUN 2 220 HAFNARFJORDUR 91-653045
TEIKNING B-3

Svein