


FESTING KOLLTRÉS VIÐ STOD.

HLIÐARMYND 1:5

HLIÐARMYND 1:5

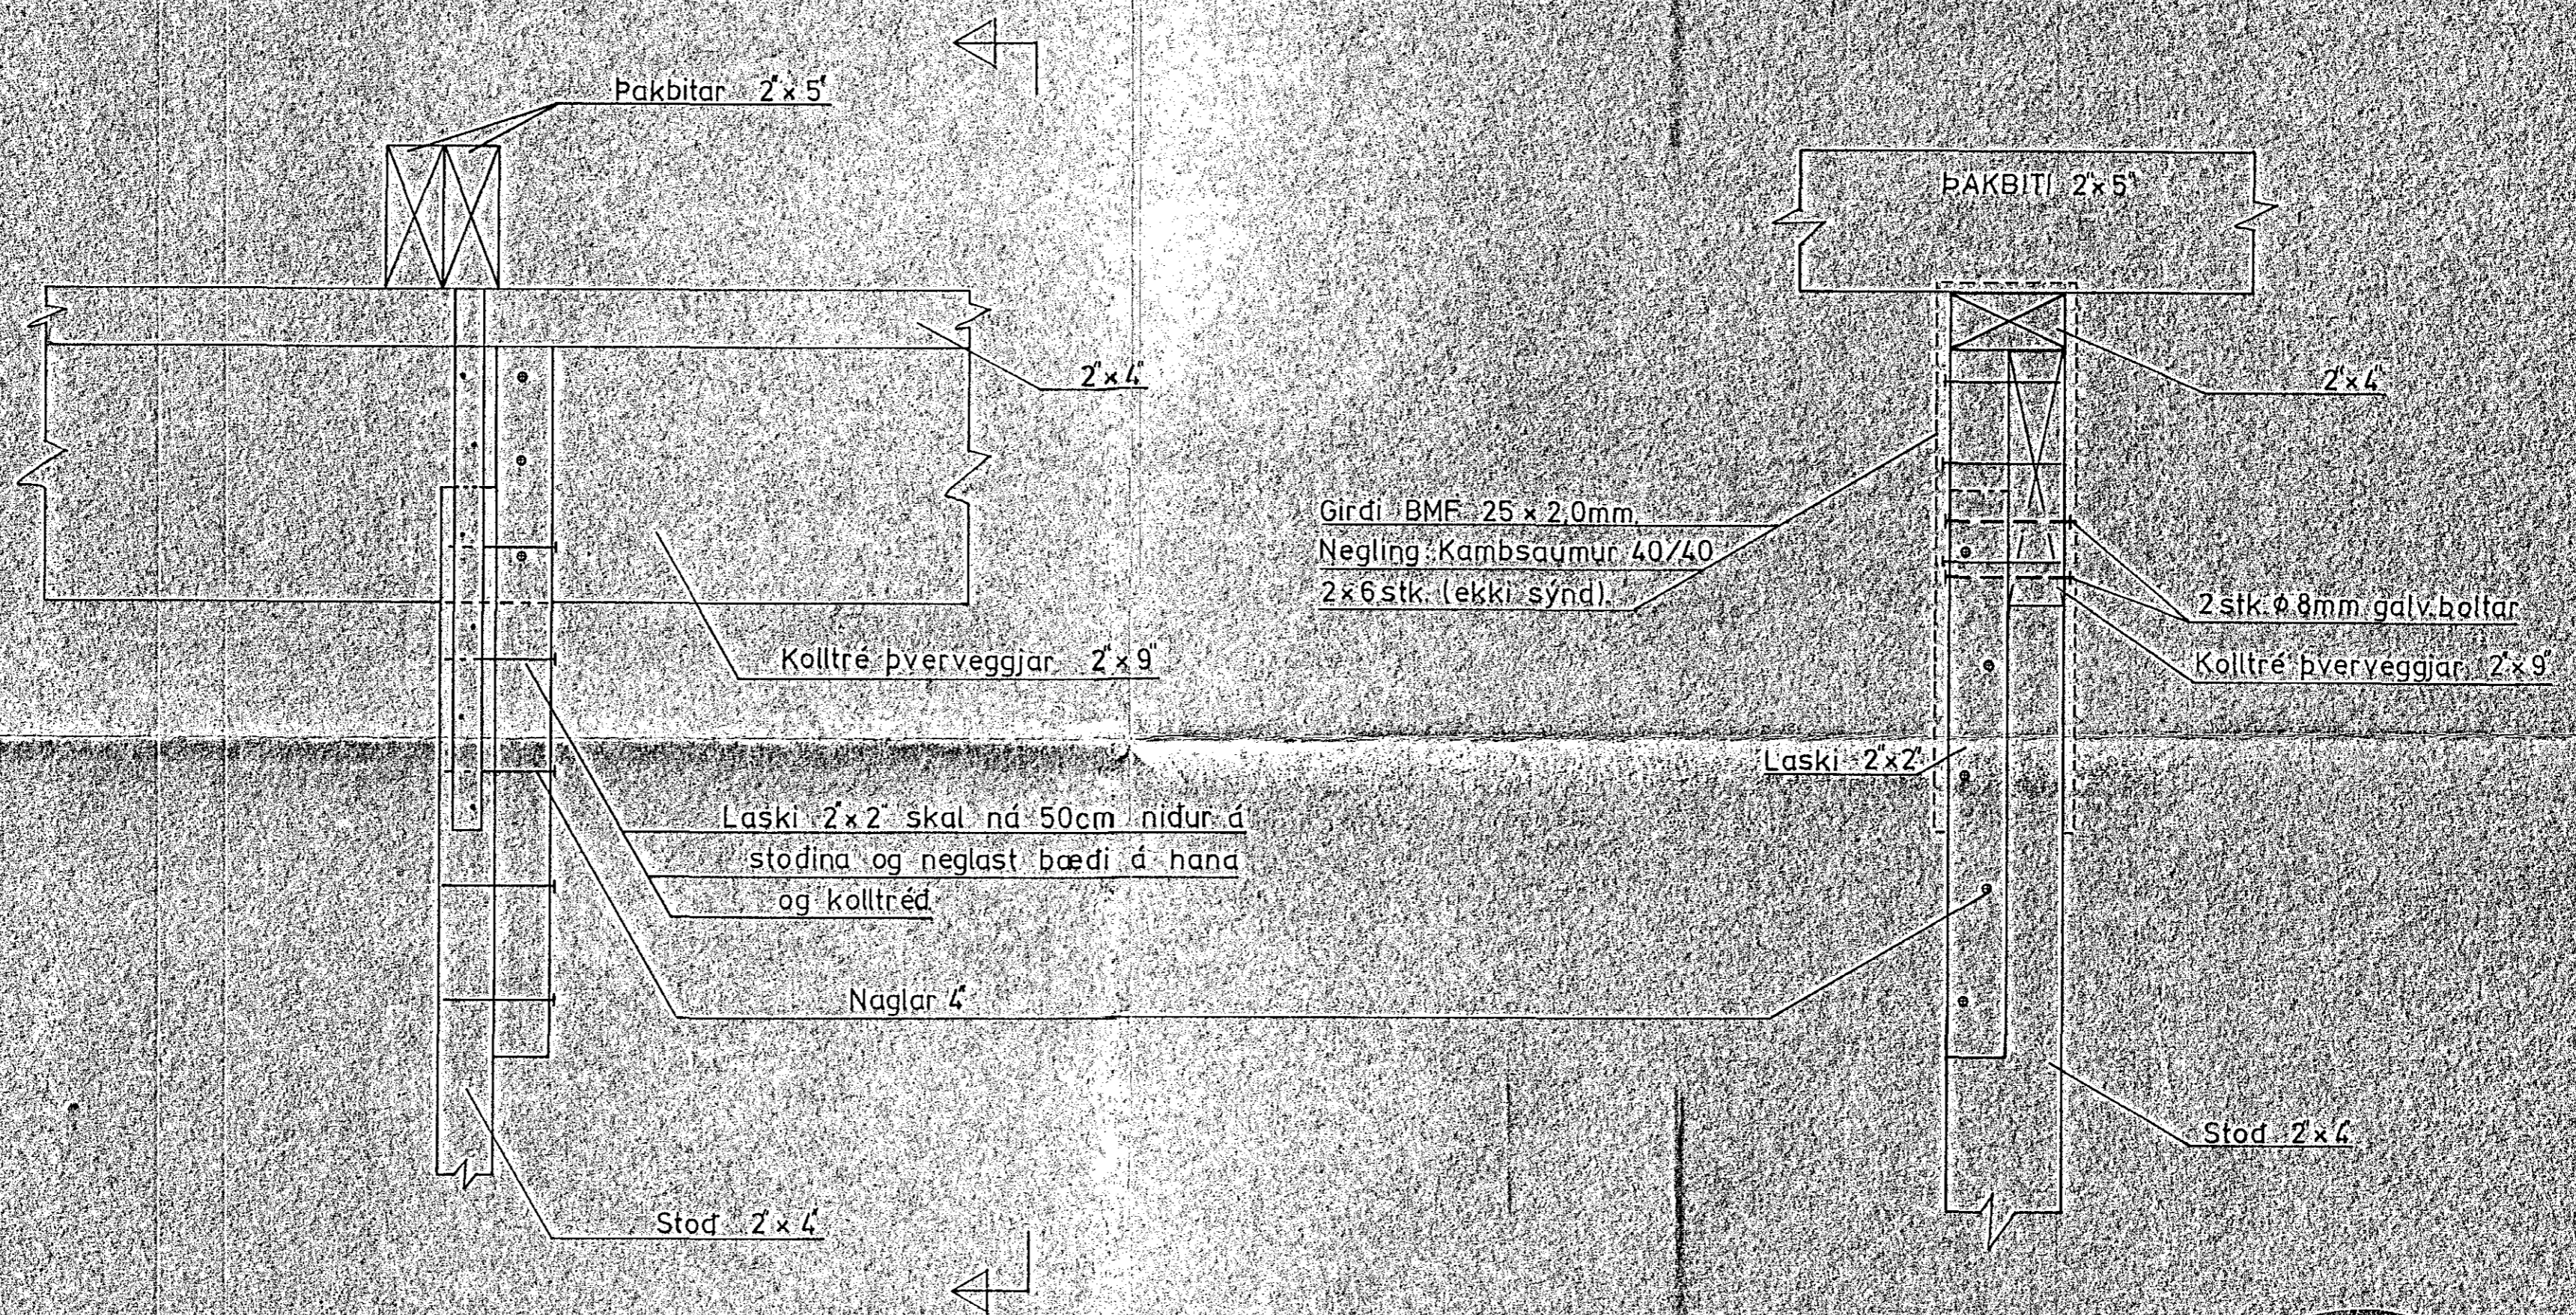

Girdi BMF 25 x 2.0mm  
 Negling Kamsaumur 40/40  
 2x6 stk. (ekki sýnd).

Laski 2x2 skal ná 50cm niður á  
 stöðina og neglast bæði á hana  
 og kolltréd.



<b>VERKFRÆÐISTOFA</b>		HALDÓRS HANNESSONAR S. 91-54355 SUBURGÓTU 14 - 220 HAFNARFJÖRDUR	
2/327		Misv. 1:5	
HESTHUS AÐ HLIÐARRÚFUM, HAENARF		Reiknað:	<i>[Signature]</i>
BREYTING FRA TEIKN NR. 6 FRA AGÚST		Teiknað:	<i>[Signature]</i>
79 VEGNA MÆLINGASKEKKJU VIÐ SMÍÐI		Yfirritað:	<i>[Signature]</i>
Vek:	Blað nr.	Dags:	september '89