


timburveggir. sjá teikningu B-3.

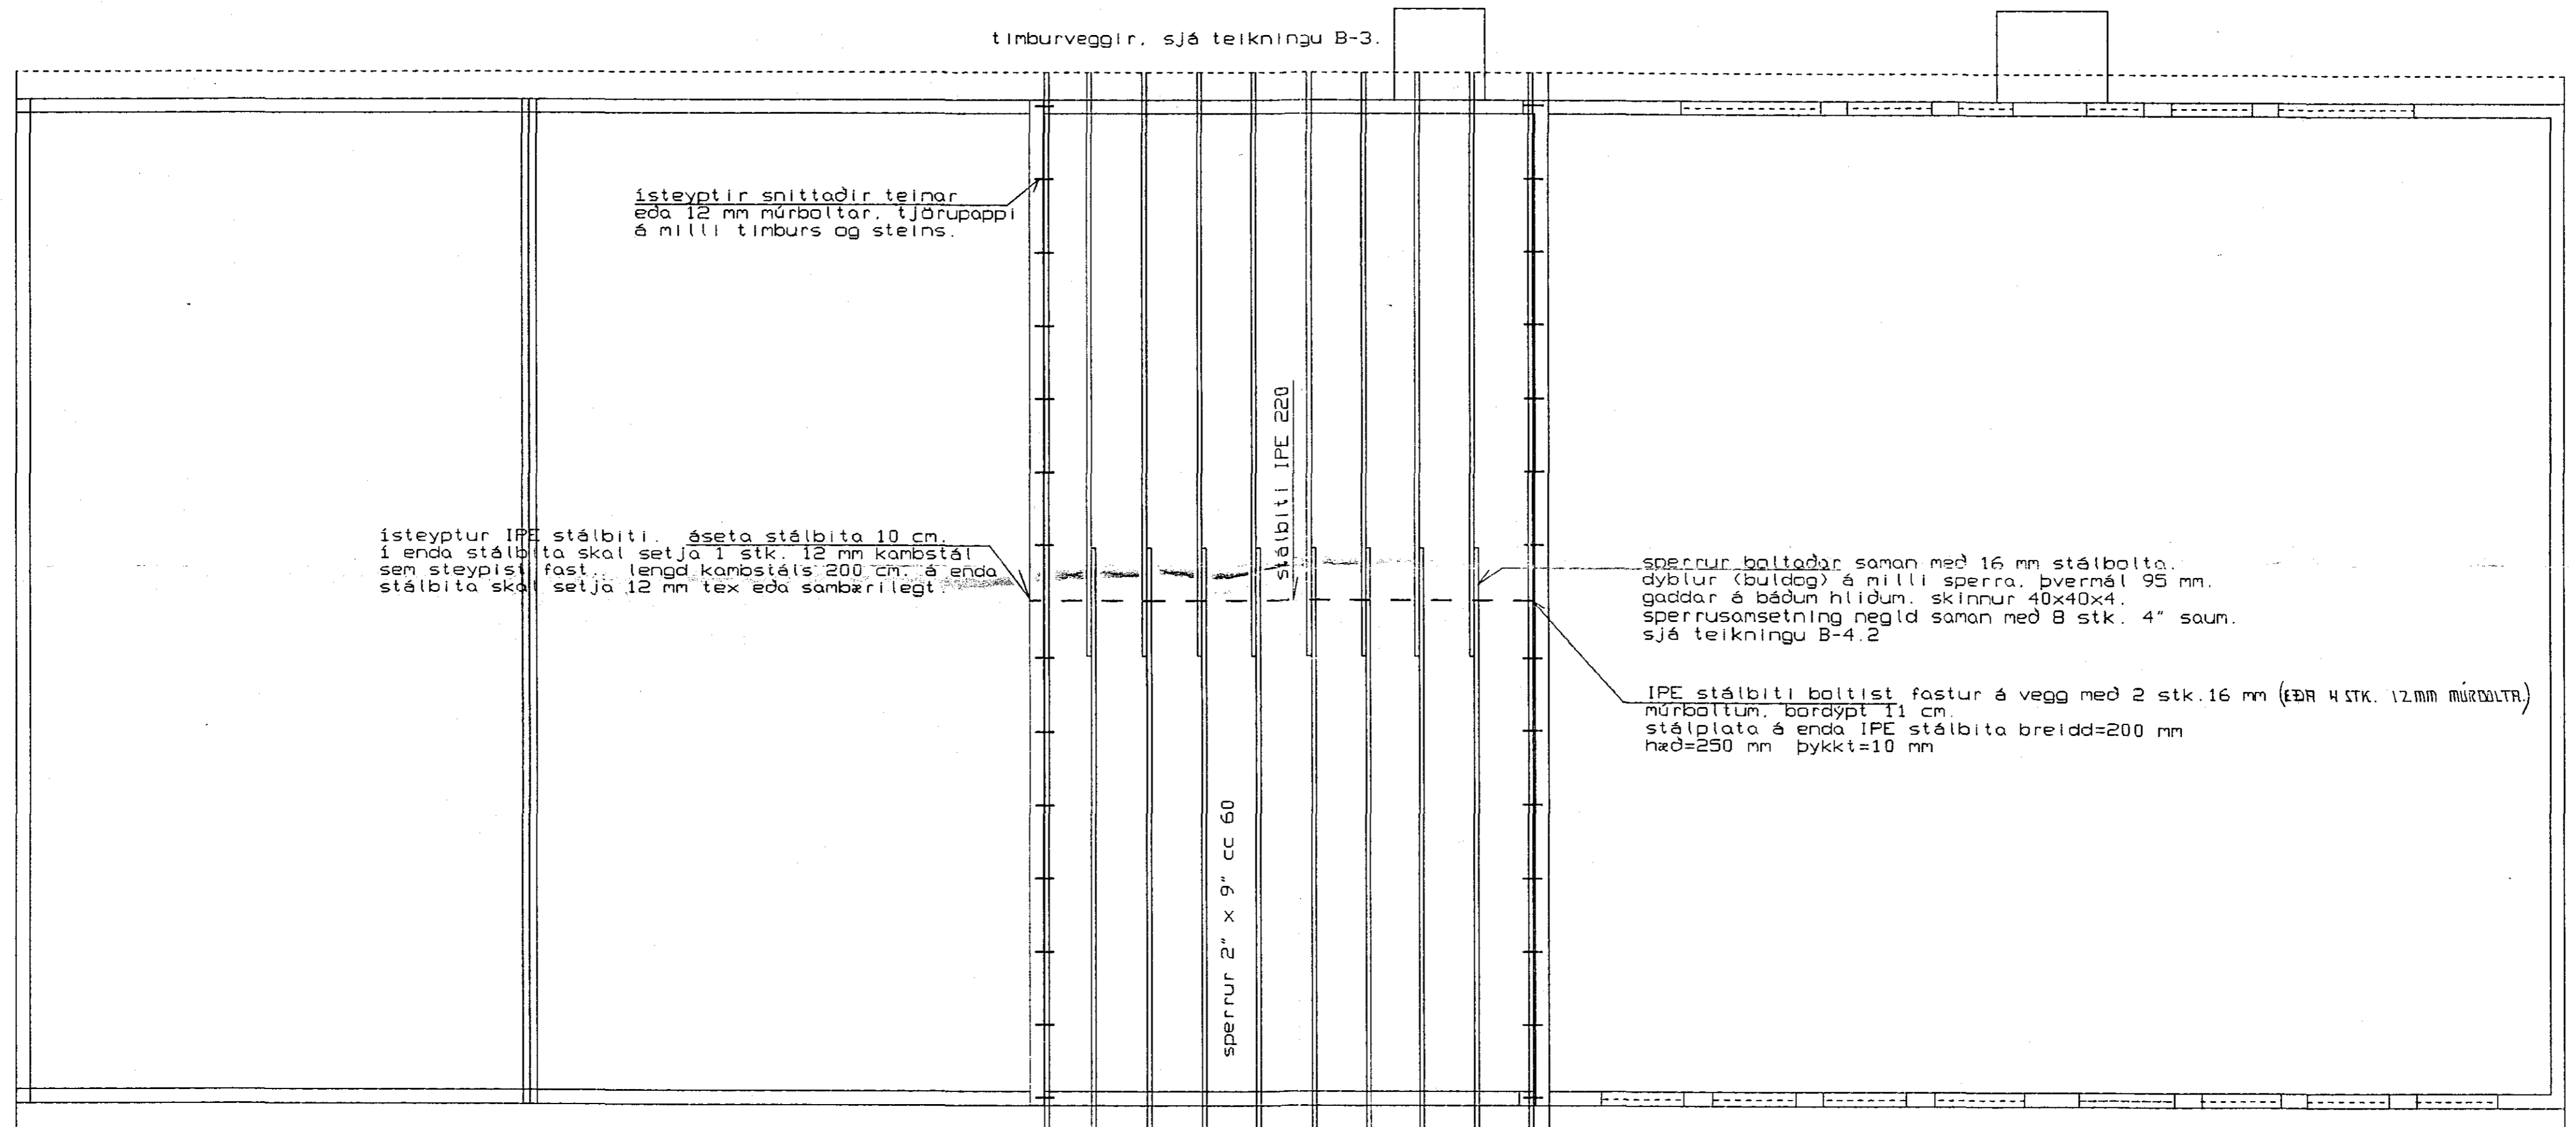

isteyptir snittaðir teinar
eða 12 mm múrboltar. tjörupappi
á milli timbers og steins.

isteyptur IPE stálbiti. áseta stálbita 10 cm.
í enda stálbita skal setja 1 stk. 12 mm karbostál
sem steypist fast. lengd karbostáls 200 cm. á enda
stálbita skal setja 12 mm tex eða sambærilegt.

stálbiti IPE 220

sperrur 2' x 9" cc 60

sperrur baltadur saman með 16 mm stálbolta.
dyblur (buldog) á milli sperra. þvermál 95 mm.
gaddar á báðum hliðum. skinnur 40x40x4.
sperrusamsetning neglð saman með 8 stk. 4" saum.
sjá teikningu B-4.2

IPE stálbiti baltist fastur á vegg með 2 stk. 16 mm (EÐR 4 STK. 12 MM MÚRBOLTR)
múrboltum. baddýpt 11 cm.
stálplata á enda IPE stálbita breidd=200 mm
hæð=250 mm þykkt=10 mm

timburveggir. sjá teikningu B-3.

Hesthús Sarta í Hlíðarþúfum við Kaldárselsveg

nóvember 1992

R A D H Ú S. 04. 05. 06.

121 329

bakvirki. sperrur.

mælikvæði
1:50

Tæknipjónusta Sveins Karlssonar TFI
Bæjarhryggur 2 220 Hafnarfjörður

Teikning
B-4.1

