


PRENTAD: 31. maí 2016 09:38:30



11 12
144366 24.04.2016

Samþykkt bann
04 AUG 2016
Byggingarfulltrúnni í Hafnarfirði
F.h. Sigurður Steinar Jónsson

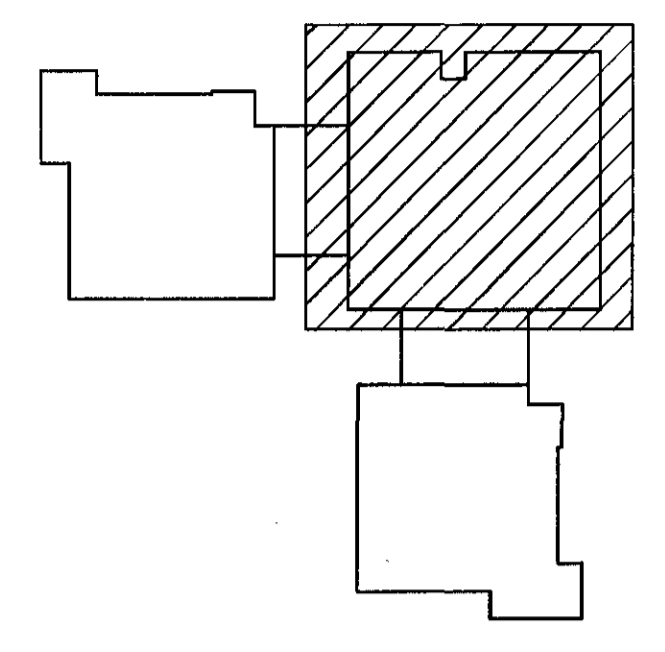

SKÝRINGAR:

- SA LOFTRÆSTISAMSTÆÐA
- SP-Y SPJALDLOKA, STÆRÐ Y
- BR-X-Y BRUNA- OG REYKLOKA, NR.X, STÆRÐ Y
- HE-X-Y HITAELEMENT, NR.X, STÆRÐ Y
- SM-X-Y SPJALDLOKA-MÓTOR, NR.X, STÆRÐ Y
- HG-Y HLJÓGGILDRA, STÆRÐ Y
- H MBLINUHÆÐ

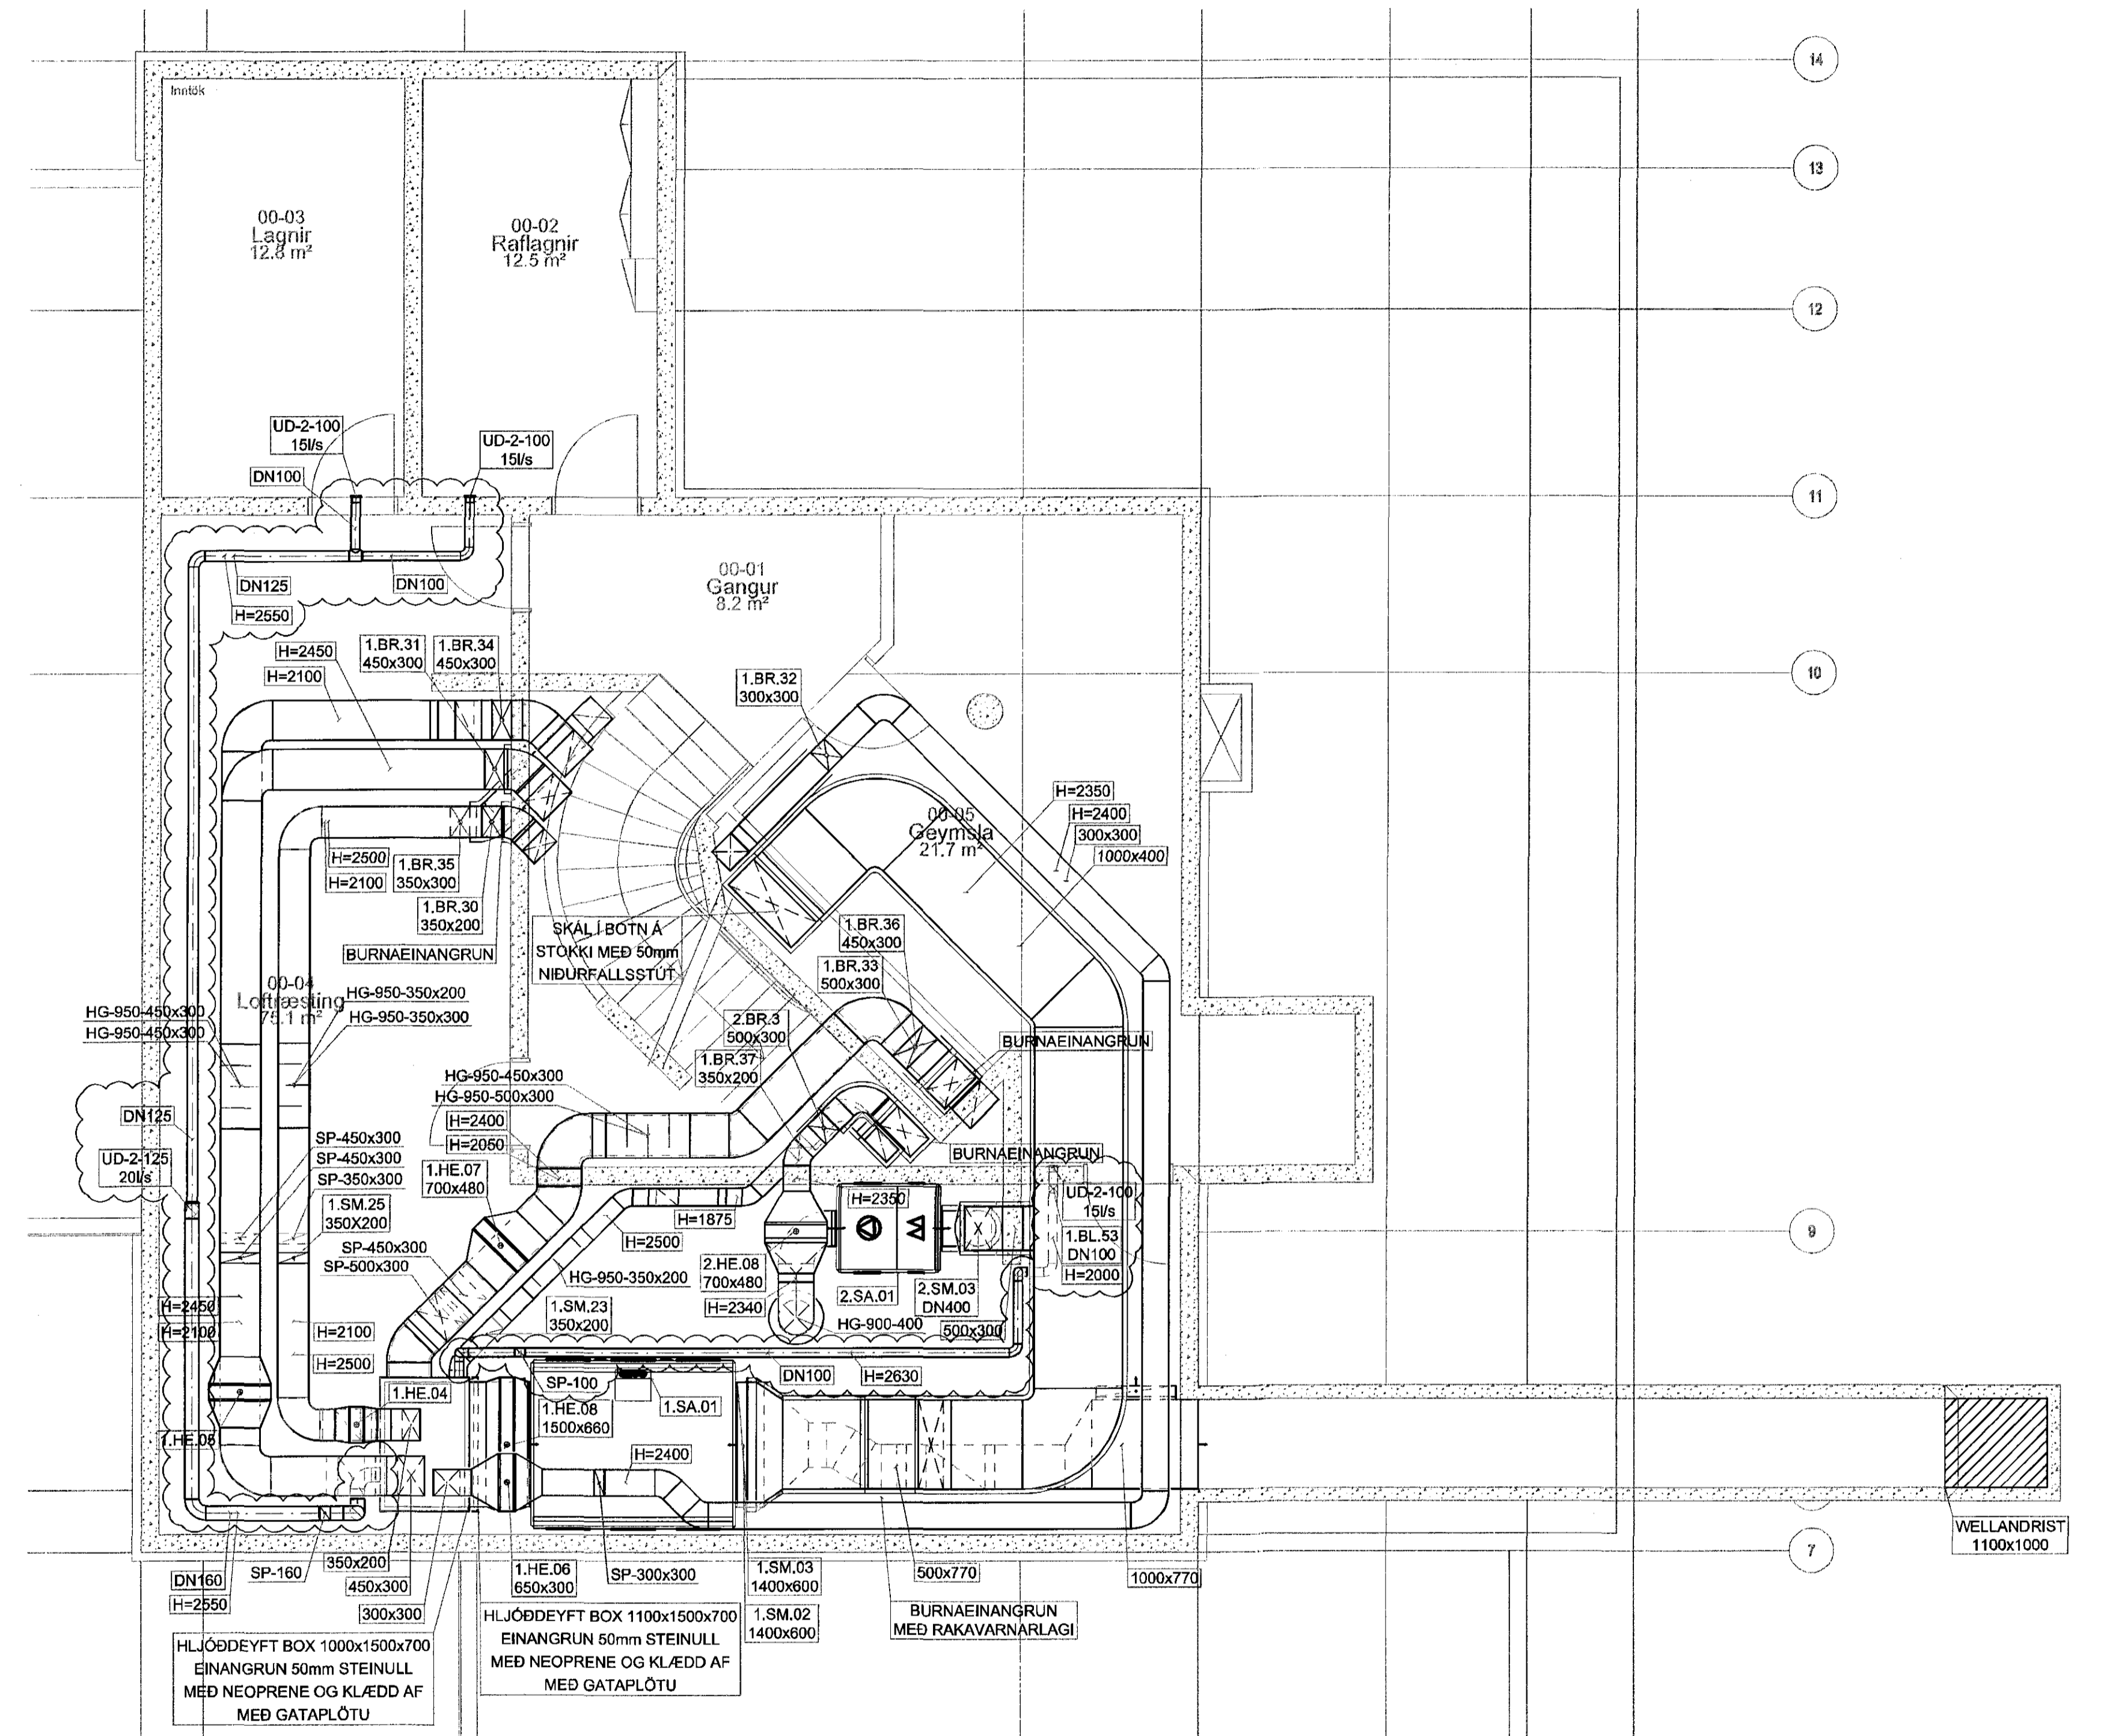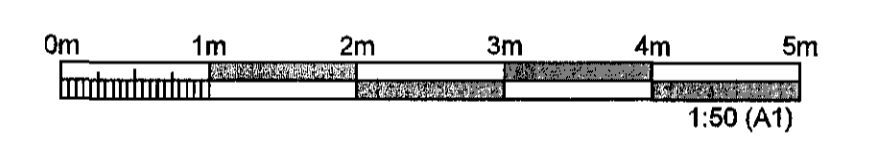

ÚTGÁFUFERILL					
UTG.	DAGS.	SKÝRINGAR	HANNAÐ	YFRF.	SAMB.
B1	08.05.2016	FRUMUTGÁFA	HJS	Slp	HJ
B2	11.12.2016	LÖGNUM BREYTT	HJS	HJ	HJ
B3	31.05.2016	LÖGNUM BREYTT	HJS	HJ	HJ

DAGS. UNDRISKRIFAR: F.H. MANNVIT (NAFN OG KT.)
 23/7 2016
 DAGS. UNDRISKRIFAR: SAMRÆMINGARHÖNDUINGARSTJÓRI (NAFN OG KT.)
 12 júlí 2016

MANNVIT
 Údarhvarfi 6 203 Kópavogi Sími: 422 3000 Fax: 422 3001
 www.mannvit.is mannvit@mennvit.is Kt: 430572-0169

BJARKAVELLIR - LEIKSKÓLI
 BJARKAVELLIR 3
 221 - HAFNARFIRÐI

HEITI TEIKNINGAR: GRUNNMYND KJALLARI

VERKNÚMUR	3.151.279	MKV.	1:50	STÆRÐ	A1
TEIKNINGANÚMUR	L-501	UTGÁFA			B3

TOLUSAGA, 8.13.vm16:1-hannarparad278-Bjarkavelli-leikskoli-LOFTRÆSTINGUR-01.01.dwg