
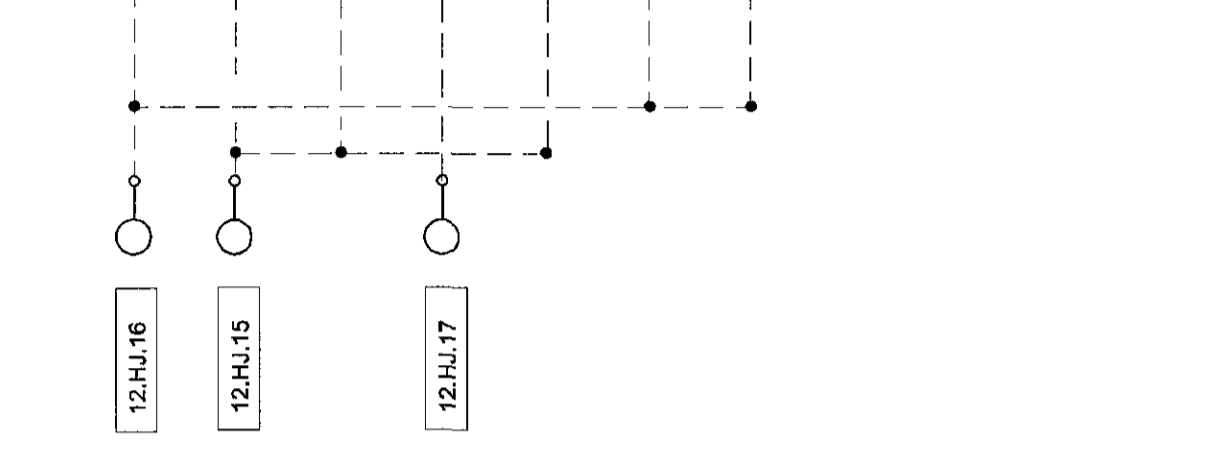




KERFISMYNDIR - KERFI 12
GÓLFHITI TENGING VEGGHITANEMA

1444366 27.07.2016



Samþykkt bann
04 AUG 2016
Byggingarfulltrúinn í Hafnarfirði
F.h. Sigurður Steinar Jónsson

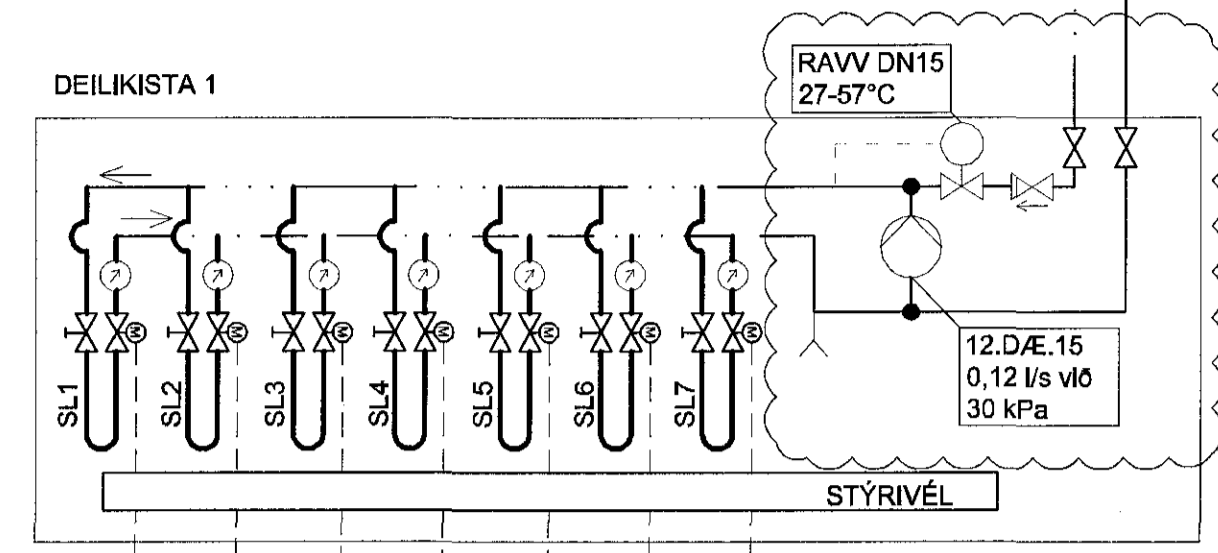

SJÁ STAÐSETNINGU Á DEILIKISTUM OG VEGGHITANEMUM
Á TEIKNINGU P-302 OG P-303

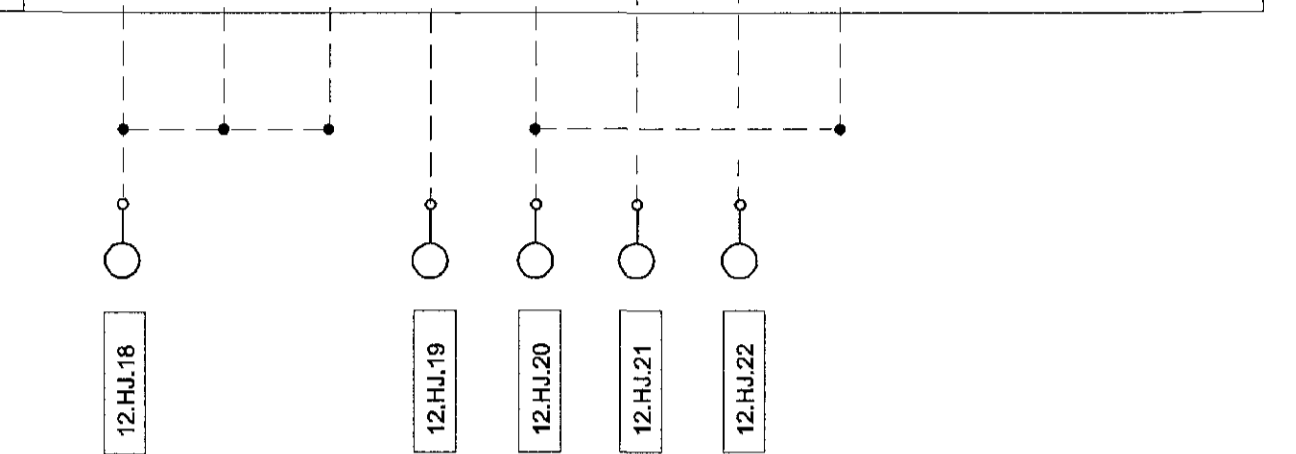
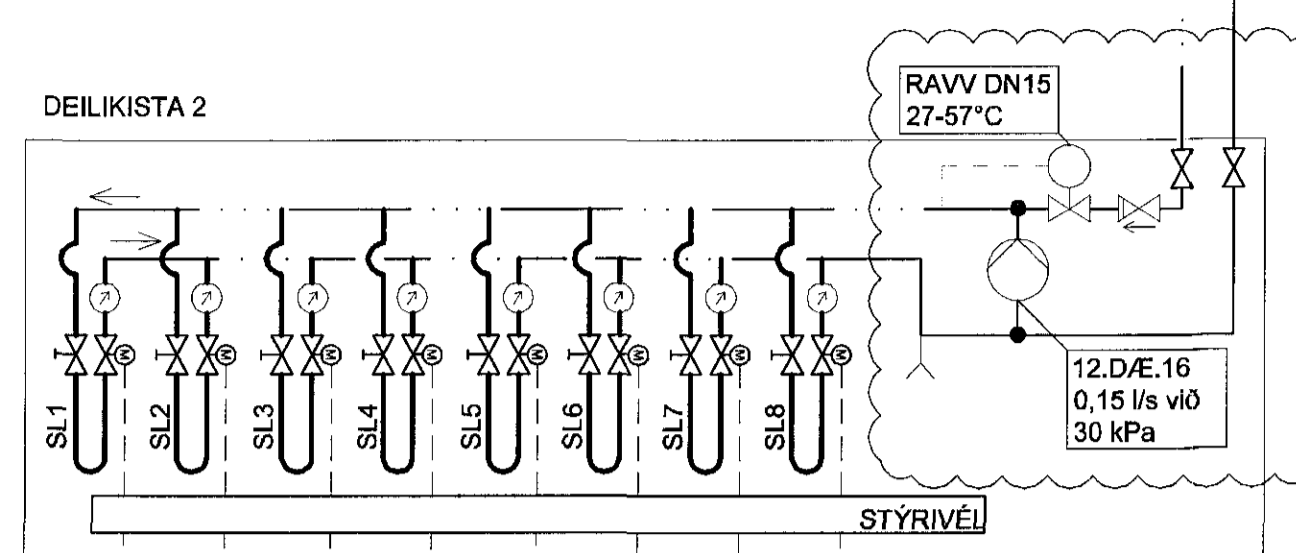


SJÁ STAÐSETNINGU Á DEILIKISTUM OG VEGGHITANEMUM
Á TEIKNINGU P-302 OG P-303

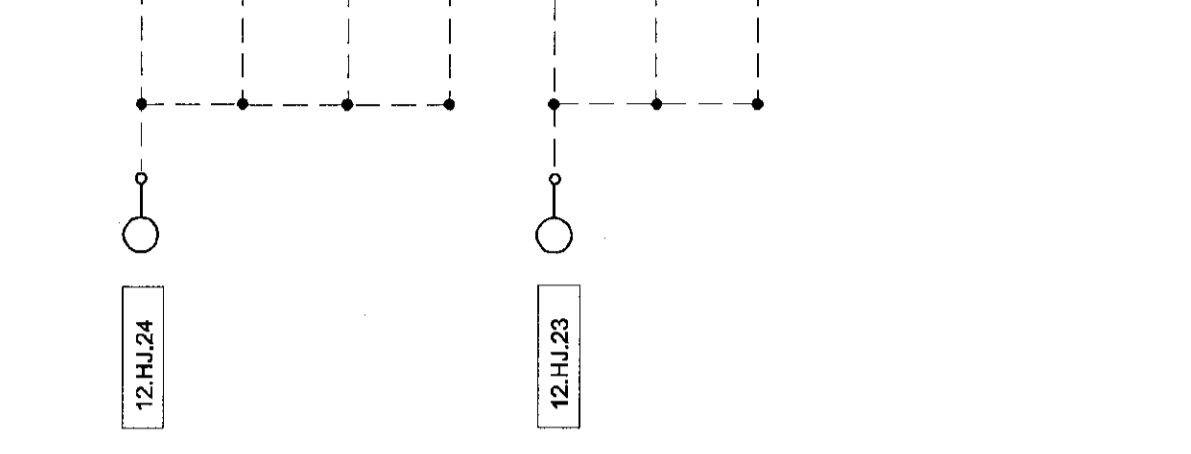
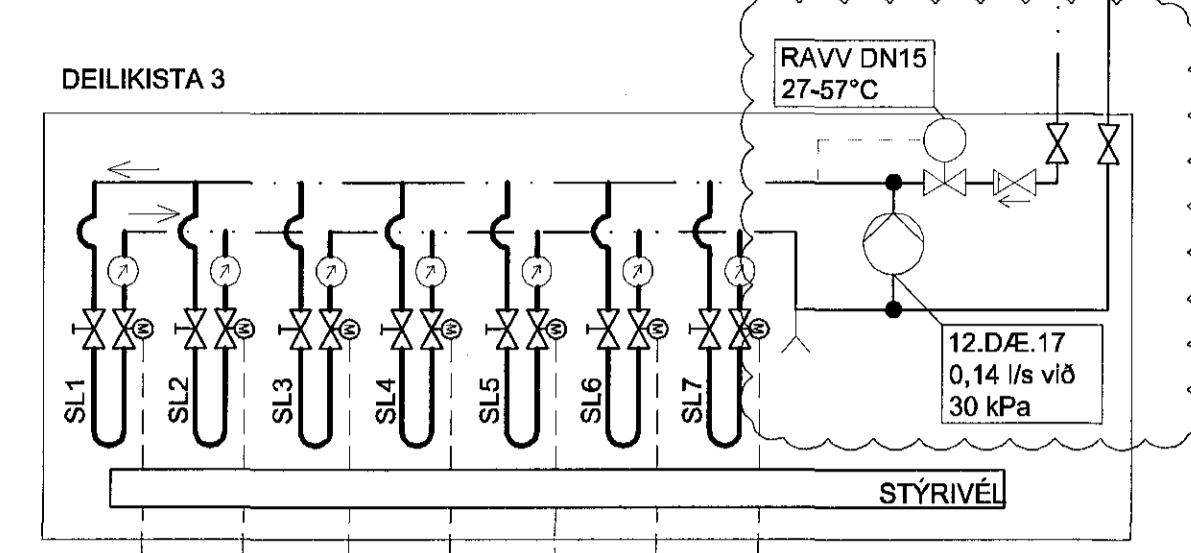


SJÁ STAÐSETNINGU Á DEILIKISTUM OG VEGGHITANEMUM
Á TEIKNINGU P-303

VARMASKIPTIR OG BÚNADUR Í INNTAKSKEFJA Í KJALLARA
SJÁ TEIKNINGU P-334

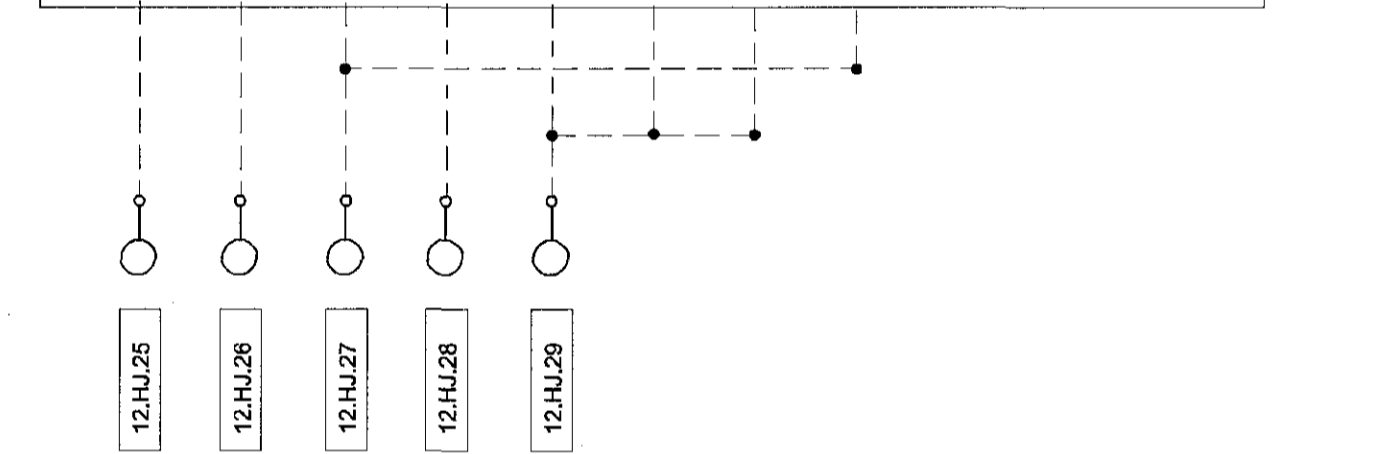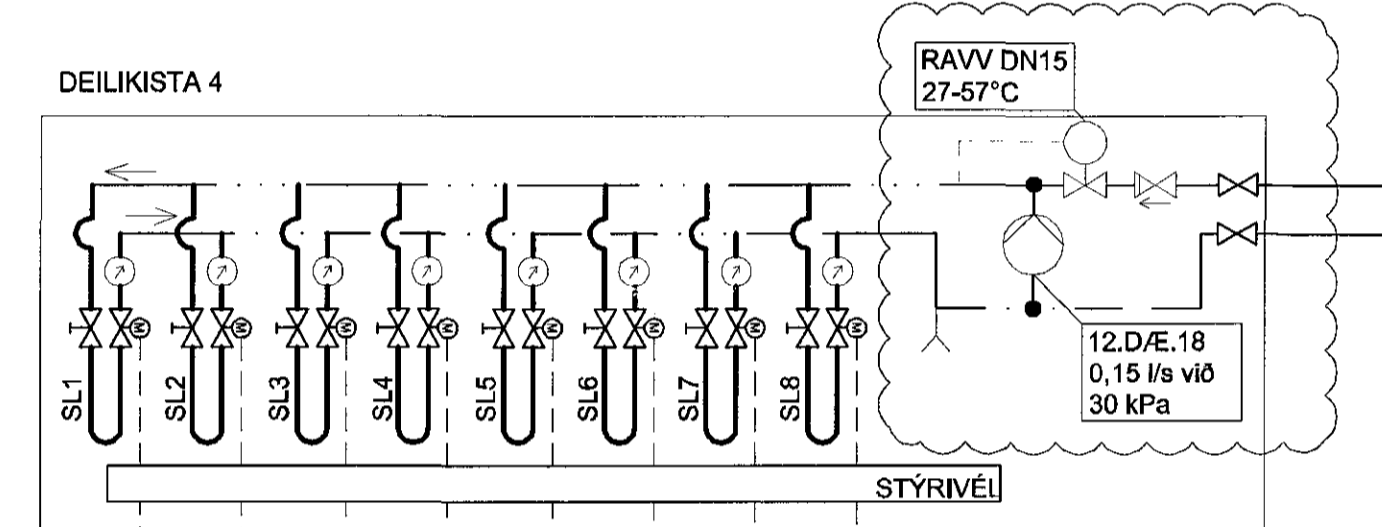

SJÁ STAÐSETNINGU Á DEILIKISTUM OG VEGGHITANEMUM
Á TEIKNINGU P-304

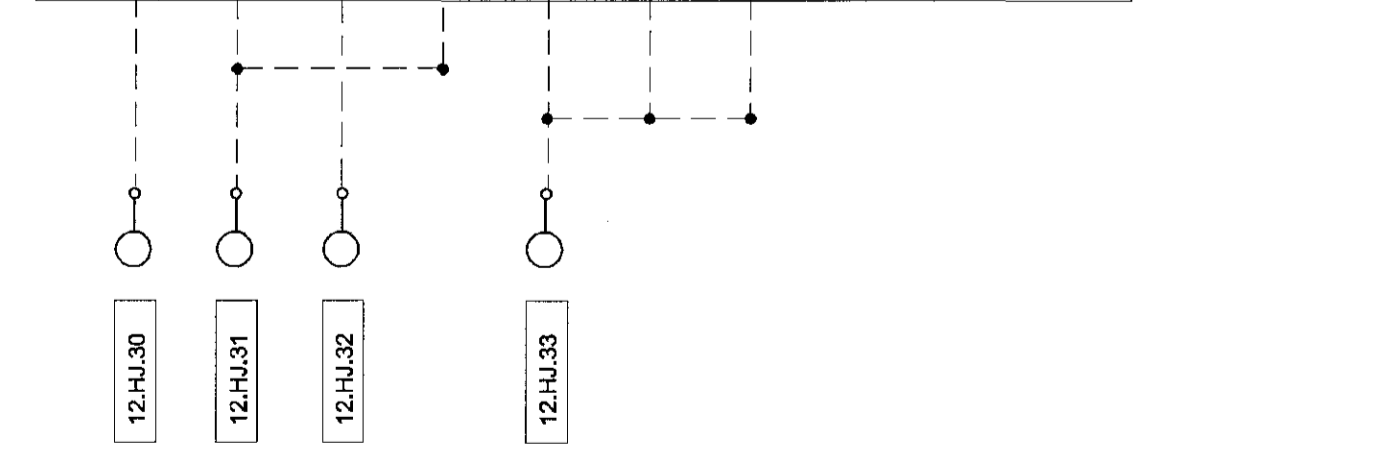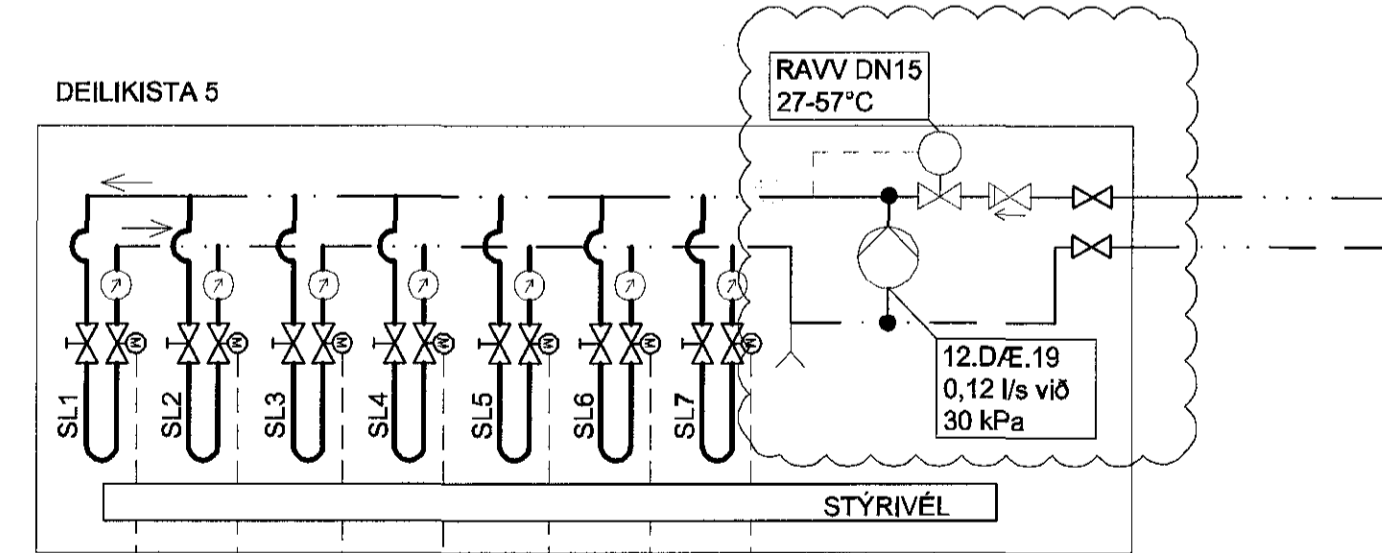

SJÁ STAÐSETNINGU Á DEILIKISTUM OG VEGGHITANEMUM
Á TEIKNINGU P-304

ÚTGÁFUFRILL					
ÚTG.	DAGS.	SKYRNINGAR	HMWVE	YFIRF.	SAMB.
B1	08.05.2015	FRUMÚTGÁFA	HJ	SIP	HJ
B2	17.03.2016	UPPBLÖNDUN Á DEILIKISTUR	HJS	HJ	HJ
DAGS. UNDRISKRIFAR					
27/7 2016		E.H. VANNVITIS (NAFN OG KT)			
DAGS. UNDRISKRIFAR		SAMRÆMINGARSTJÓRNUR / HÖNNUNARSTJÓRN (NAFN OG KT)			
		12. júlí 2016			
HÖNNUNUR					
MANNVIT Úrðarhvarfi 6 203 Kópavogi Sími: 422 3000 Fax: 422 3001 www.mannvit.is mannvit@mannvit.is Kt: 430572-0169 <small>© ÖLL AFRÖT OG AFRITUN TEIKNINGAR, AÐ HLUITA EÐA HEILD, ER HÁÐ SÍKRFLEGU LEYFI HÖFUNDA.</small>					
HEITI VERKS					
BJARKAVELLIR - LEIKSKÓLI					
BJARKAVELLIR 3					
221 - HAFNARFIRÐI					
HEITI TEIKNINGAR					
KERFISMYNDIR - KERFI 12					
GÓLFHITI - TENGING VEGGHITANEMA					
HITALAGNIR					
VERKNUMER	3.151.279	MKV	%	STÆRÐ	A1
TEIKNINGANUMER	P-315			ÚTGÁFA	B2

PRENTAD: 17. mars 2016 10:48:25

TOLVUSKÁL: S:\vnt151-Hafnarfirður\279-Bjarkavellir-leikskóli\TEIKNINGAR\PP\LAGNIR\HITALAGNIR.dwg